

Londres

SOCIÉTÉ DES
CH. & AT. DE ST NAZAIRE

PENHOËT
T.S.M. "BENJAMIN FRANKLIN"

NTS. 1529. 5
CARGO T

Gen. Box 676

Intermediate shafting
Lignes d'arbres
Arbres intermédiaires
Ensemble et détails

g. 203
14/8/25

N340-0038


| | | | | | |
|--------------------------|---------|----|---|----|---------------------------------------|
| Dessiné par | Jusélin | 3 | 7 | 25 | Echelles: 1/10; 1/5" |
| Calqué par | Audiger | 11 | 7 | 25 | Epreuve |
| Le Chef de Groupe | | | | | Recette: Lloyd |
| L'Ingénieur des Etudes | | | | | Filétage: S.I.M |
| L'Ingénieur des Machines | | | | | Matière: |
| L'Ingénieur en Chef | | | | | Nombre de pièces: |
| Bon pour exécution | | | | | Poids par navire: 51 ^T 024 |
| Le chef d'atelier | | | | | Numéro du Modèle |

821

8292.2

Nb. de pièces:
Compte
821

2

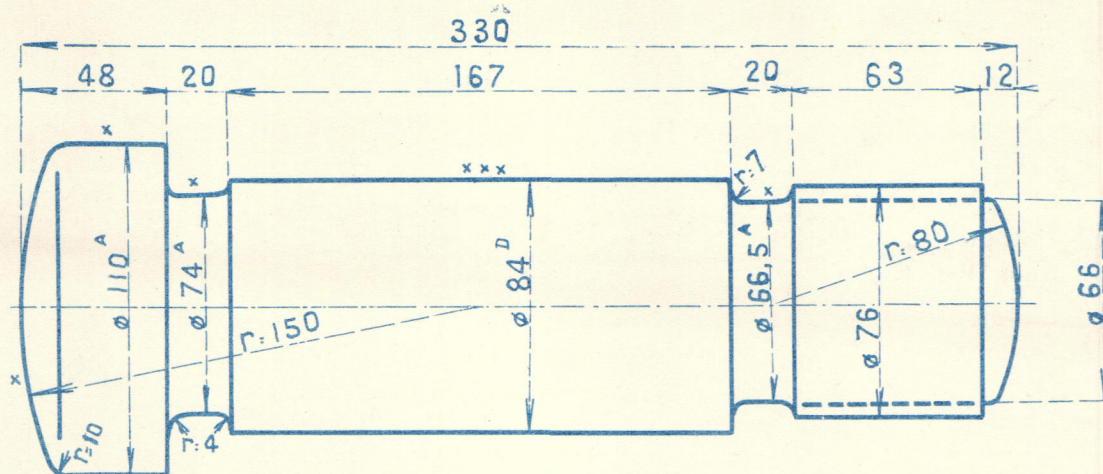


8292.2

Boulon

Ac. 2 1/2

Nb. de pièces:
Compte
821

3

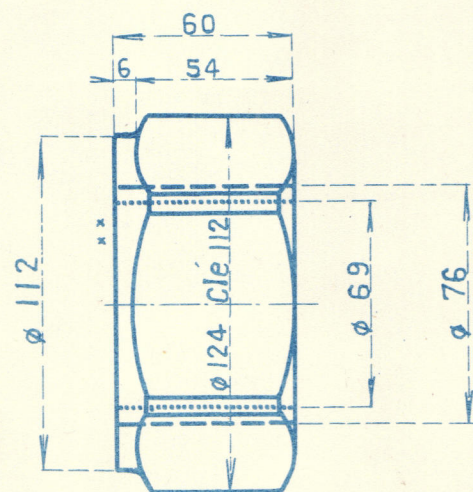

8292.2

Ecrou

Ac. 2 1/2


Nomenclature. 8292.2 (POUR 1 NAVIRE)

| Pièce brute ou Pièce de fonderie | | Pièce | | | Matière | Condition de Recette | Poids unitaire | | | | Epreuve | | Numéro du modèle | Rechanges | | | | | | | | | | Observations | |
|---|
| | | Reprise | Quantité | | | | Désignation | Gross | | Net | |
| | | | En place | Rechanges normaux | | | | Brut | Fin | Unitaire | Total | Unitaire | | Total | Hydraulique | Spéciale | T ⁵ | |

Nb. de pièces:
Compte
821

8^T 450

4

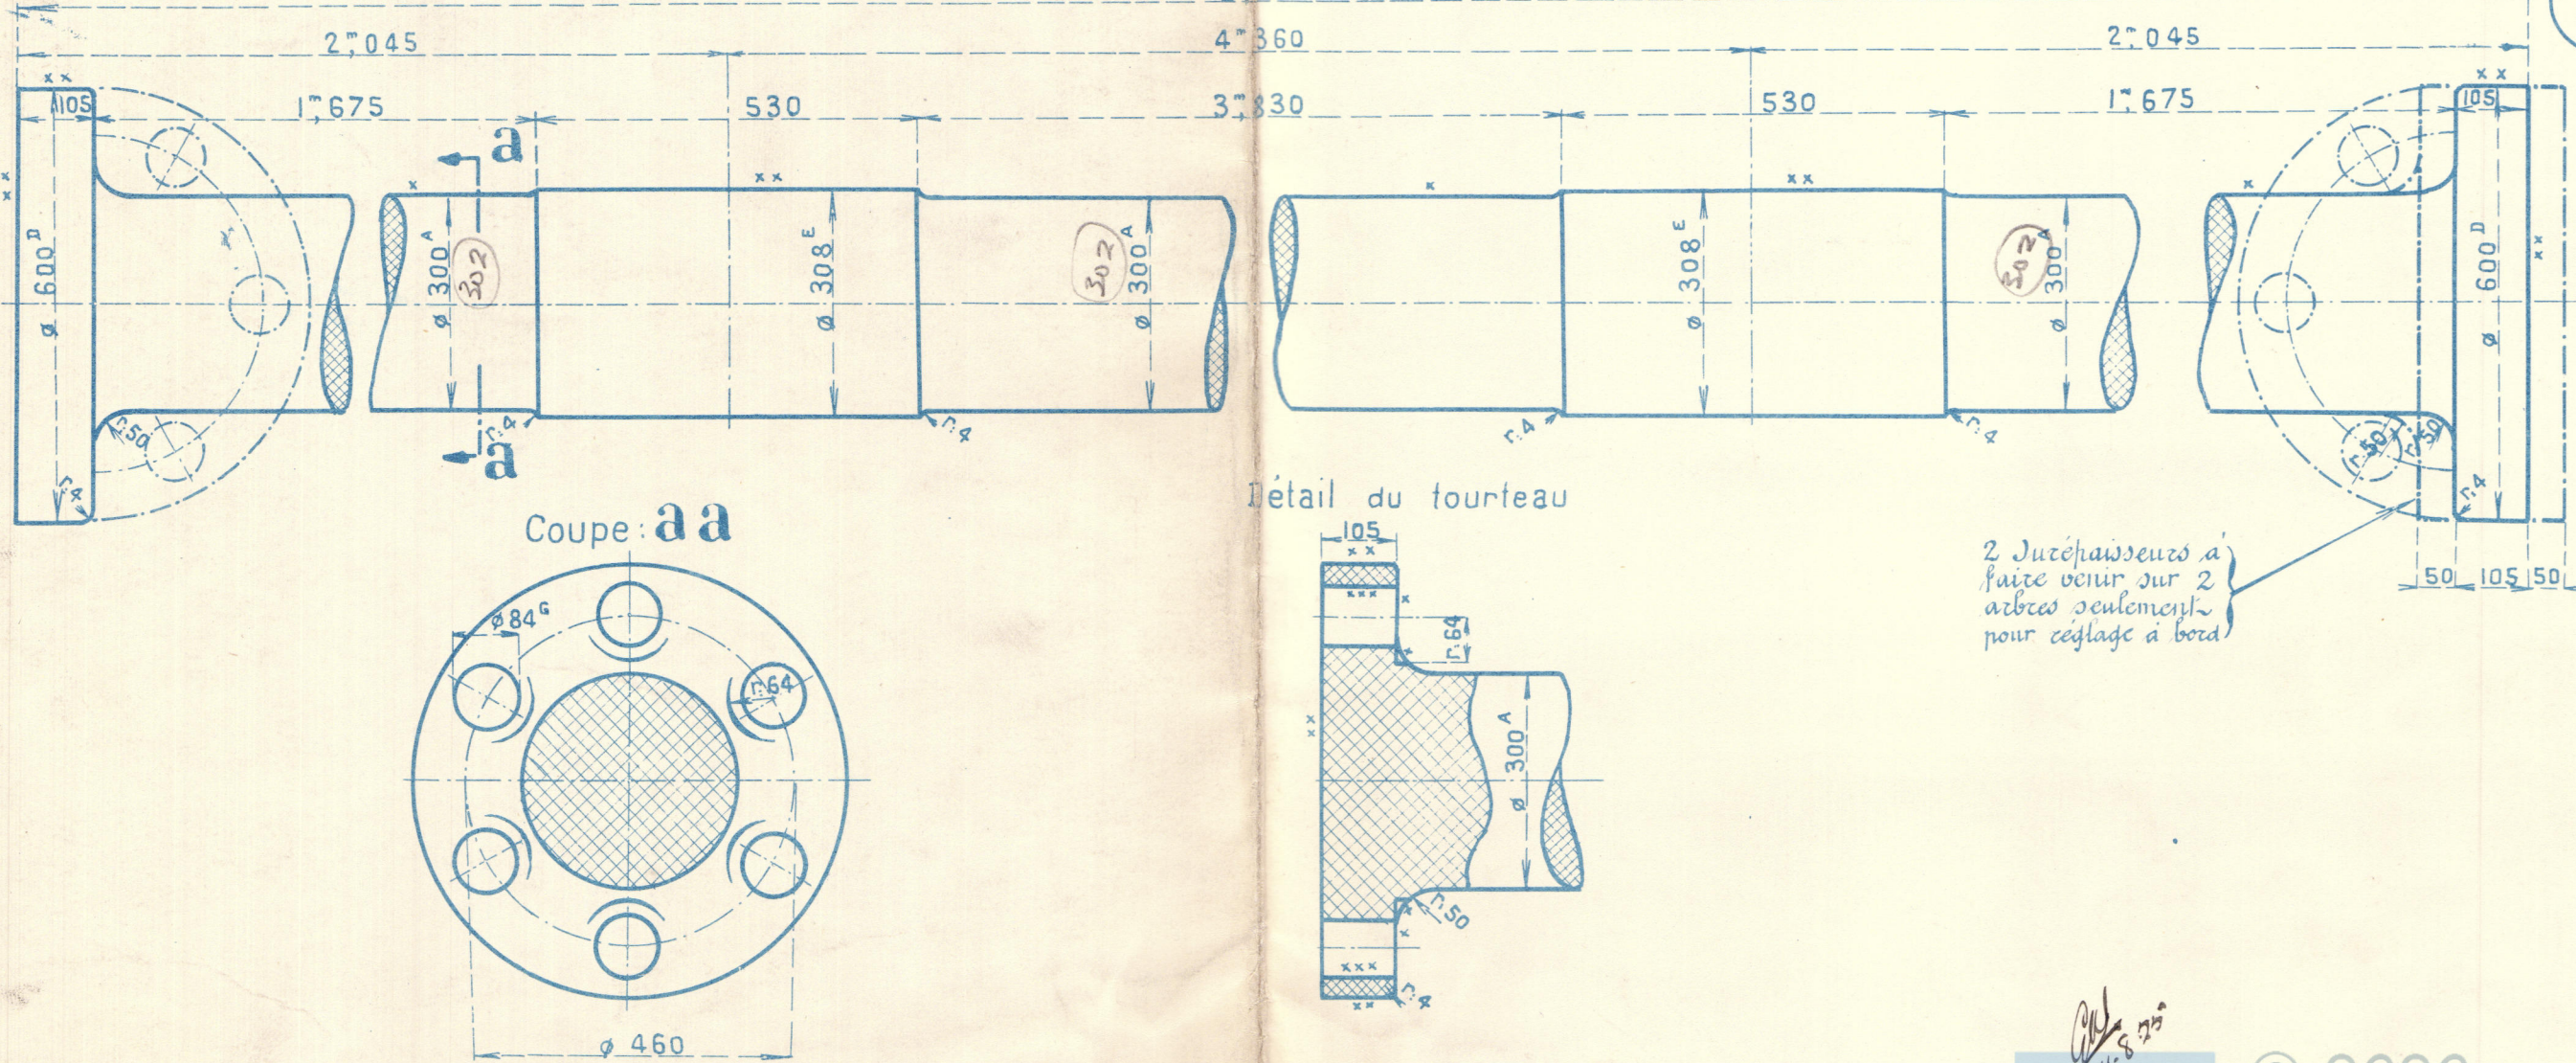

2 suréhausseurs à
faite venir sur 2
arbres seulement
pour ceilage à bord

8292.2

Arbre intermédiaire



© 2020

Lloyd's Register
Foundation

Ac. 2 1/2 R. 45^K - 50^K
S.M. Al. 29a 25%
min.