
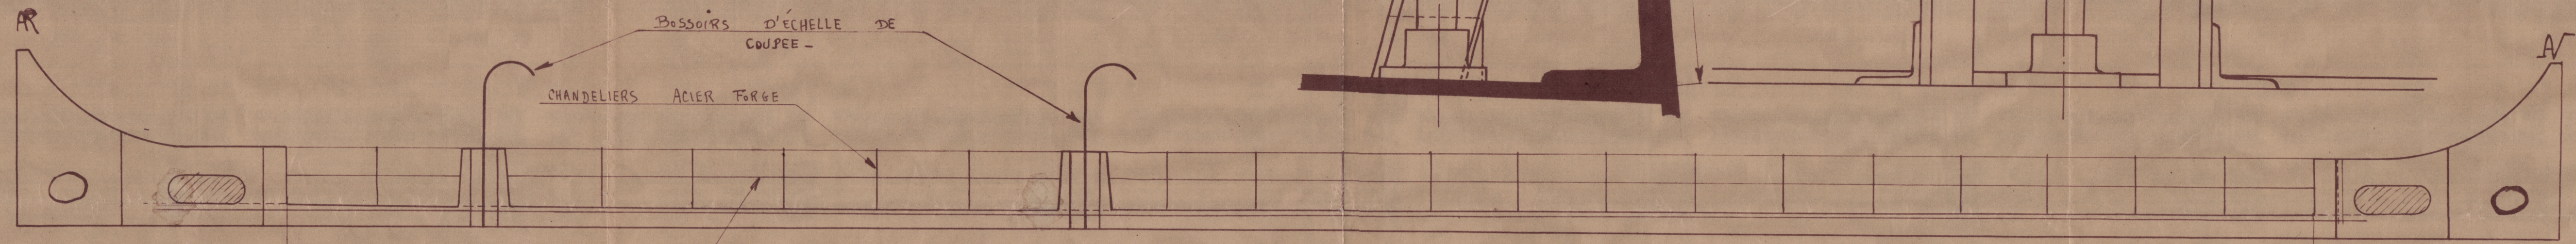



CHANTIERS NORMANDS
14, rue de l'Industrie
ROUEN

S/S "NAUSICAA"

MODIFICATION DES PAVOIS

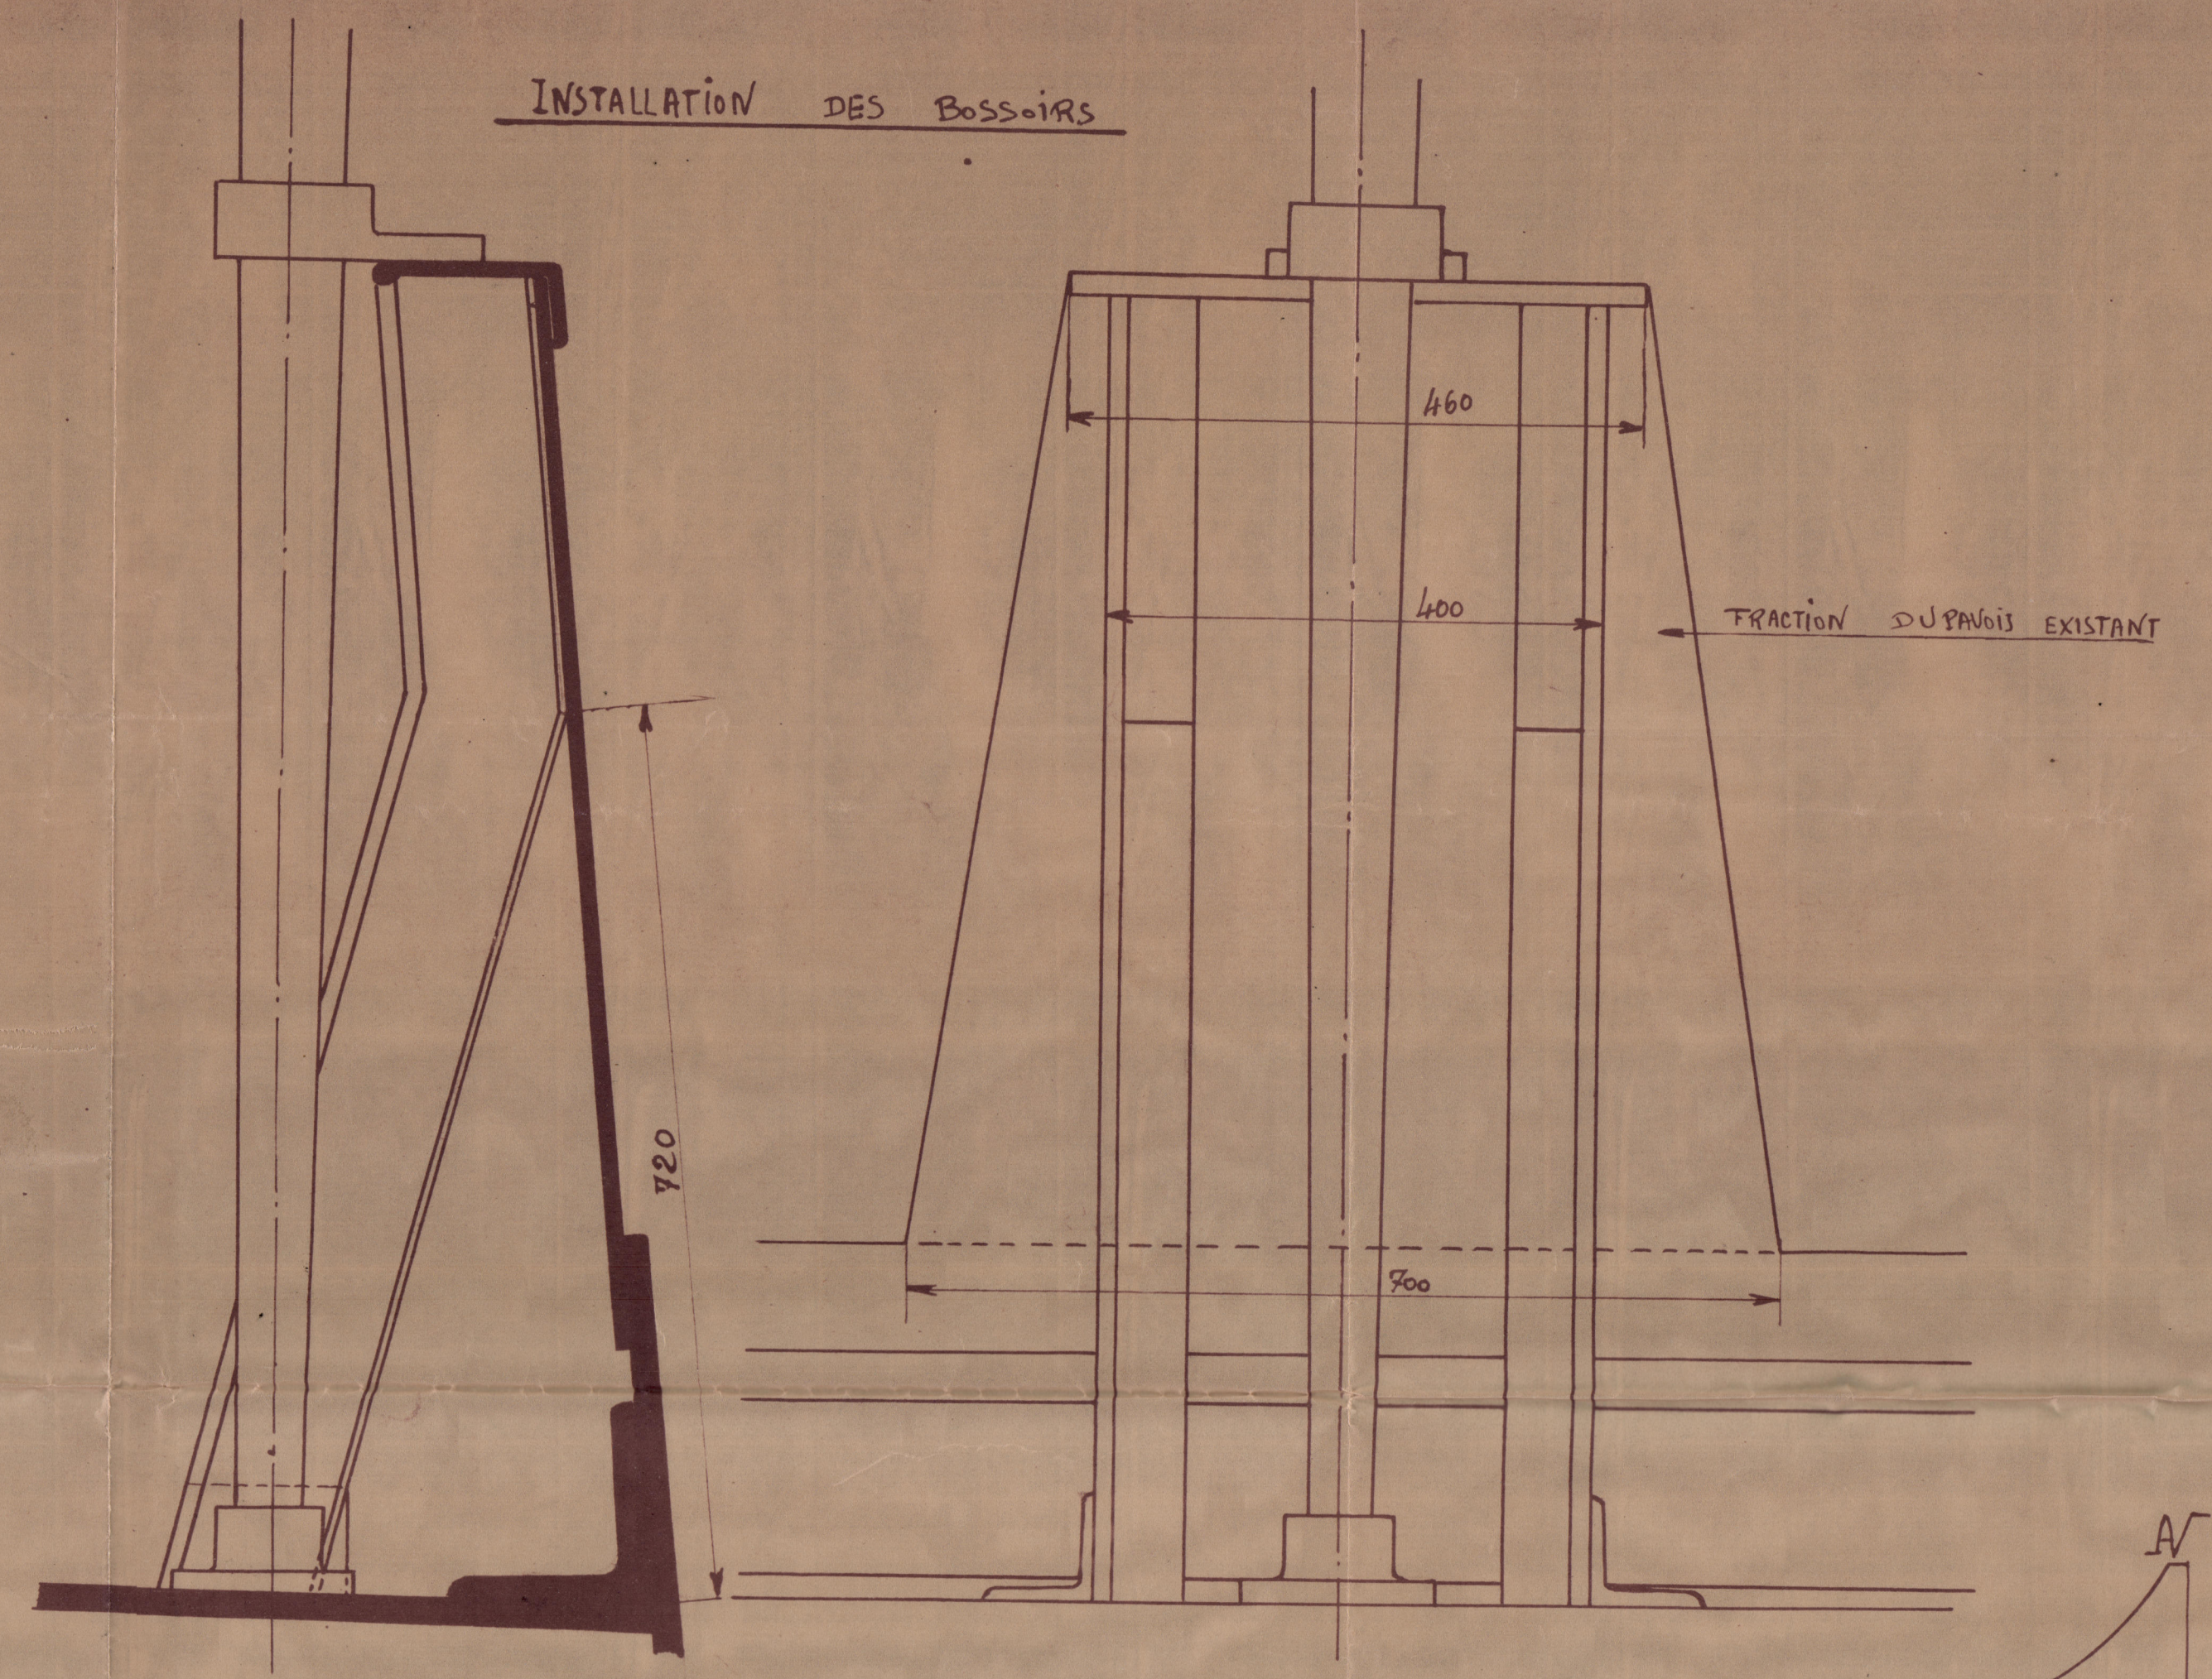

COFFRE AR

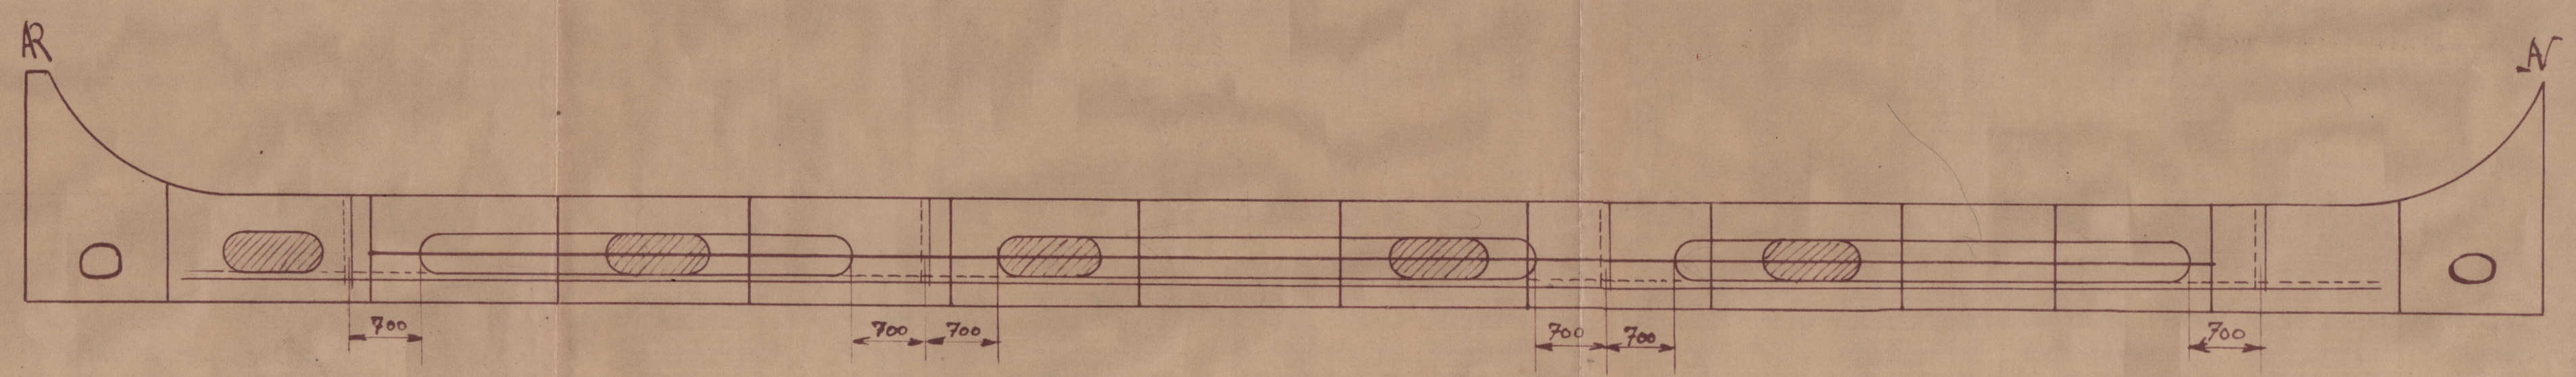


COFFRE AV

LLOYD REGISTER
OF SHIPPING
14, Rue de l'Industrie, 14
ROUEN

23 JUIN 1931
Perrault

PAVOIS AV

RAMBARDE AR

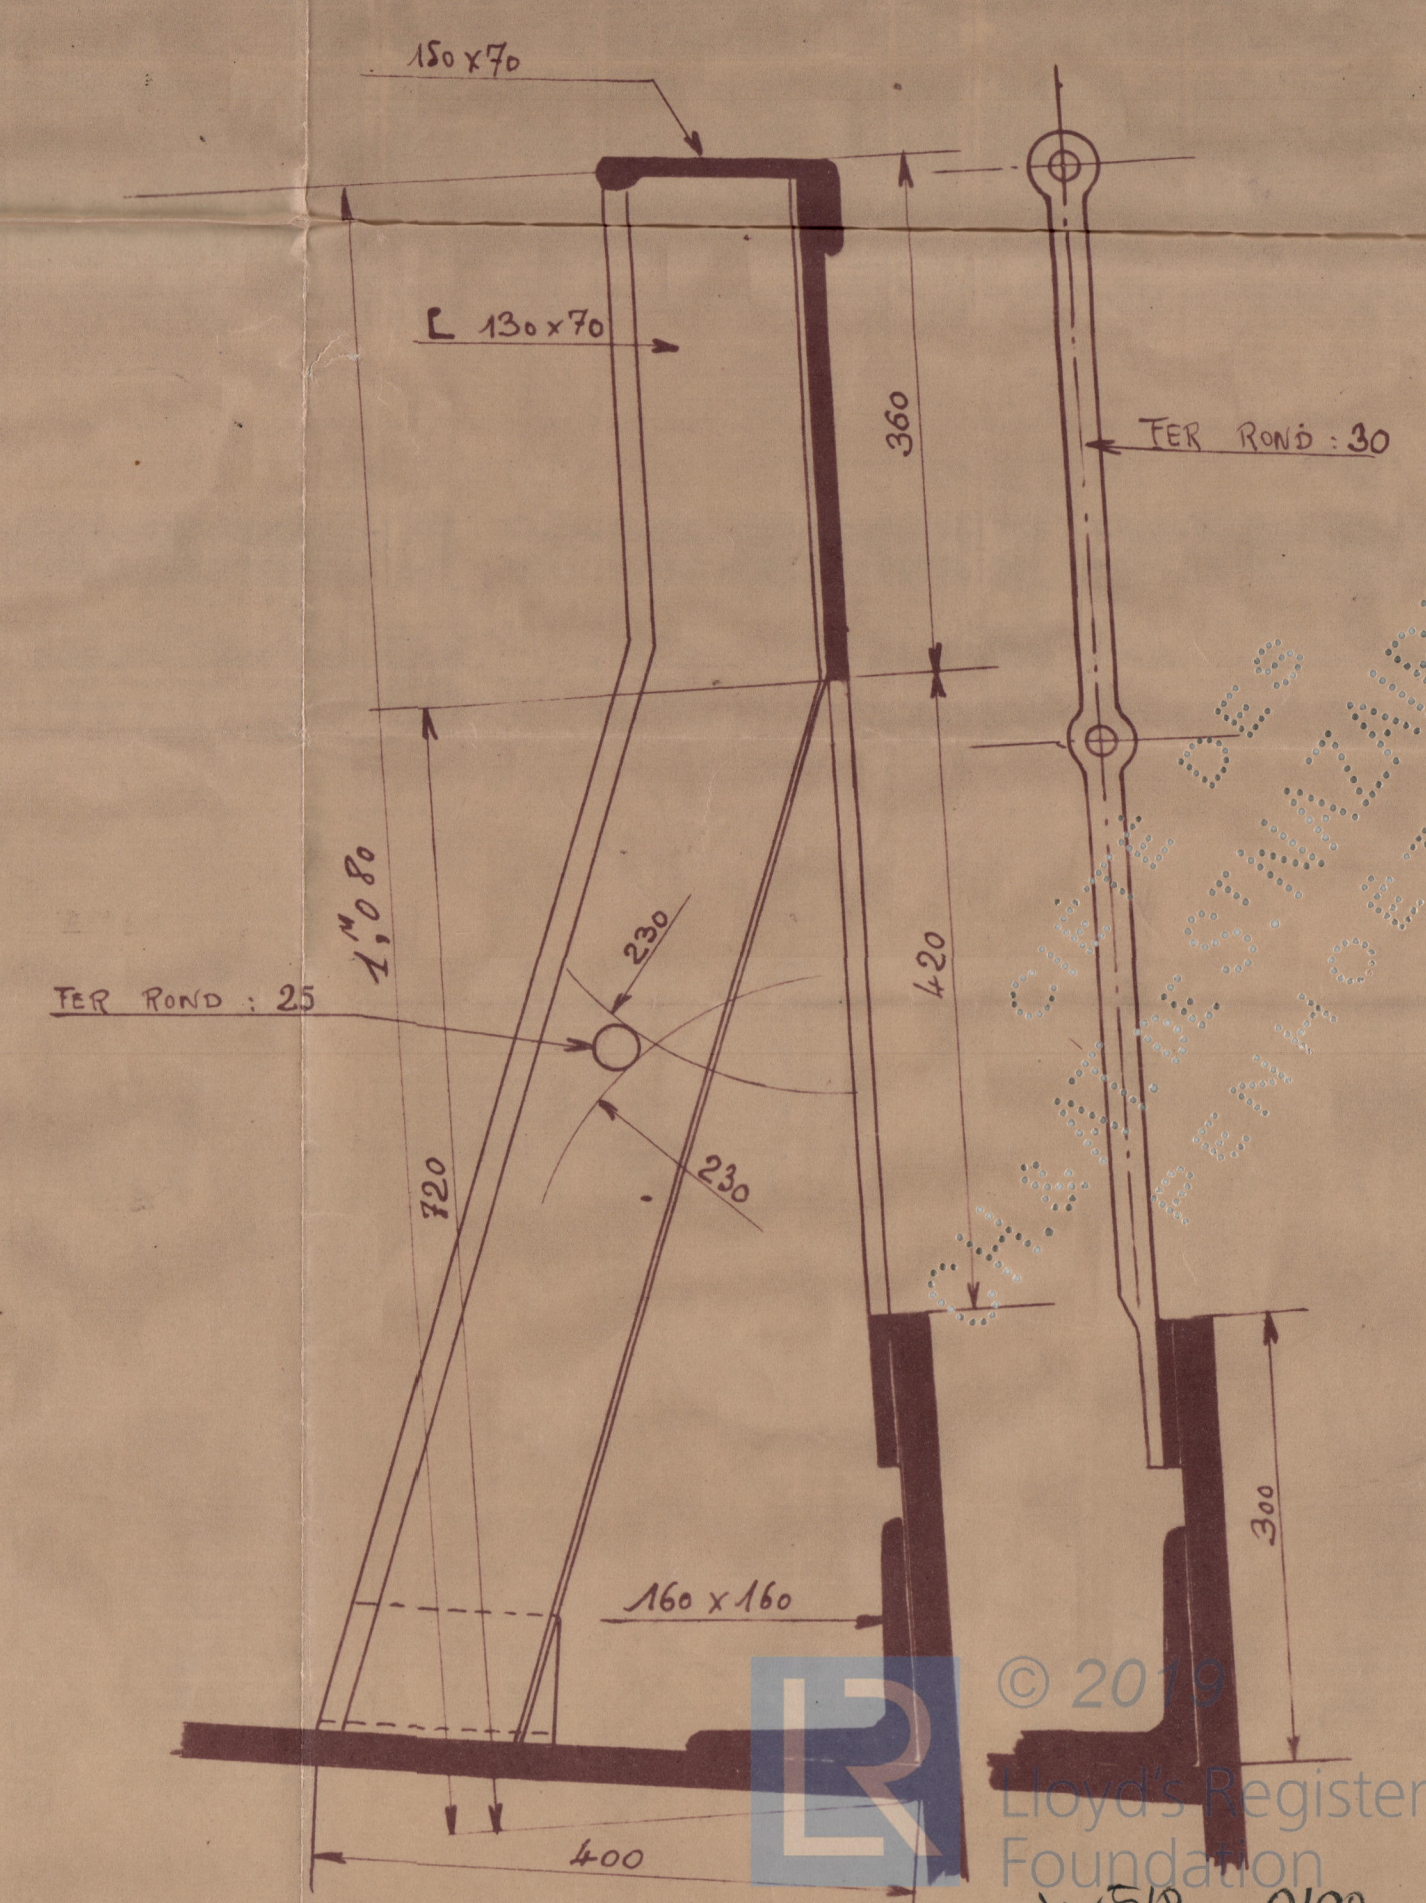

CHANTIERS DE NORMANDIE
D 12 JUIN 1934 D
Grand-Quevilly (S^{NE}-L^{NE})

W 518-0198



© 2019

Lloyd's Register
Foundation