

NAHSKOV BYGN. NR. 34.

1 CYLINDER FOUR CYCLE DIESEL ENGINE

CYL DIA. 310  $\frac{M}{M}$  - STROKE 350  $\frac{M}{M}$

6 OFF BOLT HOLES

DENNE TEGNING OG DERPAA VISTE KONSTRUK-  
TIONER ER BURMEISTER & WAINS EJENDOM;  
OG MAA IKKE BENYTTES UDEN UDTRYKKELIG  
TILLADELSE ELLER UNDER LICENSRET FRA  
A/s BURMEISTER & WAIN  
KØBENHAVN

KØBENHAVN

KØBENHAVN

17/10/38 Lloyd's Rep  
Foundation



Crank shaft


for

1-cylinder Auxiliary Diesel engine  
being constructed by

M/s Høleby Dieselmotor Fabrik  
for (Høleby 7)

M/s Nakskov Skibsvarft's

Yard No. 34.

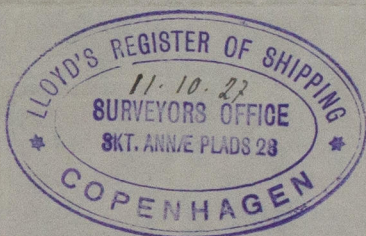

M/s VICTORIA of Copenhagen  
Cpn. Reg. No. 7752.

'VICTORIA'

CPN 7752

Lloyd's Register  
Foundation

WSS 6-0311