

Handwritten notes at top left:


2. Okt. 13
2. Okt. 13
2. Okt. 13

Beitrag nach den Briefen vom
Germ. Lloyd
AM 26 Sept. 13
2. Okt. 13
9 Okt. 13
18 Okt. 13
13 Dez. 13
24 Nov. 13
24 Dez. 13
5 Dez. 13
19 Dez. 13
10 Jan. 14

Notat Lloyd
AM 11 Okt. 13
14 Nov. 13
18 Nov. 13
5 Nov. 13
24 Jan. 14

und Besprechung mit Herrn
Kabel Scheidling AM.
31 Okt. 13. und 14. Dez. 13
Brief vom 1. Dez. 13
10. Dez. 13

Über Bunker 6.2 Lattenwägerung in 23" Abstd. ohne Beplattung
Balken im Bunker a jed Spdt. abwechselnd 5.70 x 7.5 x 9.5 & 19.0 x 6.5 x 8

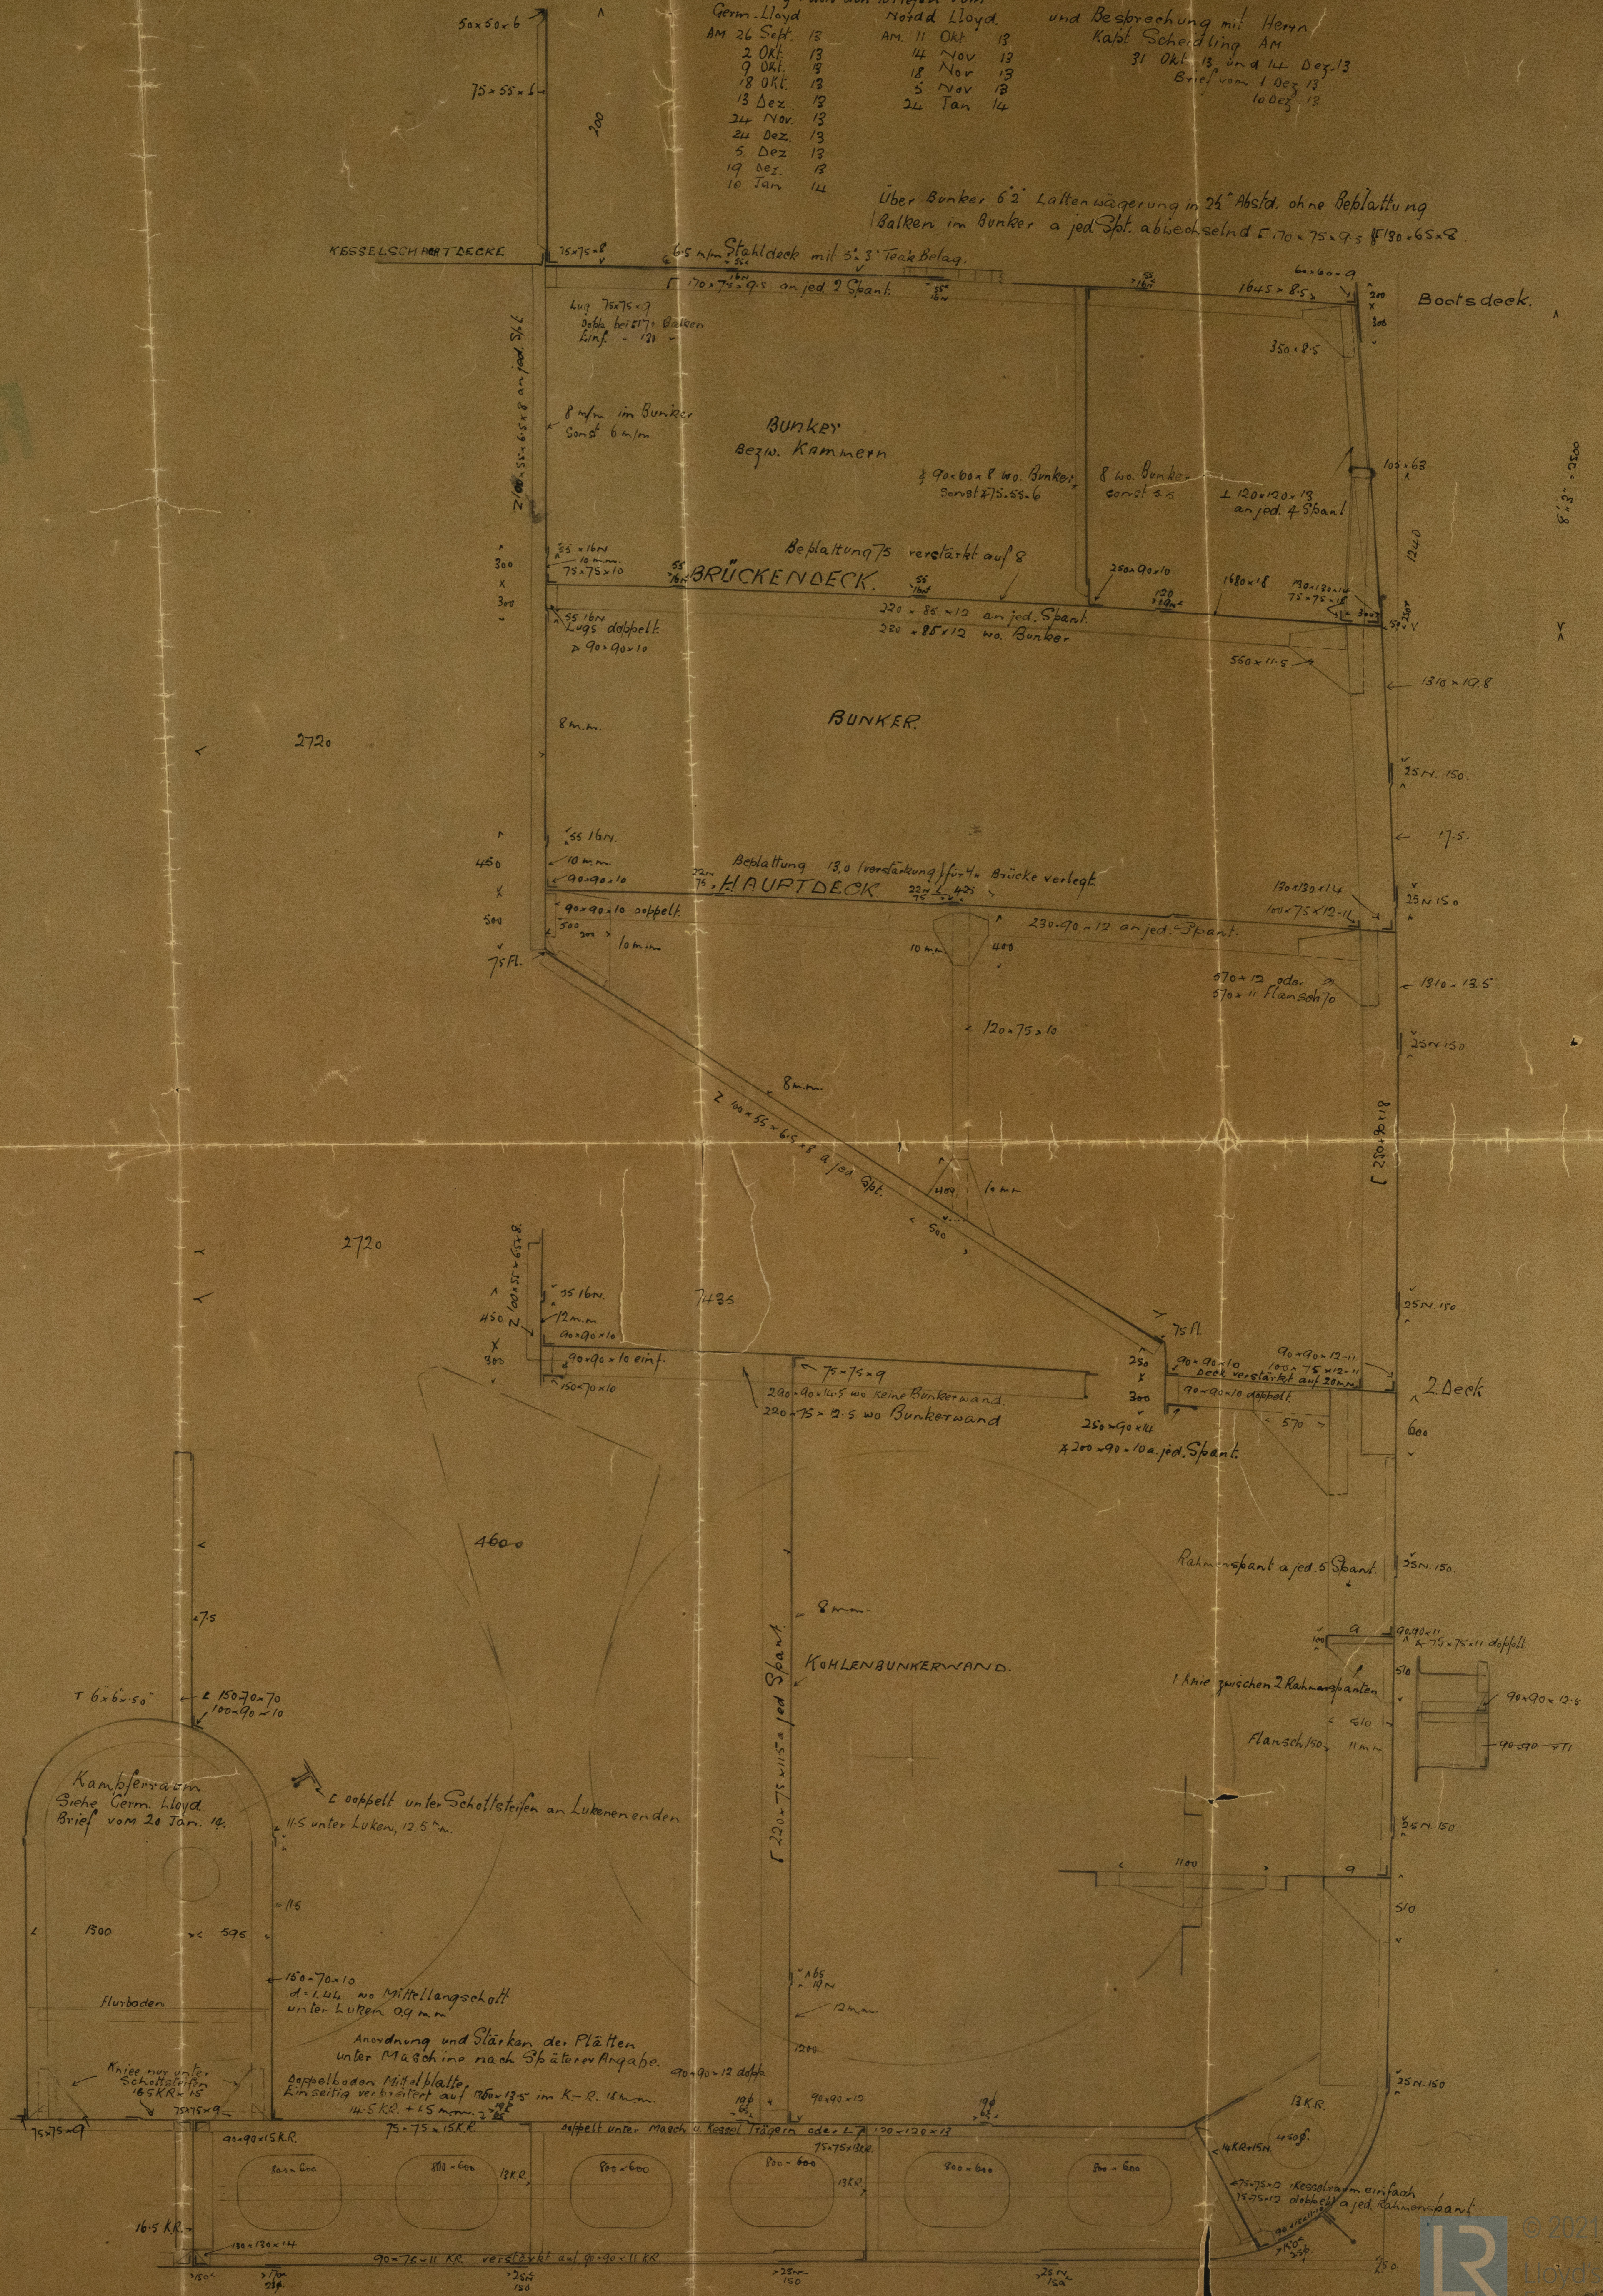

"
S. Costkerk.
Rot 12133

Midship Section

RETAIN



© 2021

Lloyd's Register
WS18-0258
Foundation