SOCIETE DES
CH.& AT. DE STNAZAIRE
PENHOET

L'Union
Nos 1224

CARGO M⁴

Structure Générale.

Dessiné par :			Echelle : 1/100 ème	
Calqué par :		26	1	26
Le Chef d'Etudes :				
L'Ingénieur :				
Bon pour exécution				
Le Chef d'atelier :		Cd Exc	Commande 3982 Nos	
17 5 6			approuvé par : Le :	

SOCIETE DES
CH.& AT. DE STNAZAIRE
PENHOET

Coupe longitudinale.

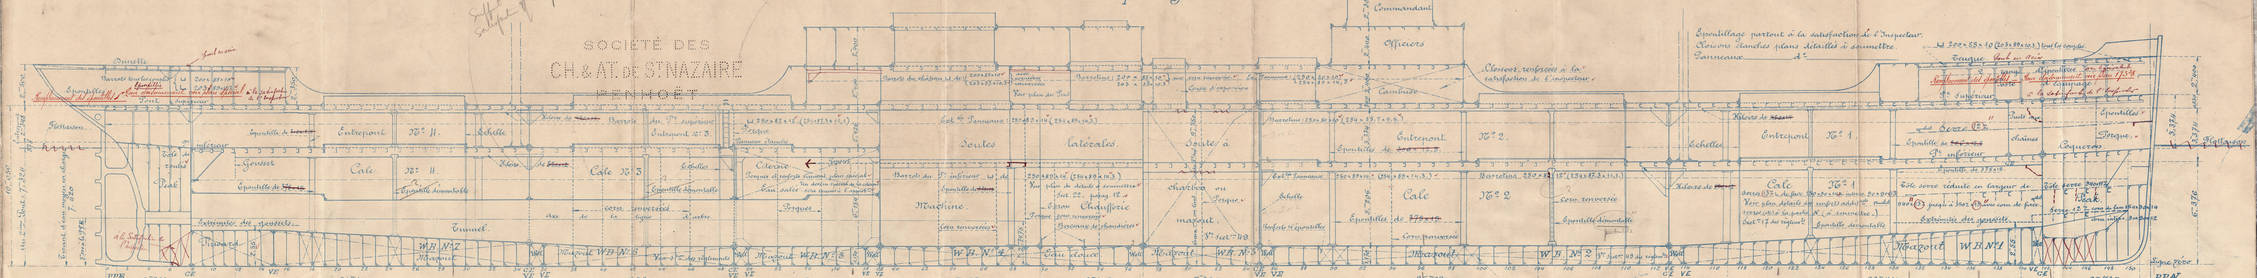

½ Pont du Château.

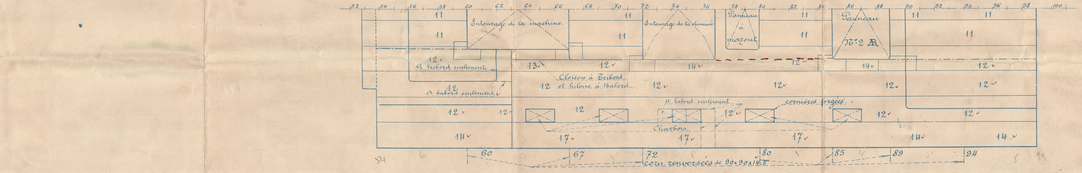

½ Pont Supérieur.

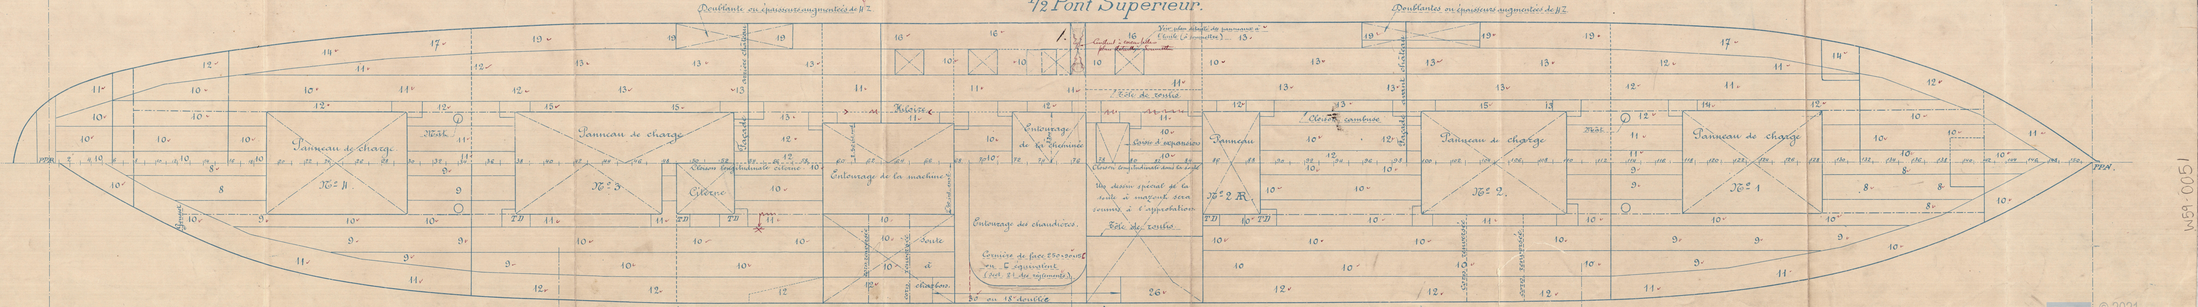

½ Pont Inférieur.

© 2021
Lloyd's Register
Foundation