

## Détails de ligne d'arbres

| Signatures         | Dates    |                        |                                 |
|--------------------|----------|------------------------|---------------------------------|
| Dessiné par        |          | chelles: $\frac{1}{2}$ | $\frac{1}{10}$ et $\frac{1}{2}$ |
| Exécuté par        | 21/10/18 | Epreuves               |                                 |
| Le Chef d'études   |          | Conditions de recette  |                                 |
| Ingénieur          | 11/11/18 | Enlèvement             |                                 |
|                    |          | Méthode                |                                 |
|                    |          | Nombre de pièces       |                                 |
|                    |          | Poids unitaire         |                                 |
|                    |          | Numéro de dossier      |                                 |
| Don pour exécution |          | o. d'axe?              | Commande: 2.9561                |
| Le Chef d'Atelier  |          | Approuvé par:          |                                 |

### A) Modification du diamètre des collets de l'arbre de butée

A. Ordre d'acception N°(4) du :  
 A. Compte N°(5)  
 Groupe N°(6)  
 Famille N°(7)  
 Etendue (8)

Nomenclature et état d'avancement

Extrait A: Légende  
A. Construction du cargo M<sup>4</sup>  
Détails de la ligne d'arbres  
Plan de 16-273


A. Date d'émission :  
Signature :

[illegible]

Détail de l'extrémité  $\mathcal{R}$  de la chemise 1

poes des vis de fixation à l'A de chaque chemise

de chaque chemise.

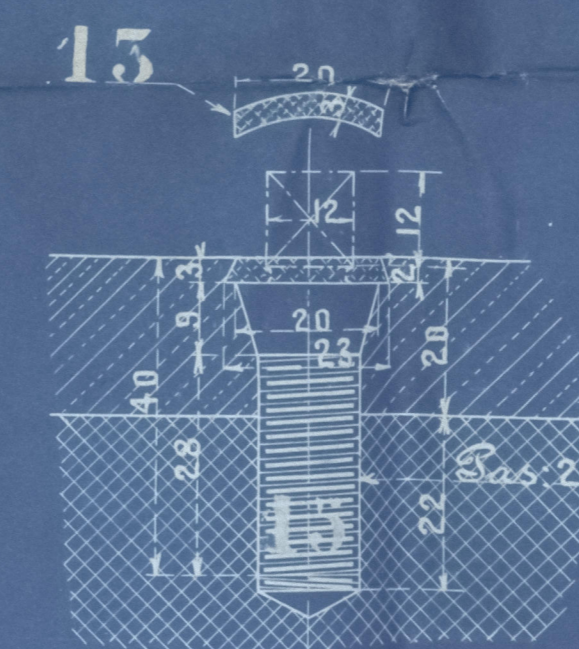

d d Longueur totale de la ligne d'arbres: 48' 839

Notes: Les boulons de jonction des arbres seront emmanchés de l'A vers l'A.  
Les courbeaux ayant les mêmes repères se jonctionnent entre eux.  
Les filetages des boulons seront du système international.

Details of Shattering Appraised  
from

S.S. UNION (M<sup>4</sup>)

Built by Chantier Penhoët.  
St Nazaire

Nantes Report N° 1224  
July 1921



© 2021

Lloyd's Register  
Foundation

W59-0055