


S.I.A.P.

PIROSCAFI TRASPORTO PETROLIO

"SPLENDOR" & "LAMPO"  
PROFILI DEI FERRI APPROVATI DAL LLOYD

SCALA 1:100

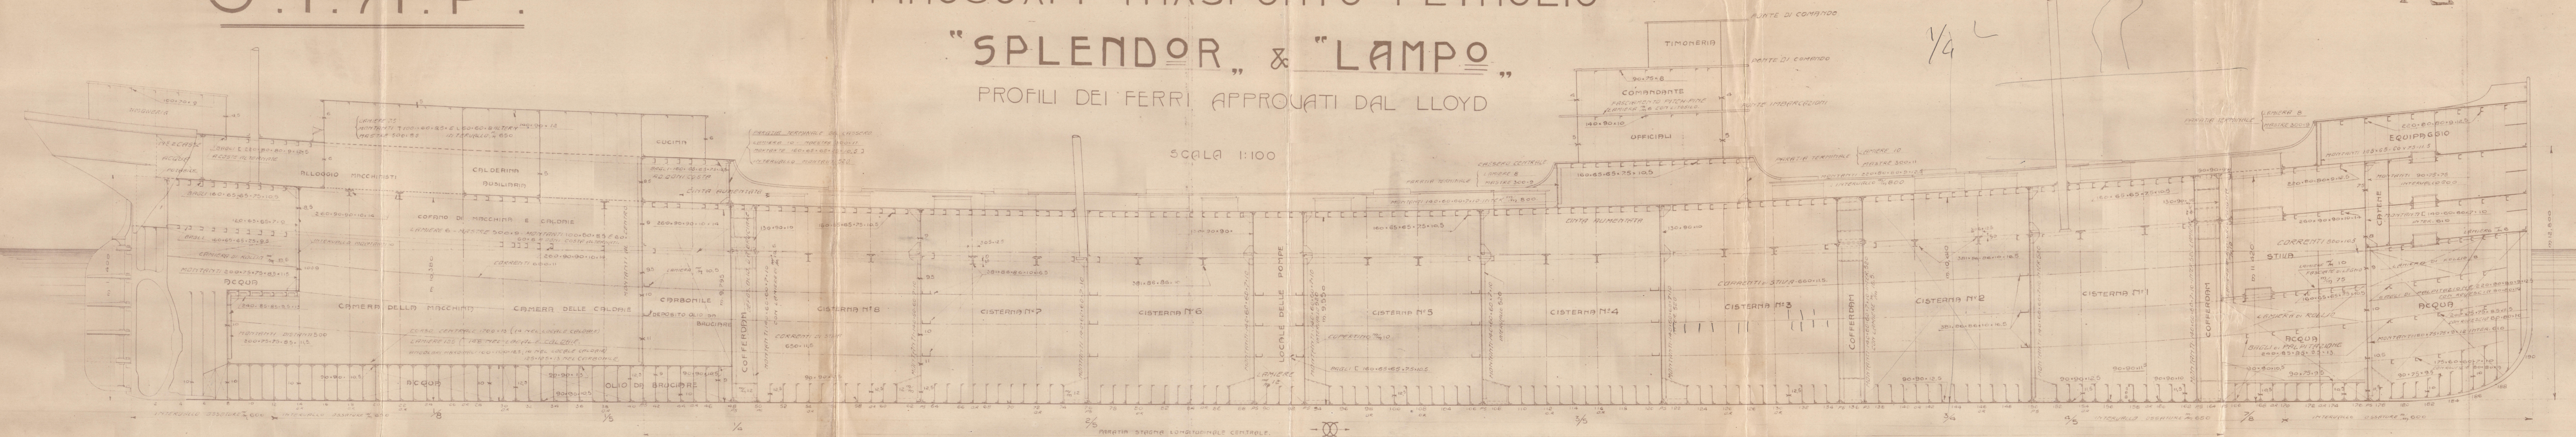

CASSERO DI POPPA

CASSERO CENTRALE

CASSERO DI PROVA

CLASSE A1 "CARICO DI PETROLIO ALLA RINFUSA"

DIMENSIONI

LUNGHEZZA FUORI DRTTI	m. 122,50
LARGHEZZA MASSIMA FUORI DRTTI	m. 16,70
ALTEZZA DALLA LINEA DI COSTRUZIONE ALLA RETTA DEL BAGLIO	m. 9,55
MODULO TRASVERSALE B x D	86,15
MODULO LONGITUDINALE L x (B x D)	346,15

PONTE PRINCIPALE

PONTE DI CORRIDOIO





(31)


Messrs Oderso Foxe

"Splendor" & Lampo

Profile & Deck

RETAIN

RETAIN

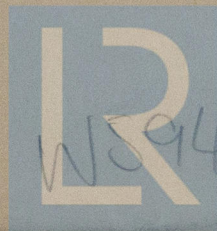

© 2020

W594 Lloyd's Register  
Foundation



Memo Oderso Loci

---

"Splendor" &

"Lampso"

---

Profile plan.

---



© 2020

Lloyd's Register  
Foundation