


S.S. "Ville d'Alger"

Chaudière auxiliaire

2/12/11

Modification de la disposition des entretoises  
de fond de boîte à feu.

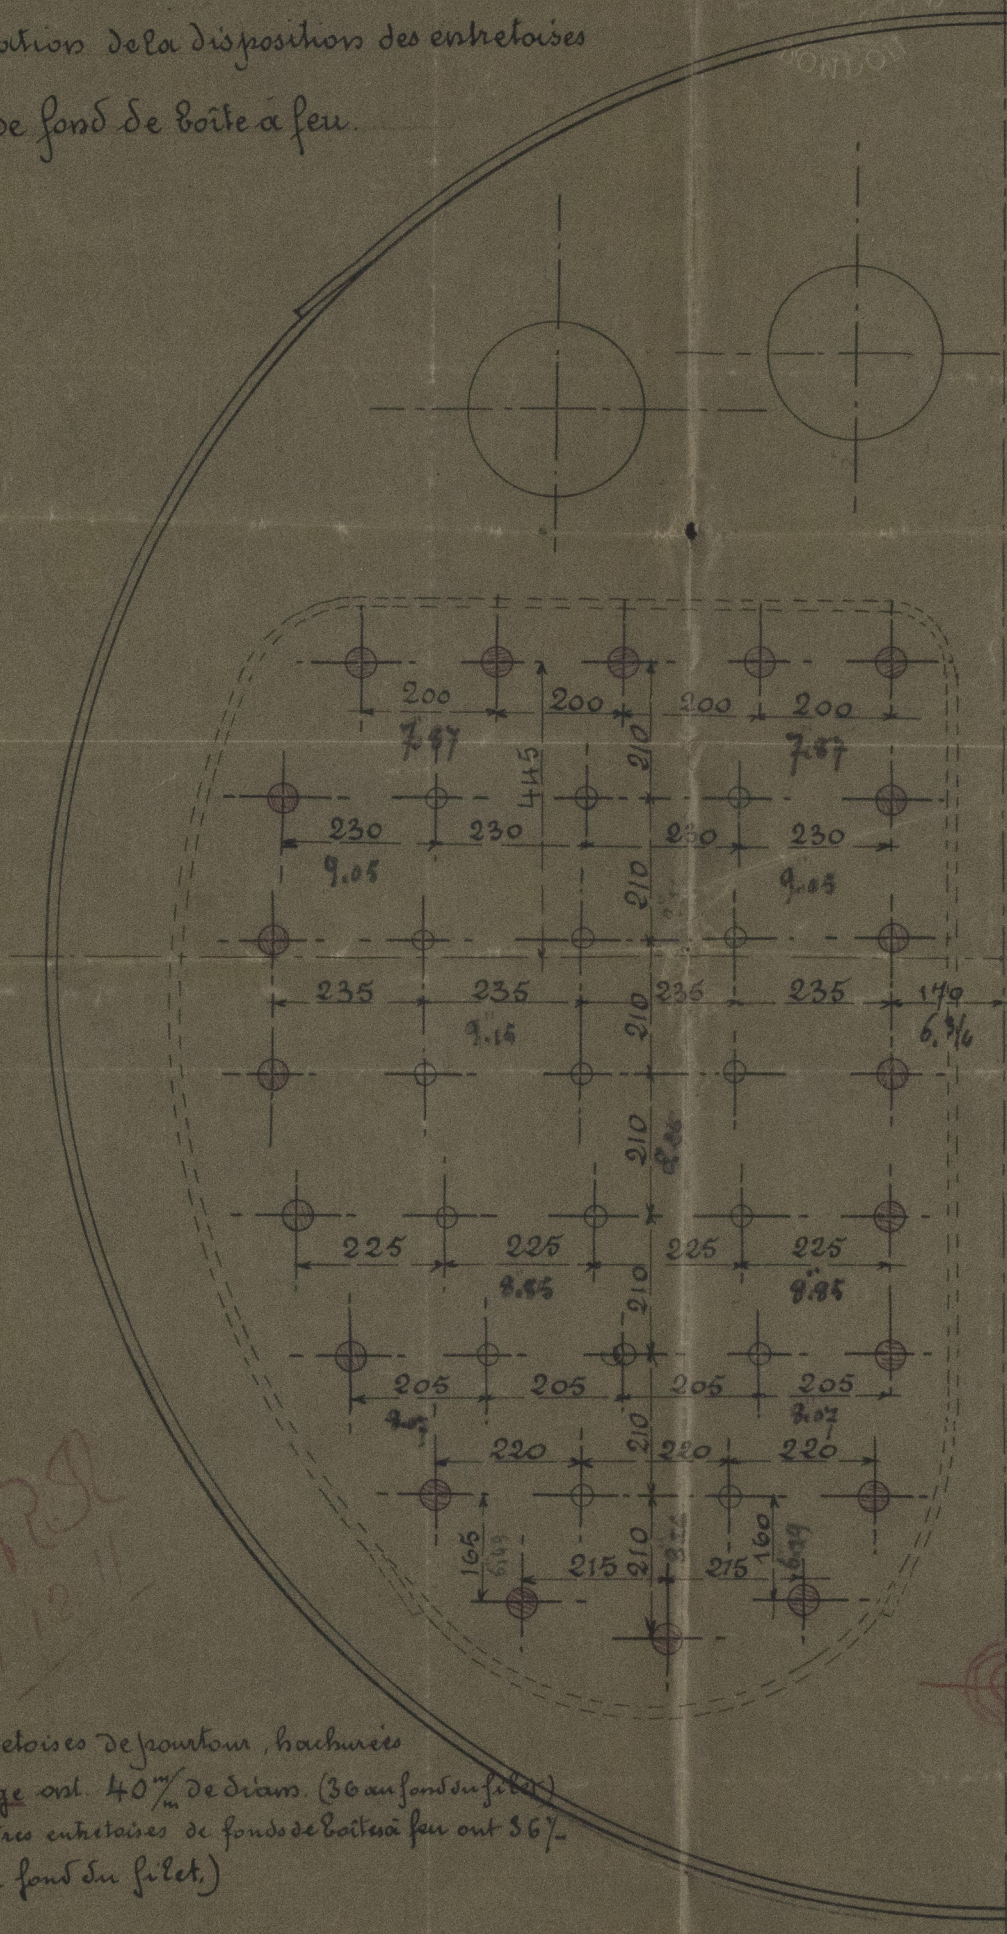

Les entretoises de pontons, hachurées  
en rouge ont. 40<sup>mm</sup> de diam. (36 au fond du filet)  
Les autres entretoises de fond de boîte à feu ont 36<sup>mm</sup>.  
(32 au fond du filet.)

The screw-stays colored in red have 40<sup>mm</sup>  
= 1.574 and in bottom of thread 36<sup>mm</sup> = 1.417  
the other screw-stays on the back plates have 36<sup>mm</sup>  
= 1.417 and in bottom of thread 32<sup>mm</sup> = 1.259.



© 2021

Lloyd's Register  
Foundation