

16.4.07

Nº 16.
VAPOR PARA CARGA


ESCALA 3:25

Dimensiones principales	Metros	Medida Inglesa
Eslera entre perpendiculares	85'300 = 279'-10"	
Mancha maxima	12'496 = 41'-0"	
Puntal a la recta del bao	6'782 = 22'-3"	
Calado	5'638 = 18'-6"	

Primer numero 83.16

Segundo (23,201)

$$\frac{8}{16} = 6.82 \quad \frac{E}{P} = 12.13$$

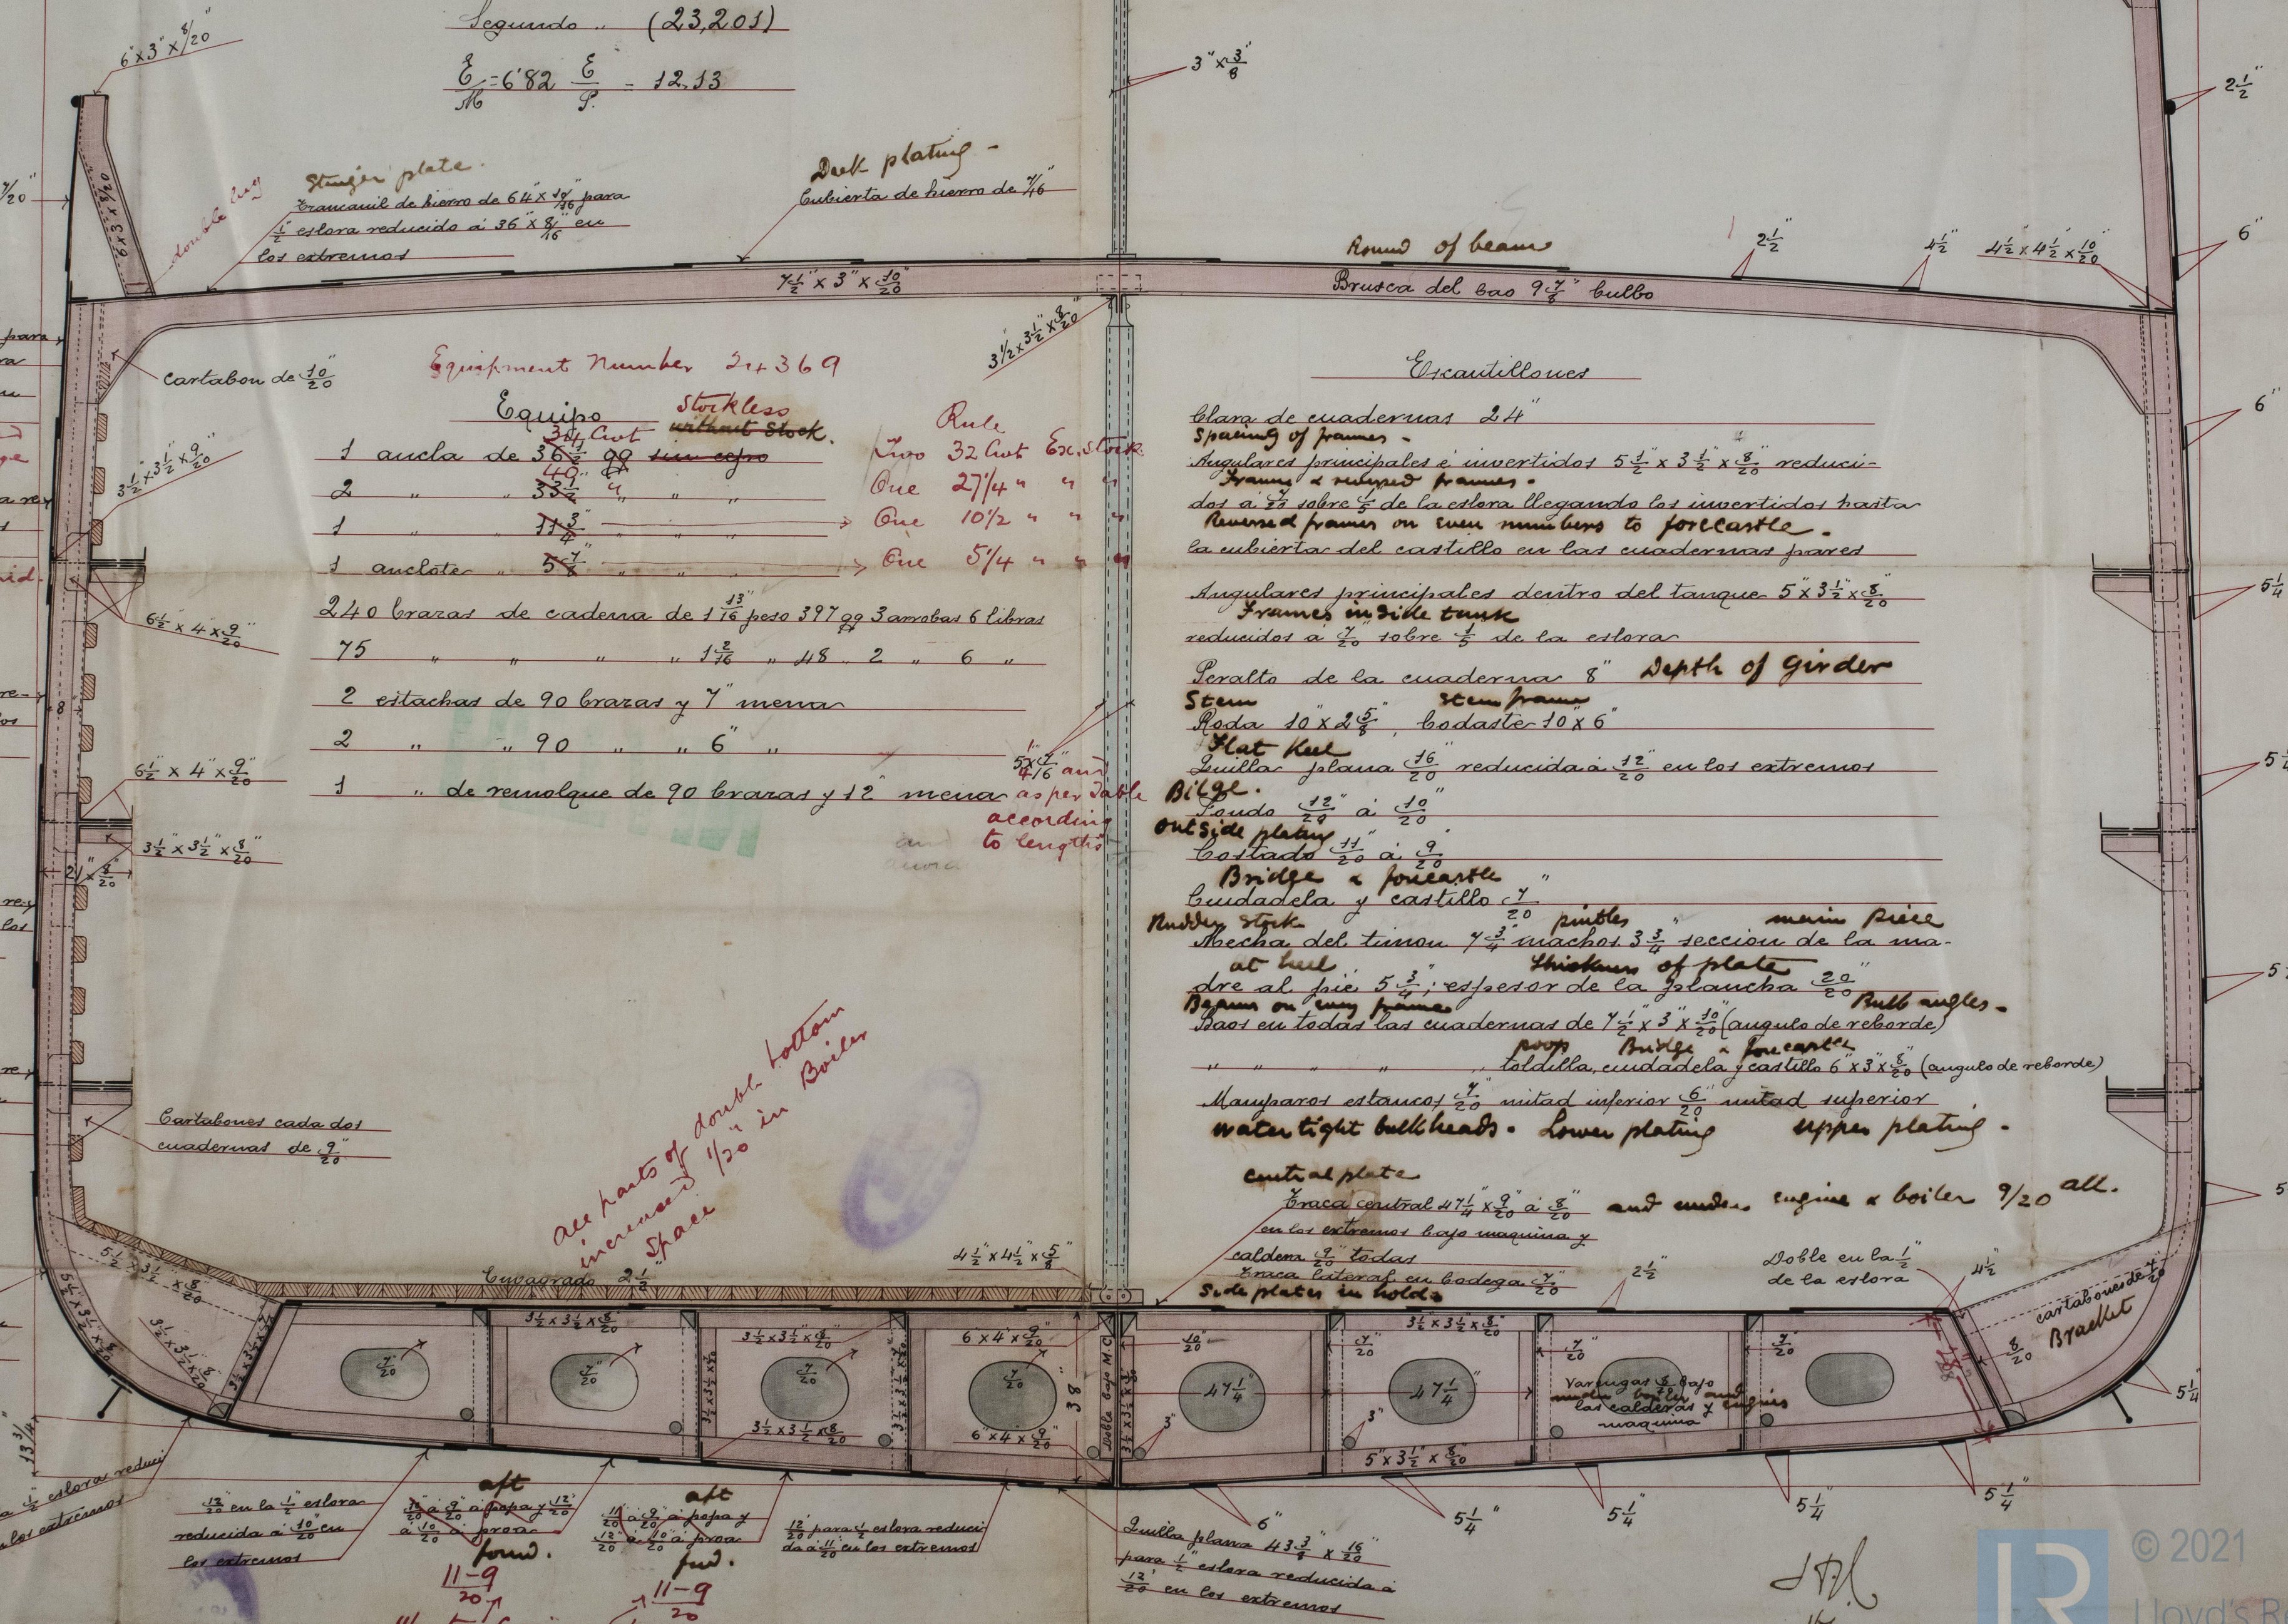

Shen strike
Cinta de 4 3/4 x 15
los 3/4 de la eslera
reducida a 3/8 en
los extremos
Shen strike double
at ends of Bridge
1 1/2 en la 1/2 eslera
reducida a 3/8 en los
extremos
+ 7/20 for 1/2 L. amid.
= 13 1/20 6 9/20

1 1/2 en la 1/2 eslera re-
ducida a 3/8 en los
extremos
1 1/2 en la 1/2 eslera re-
ducida a 3/8 en los
extremos

1 1/2 en la 1/2 eslera re-
ducida a 3/8 en
los extremos
1 1/2 en la 1/2 eslera
reducida a 3/8 en
los extremos

1 1/2 en la 1/2 eslera
reducida a 3/8 en
los extremos
1 1/2 en la 1/2 eslera
reducida a 3/8 en
los extremos

- Equipment Number 2+369
- | Equipo | Stockless | Rule |
|---|--------------------------|--------------|
| 1 ancha de 36 3/4 | 34 1/2 Cut without stock | 32 Cut 60.5 |
| 2 " " 32 1/2 | " " " " | 27 1/4 " " " |
| 1 " " 11 3/4 | " " " " | 10 1/2 " " " |
| 1 anclote " 5 1/2 | " " " " | 5 1/4 " " " |
| 240 brazas de cadena de 1 1/2 | 397 29 3 amos 6 libras | |
| 75 " " " 1 1/2 | " " " " | |
| 2 estachas de 90 brazas y 7" mena | | |
| 2 " " 90 " " 6" " | | |
| 1 " de remolque de 90 brazas y 12" mena | | |

See parts of double bottom
increased 1/20 in Boilers
Space

- Clara de cuadernas 2 1/4"
- Spanning of frames -
Angulares principales e invertidos 5 1/2 x 3 1/2 x 3/8 reduci-
dos a 3/8 sobre 5 de la eslera llegando los invertidos hasta
Rueda frames on even numbers to fore-castle.
La cubierta del castillo en las cuadernas pares
- Angulares principales dentro del tanque 5 x 3 1/2 x 3/8
reducidos a 3/8 sobre 5 de la eslera
- Peralte de la cuaderna 8" Depth of girder
- Stem 10 x 2 1/2" Stem frame
Roda 10 x 2 1/2" Roda 10 x 6"
- Flat keel
Guillar plana 1 1/2" reducida a 1/2 en los extremos
- Bilge
Lado 1 1/2" a 1 1/2"
Outside plating 1 1/2" a 1 1/2"
Bosca 1 1/2" a 1 1/2"
- Bridge & fore-castle
Cuidadela y castillo 7"
Mudry stick
Mecha del timon 7 1/2 pulgadas 3 1/2 secciones de la ma-
at hull
Dre al pie 5 1/2" espesor de la plancha 2 1/2"
Bosca on every frame
Bosca en todas las cuadernas de 1 1/2 x 3 x 3/8 (angulo de reborde)
- Mauparos estancos 1 1/2" mitad inferior 6" mitad superior
water tight bulkheads. Lower plating Upper plating.
- Central plate
Bosca central 1 1/2 x 9" a 1 1/2" and under engine & boiler 9/20 all.
en los extremos bajo maquina y
caldera 1 1/2" todas
Bosca lateral en bodega 1 1/2"
Side plating in hold
- Doble en la 1/2
de la eslera

16/4/07

