

- CARGO STEAMER -



- PROFILE AND DECK PLANS -

Scale 1:100

Dimensions 272'-9" x 40' x 19'-8" engl. m.

83,132 x 12,19 x 6,00 meter

Obs! Godkänd utan anmärkning i överensstämmelse med påstämplat blåkopier från Bureau Veritas den 5 juni 1918.

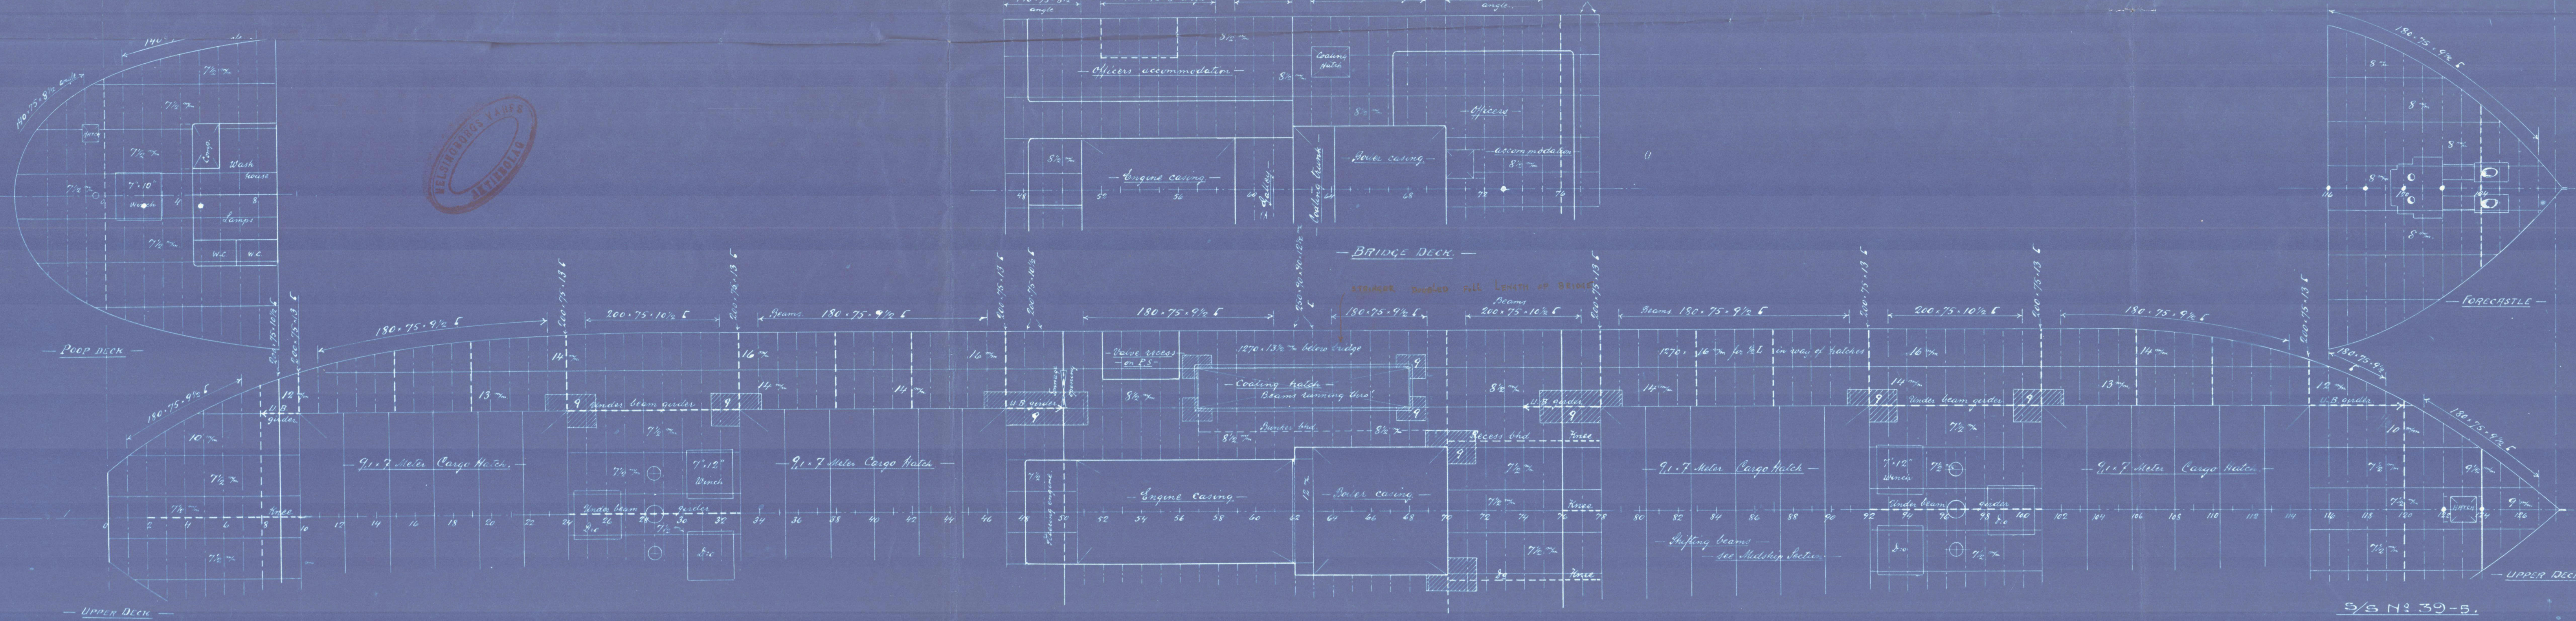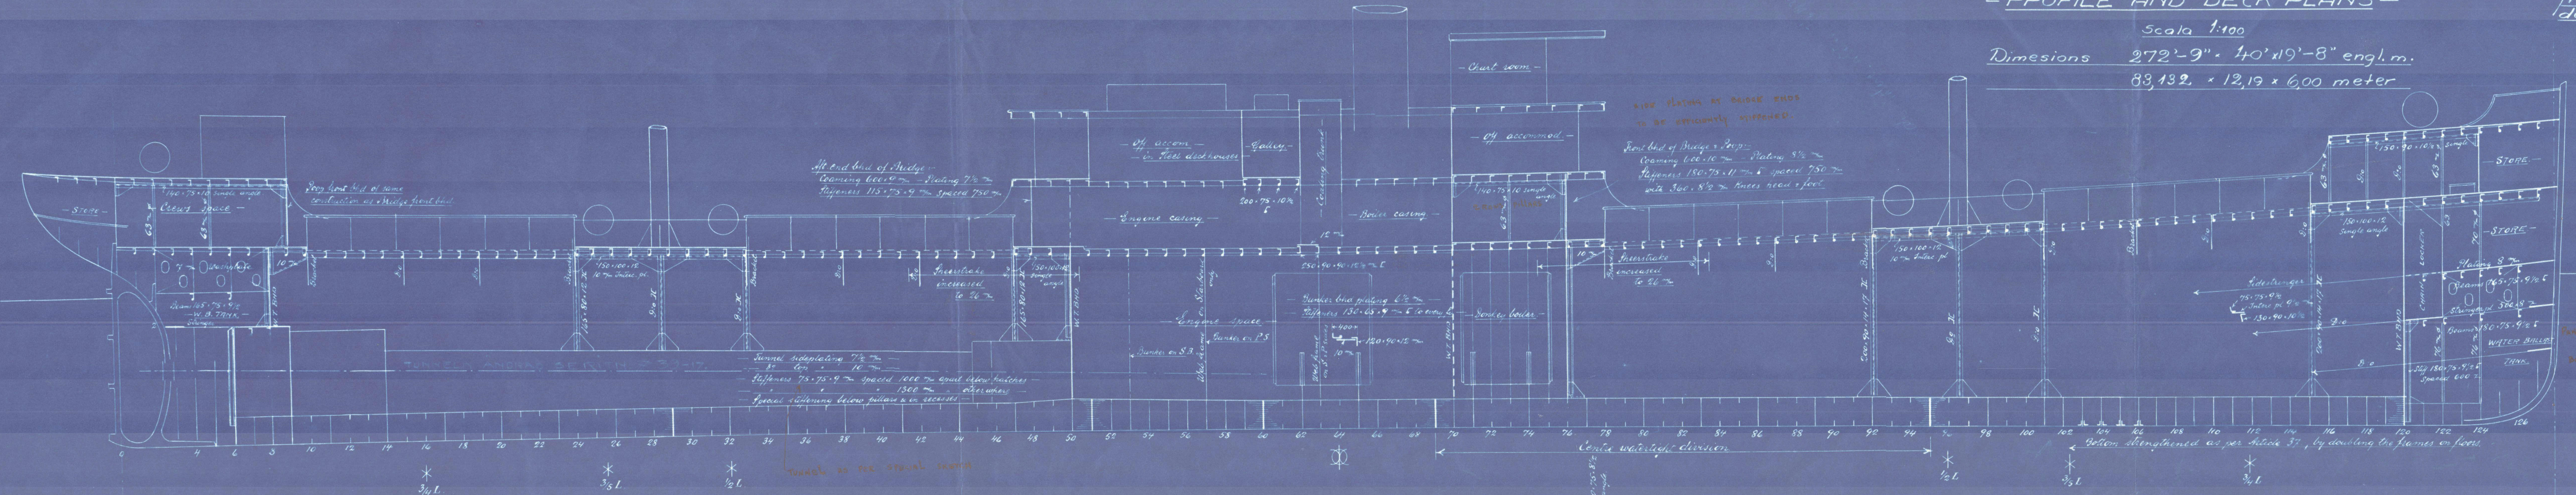


15-11-22

25 Maj 1918

S/S N: 39-5.

Rita N: 5-221.

FAK No 57.

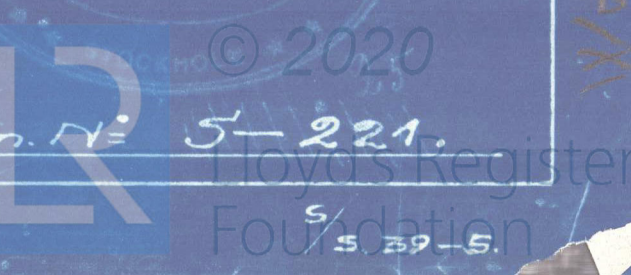

Profile & Decks Plan

S/S N^o 44

Helsingborg Värfs AB,
Helsingborg.

~~Gen Box 3838.~~
S/S Sonja
Memo 449

W 85-0085



© 2020

Lloyd's Register
Foundation