



W932-0132

# Cargo boat pour M<sup>r</sup> Grosos.

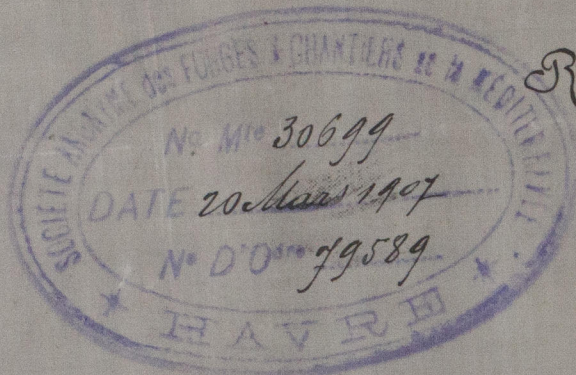

Retombe pour chaudiere principale.  
alteration on the butt-straips of Shells-plates, Main-Boilers.

27/3/07

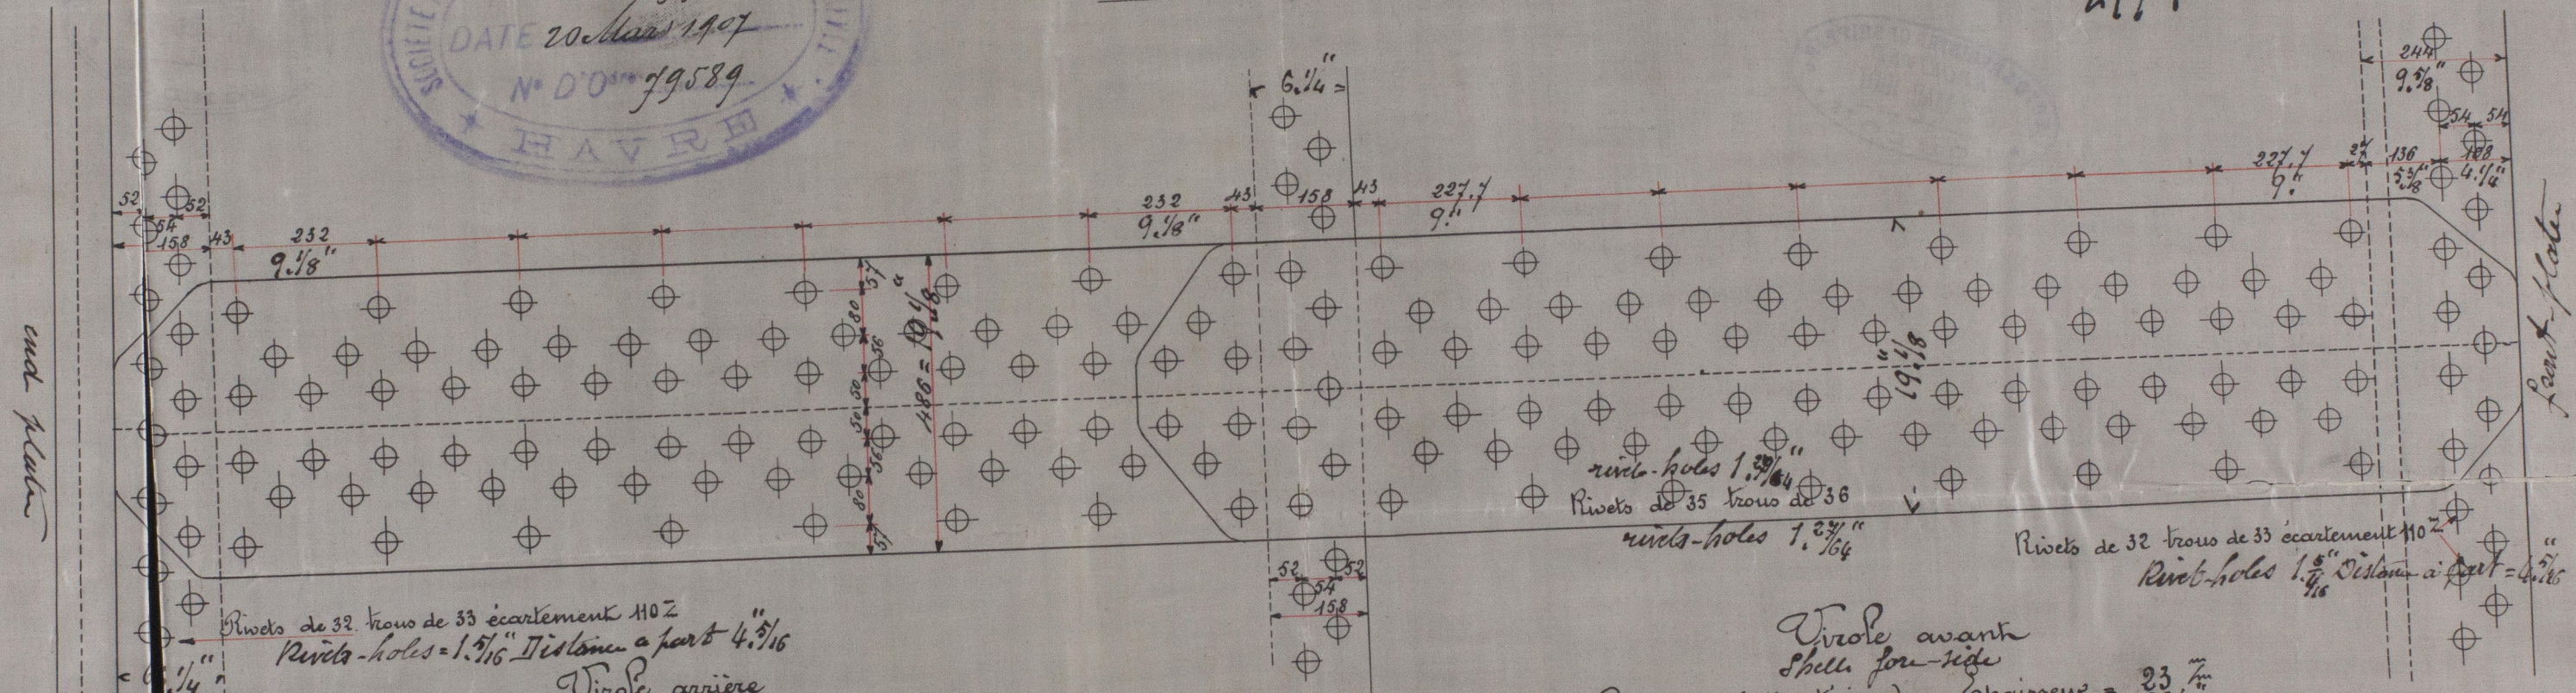

Rivets de 32 trous de 33 écartement 110 2  
Rivets-holes = 1 5/16" Distance a part 4 5/16"

Virole arriere  
Shell after side


Couvre-joint extérieur m Epaissseur = 30 m 5  
Buttstrap outside thickness = 1 3/16"  
Couvre-joint intérieur m Epaissseur = 27 m  
Buttstrap inside thickness = 1 1/16"

Virole avant  
Shell fore side  
Couvre-joint extérieur m Epaissseur = 23 m  
Buttstrap exterior thickness = 29/12  
Couvre-joint intérieur m Epaissseur = 27 m  
Buttstrap inside - thickness = 1 1/16"

Rivets de 32 trous de 33 écartement 110 2  
Rivets-holes 1 5/16" Distance a part = 4 5/16"

HAVRE, LE 20 Mars 07  
L'Ingénieur en Chef

Submitted for approval  
Havre 21<sup>th</sup> March 1907  
A Cartier

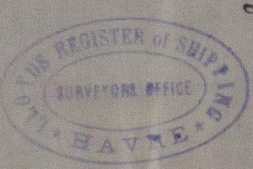

R.L.  
27.3.07



© 2021  
Lloyd's Register  
Foundation



