



Bohrergebnisse der Außenhaut.

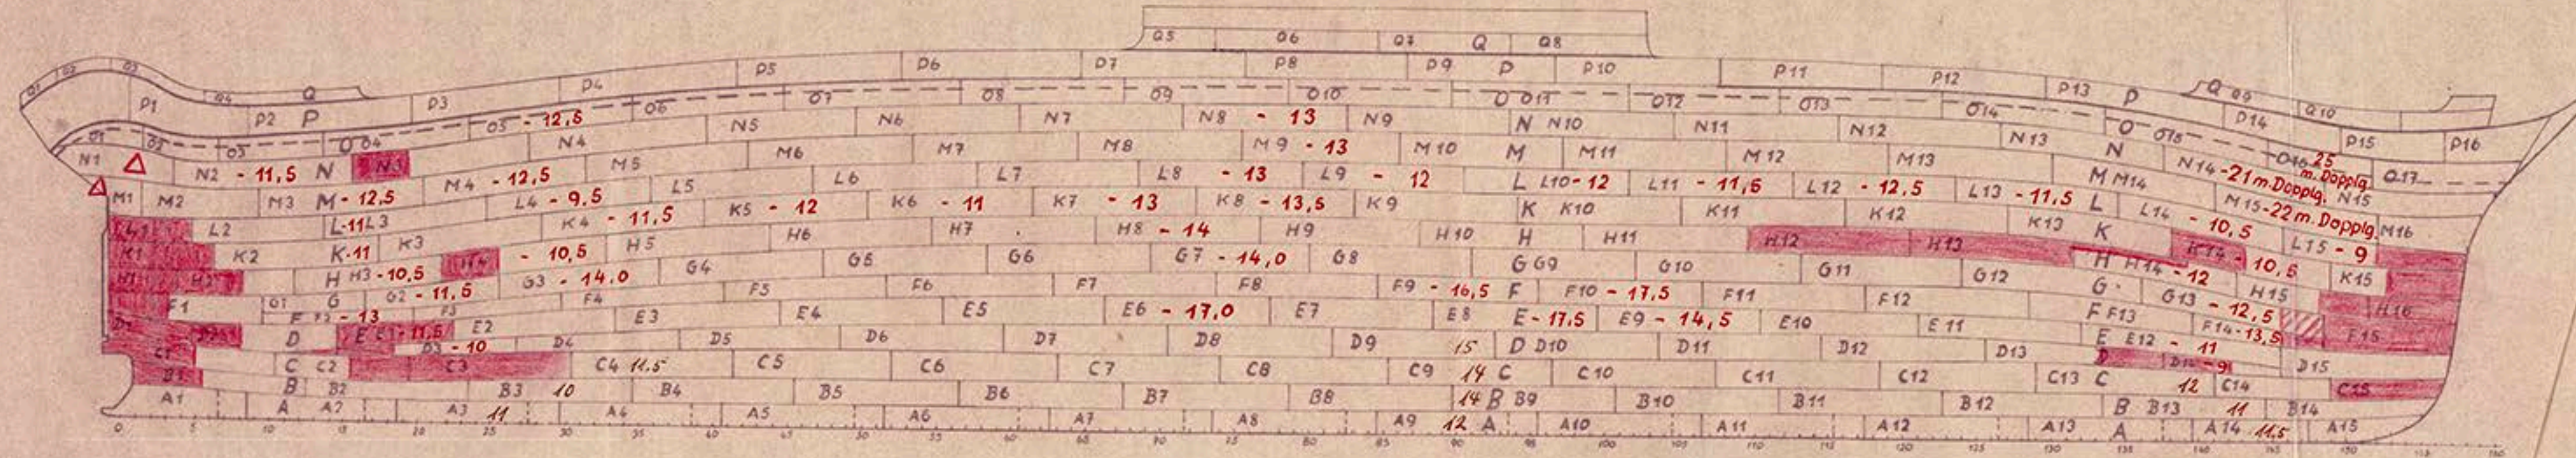

B.B.

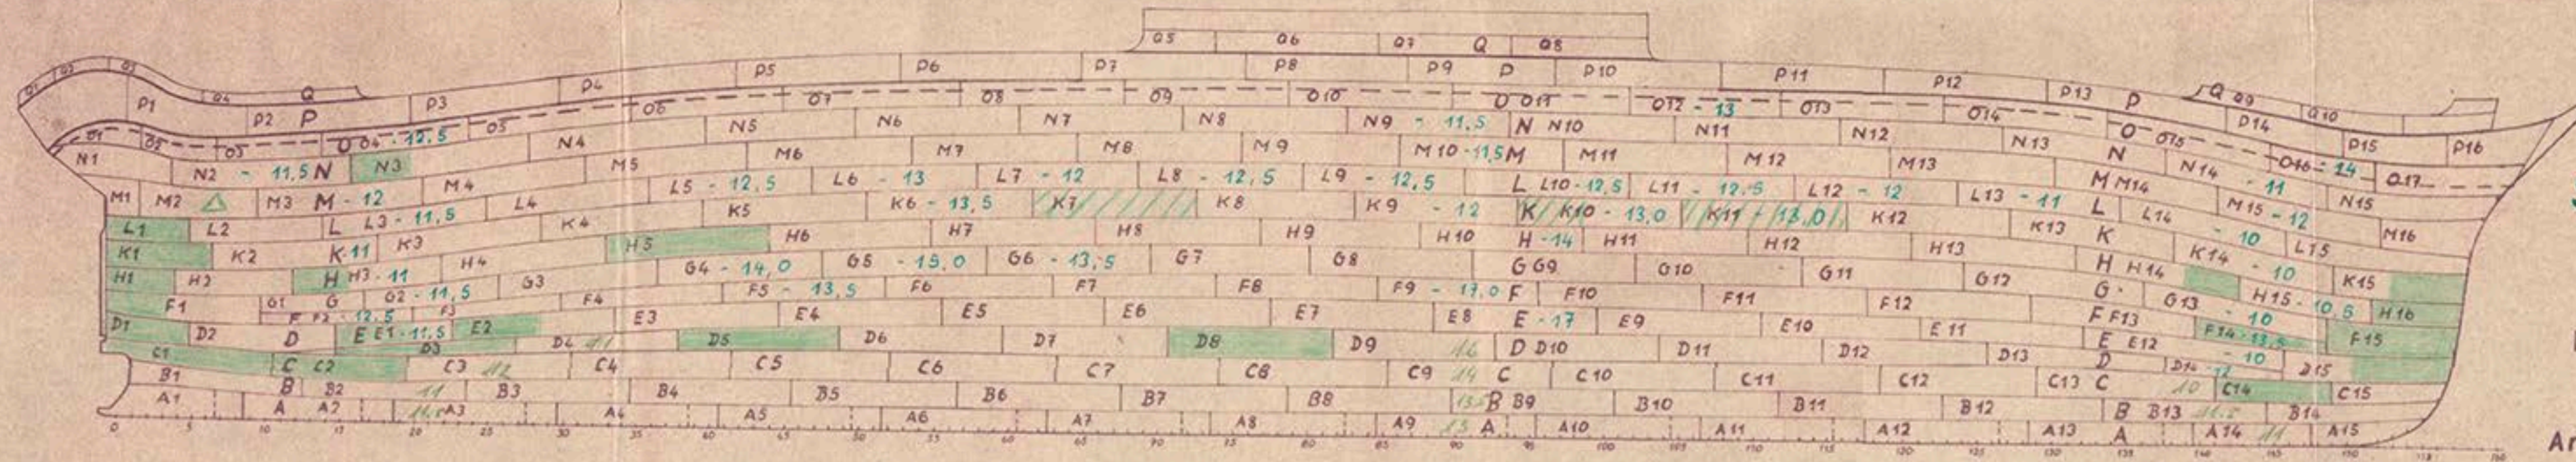

St.B.


Viermastbark "Pamir"

1:200


Arb. Nr. 457100 - Zeichng. Nr. SKR212

schräftigt - ///-erneuerte Dopplung.

Bohrergebnisse der Außenhaut.

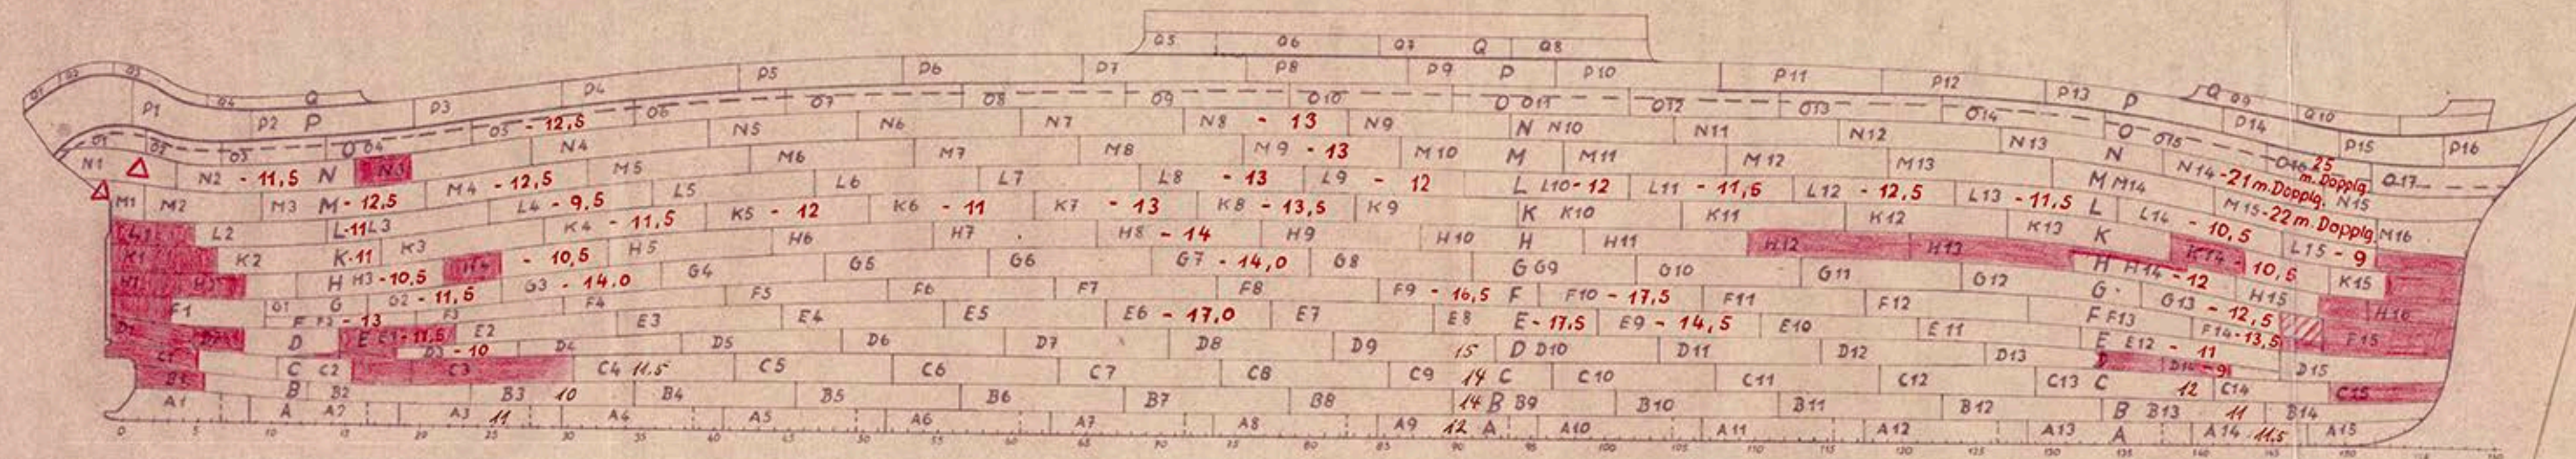

B.B.

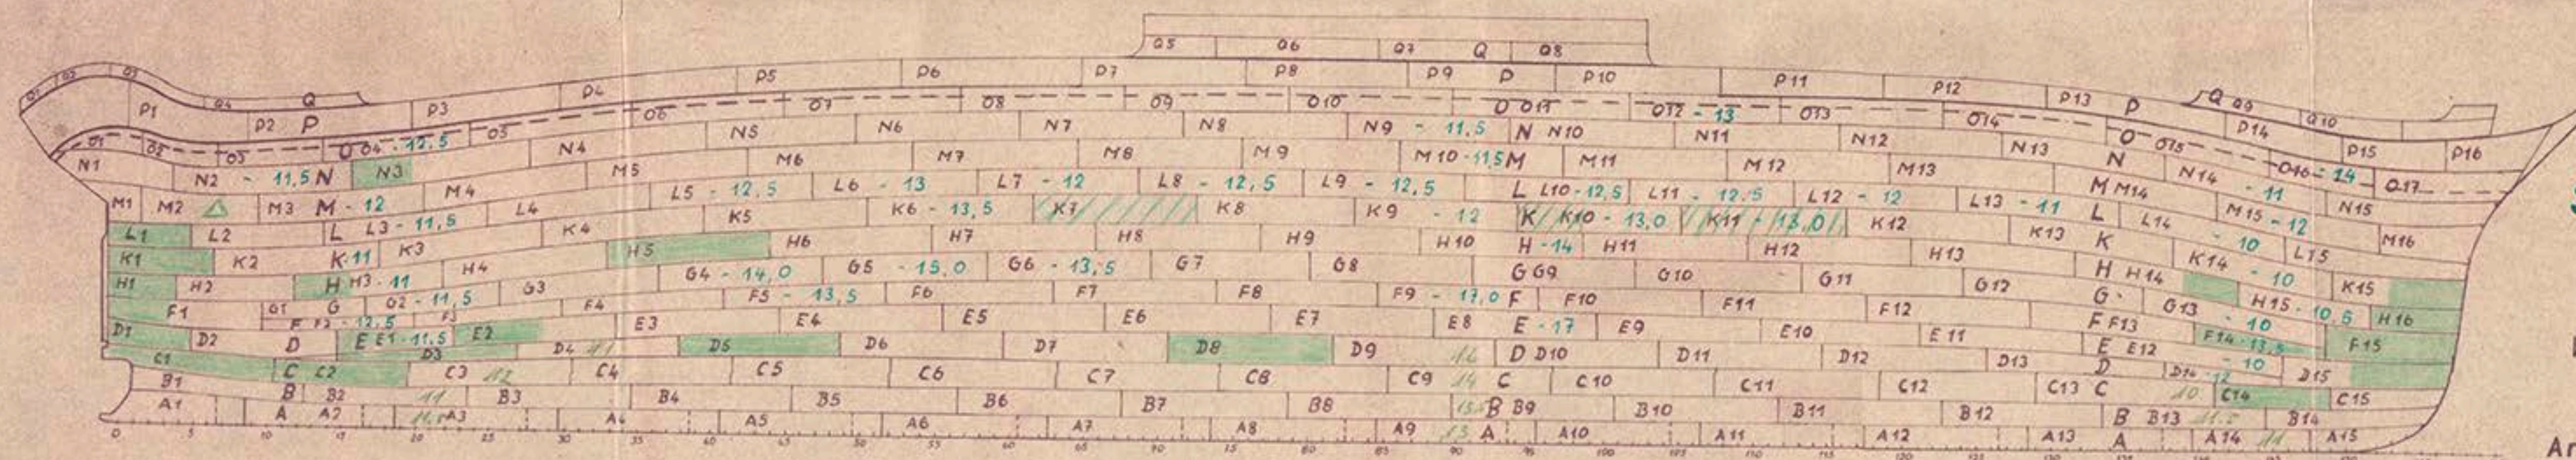

st.B.

Viermastbark "Pamir"

1:200

Arb. Nr. 457100 - Zeichng. Nr. SKR 212

schraffiert - ///-erneuerte Dopplung.