


"Pamir"  
 "Pasiat" ist achtern  
 etwas schärfer!  
 Zeichnungen liegen  
 nicht vor!

Howaldtswerke A. G.  
 Werk Kiel  
 19. MRZ. 1952  
 Büro MKS

Ausschnitt aus  
 Generalplan "Pamir"

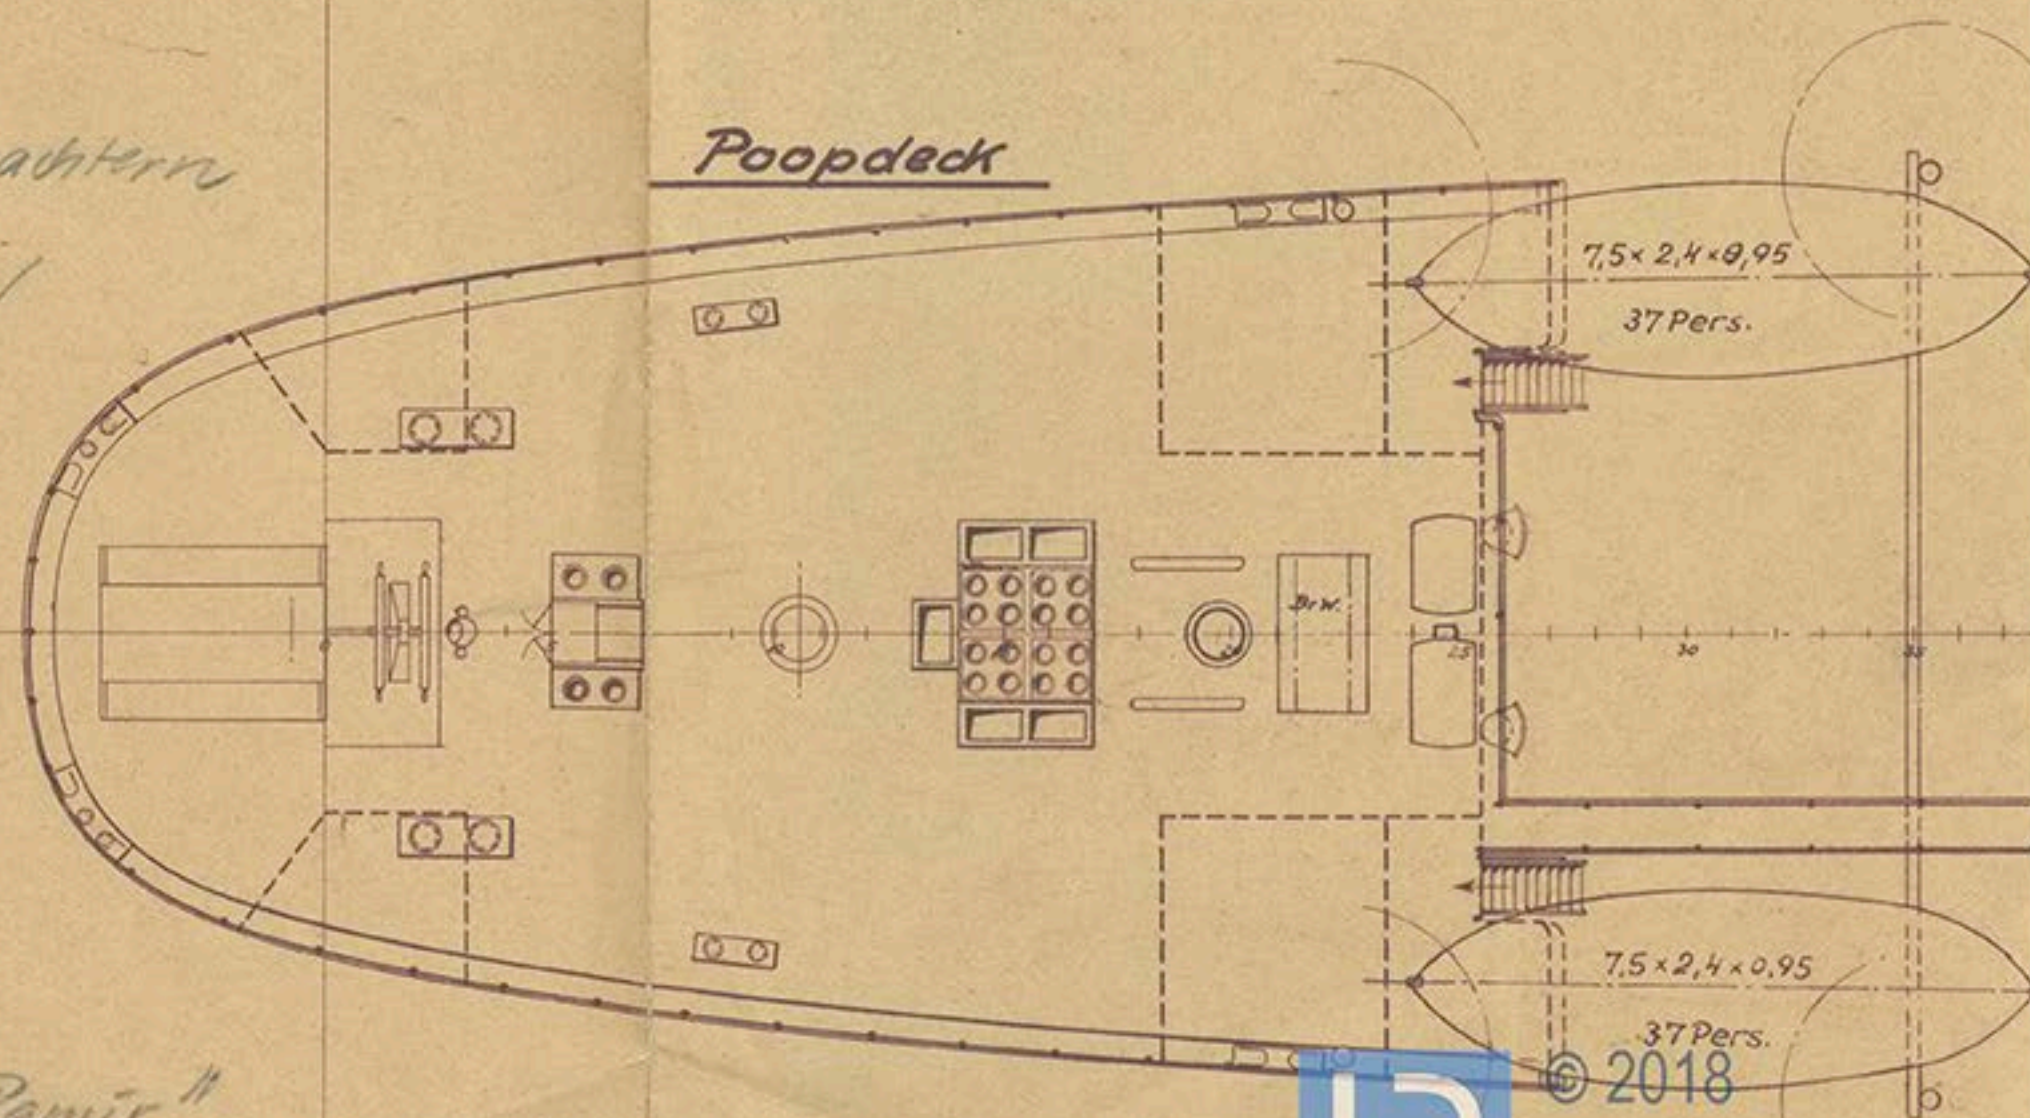

© 2018  
 Lloyd's Register  
 Foundation



Eingegangen  
\* 20. MAZ 1952 \*

Herrn J. K.  
18. MAZ 1952  
West Kiel  
Herrn J. K.

