


REF NO. 485




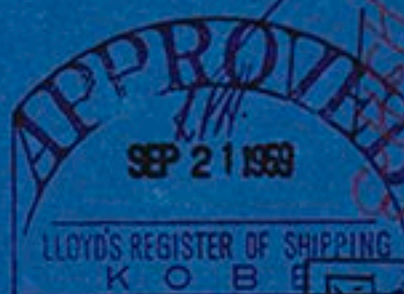

No. RAKE


白馬山丸					
W 9630-1					
主機換装工事 船尾骨材改造図					
CONVERSION OF STERN FRAME FOR HAKUBASAN MARU					
(尺度) 1/10					
工区		越太中		小	
分		101		15	
三井造船株式会社 玉野造船所造船設計部					
部長		船殼設計課			
課長		係長担当係員			
製図		製図室本			
出函		年月日			
回番号		7			




© 2018

Lloyd's Register
Foundation