

COMMESSA  
No

**"ANSALDO" S.A.**  
**CANTIERI NAVALI**  
**GENOVA - SESTRI**

COSTRUZIONE N° 296

Structure      Leck A  
STRUTTURA PONTE-A-  
(SOPRAELEVATO)

SCALA 1:100-1:10

GEN. BOX No 60

"ANSALDO" S. A.  
CANTIERI NAVALI  

Il Direttore  
*Attaguio*


PLAN NO 95  
BOX NO 4

10-506-7848-0

[illegible]

NB. TUTTE LE QUOTE IN PARENTESI (...) INDICANO "ACCIAIO SPECIALE", SECONDO L'ART. 7 DEL REGOL. PER QUALITÀ E COLLAUDO MATERIALI.


23. 6

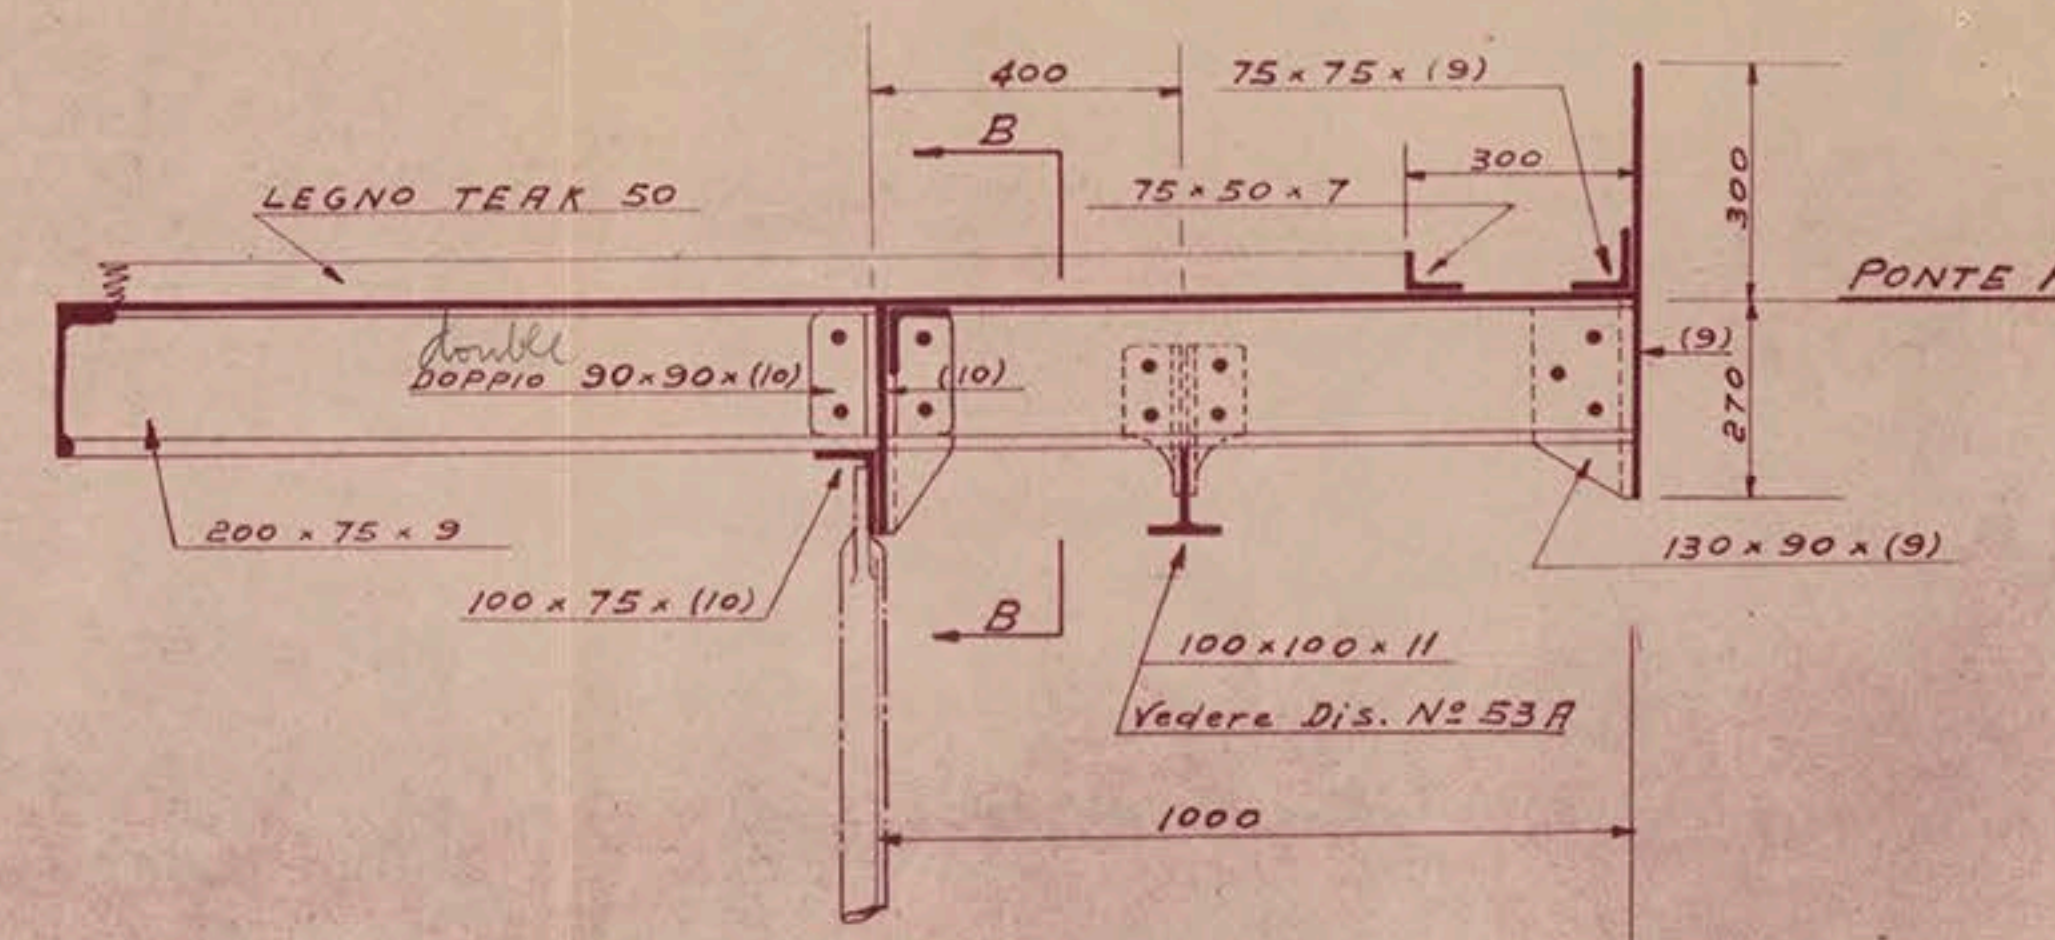

SEZIONE A-A (GUARD. POPPA)

OSSATURE PARI DALLA 4 ALLA 28


even forms from 4 to 20

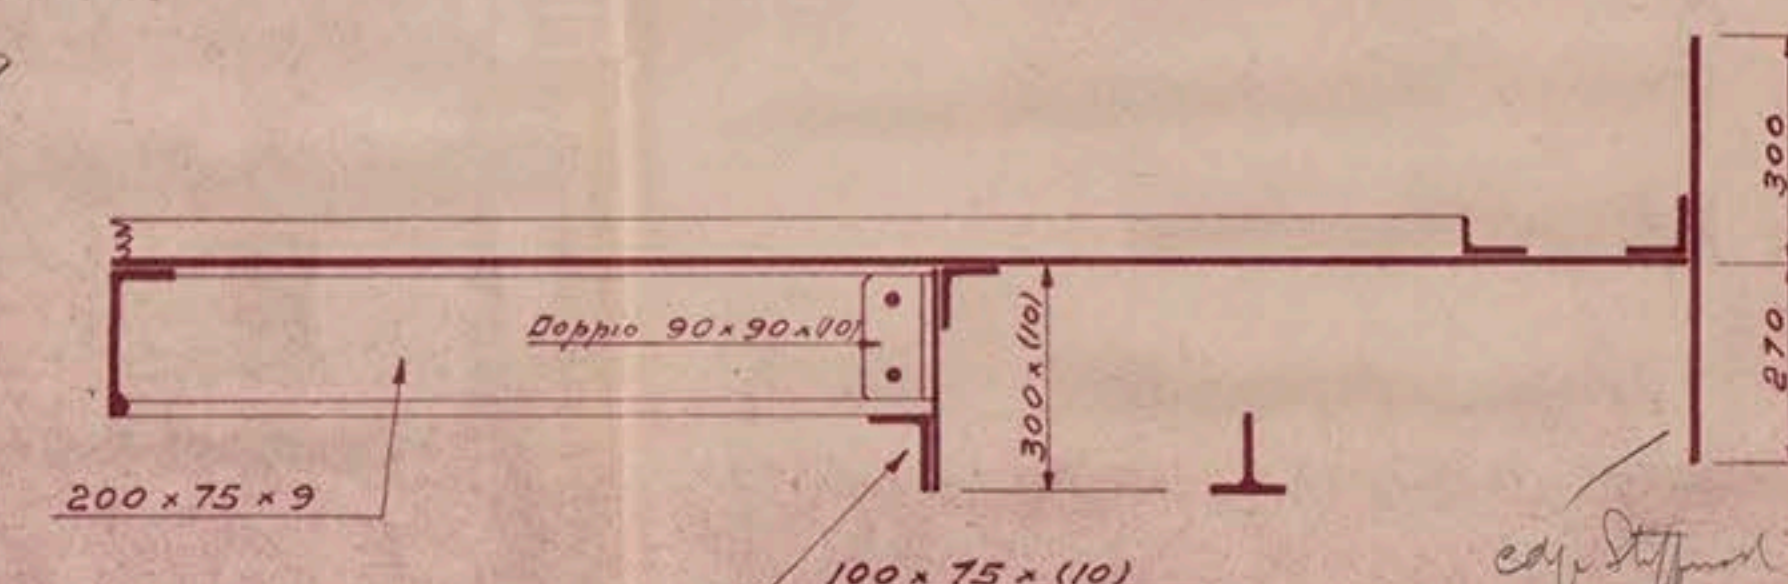

SEZIONE D-D- GUARD. POPPA


OSSATURE DISPARI DALLA 5 ALLA 27

odd forms from 5 to 1

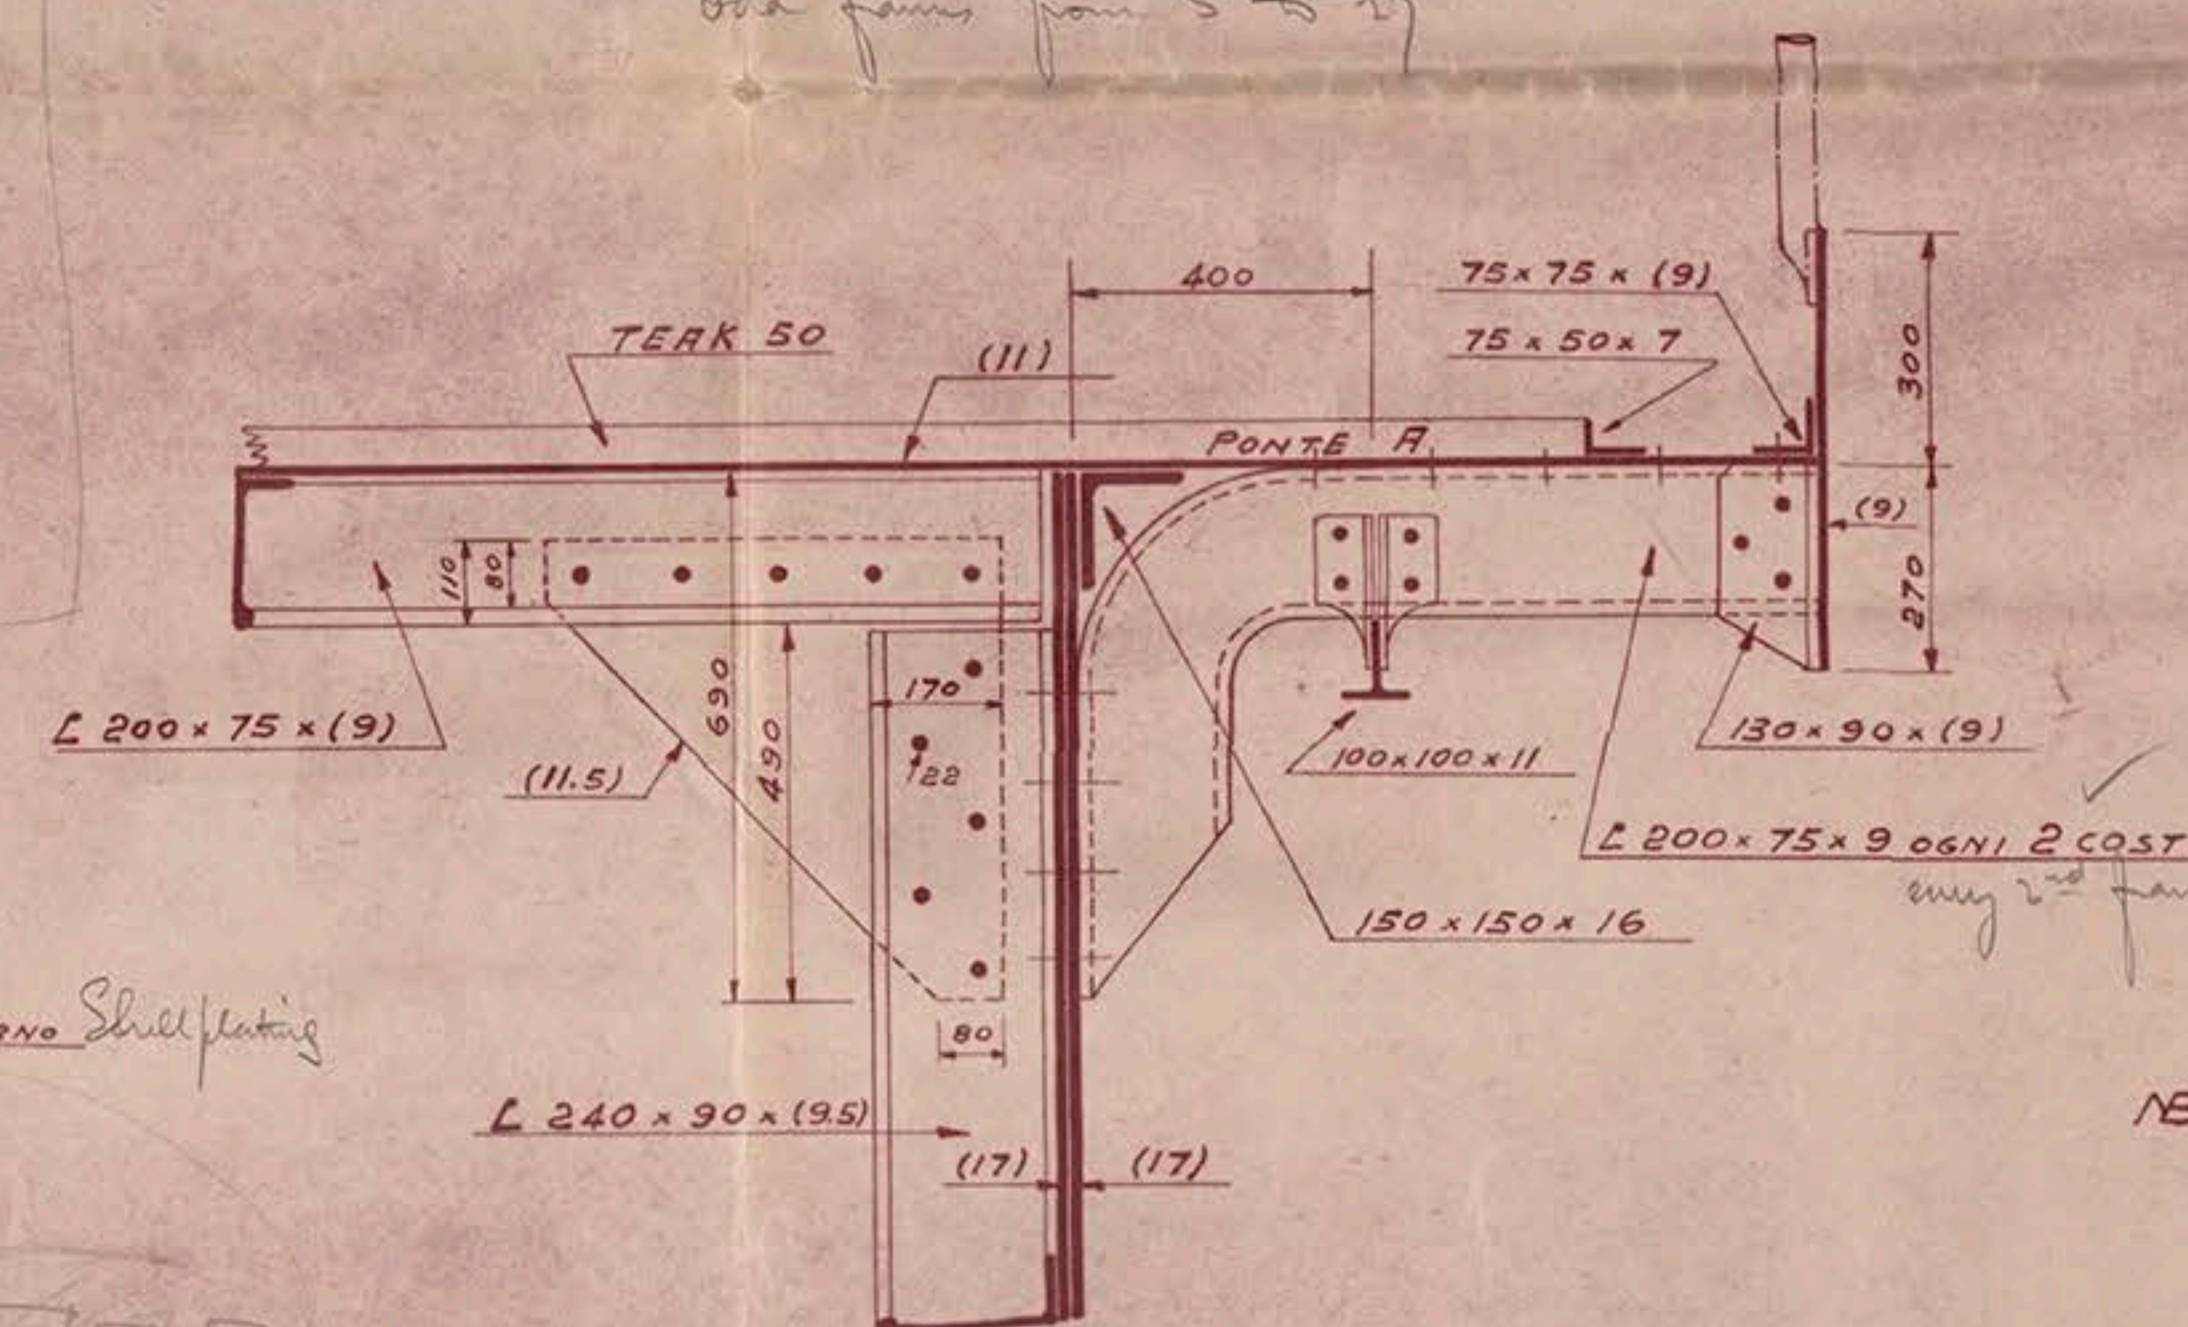

SEZIONE C-C

GUARD. POPPER

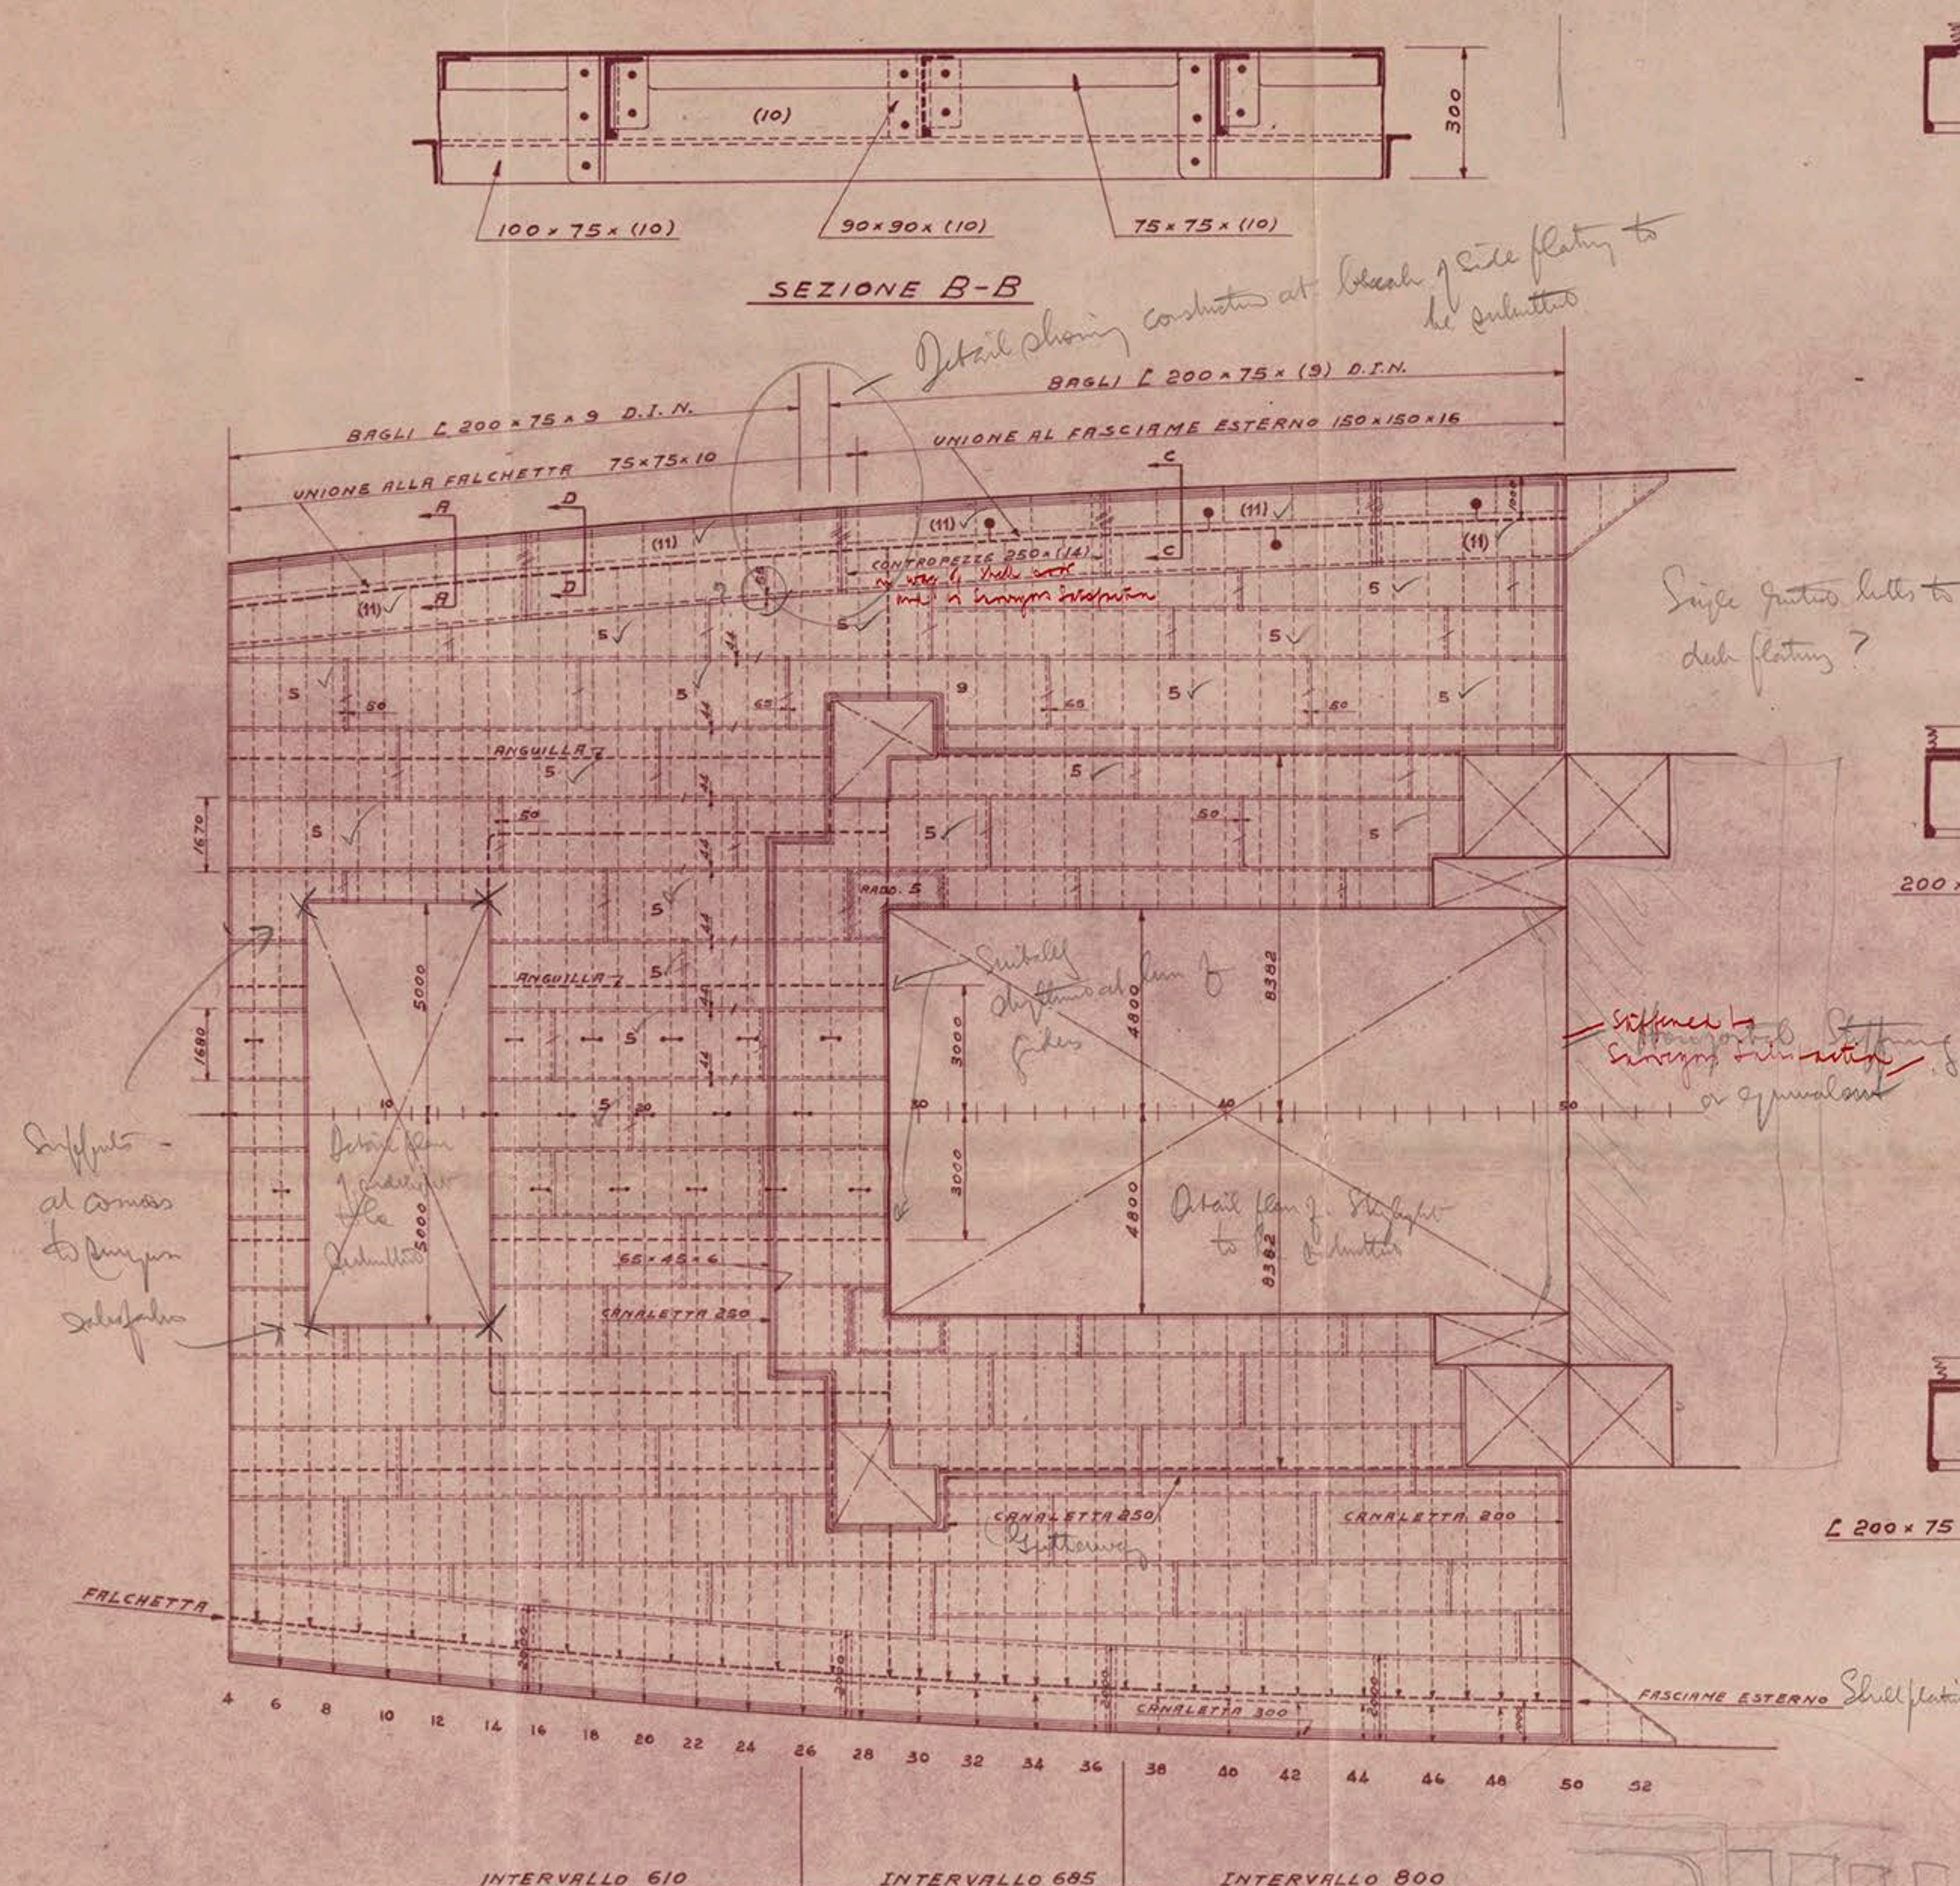






0362

NO Shell plate



COMMESSA  
N°

APPROVATO

IN DATA

DAL REGISTRO ITALIANO  
DAL LLOYD'S REGISTER  
DALL'ARMATORE

C. 296  
669

"ANSALDO" S.A.

CANTIERI NAVALI

GENOVA - SESTRI

*Office*  
**RETAIN**

COSTRUZIONE N° 296

*Structure Deck A*

*raised*  
**STRUTTURA PONTE-A-**  
**(SOPRAELEVATO)**

SCALA 1:100-1:10

**GEN. BOX NO** *69*

*"Rex"*

"ANSALDO" S.A.  
CANTIERI NAVALI

GENOVA-SESTRI - LI 8 GIUGNO 19 31

DISEGNATORE *Mariano* L'Ingegnere

LUCIDISTA *Ing. Camp. Off. Studi*

CONTROLLATO *Mariano*

Il Direttore

*Mariano*

**PLAN NO** *95*

**BOX NO** *14*



© 2018

Lloyd's Register  
Foundation