


Blade not fitted.  
See letter 24.10.44

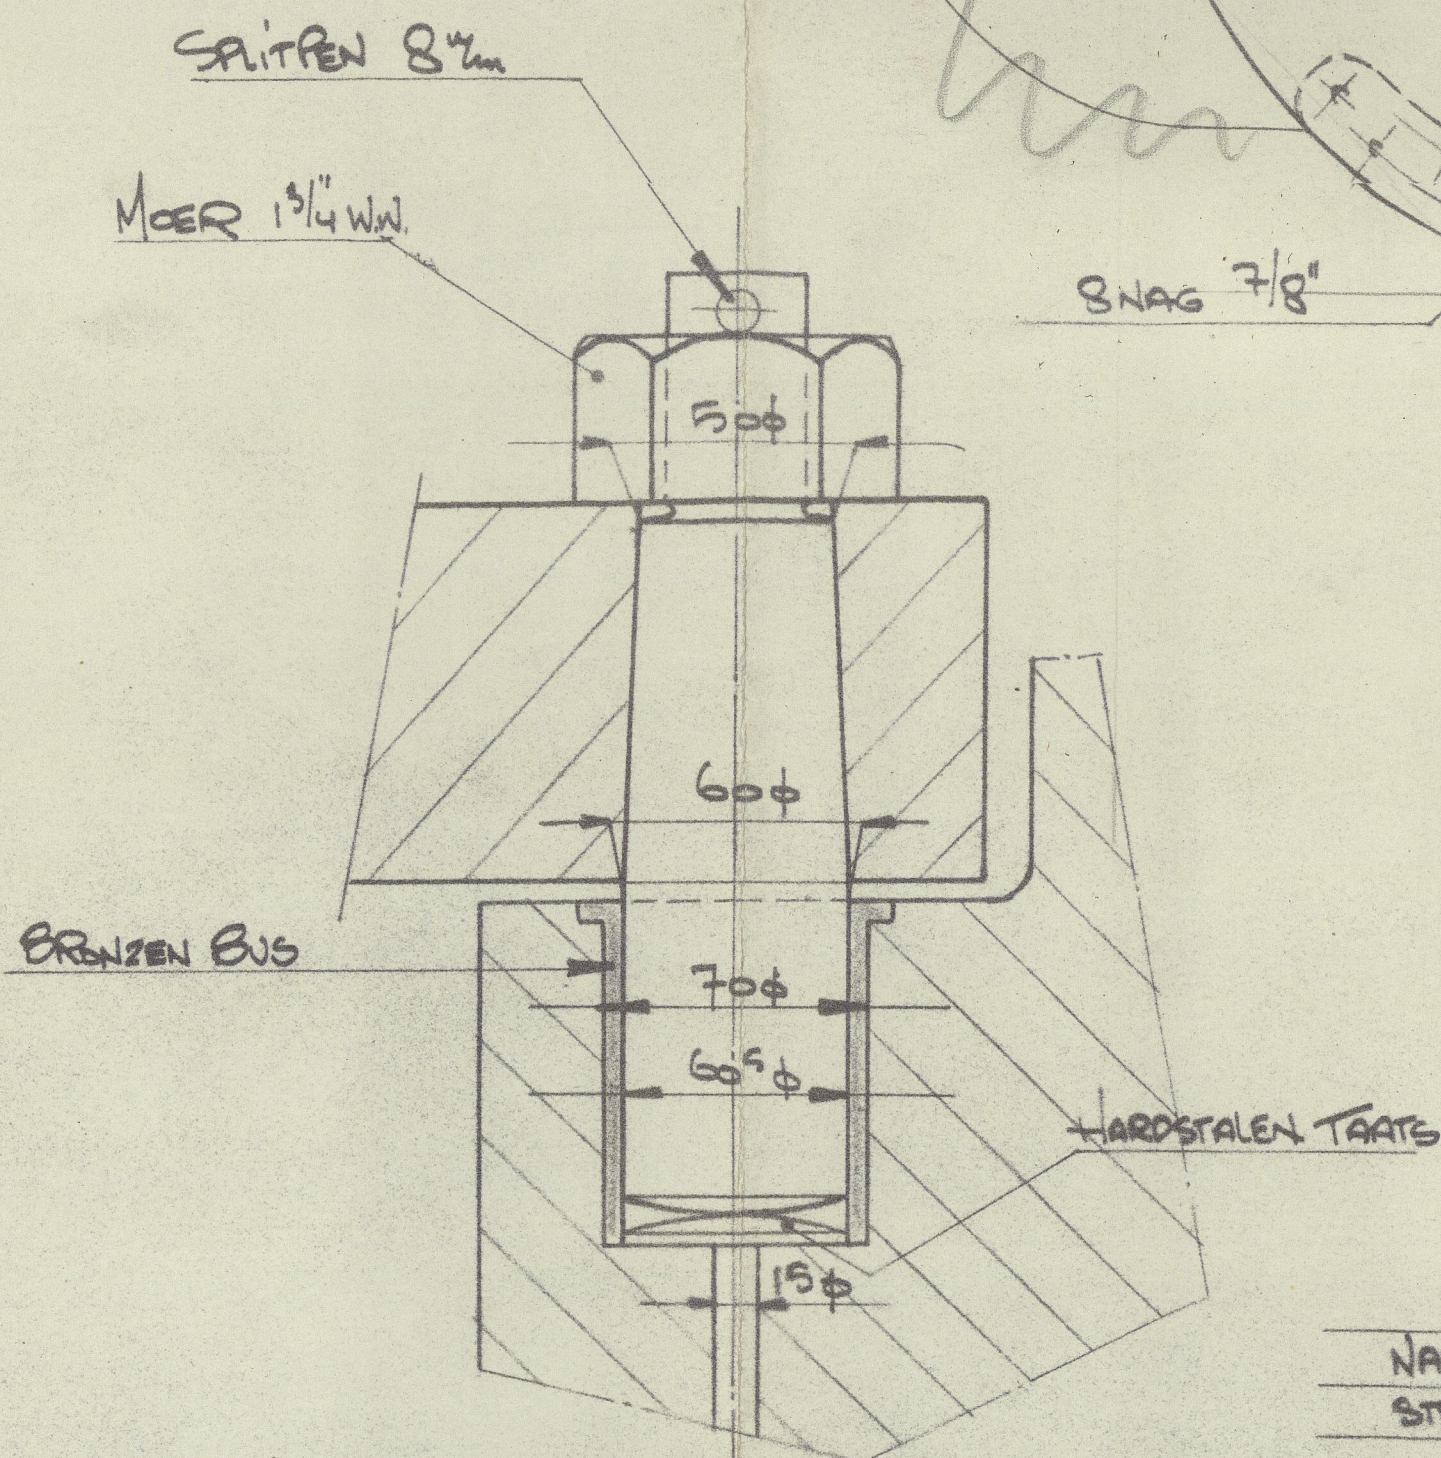

MATEN ZIJN OPGEMETEN MATEN.  
NAUWKEURIG ZONDER DE SCHIIPS CON-  
STRUCTIE HET TOELAAT.

A x D = 52 (DORSER ZONDER -  
-AANGELAST BLEED)

SPEED < 10 KNOTS.

Royal's Review  
28 Jan 47

ROER EN ACHTERSTEVEN.

MS. „ELISABETH“

SCHAAL 1:10/1:5

© 2020



"ELISABETH"



*Stonframe erudder.*

9



© 2020

Lloyd's Register  
Foundation

002305-002319-0283