


2 OFF
TE MAKEN 2 STUKS ALS GETEEKEND
FINISHED SURFACES
AF TE WERKEN OPPERVLAKKEN!

RUDDER FRAME: CAN STEEL
 ROERFRAME: GIETSTAAL
 RUDDER PLATES: S.M. STEEL
 ROERPLATEN: S.M. VLOEIJSER.
 RUDDER HEAD & BOLTS S.M. STEEL.
 ROERKONING EN BOUTEN: S.M. VL. JSER

LLOYD'S KEUR. (CERTIFICATEN BULEVEREN).

 HOLES FOR GATEN VOOR DOORGAANDE $\frac{7}{8}$ " KLINKNAGELS
 HOLES FOR $\frac{7}{8}$ " RIVETS EN $\frac{7}{8}$ " TAPBOUTEN.

NAGEL GATEN AAN BUITENKANTEN TE SOUFFREINEN. DE TAPBOUEN

ONE RUBBERPL. TO RIVER THE OTHER ON TAPBOOTS
EEN ROEPBLAAT TE KLINKEN DE ANDERE MET TAPBOETEN VAST

HAFT ROEF VAN BIJTEN GEHEEL GLAD EN ALLE NADEN

COAL TAR OR BITUMEN SOLUTION AND DRAINED AFTERWARDS.


DE ORPERYLAKKEN WAAROP PLATEN BEVESTIGD

WORDEN, ZUIJER VLAK EN GLAD TE GIETEN.








53°

9 GANG


—

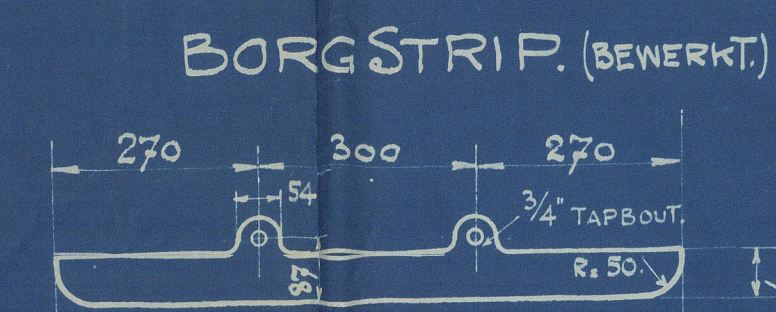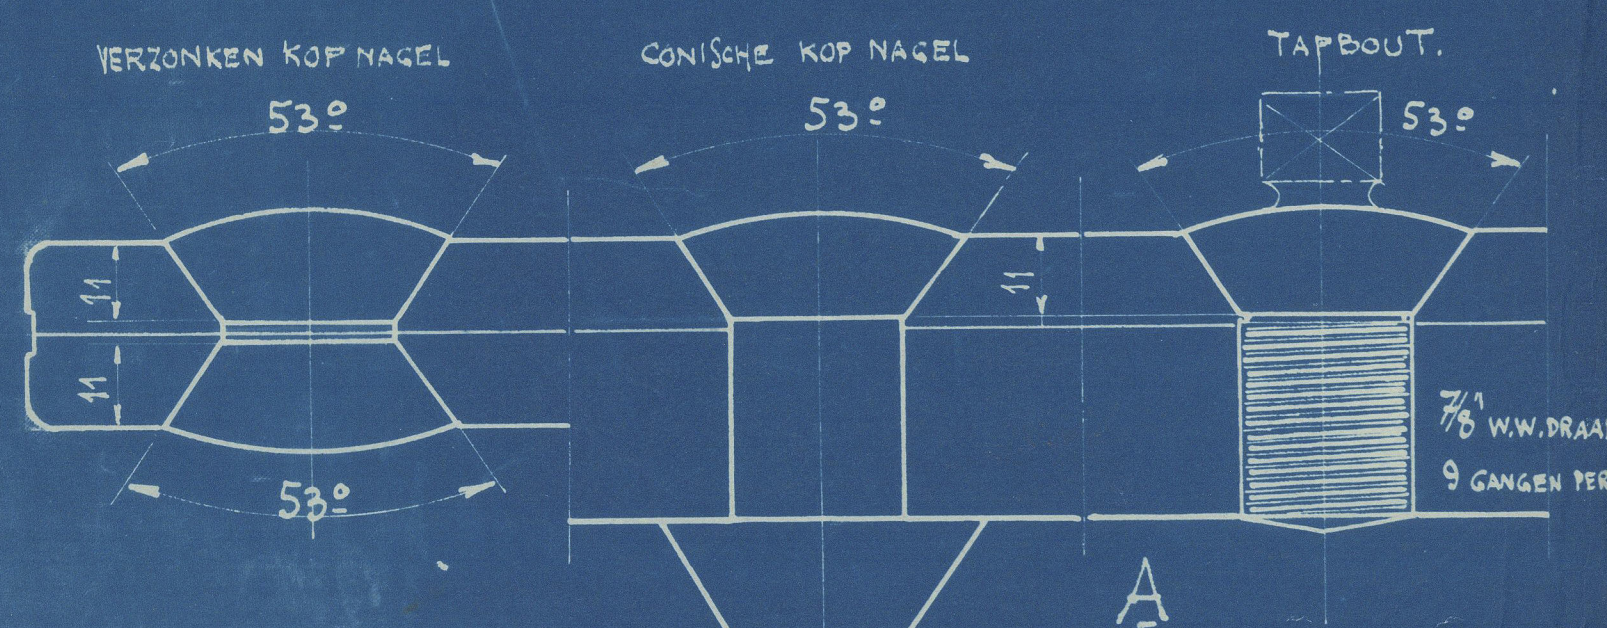


12 GEDRAAIDE BOUTEN.

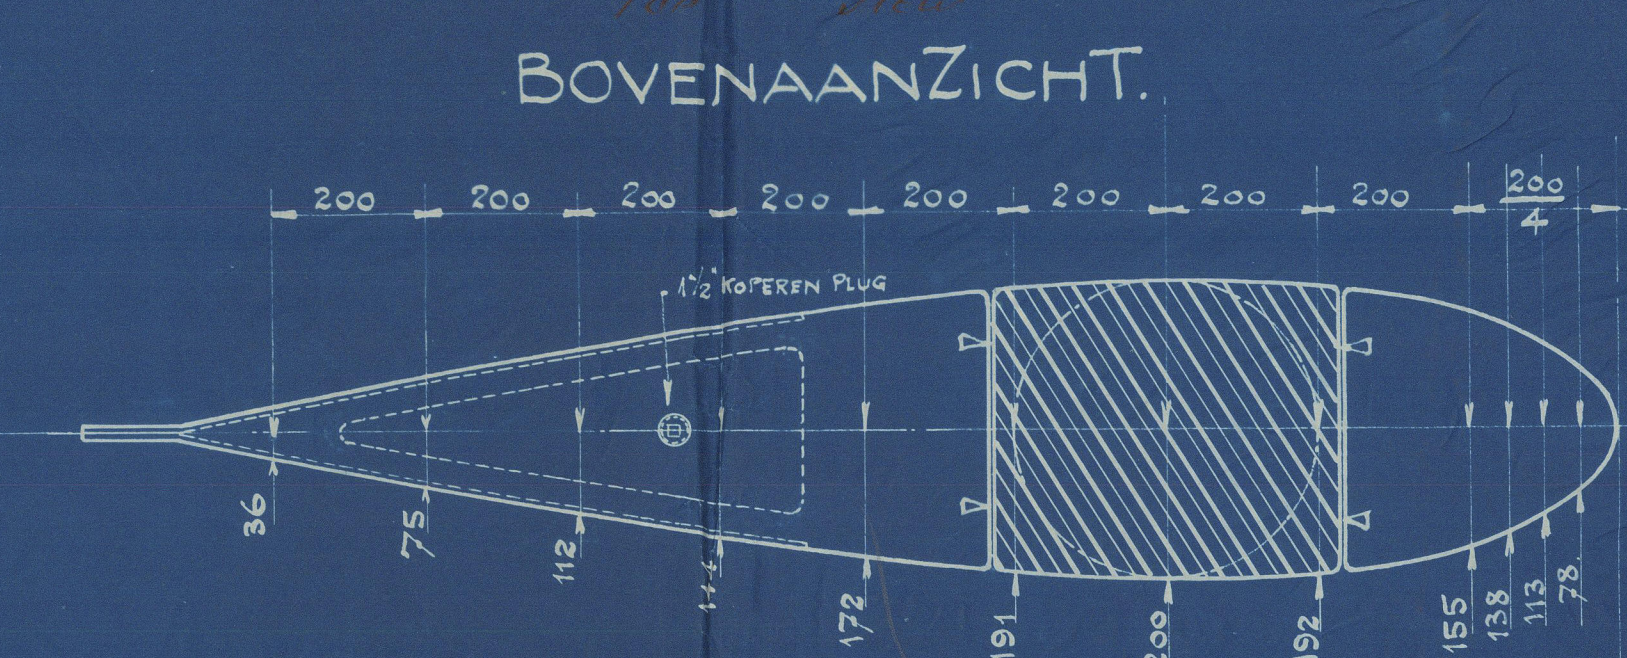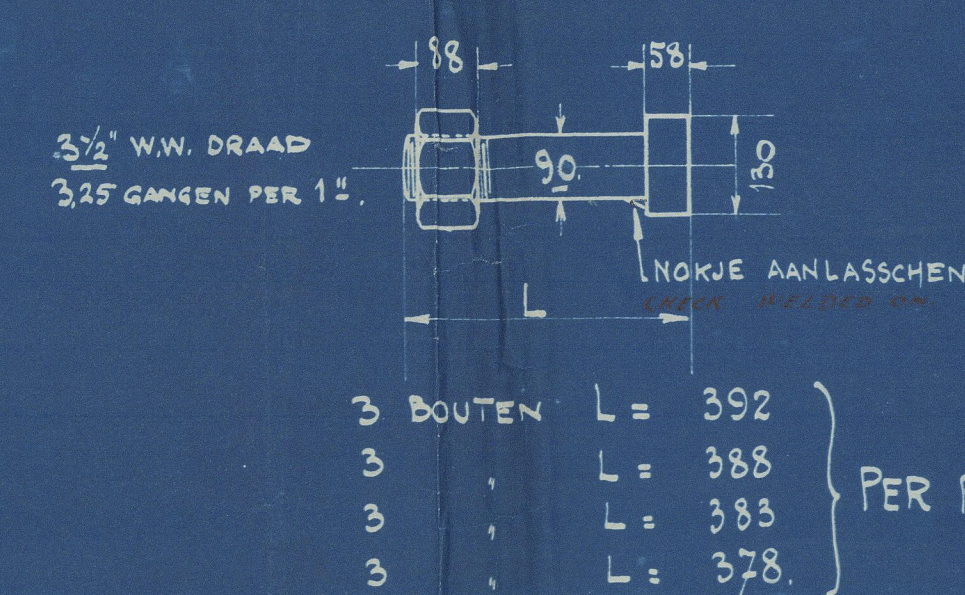


DOORSN. "A-A"

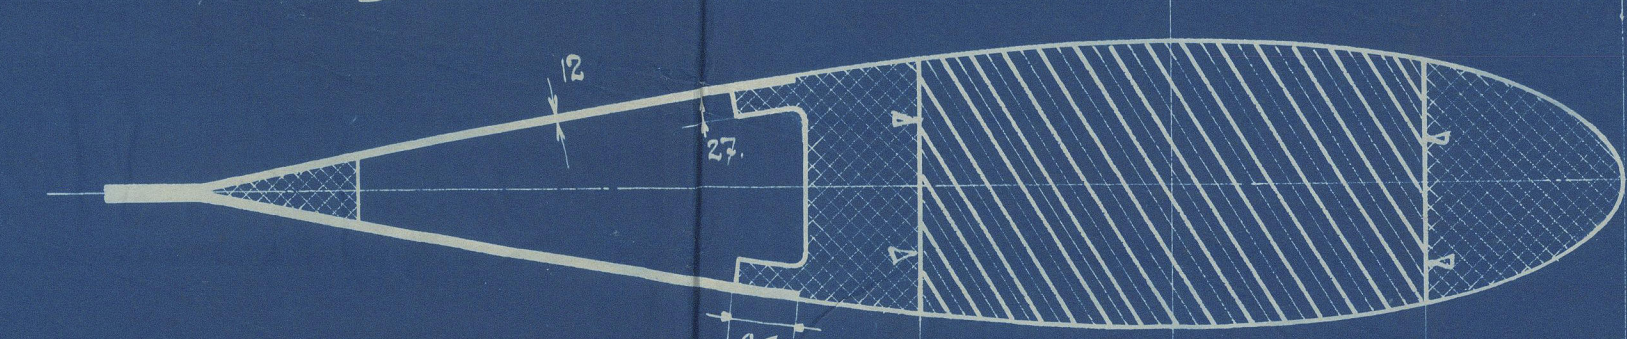


DOORSN. 'B-B'

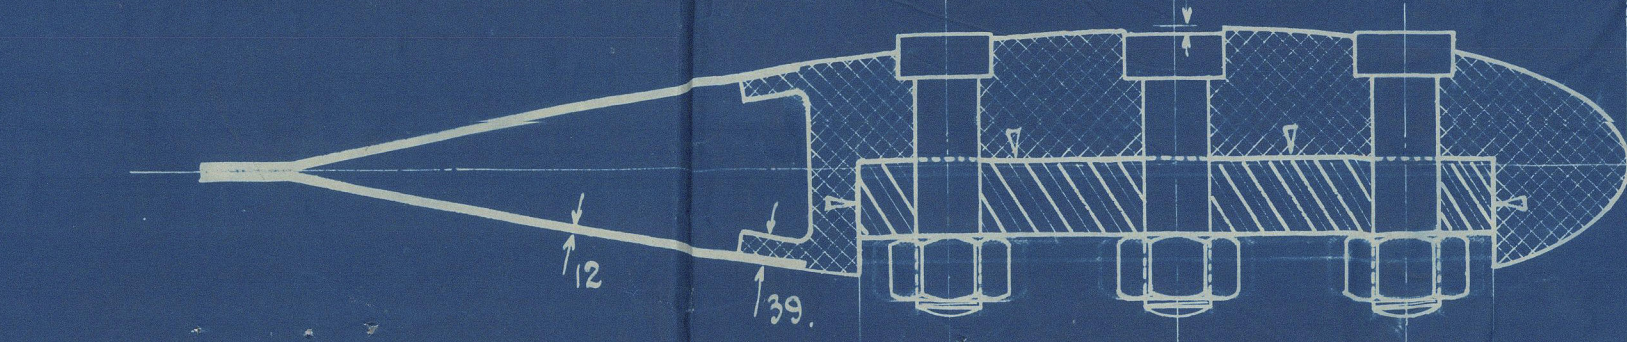


DOORSN. C-C

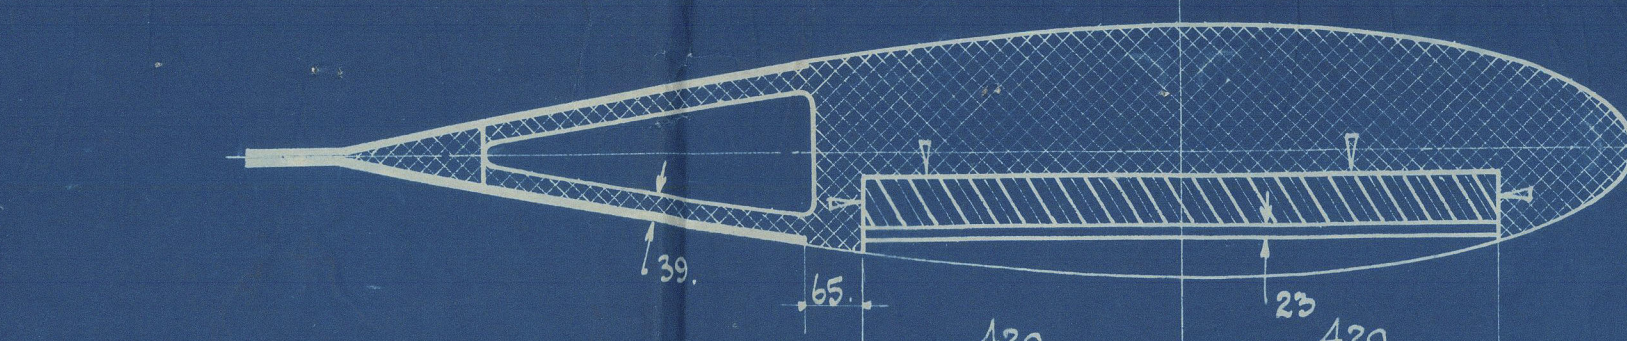

DOORSN. D-D

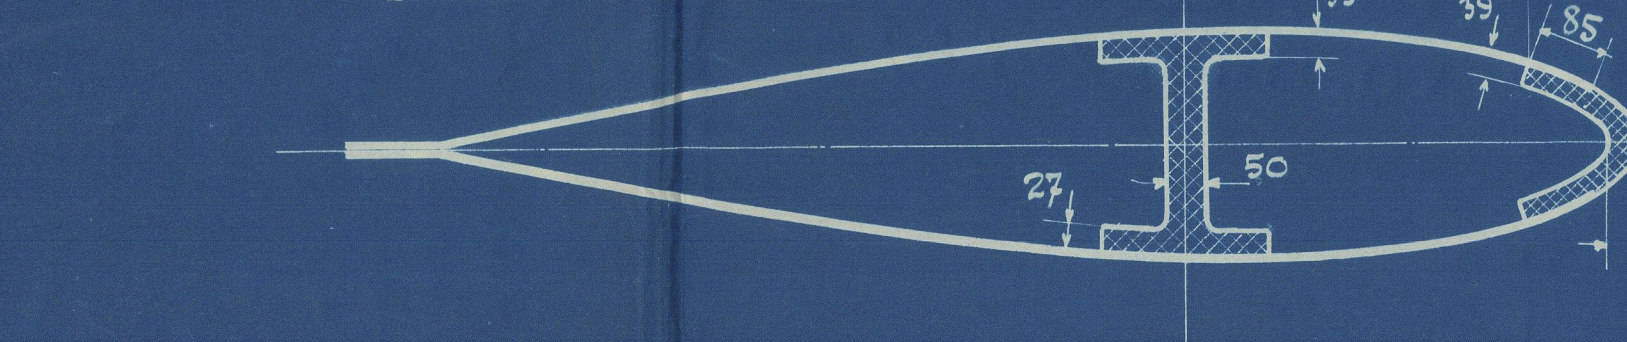

DOORSN. E-

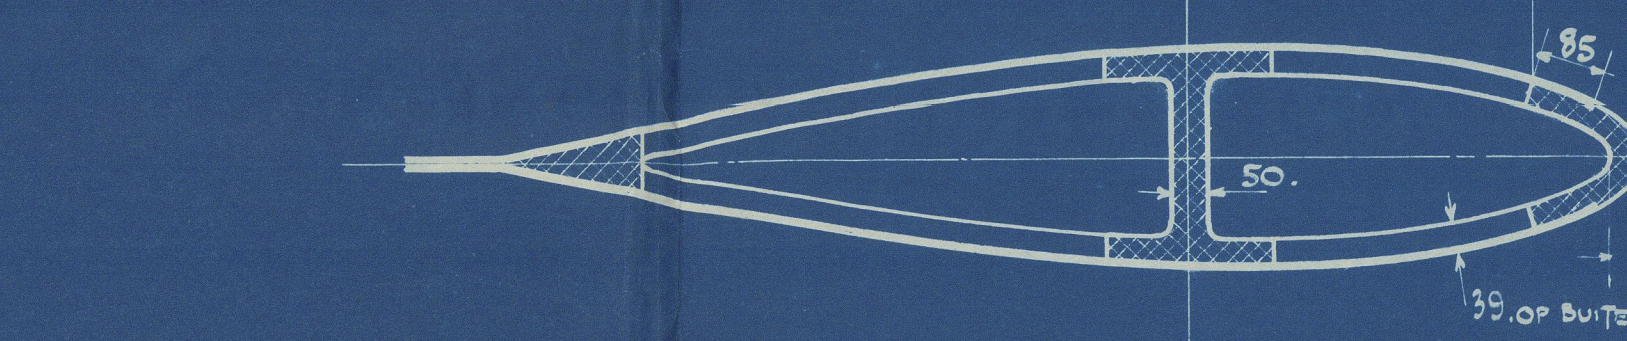

ONDERAANZICHT.

Budder head renewed
 at Amsterdam
 Nov. 1939 of beweerde schout
 see plan with Jagersfontein
 report Amst.
 ROERKONING 15799
 GEHEEL TE BEWERKEN ! Oct. 39

70 GEN. BCX № 07


(21)

NEDERLANDSCHE SCHEEPSBOUW
MAATSCHAPPY

228-229

RUDDERS.

M.V. "BLOEMFONTEIN"

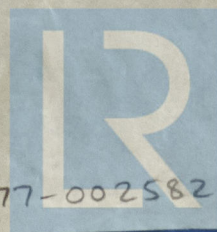

© 2021

Lloyd's Register
Foundation

002577-002582-0009