
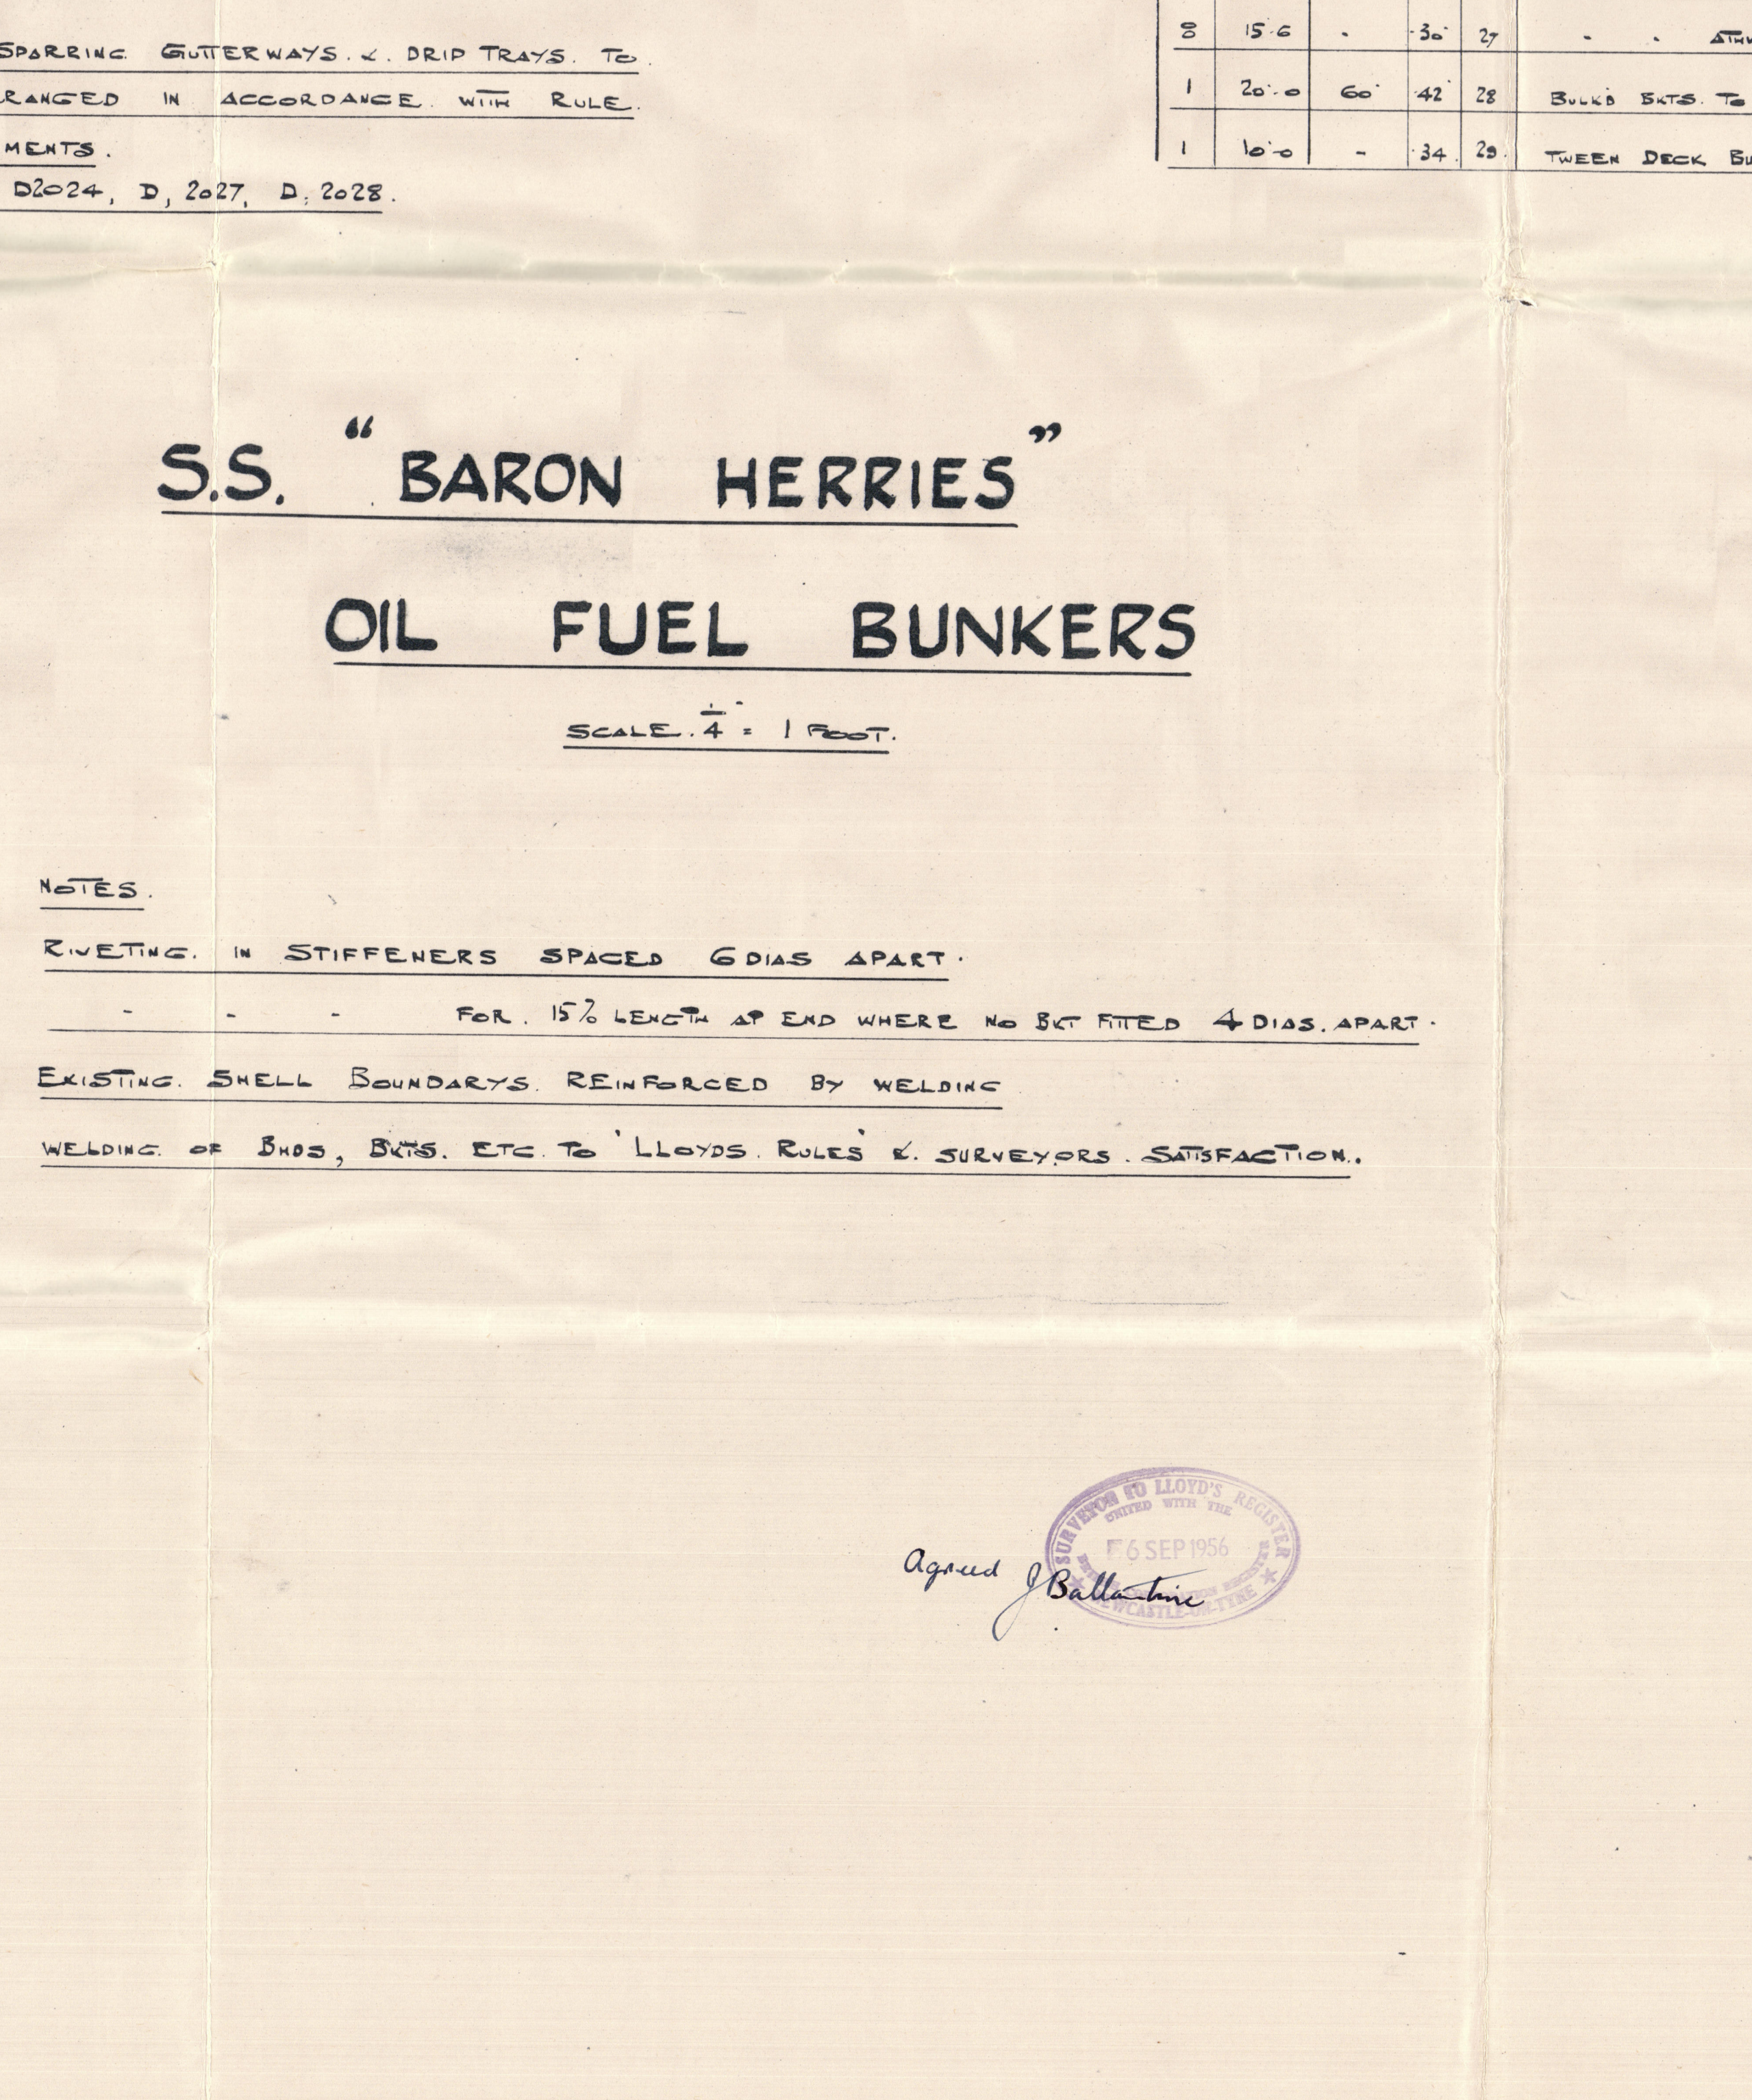
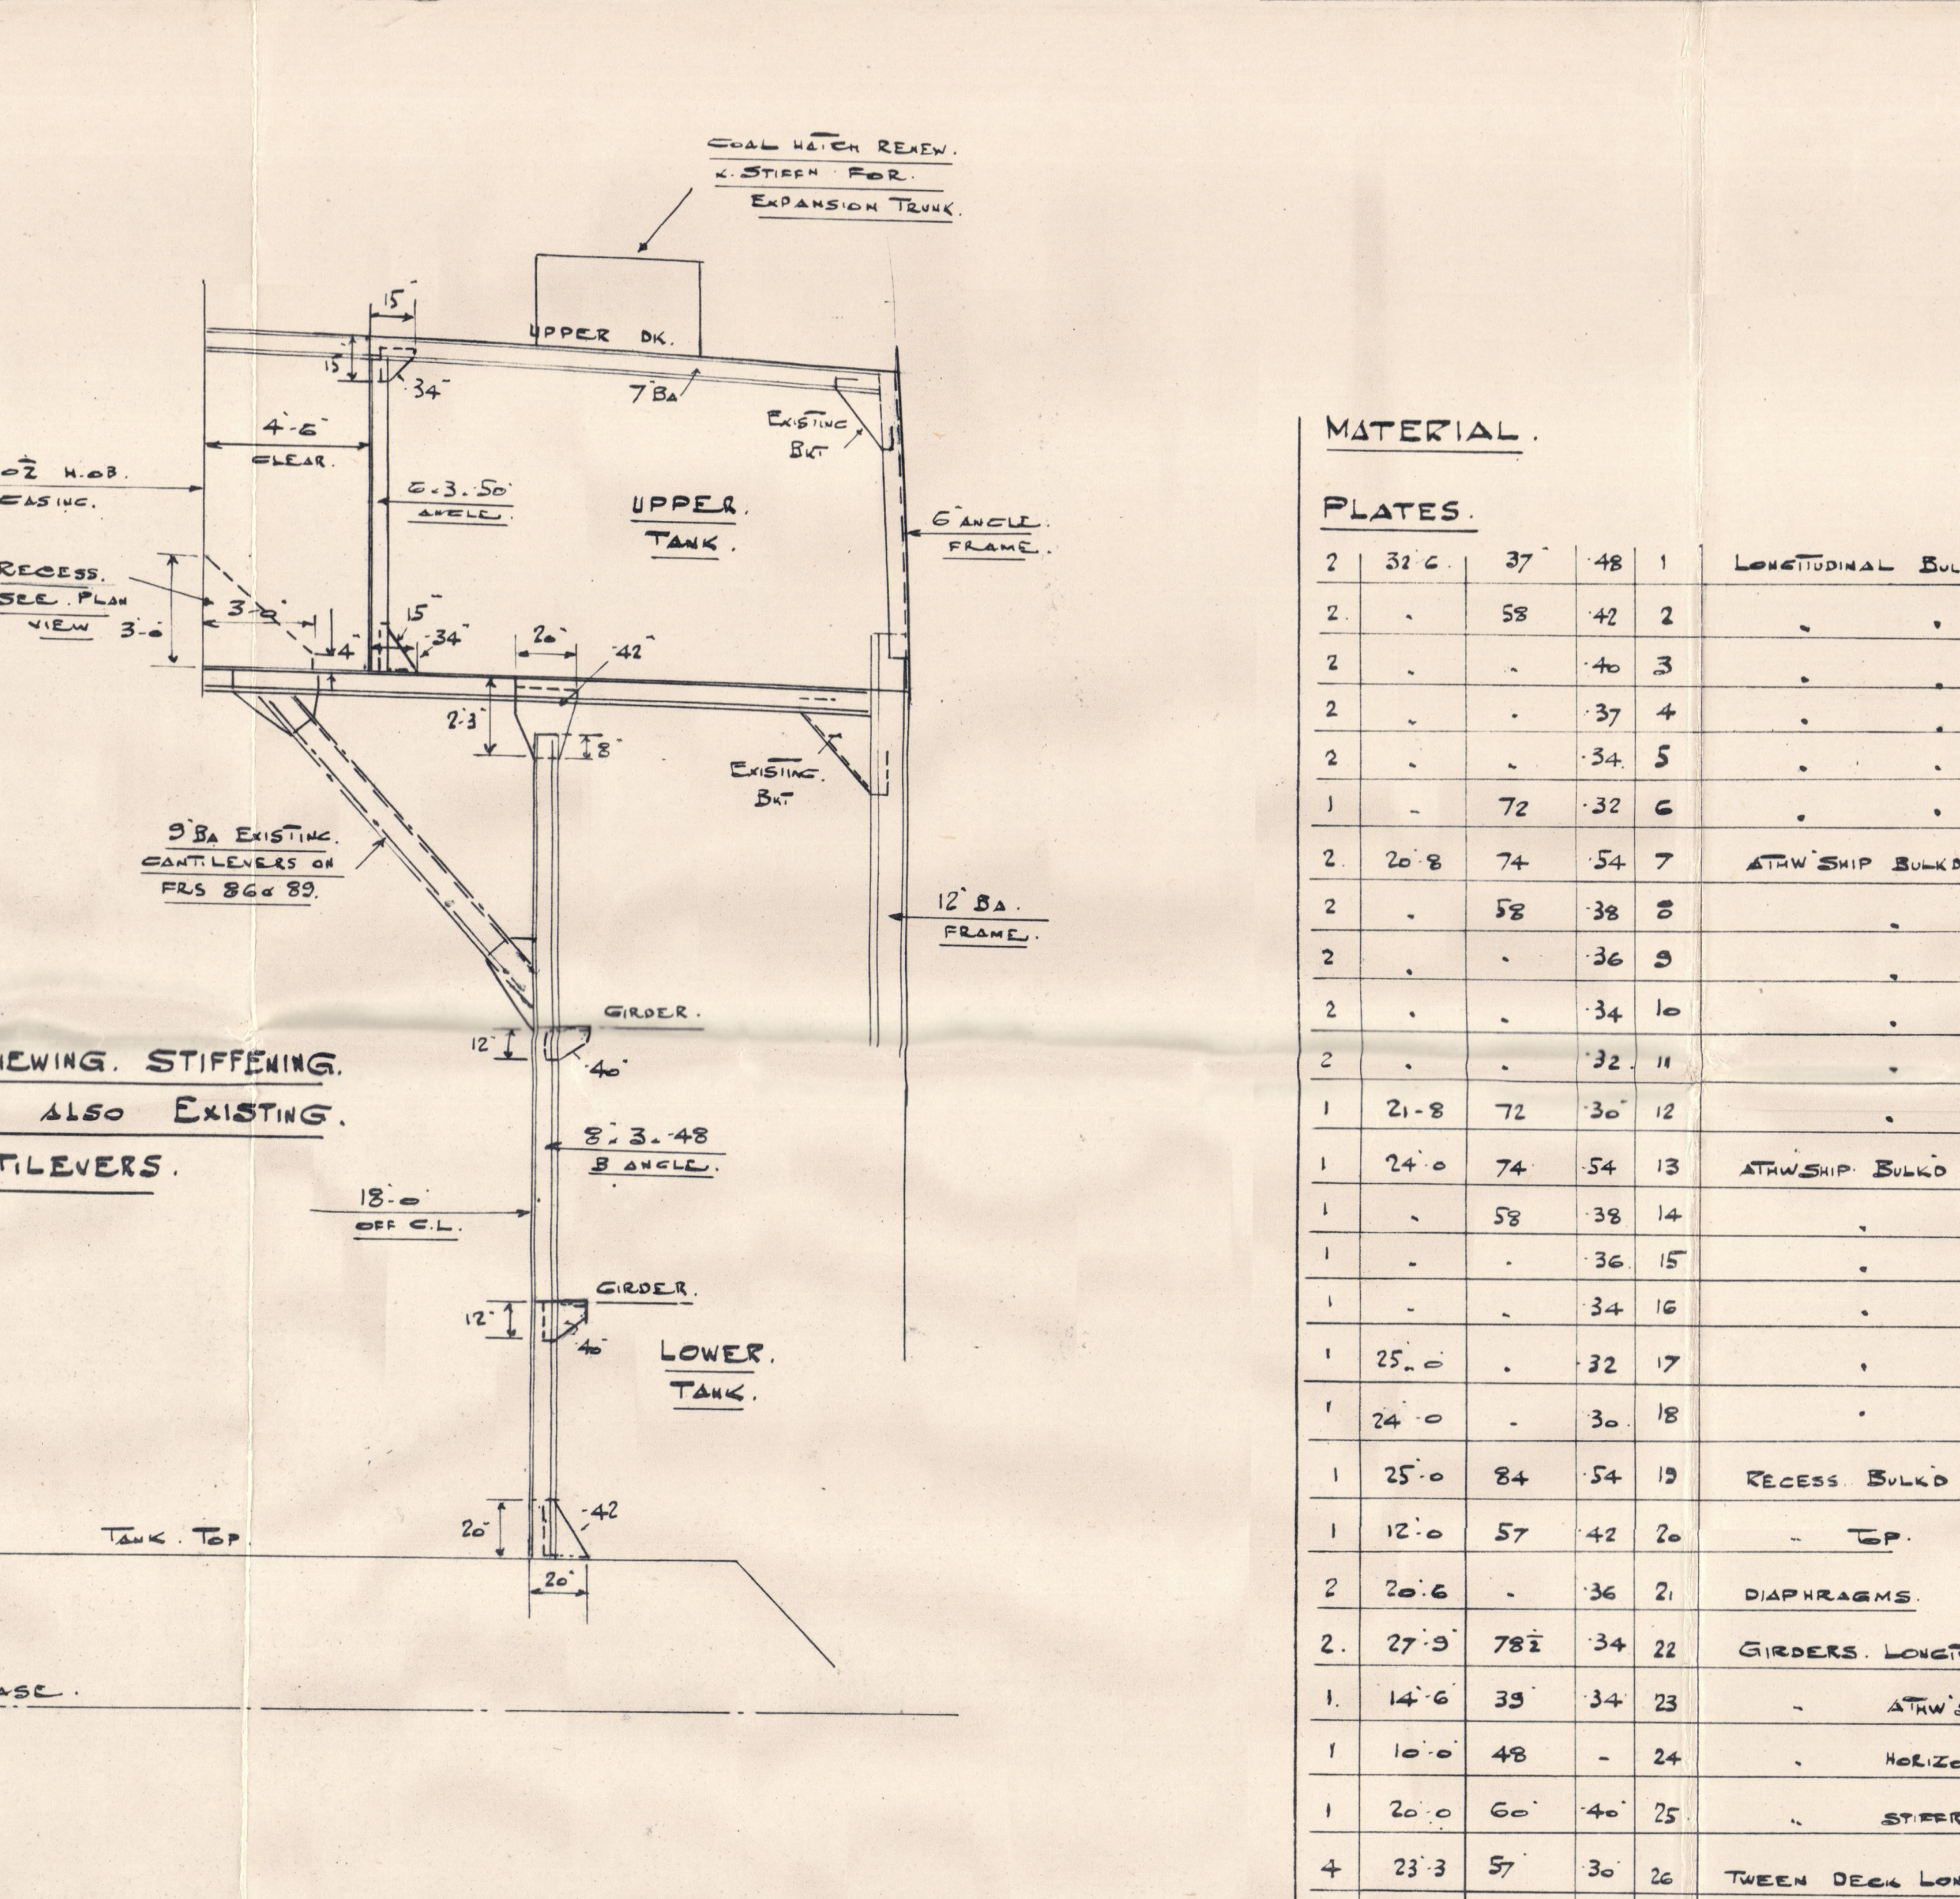
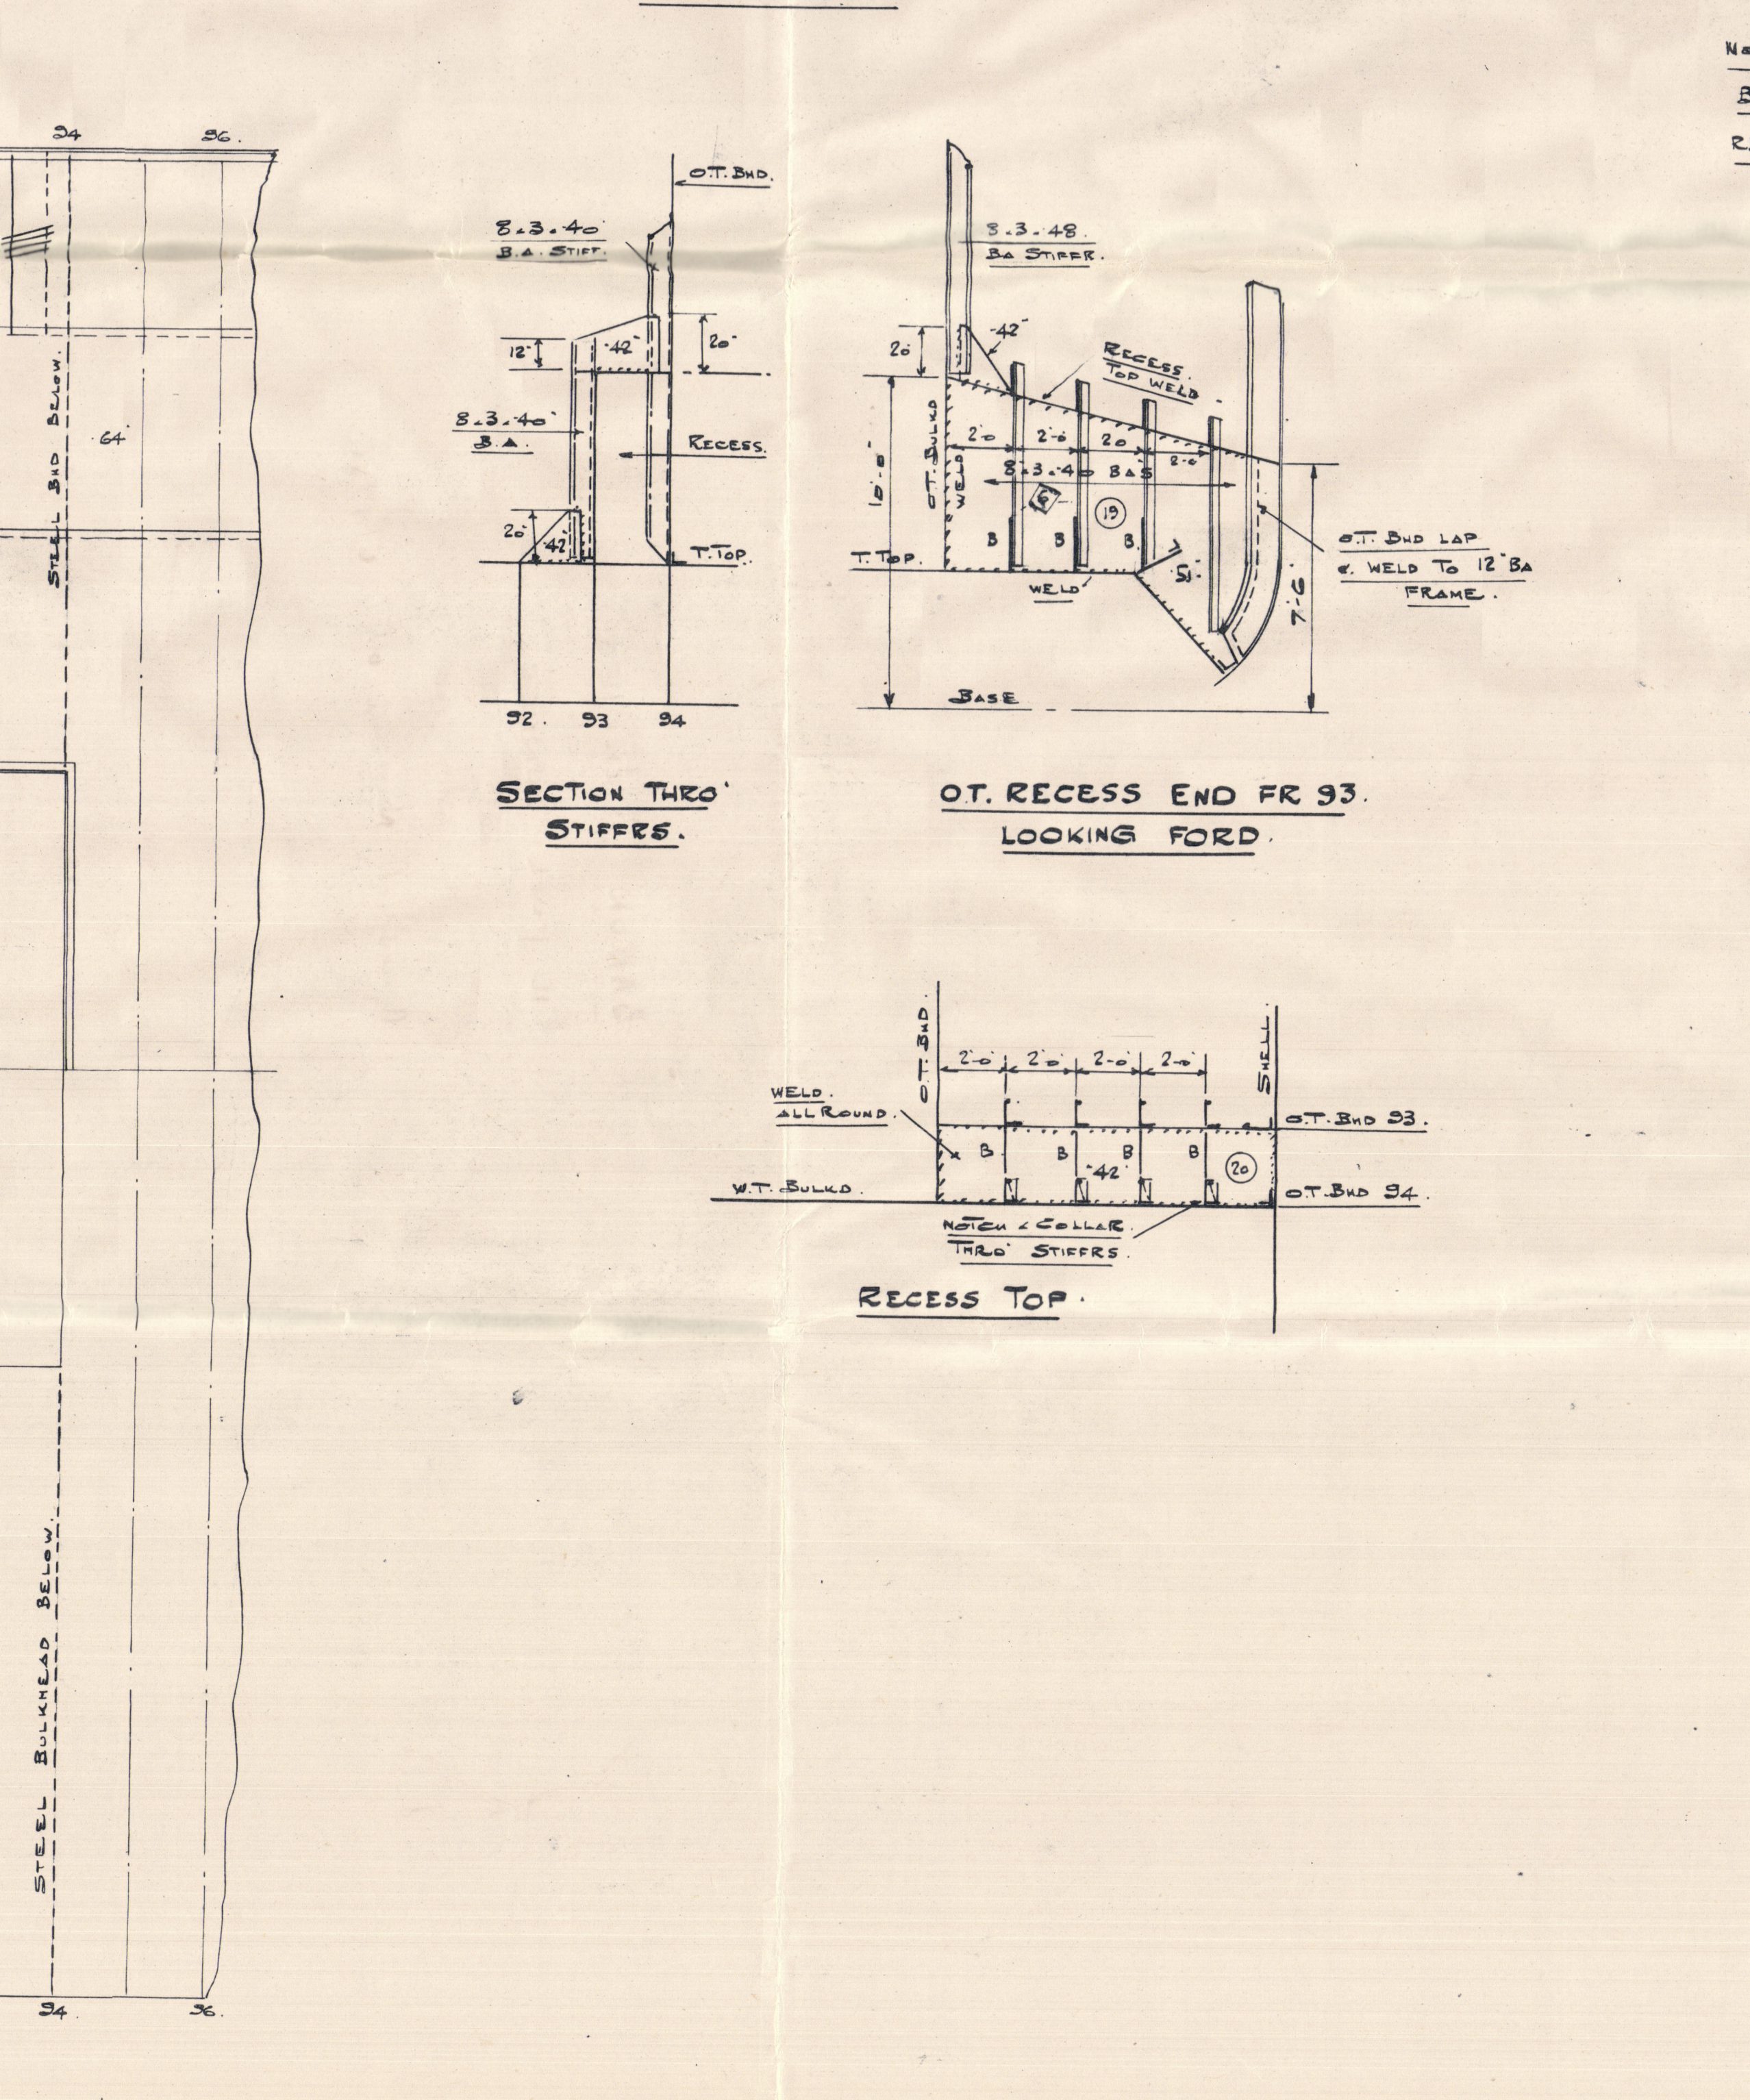
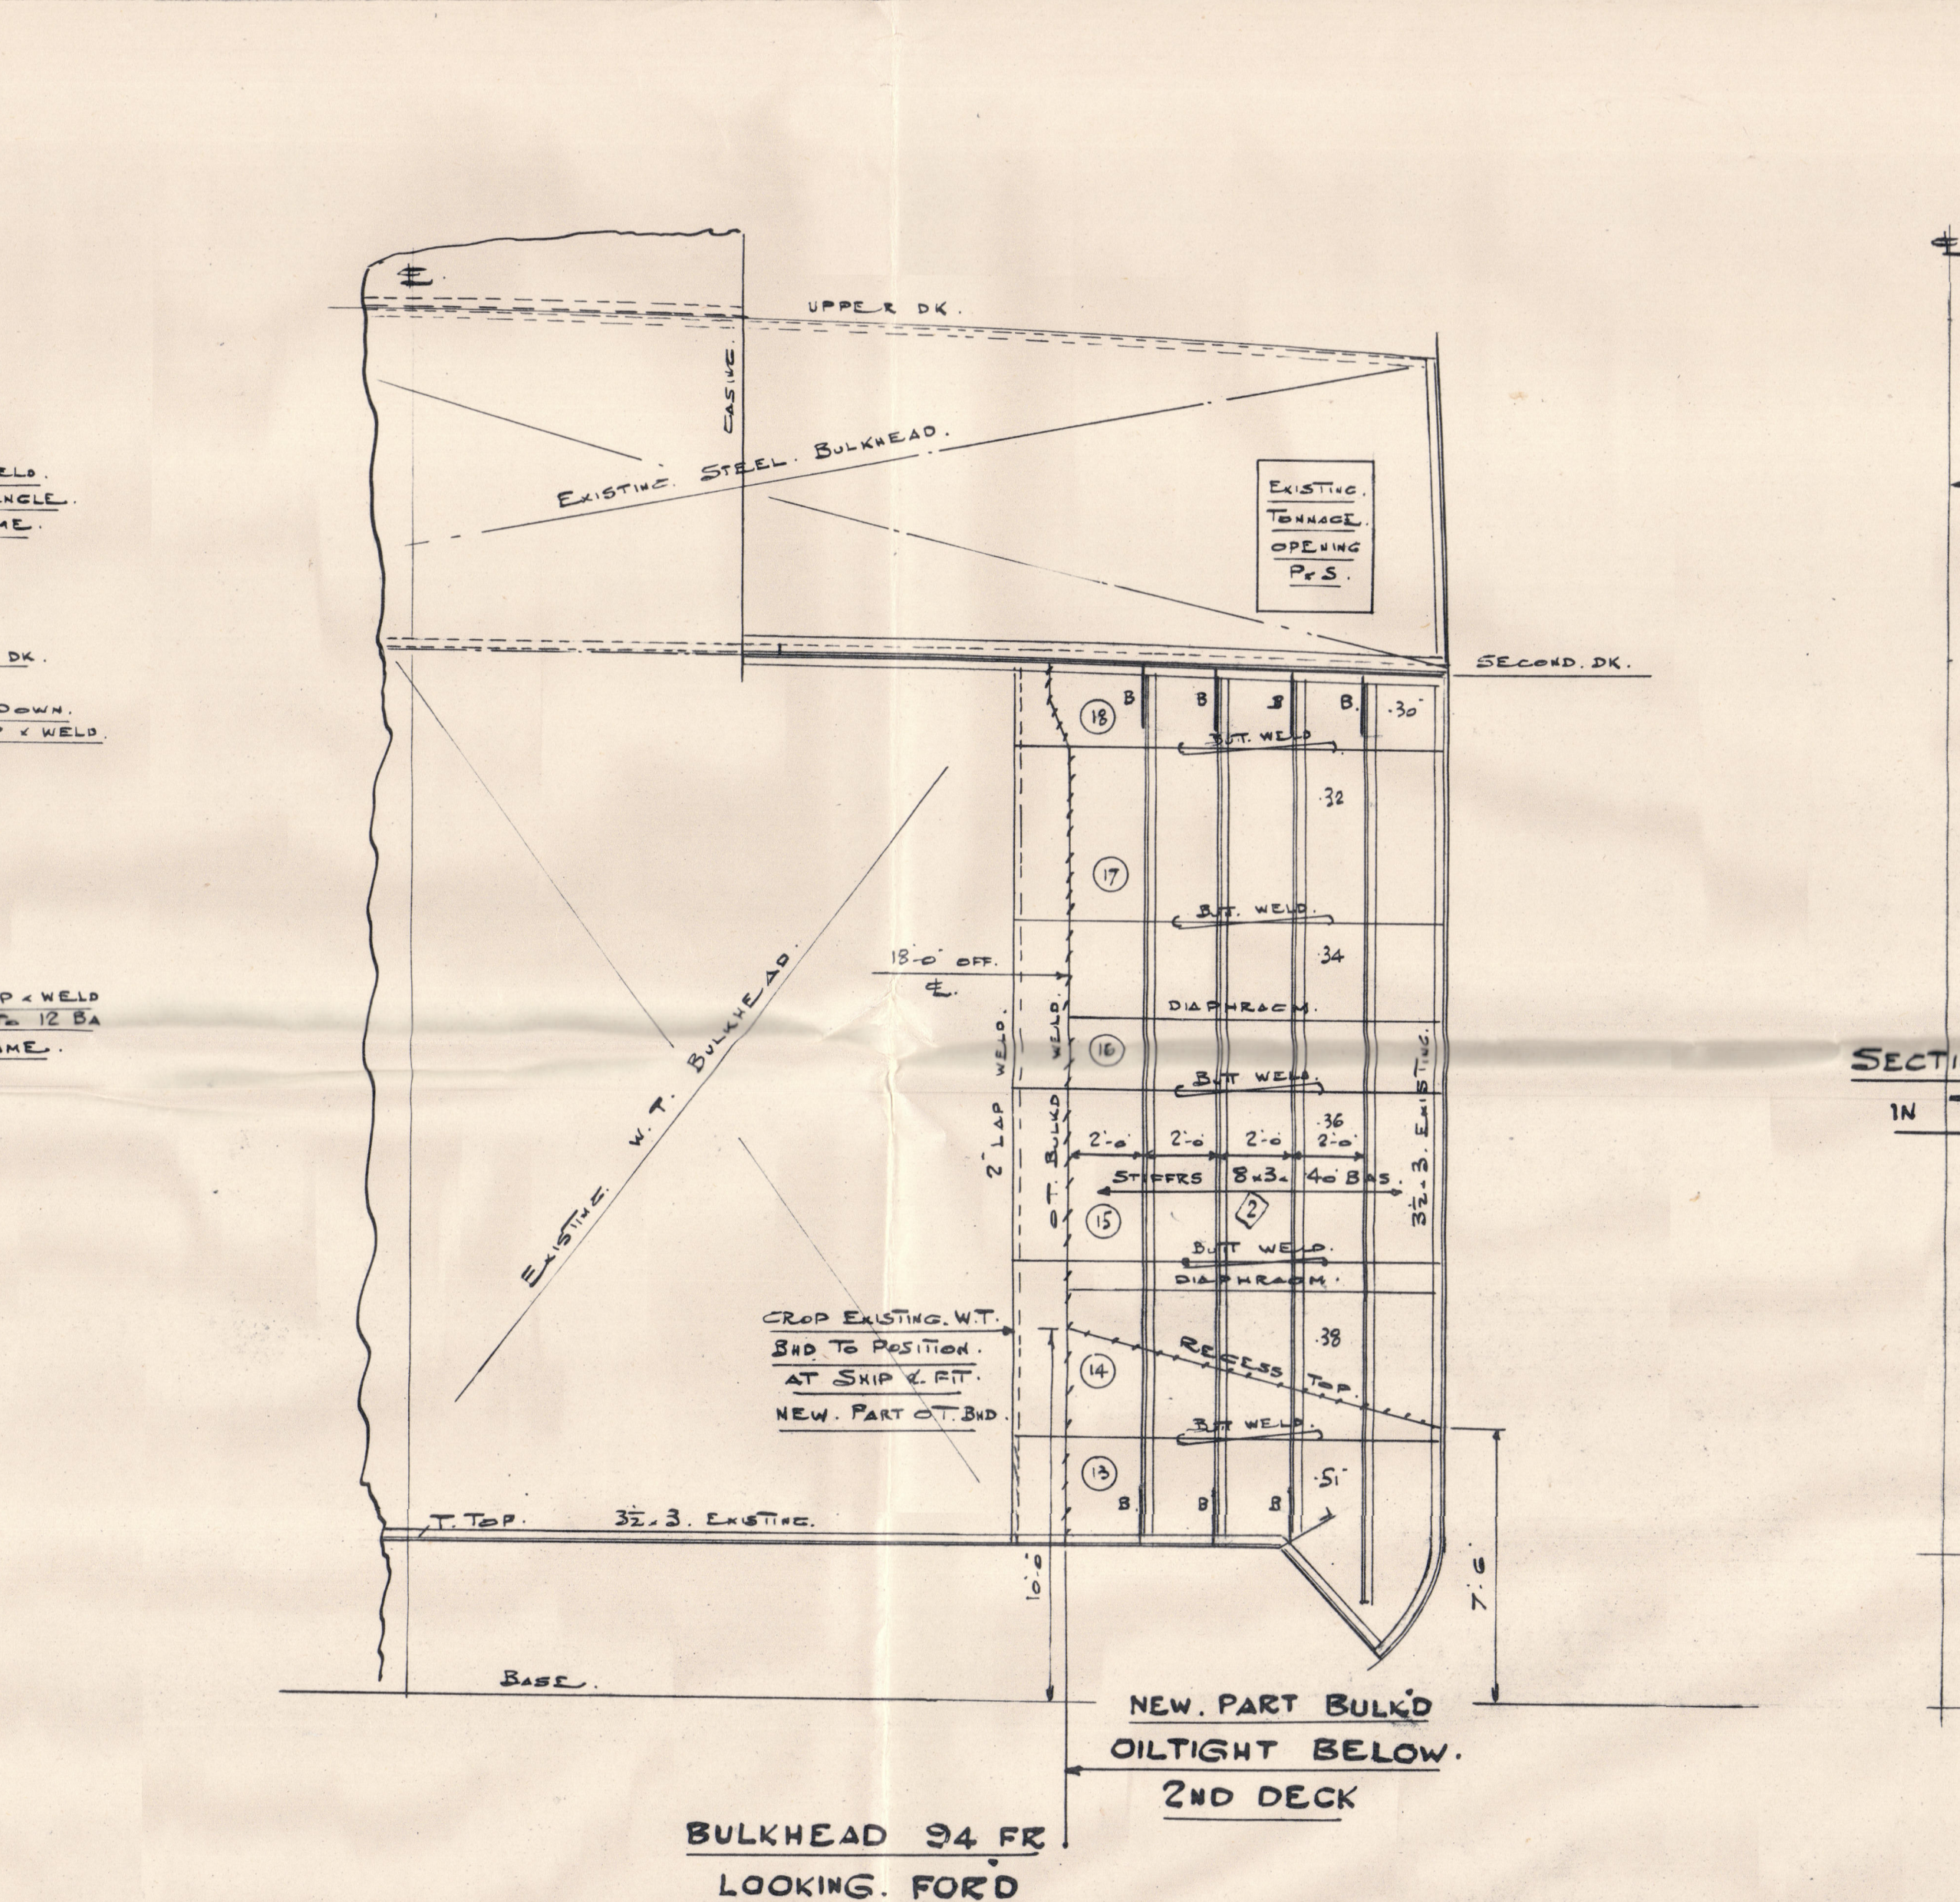
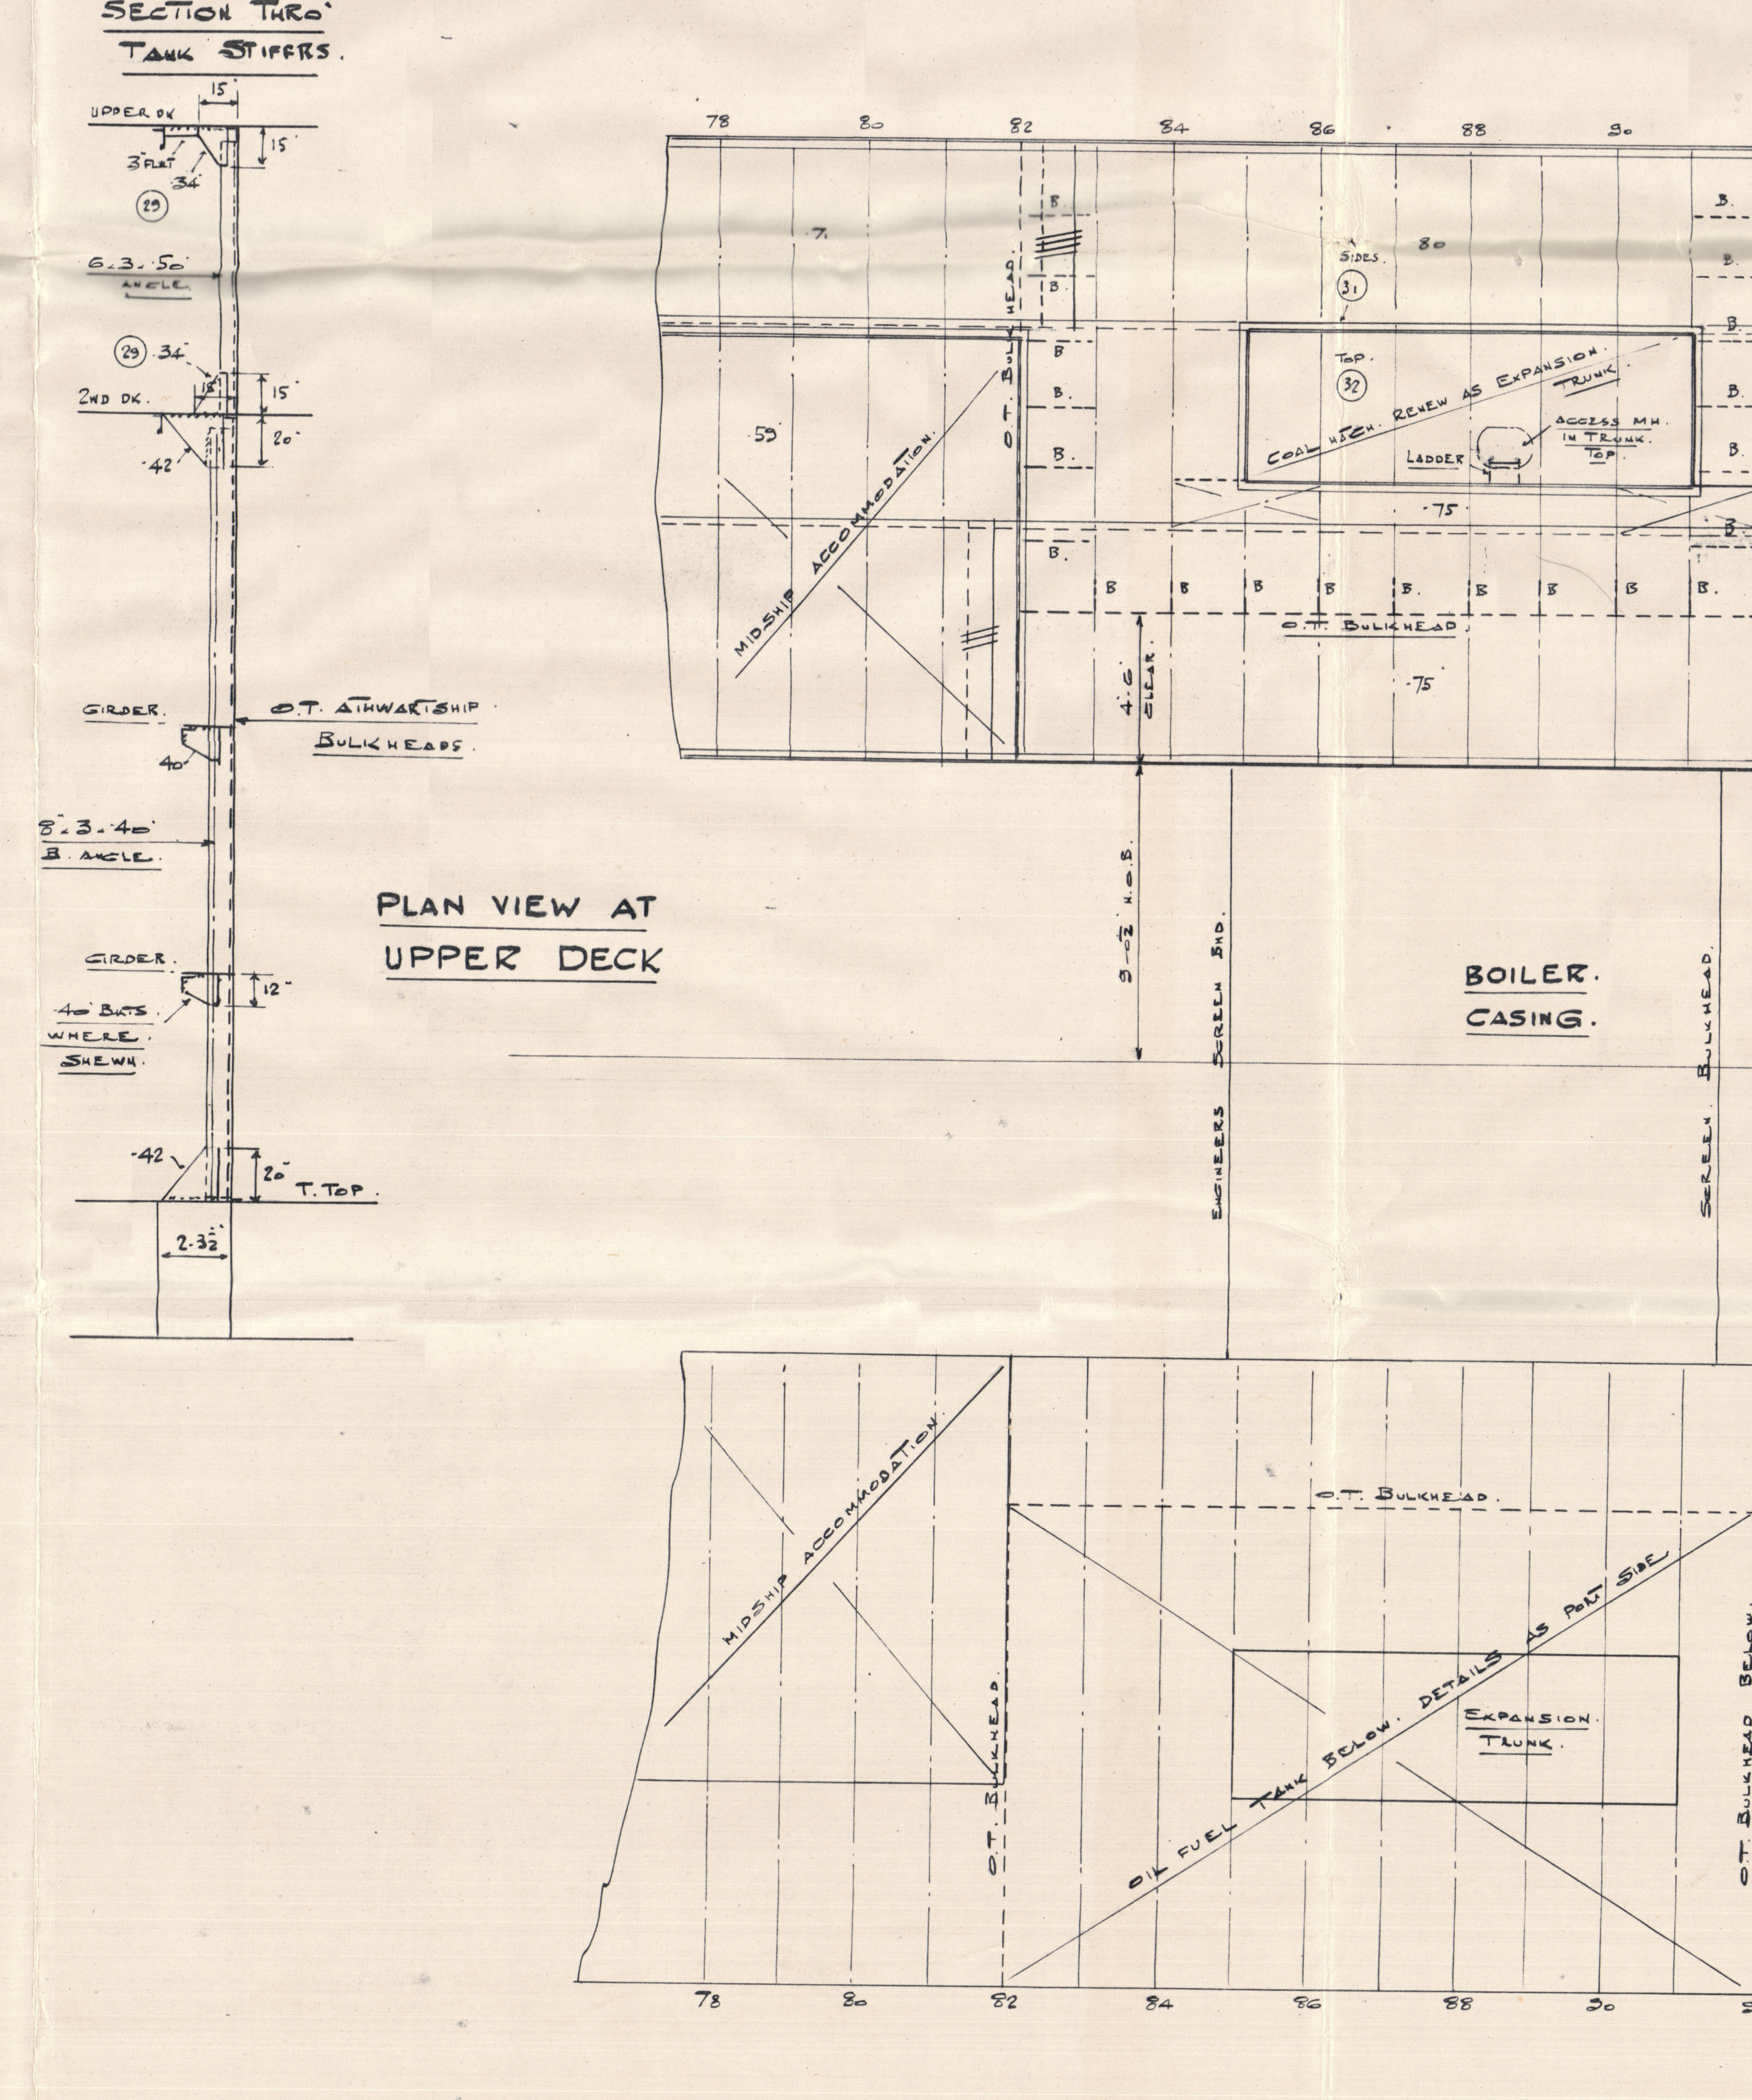
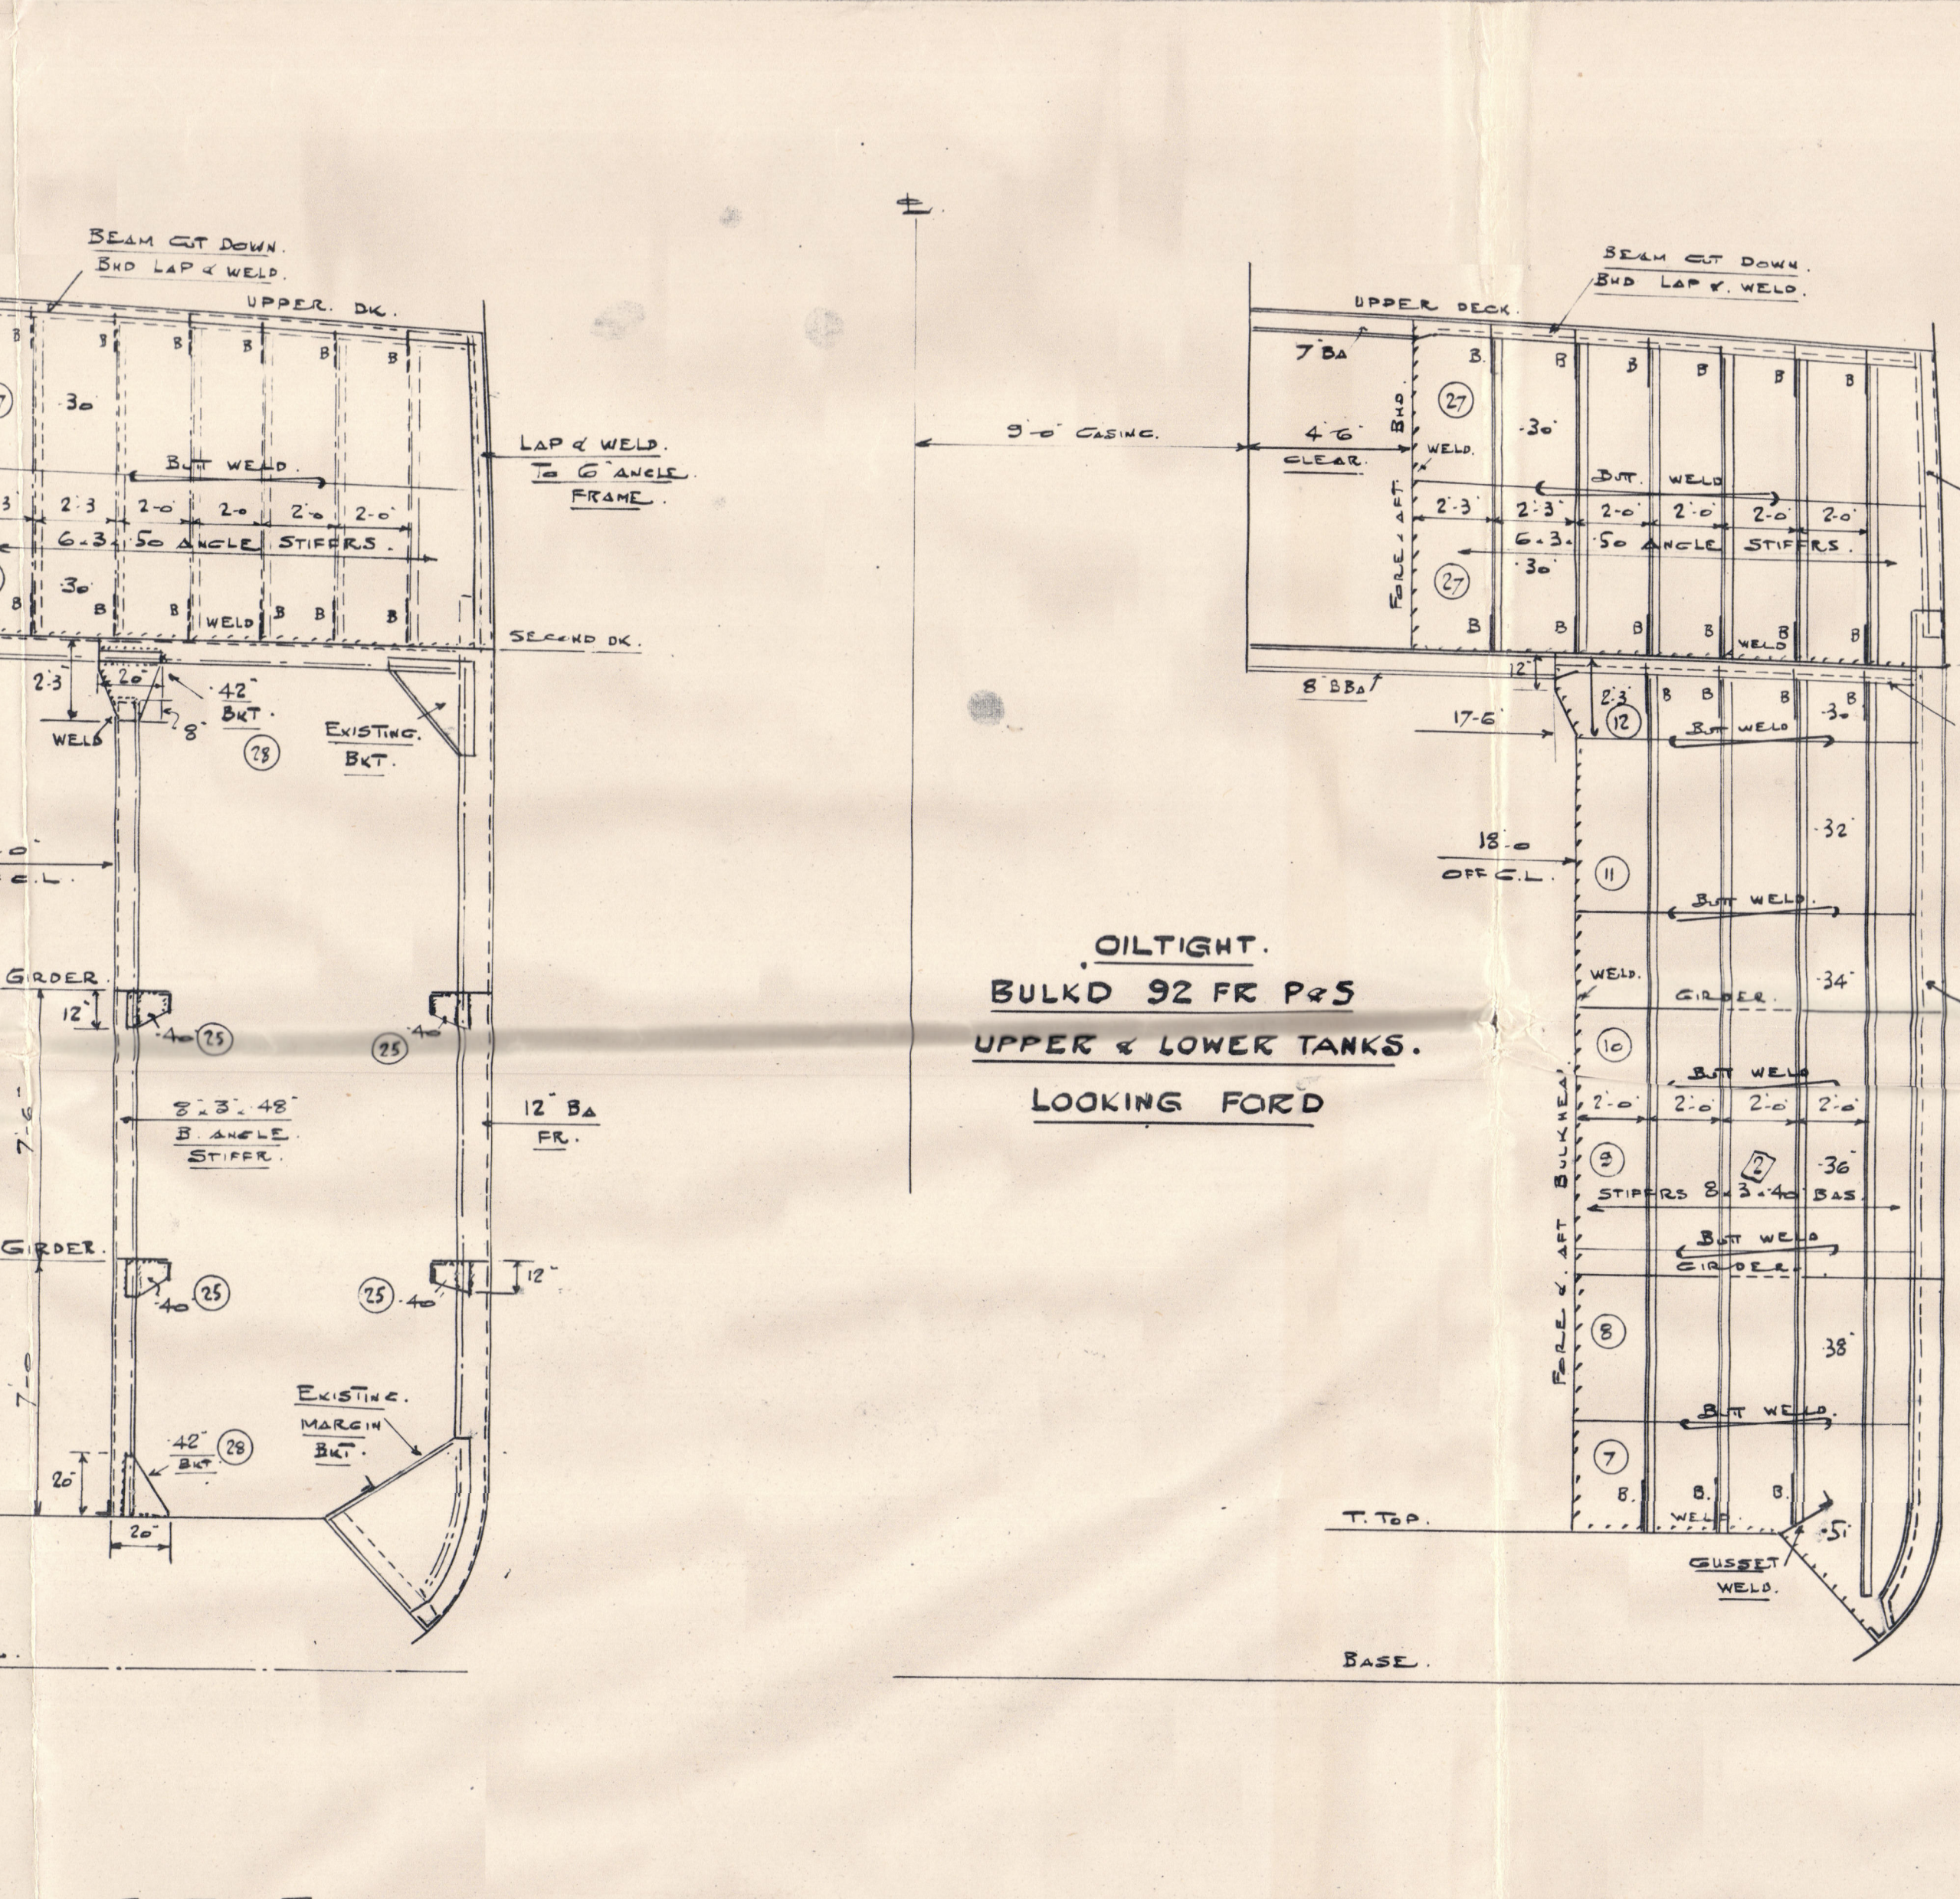
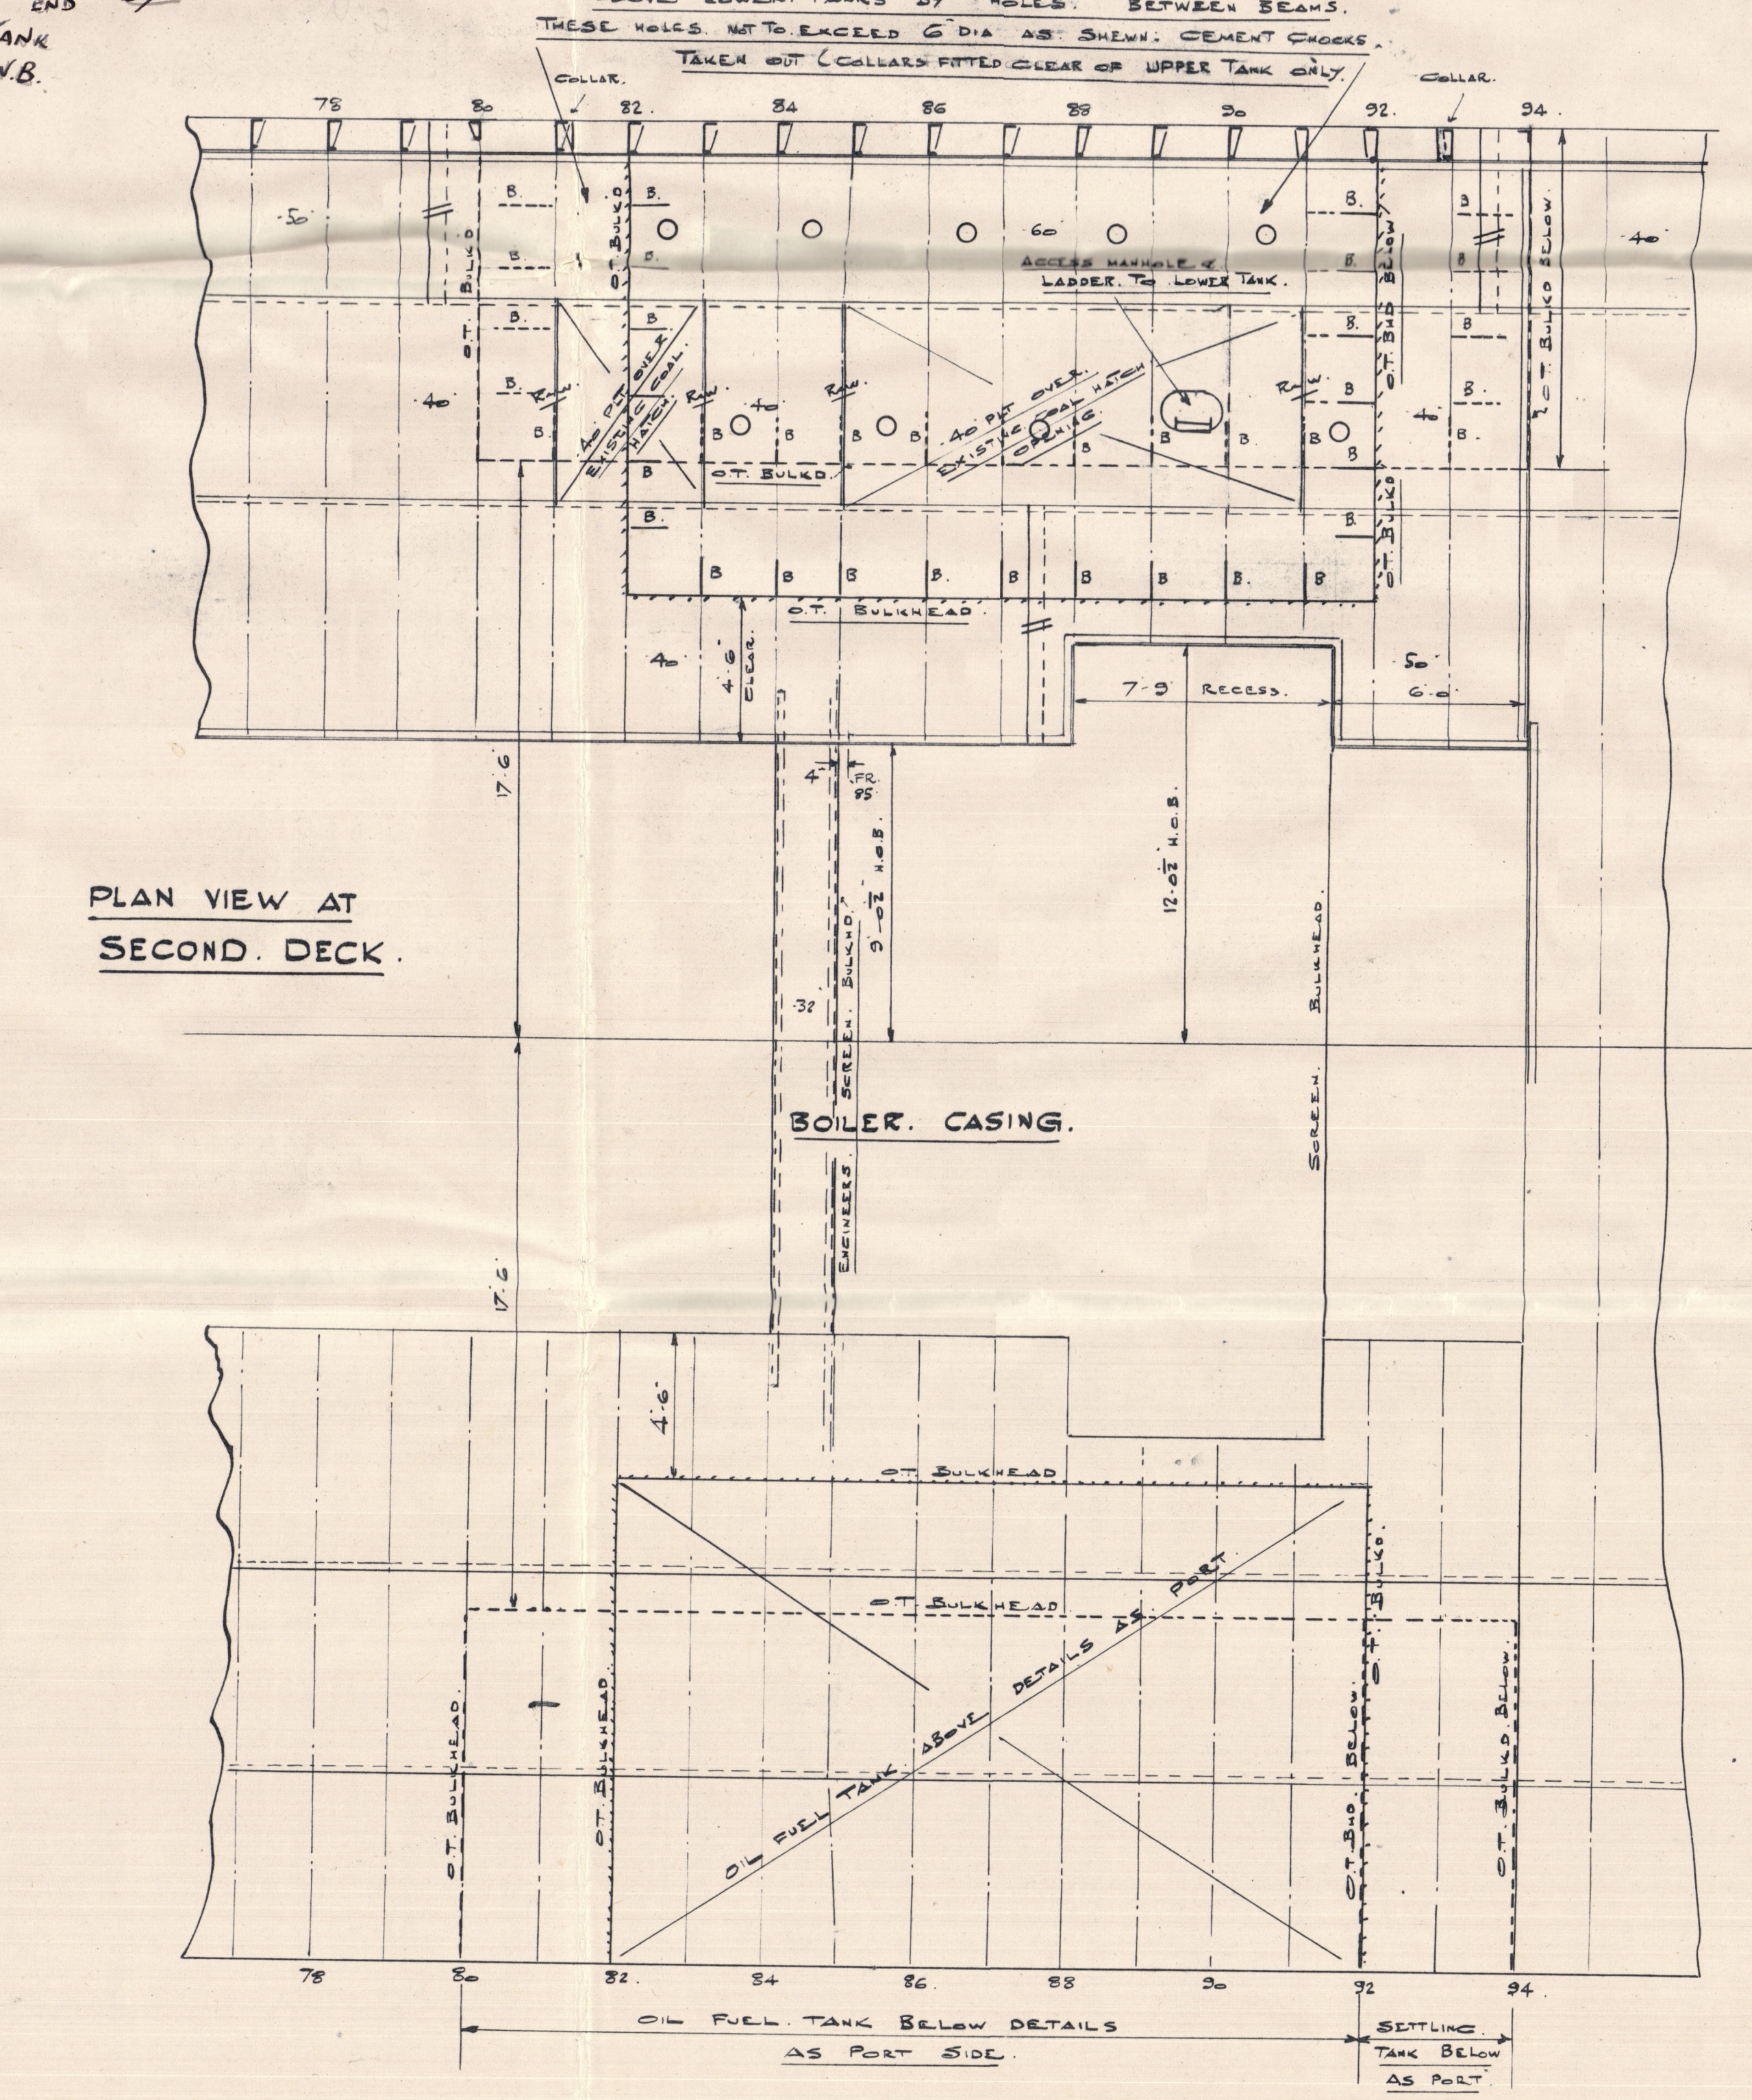
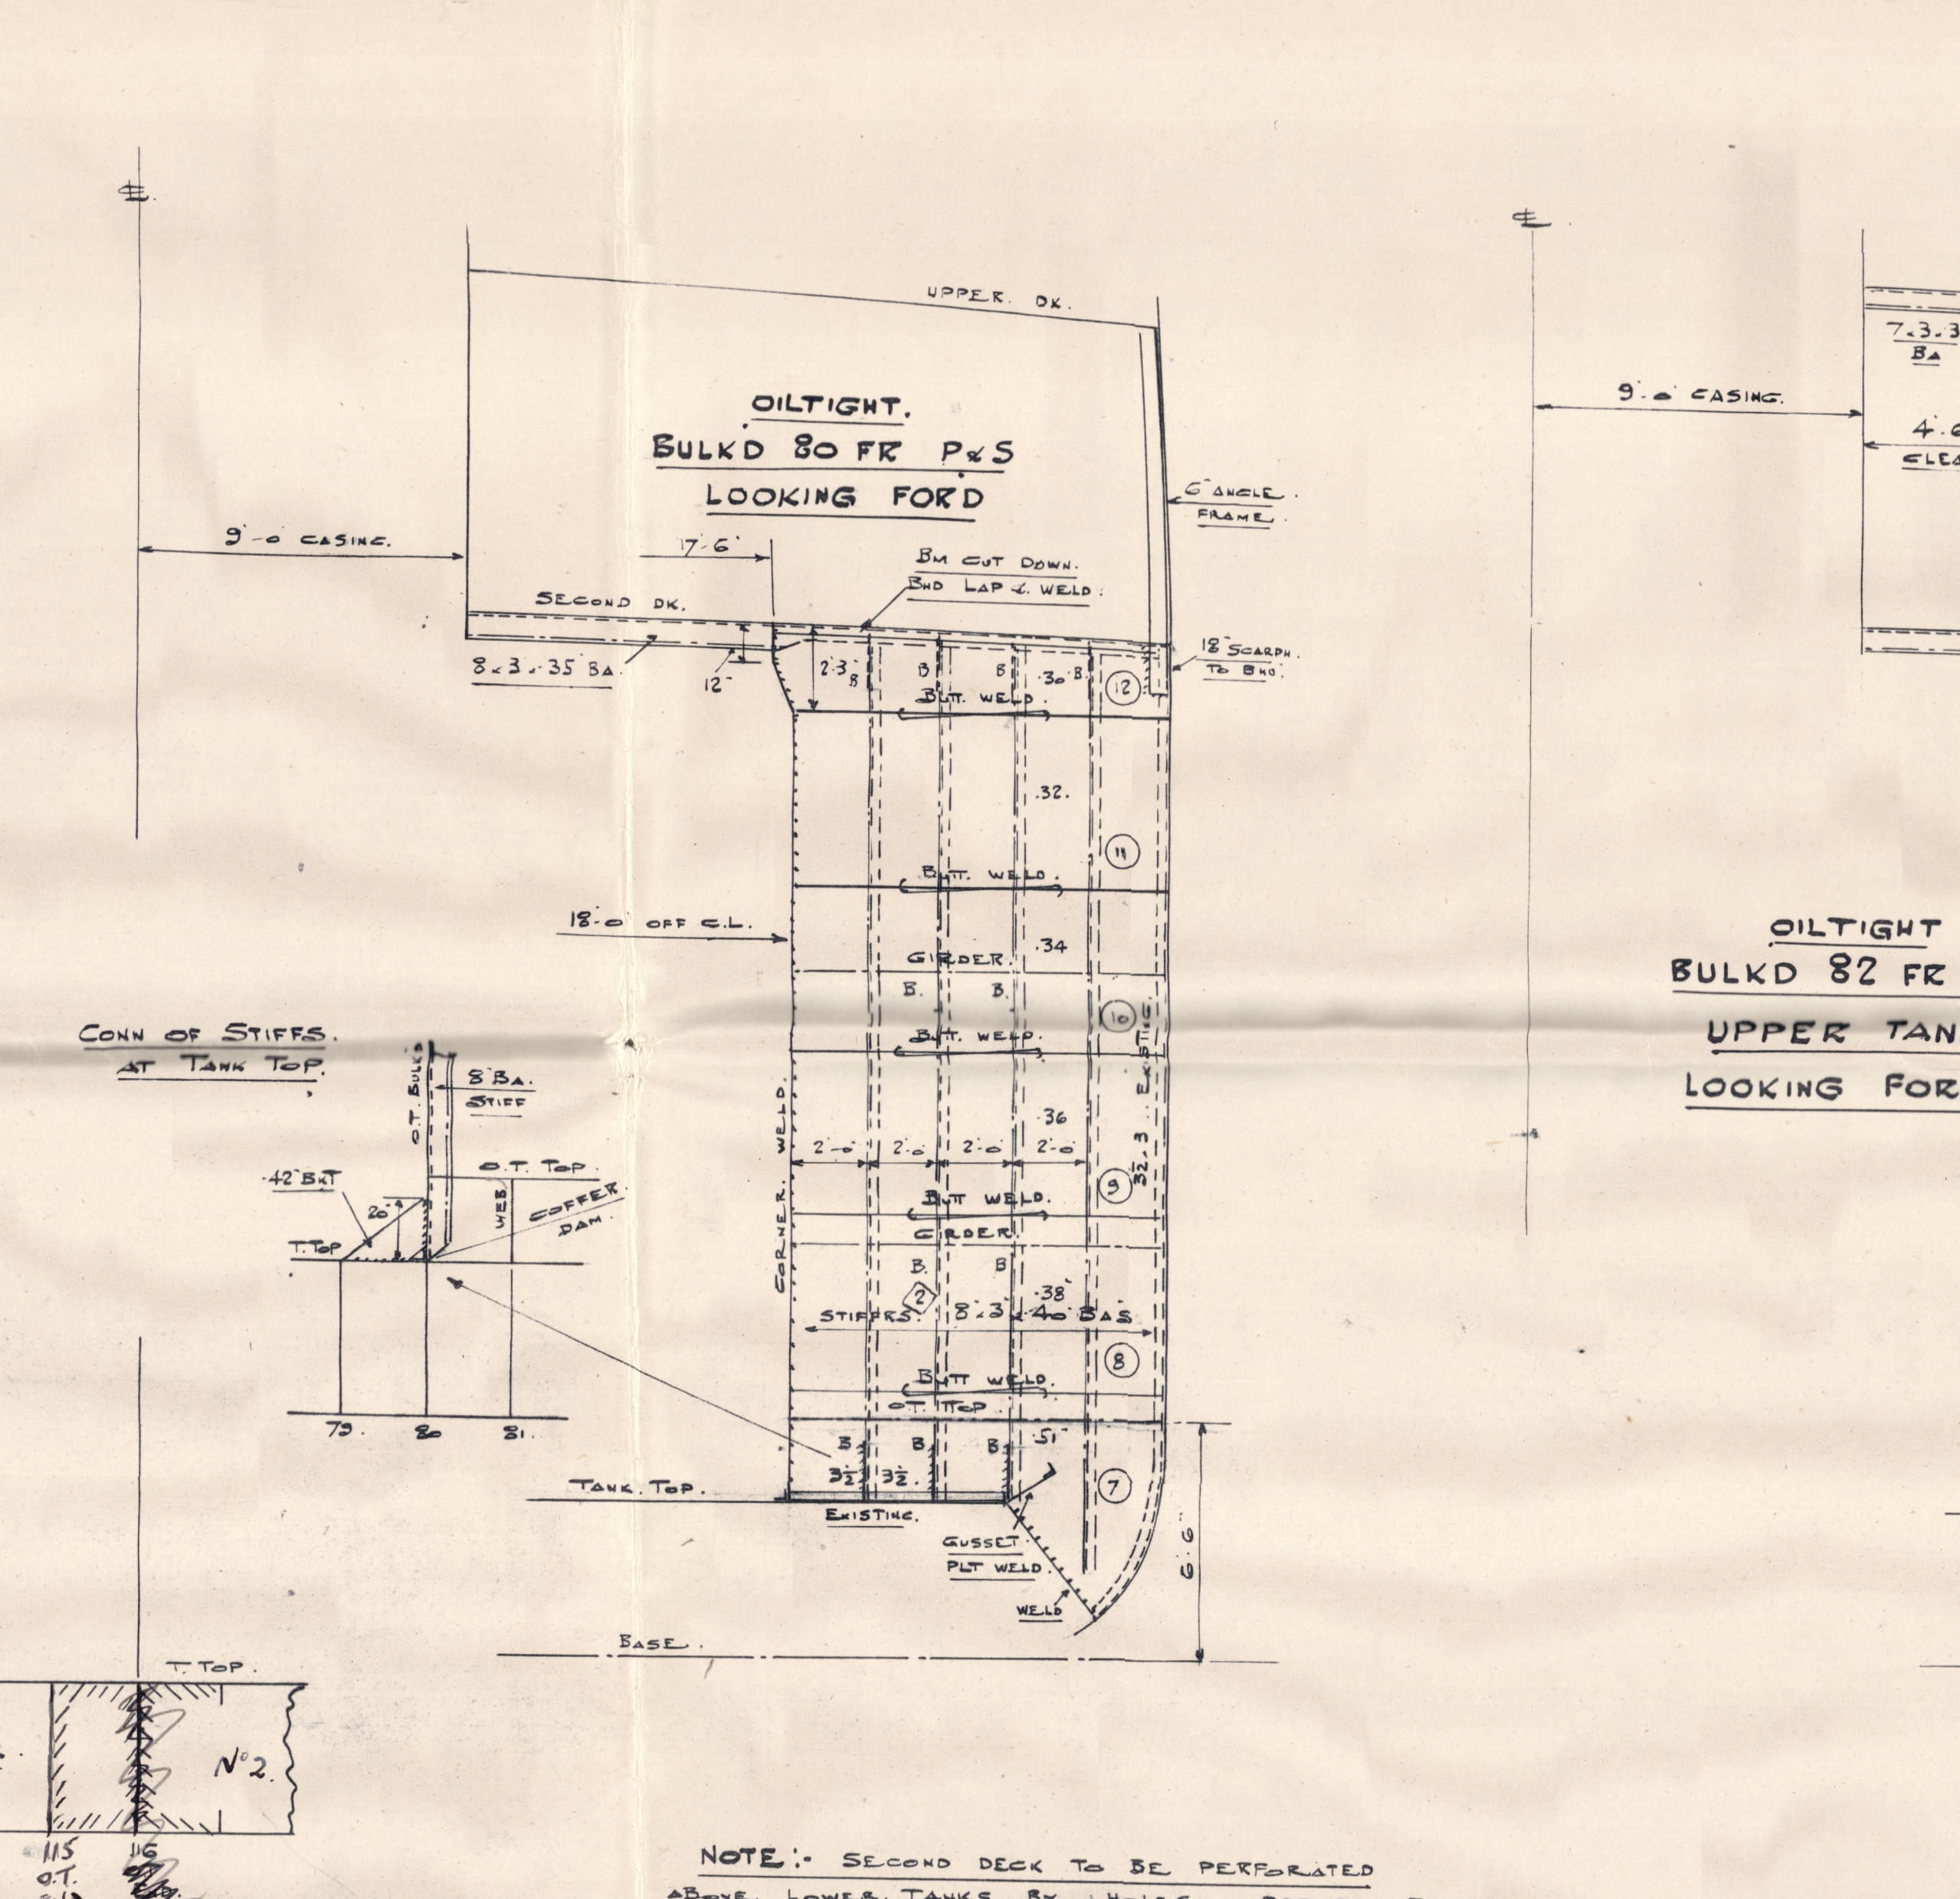
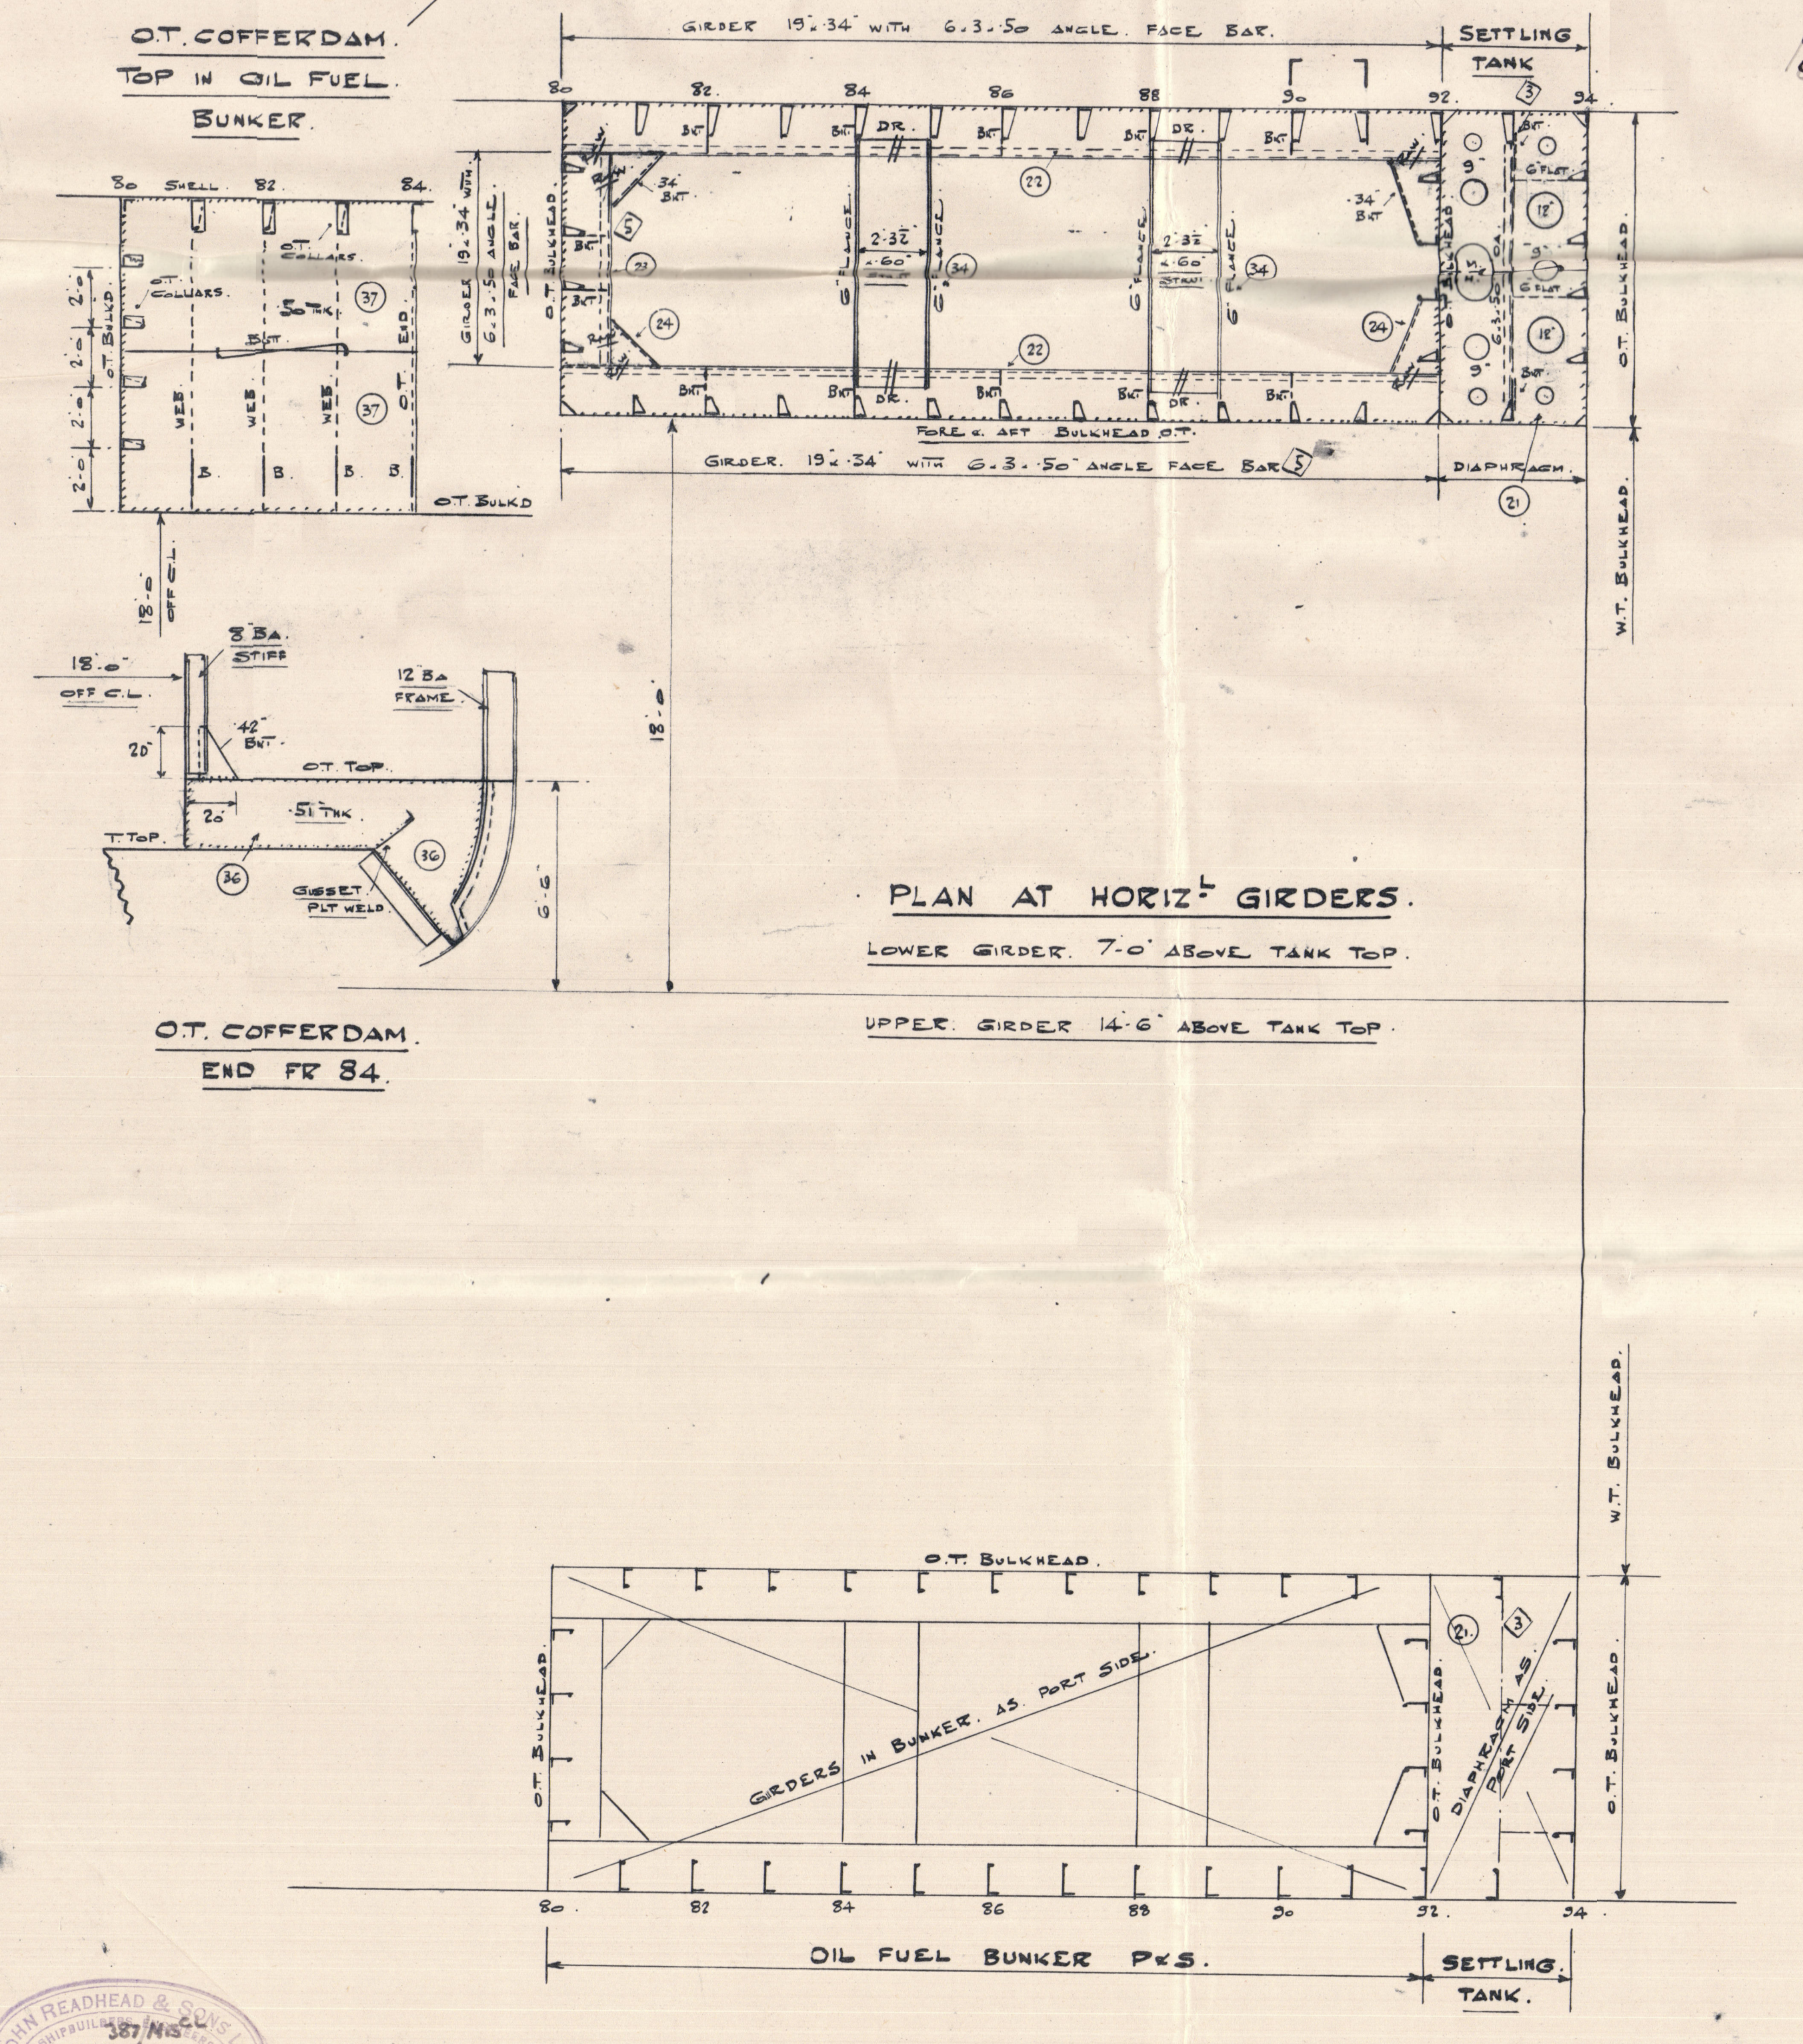


VOIDS SHOWN  
IN RED  
17 MAR 1928

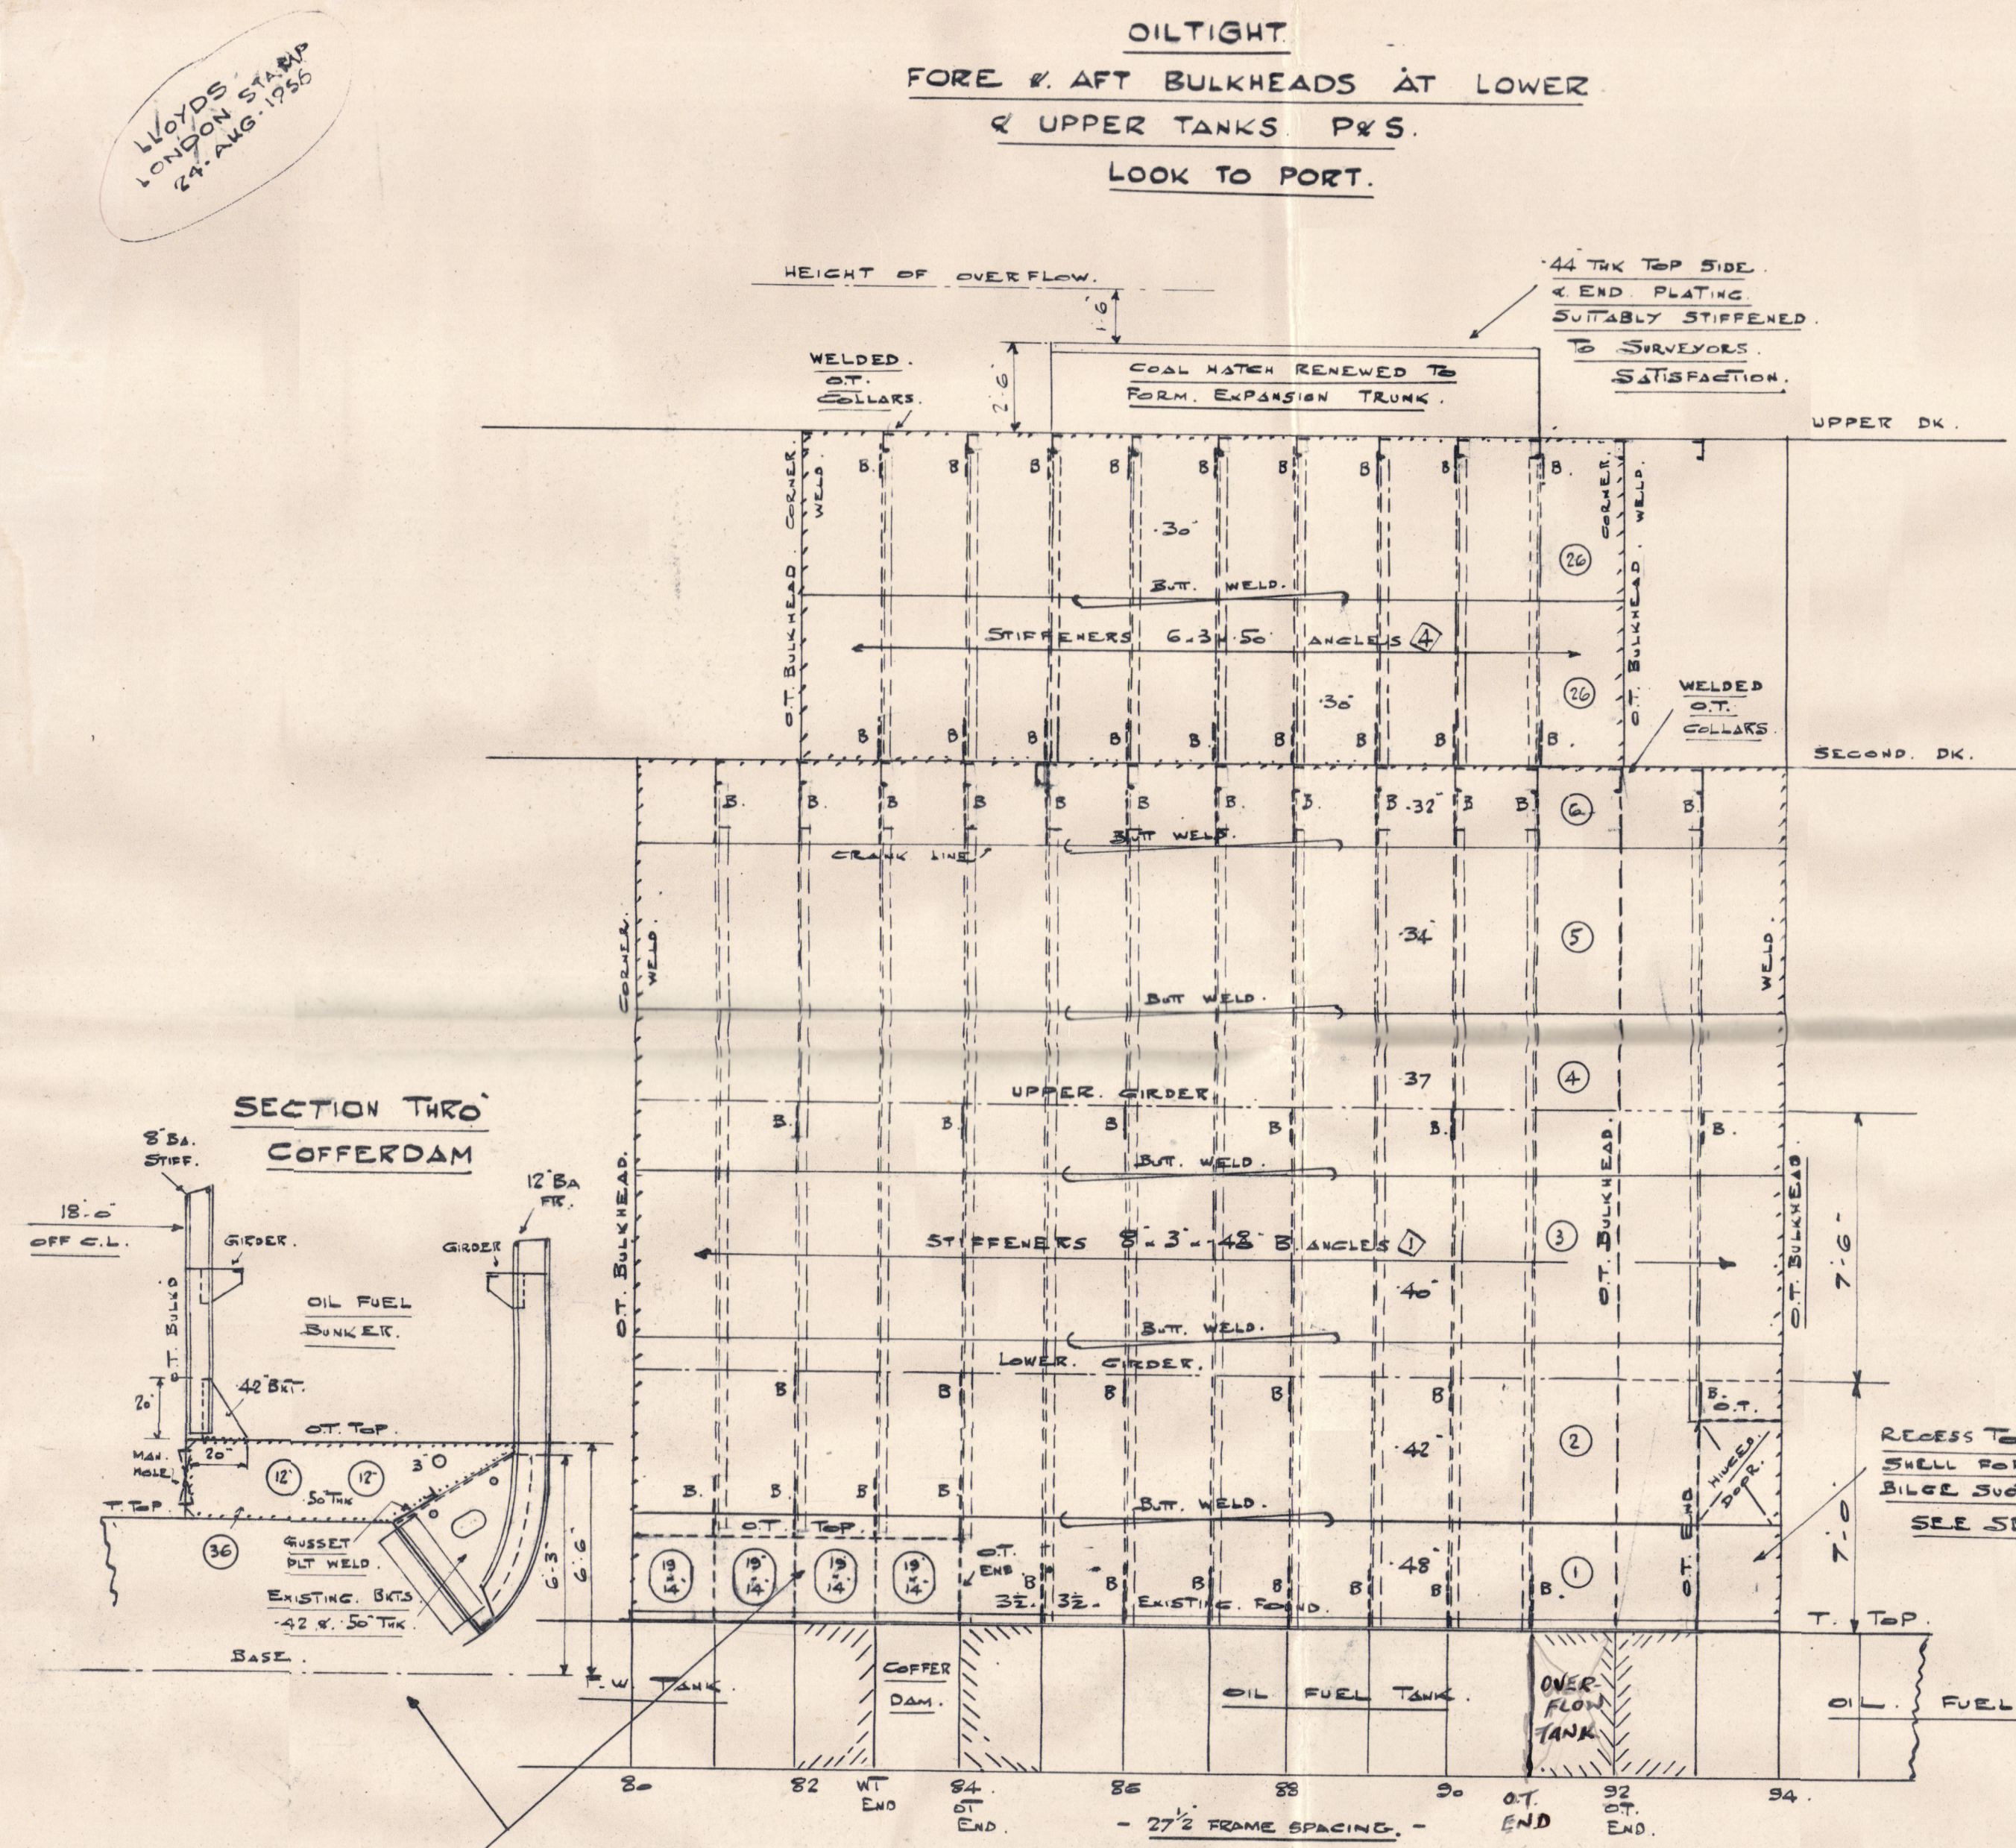

# S.S. "BARON HERRIES" OIL FUEL BUNKERS

SCALE 1/4" = 1 FOOT.

NOTES.

SPACING IN STIFFENERS SPACED 6 DIAS. APART.

FOR 15' LENGTH AT END WHERE NO ST. FITTED 4 DIAS. APART.

EXISTING SHELL BOUNDARIES REINFORCED BY WELDING

WELDING OF BIDS, BUTS, ETC. TO LLOYD'S RULES & SURVEYORS' SATISFACTION.

MATERIAL.

PLATES.	1	2	
2	3	4	

BARON HERRIES

OIL FUEL BUNKERS

Agreed at Newcastle office 6/9/56

NEWCASTLE-ON-TYNE. NO. 114514

002592-002601-0237



© 2020

Lloyd's Register  
Foundation