

Fracht- und Fahrgastdampfer.


Länge in den Loten 74,250 m
 Breite auf Spanten 11,700 m
 Seitenhöhe bis Aufbaudeck 6,990 m
 Seitenhöhe bis Hauptdeck 4,800 m
 Tiefgang bei ca 1500 t w (M. Fahrgäste) 4,570 m
 Tiefgang bei ca 900 t w (M. Fahrgäste) 3,650 m
 Maschinenleistung 1250 PS

Klasse: Germ Lloyd + 100 A K (E) und
 Finnische Eischasse 10

L. 74,25 m
 B. 11,70 m (B.H.) L. 1388
 H. 6,99 m


1/4 H. 16,70 1/4 H. 10,8

Ausrüstungs-Register-Nr. 24.

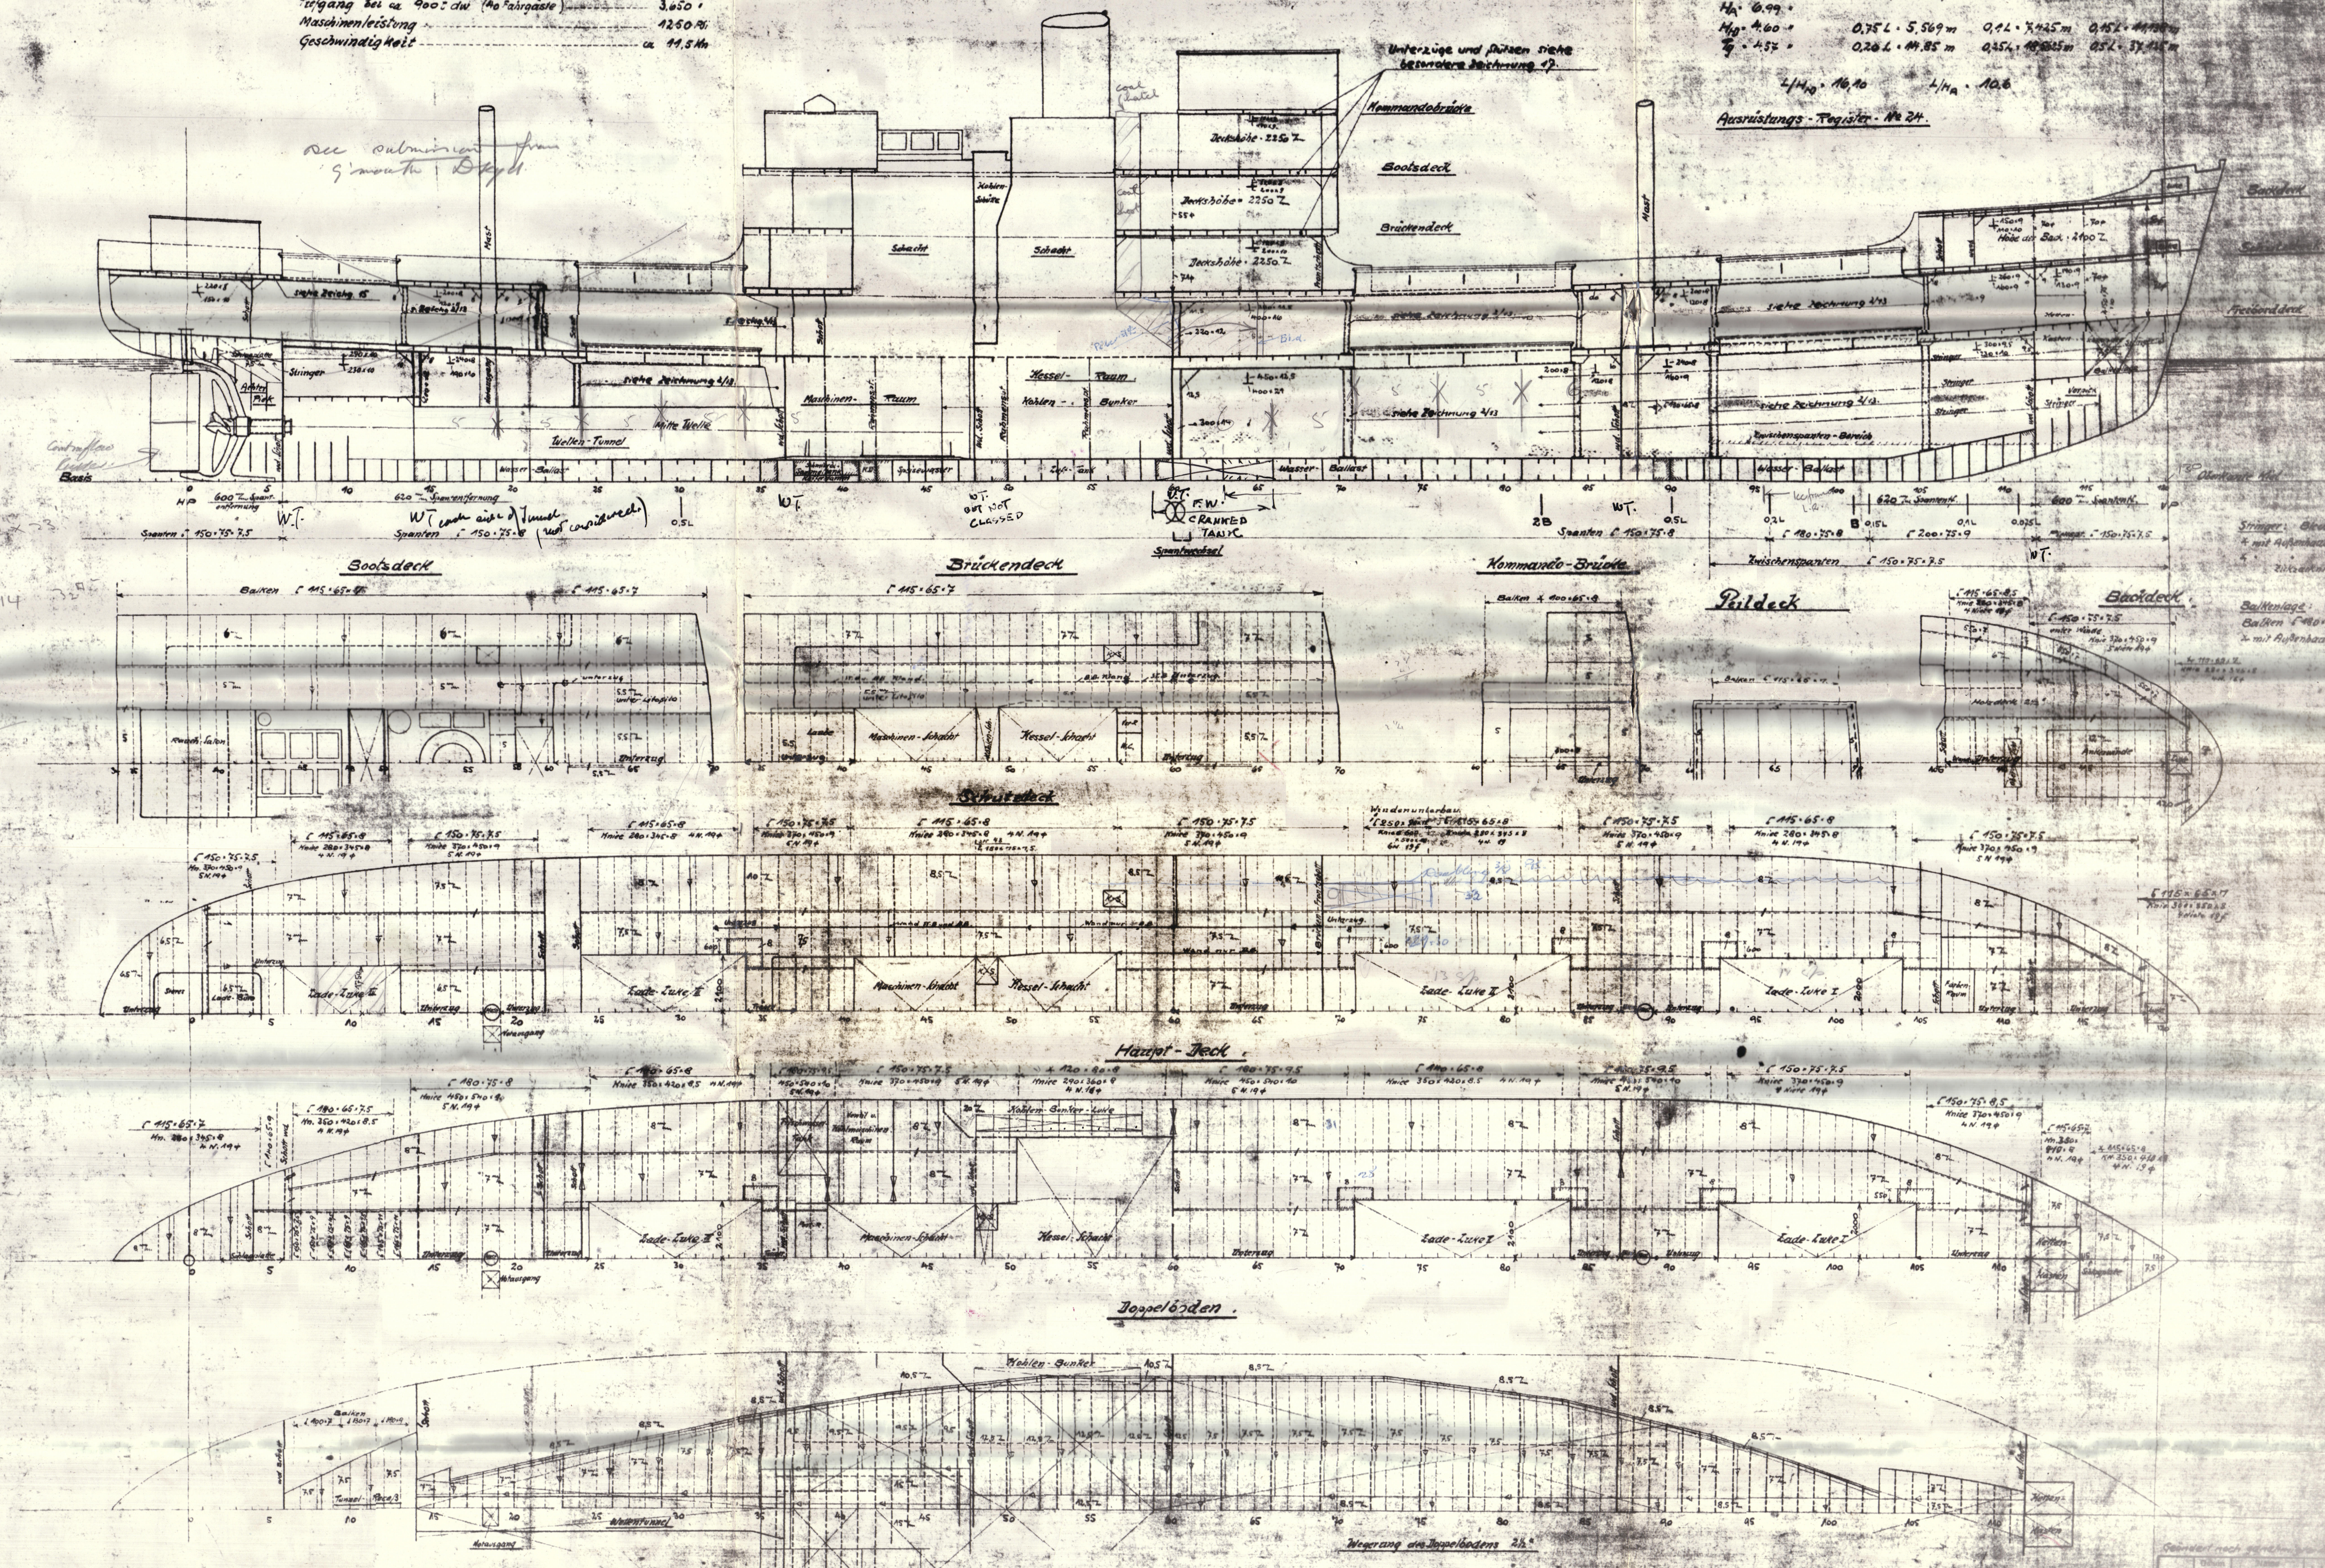

22

Profile & Deck

1/2 SCHWAN. n/w "RHINELAND" 

^{n/w 'INTONI' x.}
Glasgow 10/18.

Ind.

GLASGOW REPORT NO. 74281

RECORDS DEPT..
LONDON

5



© 2021
Lloyd's Register
Foundation

002647-002652-0128