


3/13

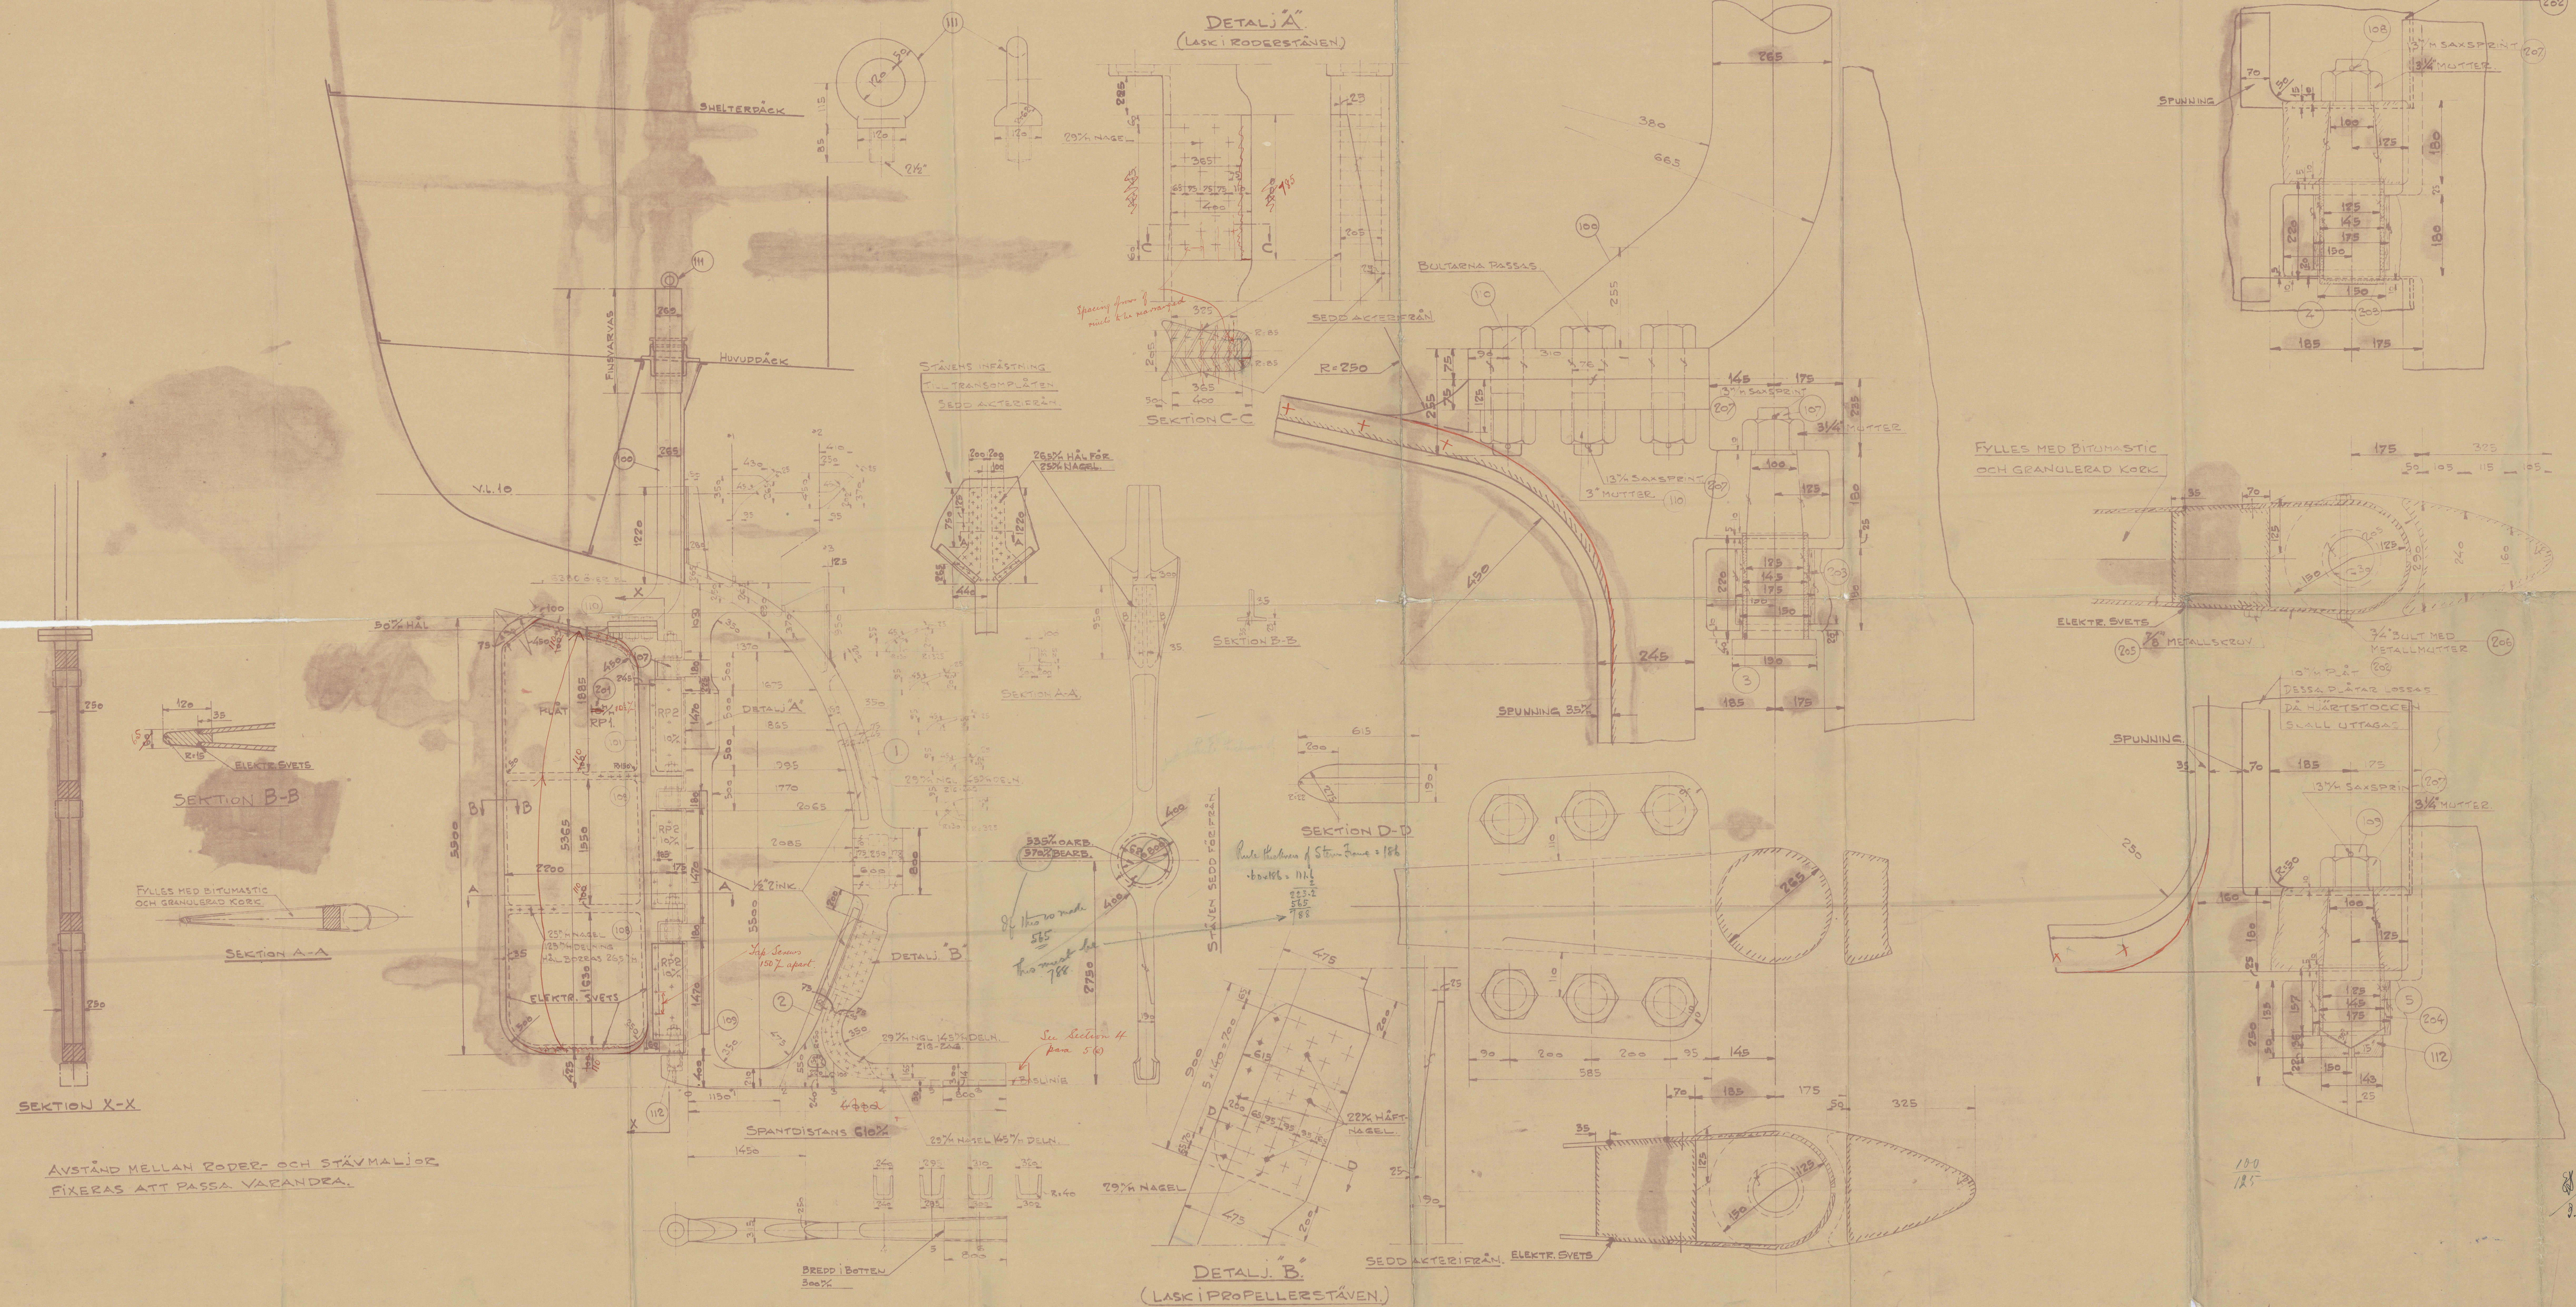

DIMENSIONER

LÖP	113,38 M.
DJUP	7,82 M.
RÖDERBÄRE AKTEROM	11,5 M ²
RÖDERMOMENT A+D	12,78 M ³
FART	11,8 KNOT
HJÄRTSTOCK ENL LLOYDS	252%

HJÄRTSTOCKEN GÖRES 252%

ALLT MATERIAL ENL "ENGELSKA LLOYDS" FÖRDRINGAR

PROVNINGS-CERTIFIKAT MED LEVERER-PÅS

MED / MÄRKTA YTOR BEARBETAS.

NÖRRE	FÖREMÅL	MATERIAL	MOD	VIC	AN
1	AKTERSTÄV	STÅL			
2	BUSSNING	BRONS			
3					
4					
5					
100	HJÄRTSTOCK	SMIDE			
101	RÖDERSTOCK				
107	RÖDERBULTMUTTER	STÅL			
108					
109					
110	KORP BULT				
111	ÖGENBULT	SMIDE			
112	BOTTENPLÅT	HÄRD STÅL			
201	RÖDERPLÅT				
202	TÄCKPLÅT				
203	FÖDER	ROCKENHÖR			
204					
205	SKRUV	METALL			
206	BULT M. MUTTER	SMIDE			
207	SAXSPRINT				

14.5

GUDVEIG

AKTIEBOLAGET GÖTAVERKEN


AKTERSTÄV

OCH RÖDER

Skapning 15/10/14

1914



'GUDVEIS'

002743-002749-0211



© 2020

Lloyd's Register
Foundation

GUDVEIG

2

002743-002749-0211



© 2020

Lloyd's Register
Foundation