
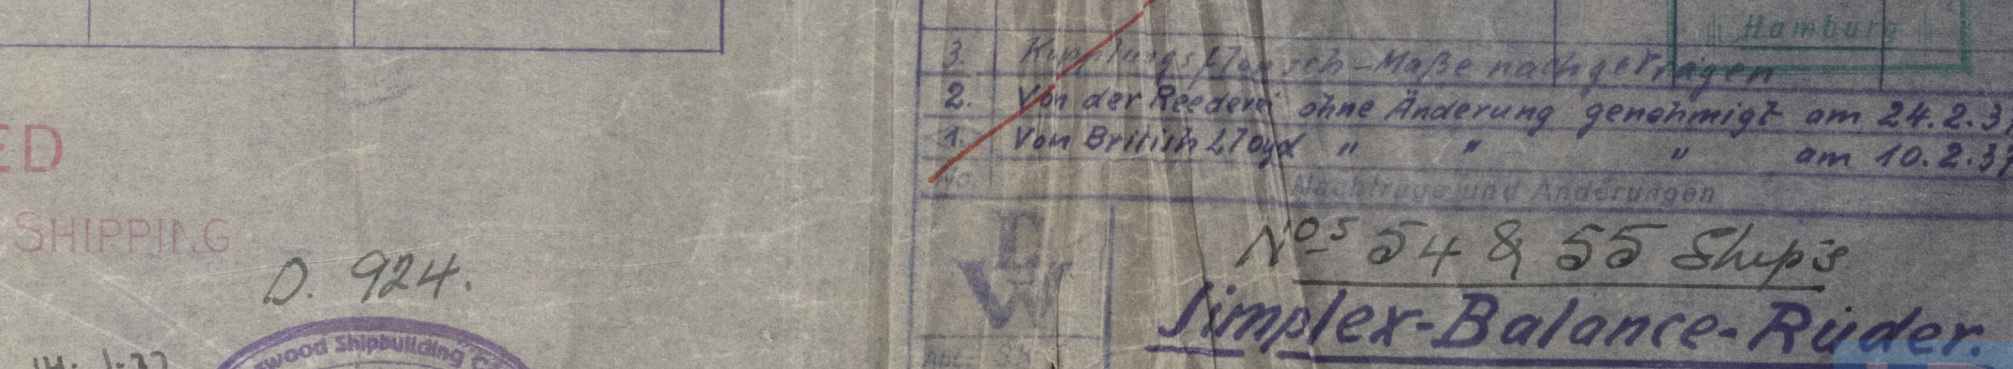
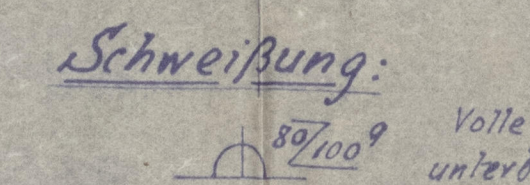
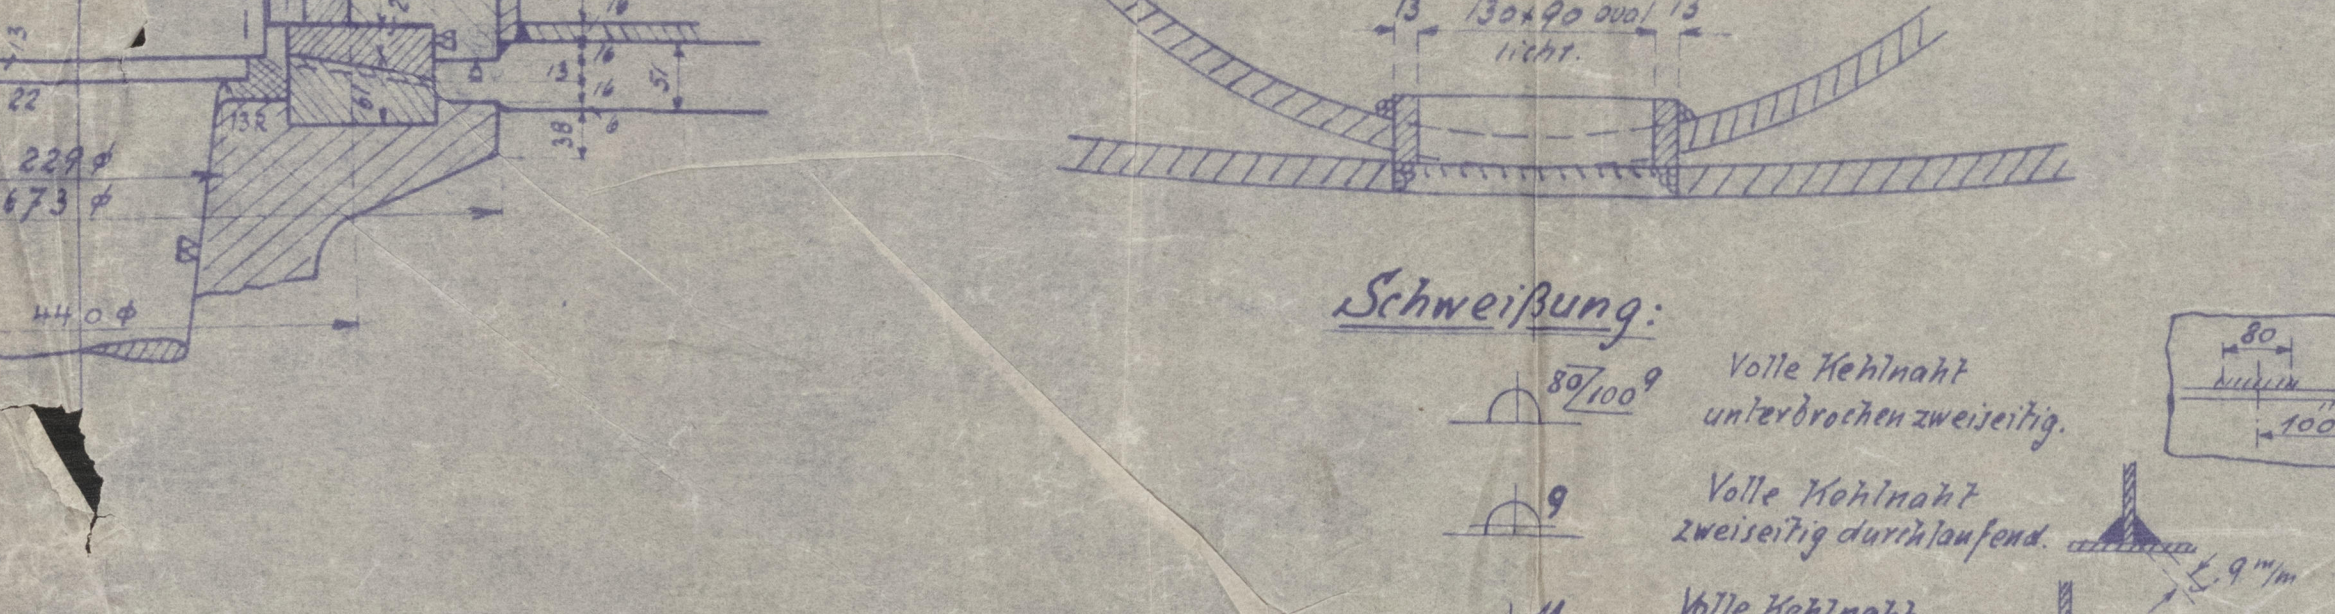
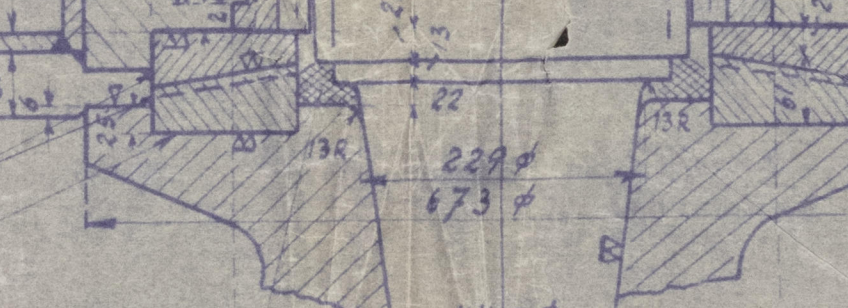
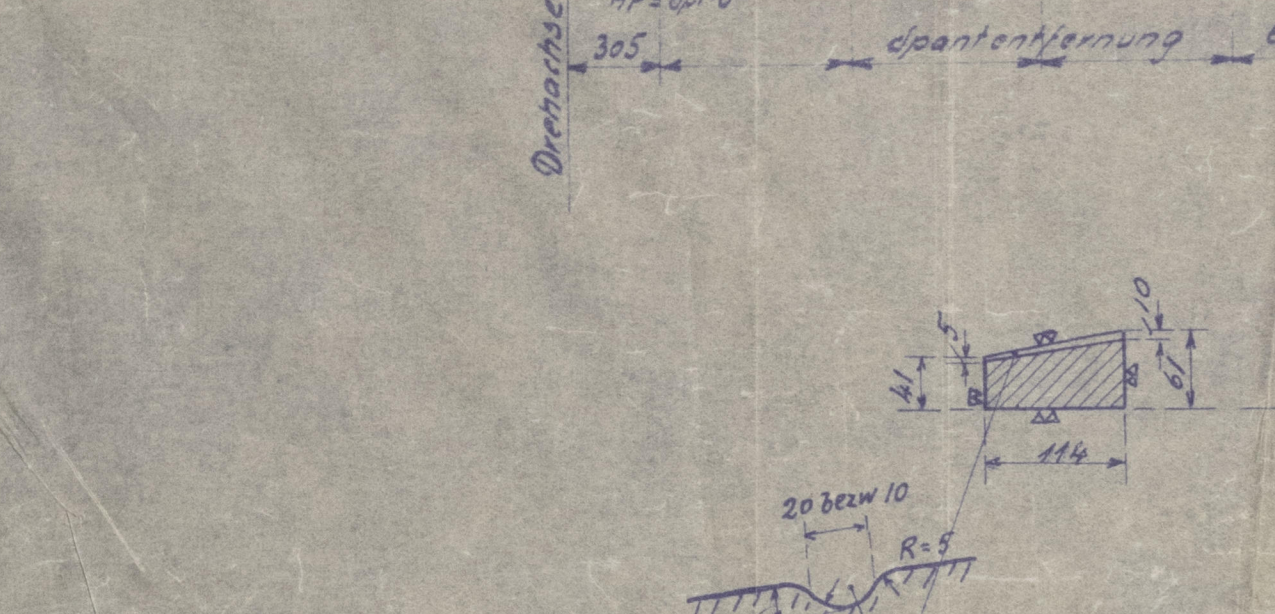
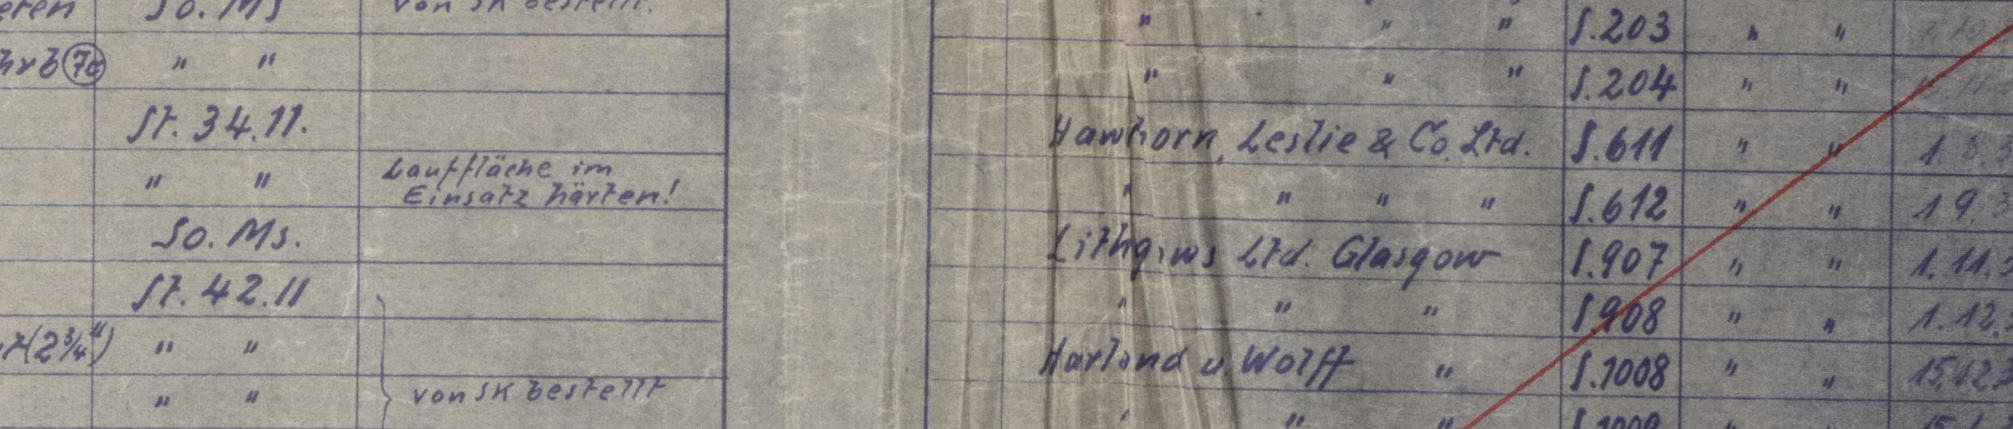
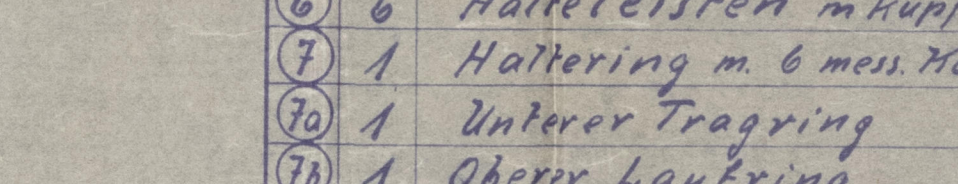
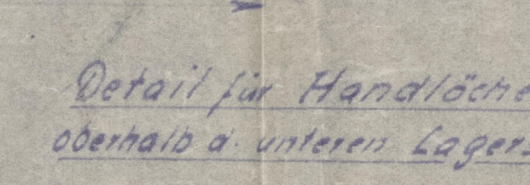
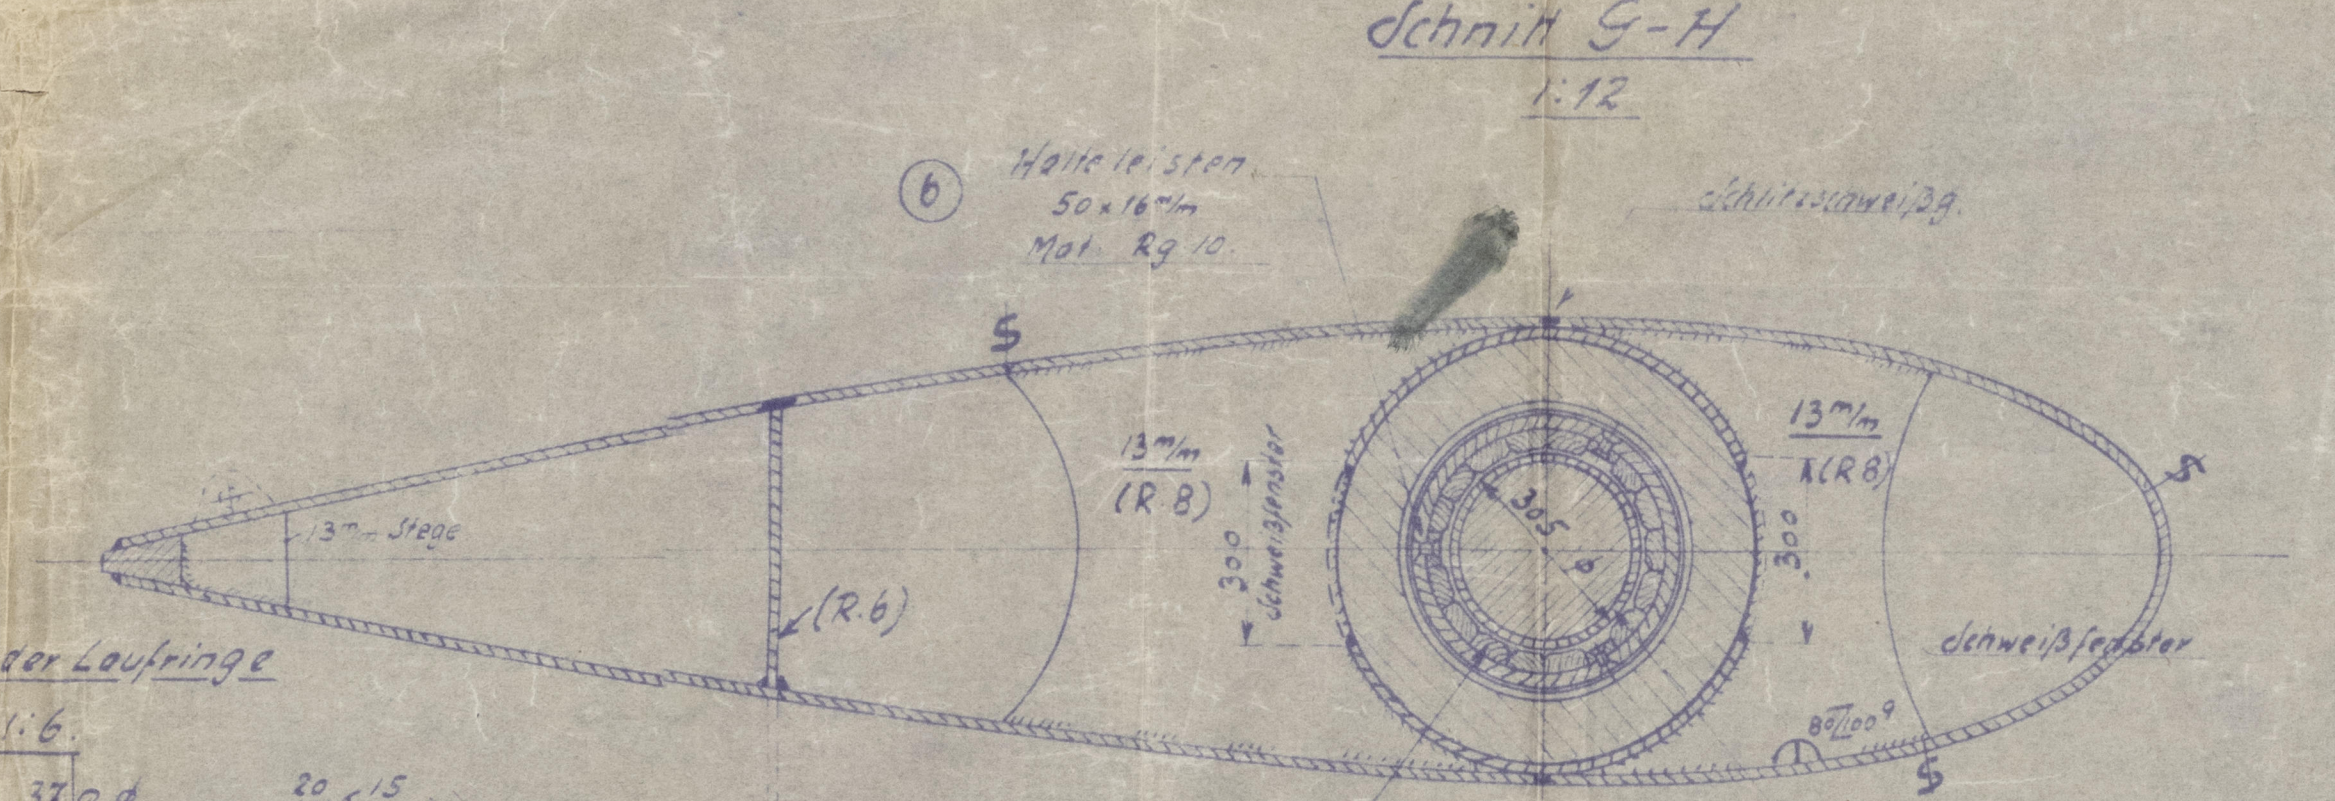
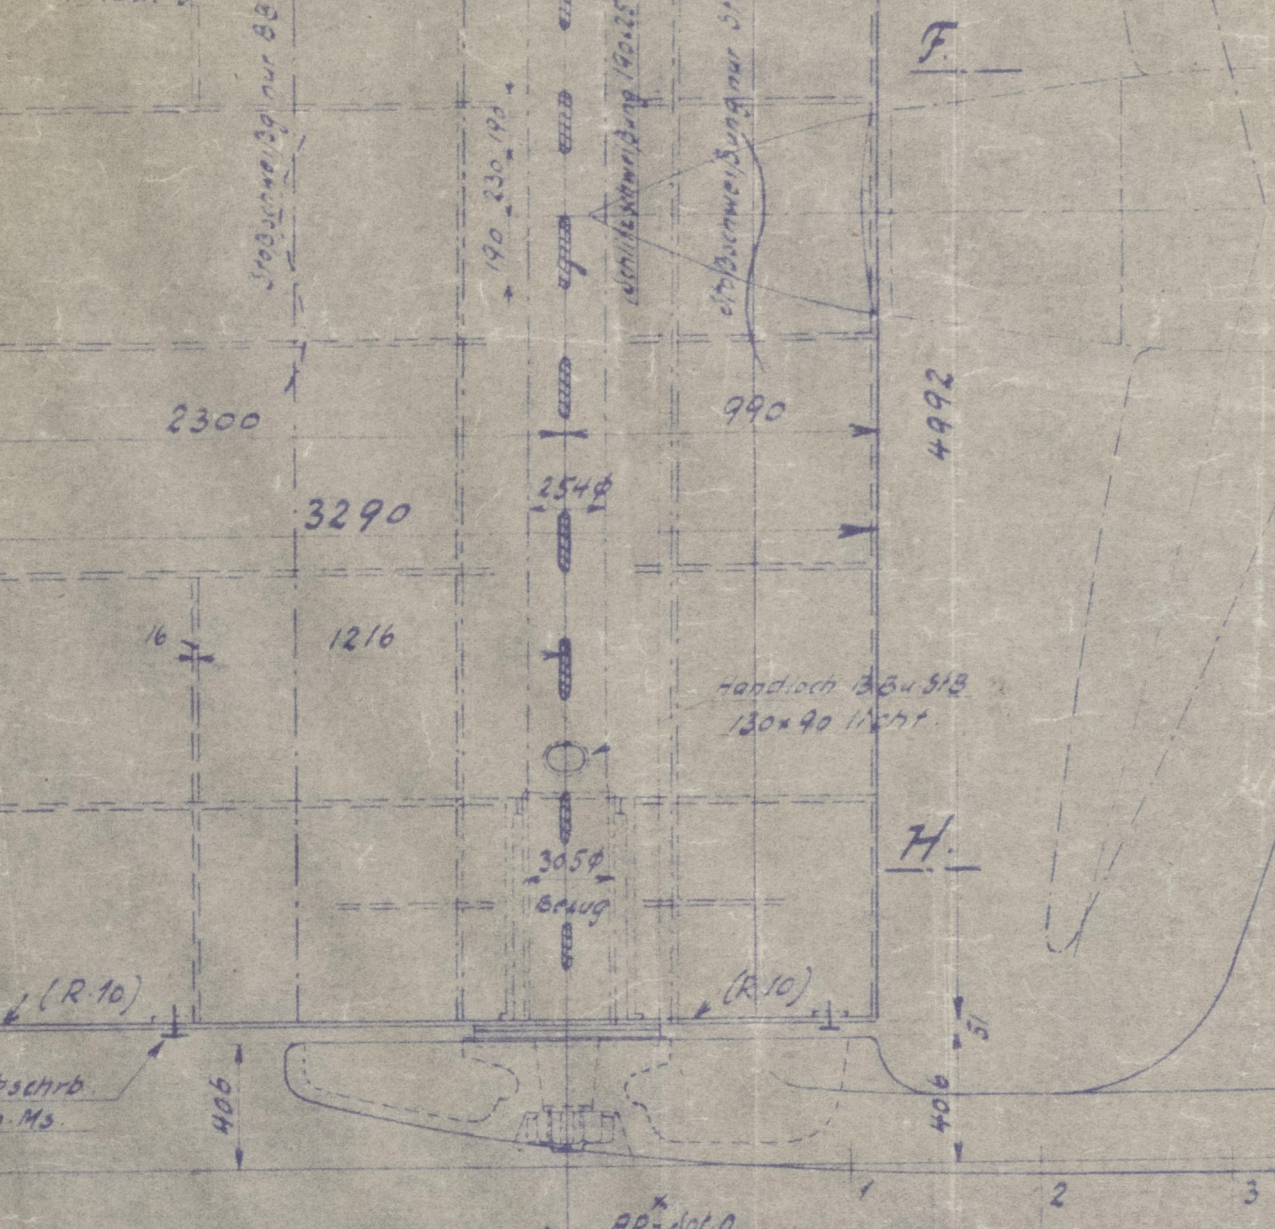
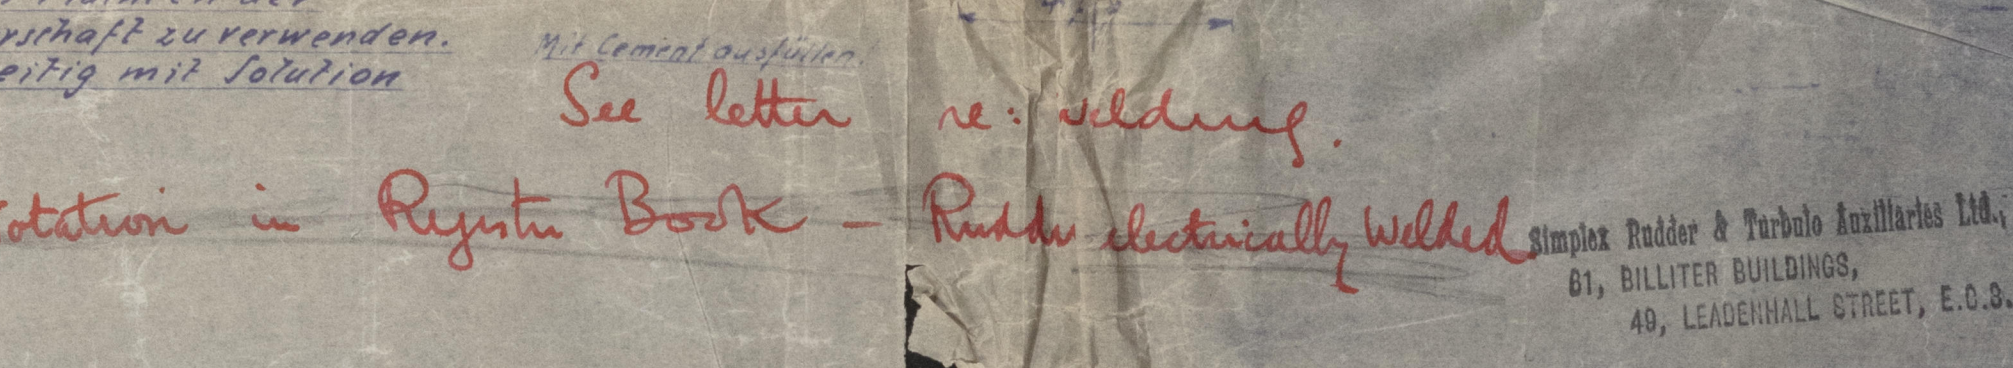
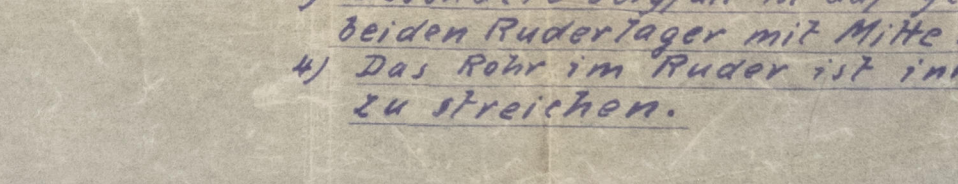
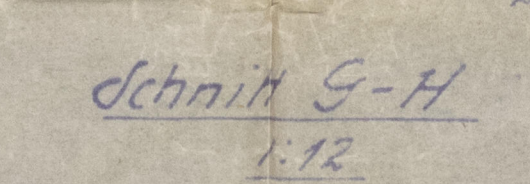
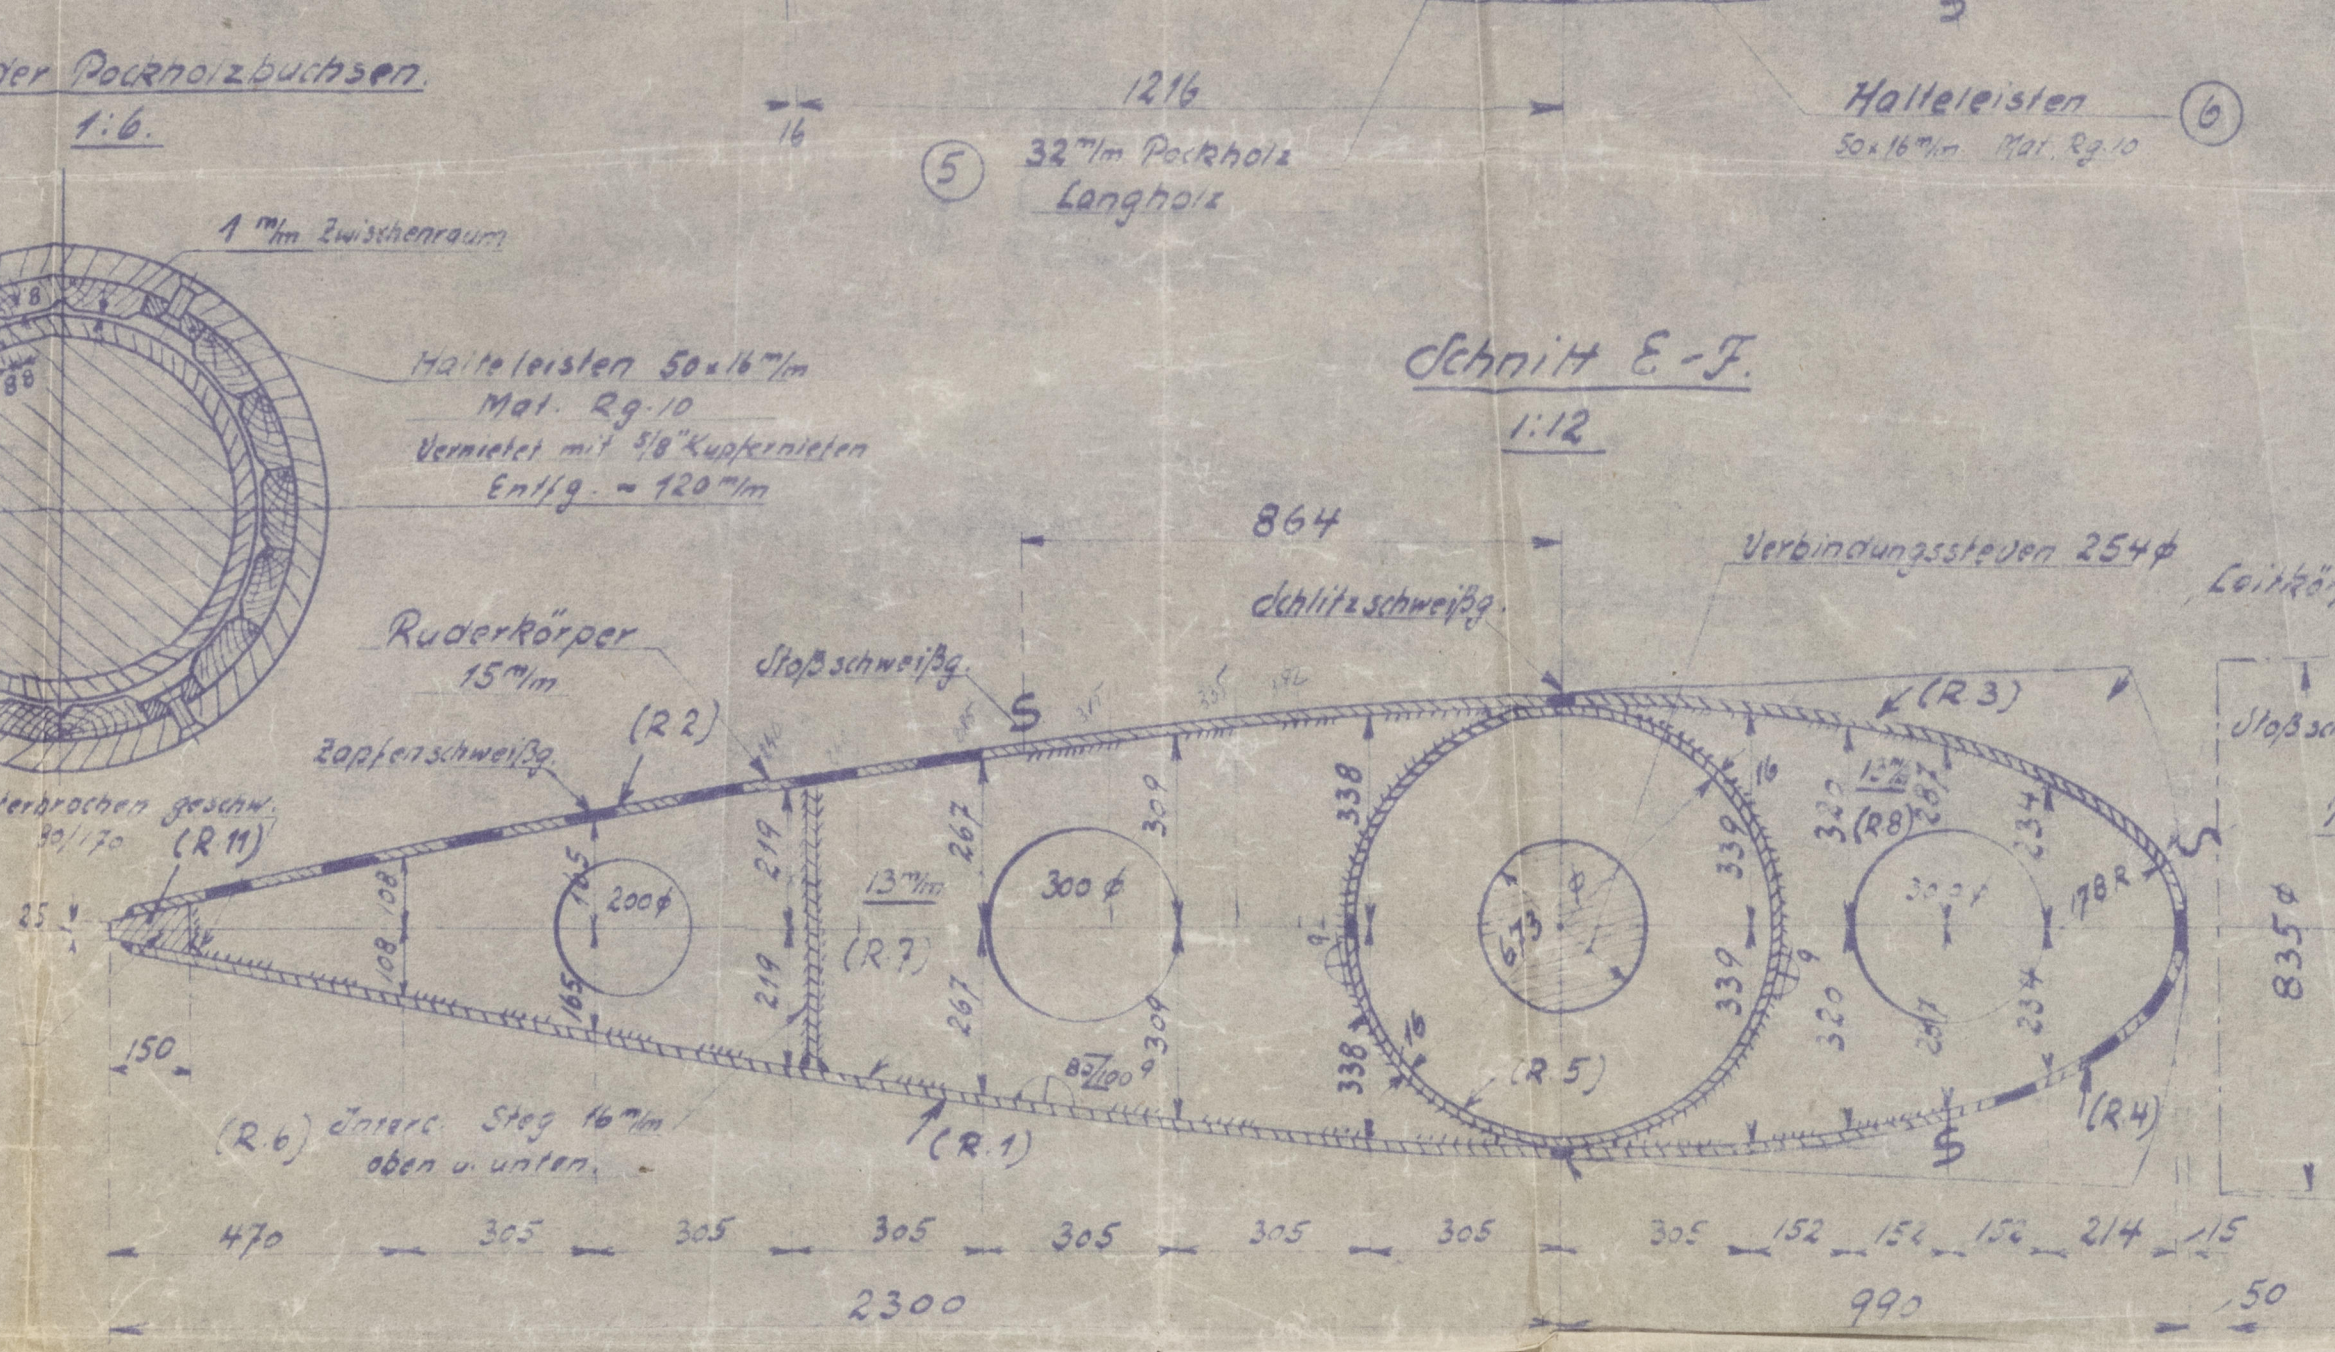
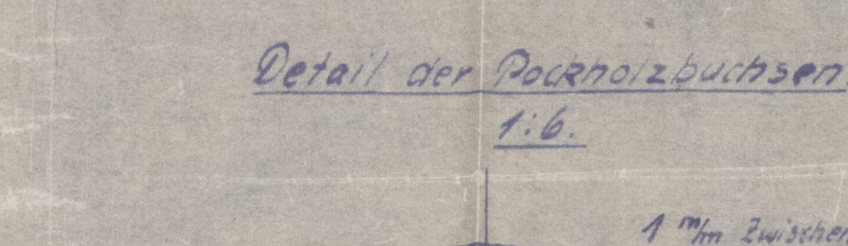
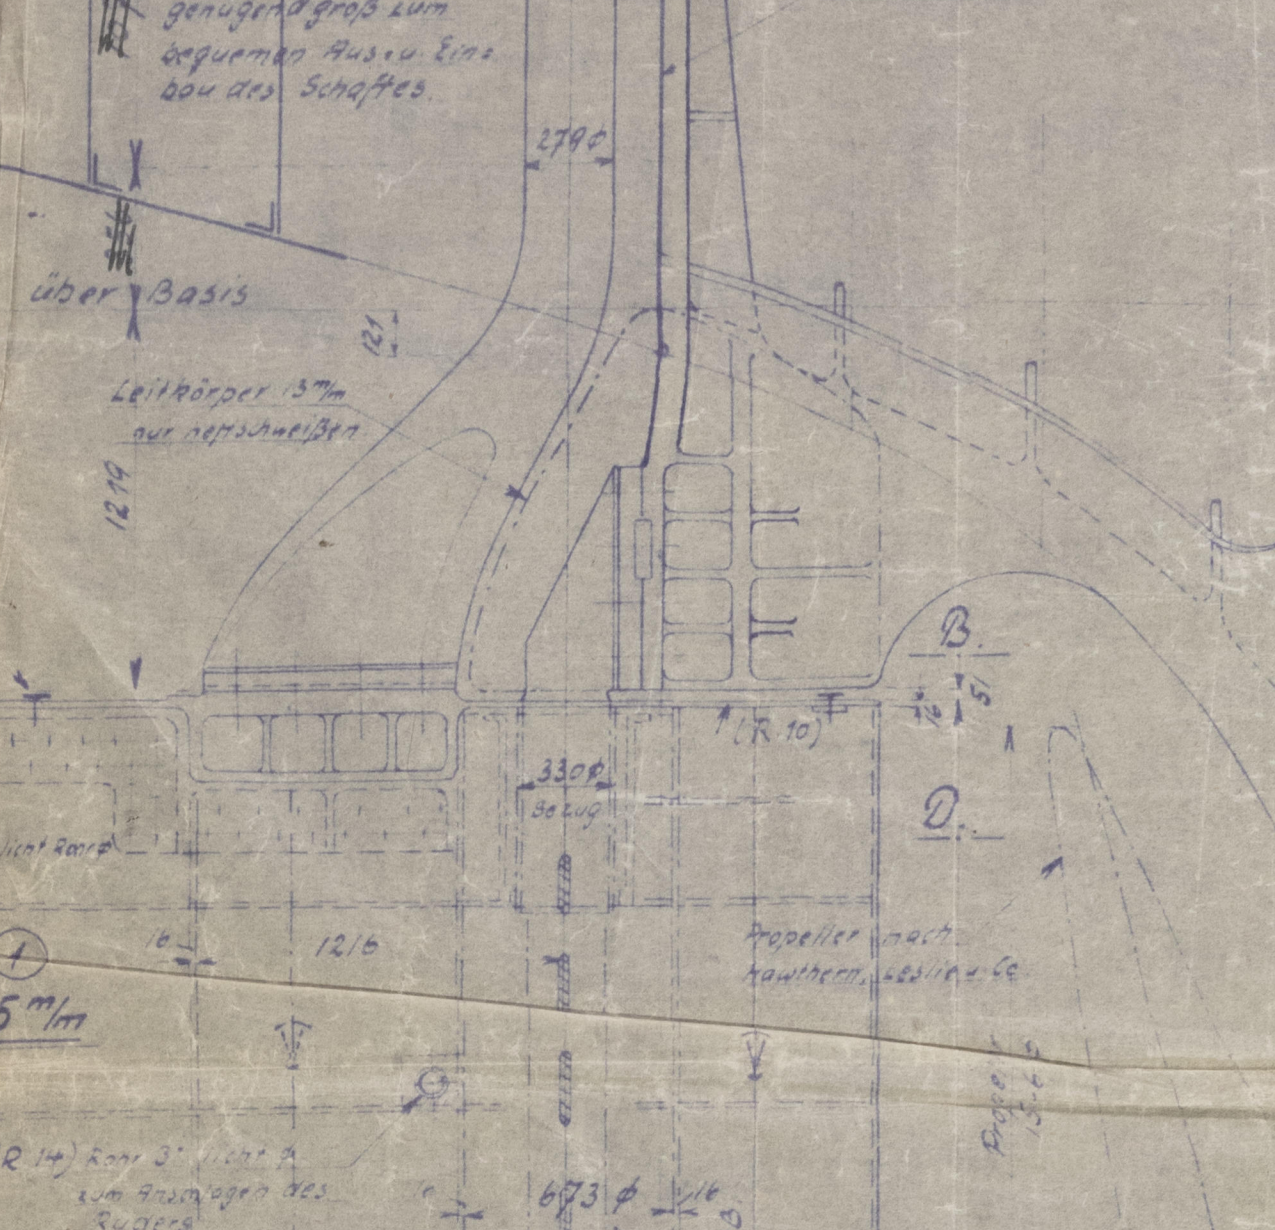
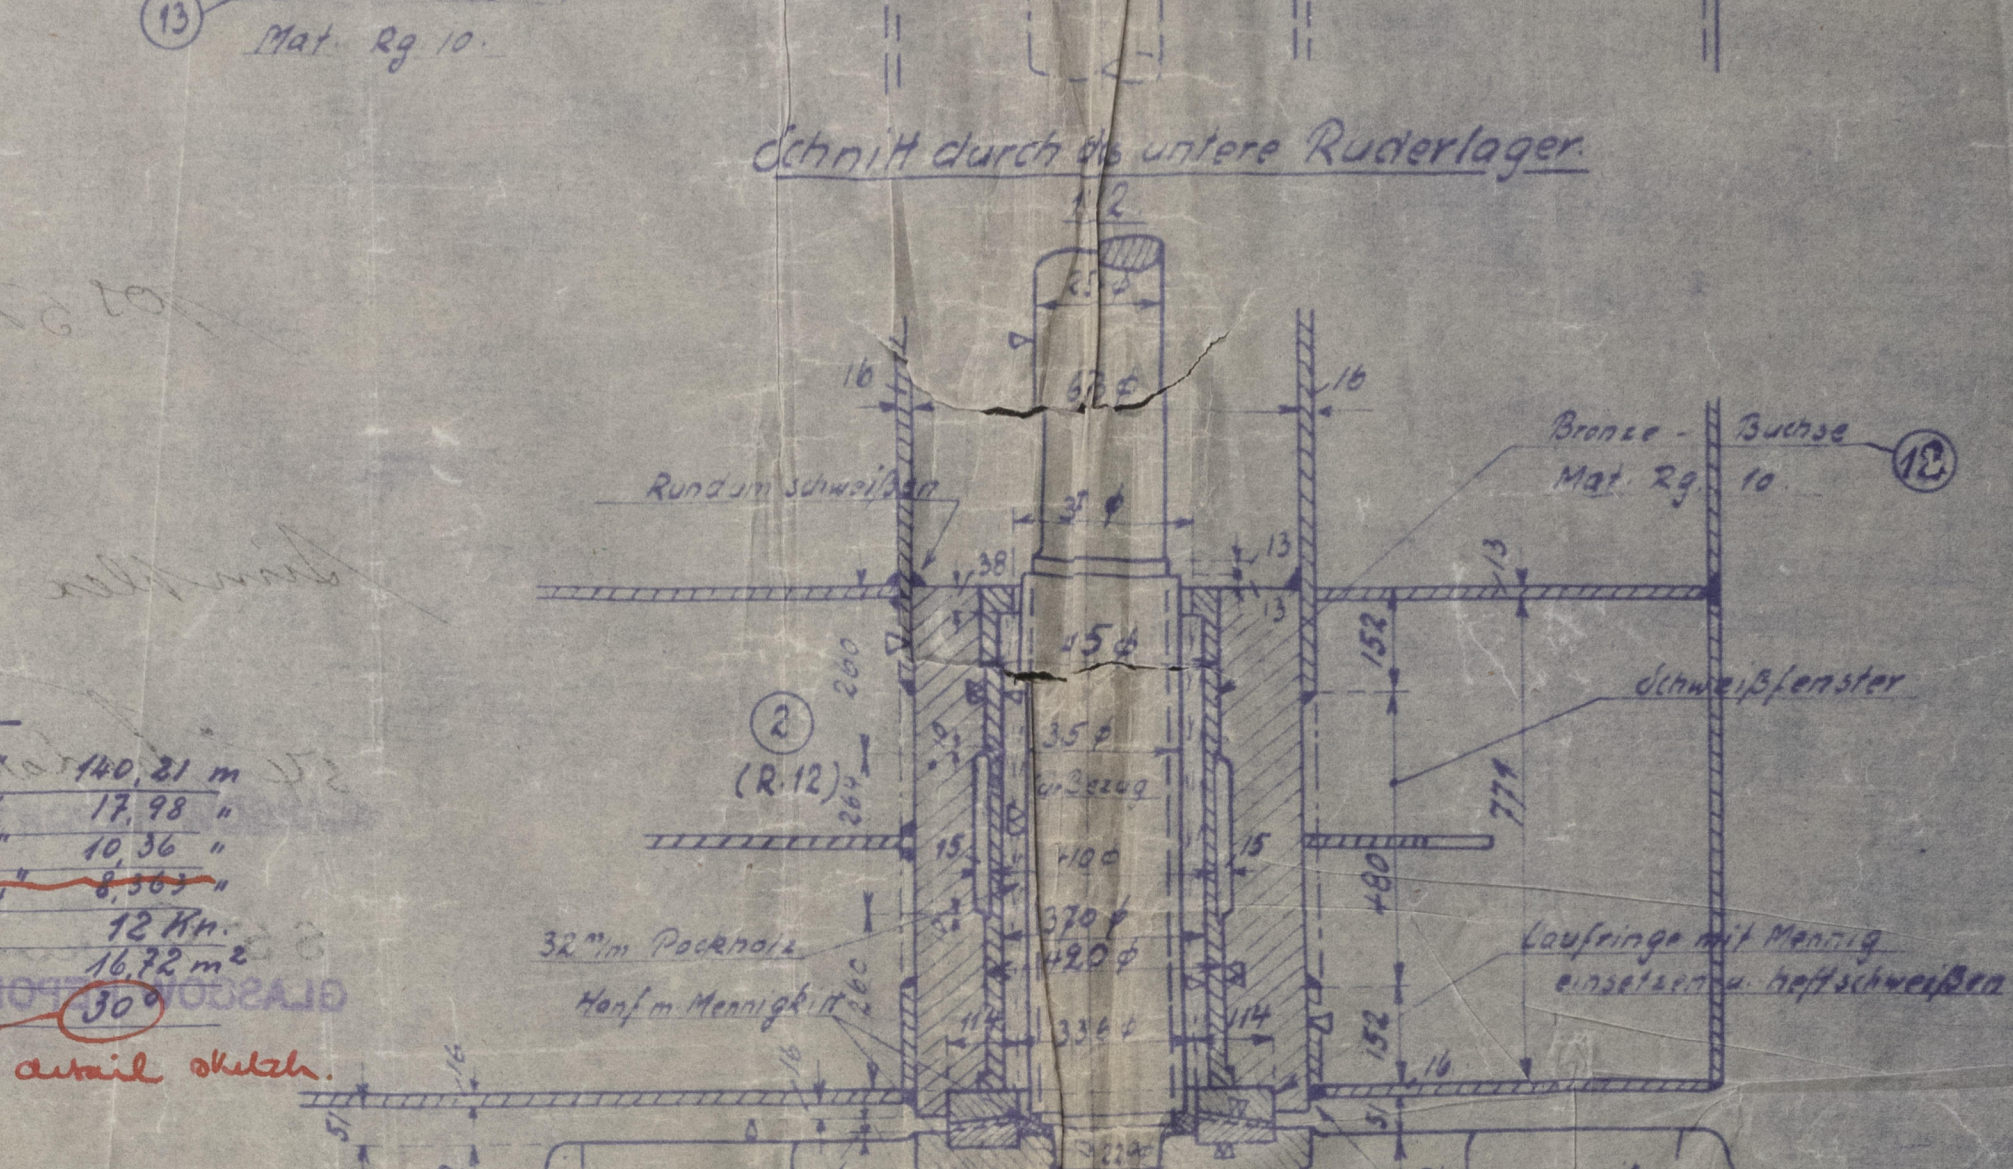
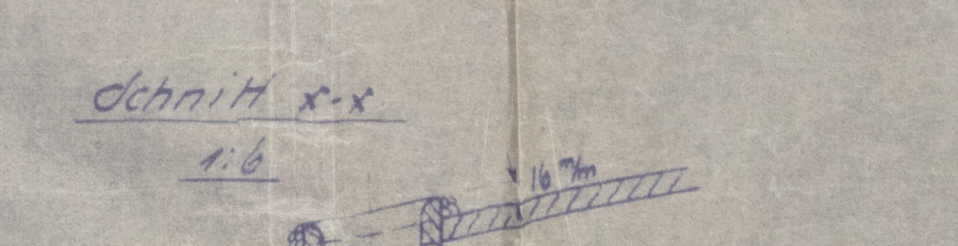
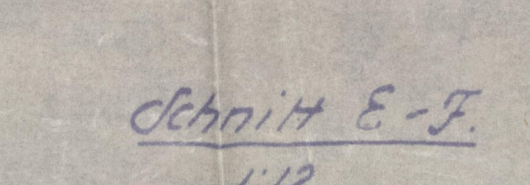
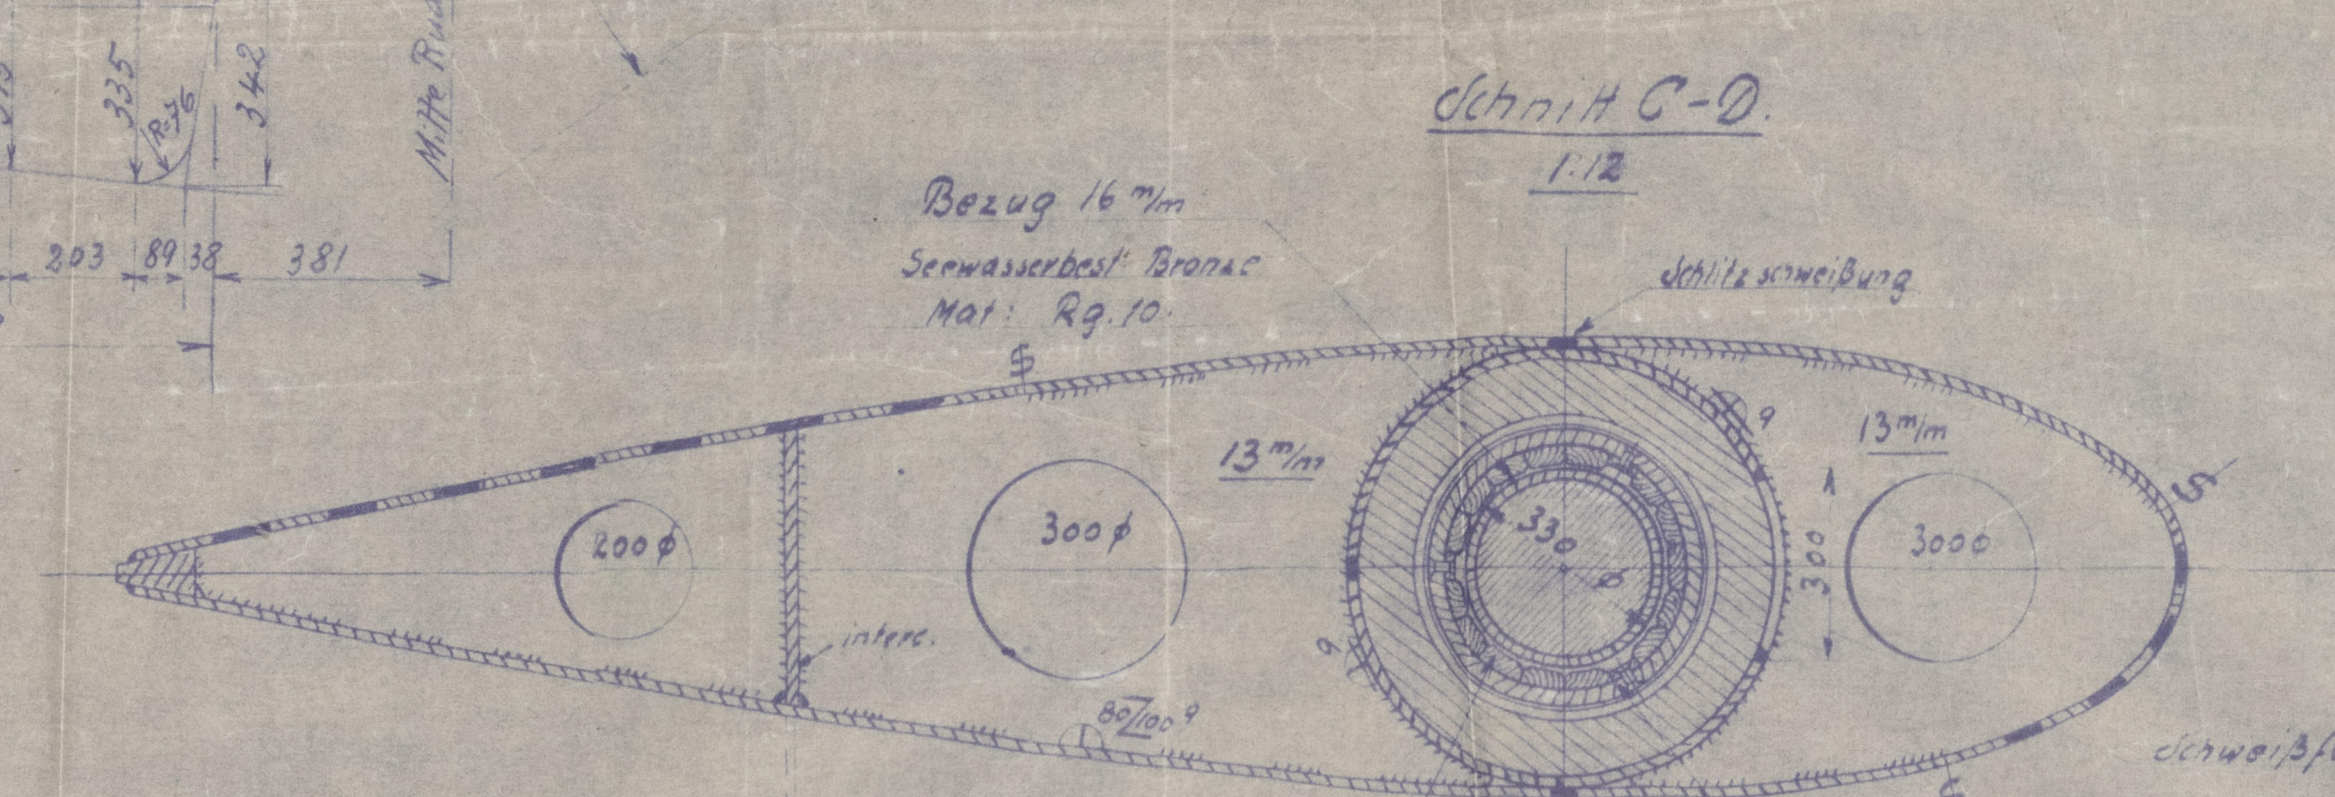
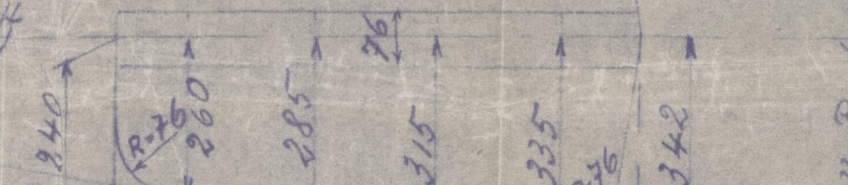
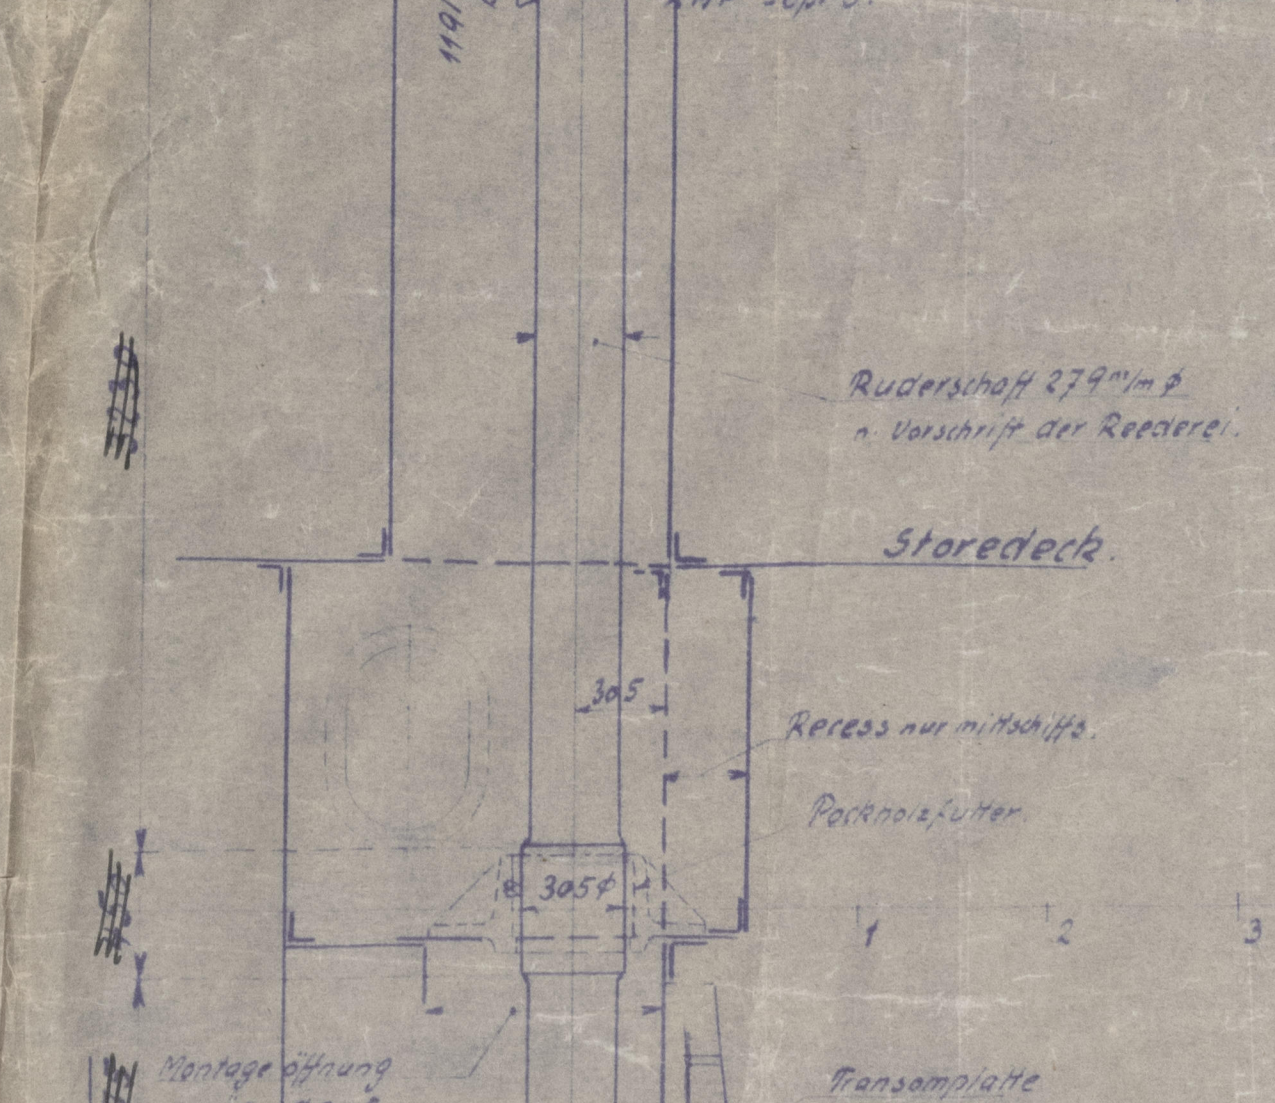
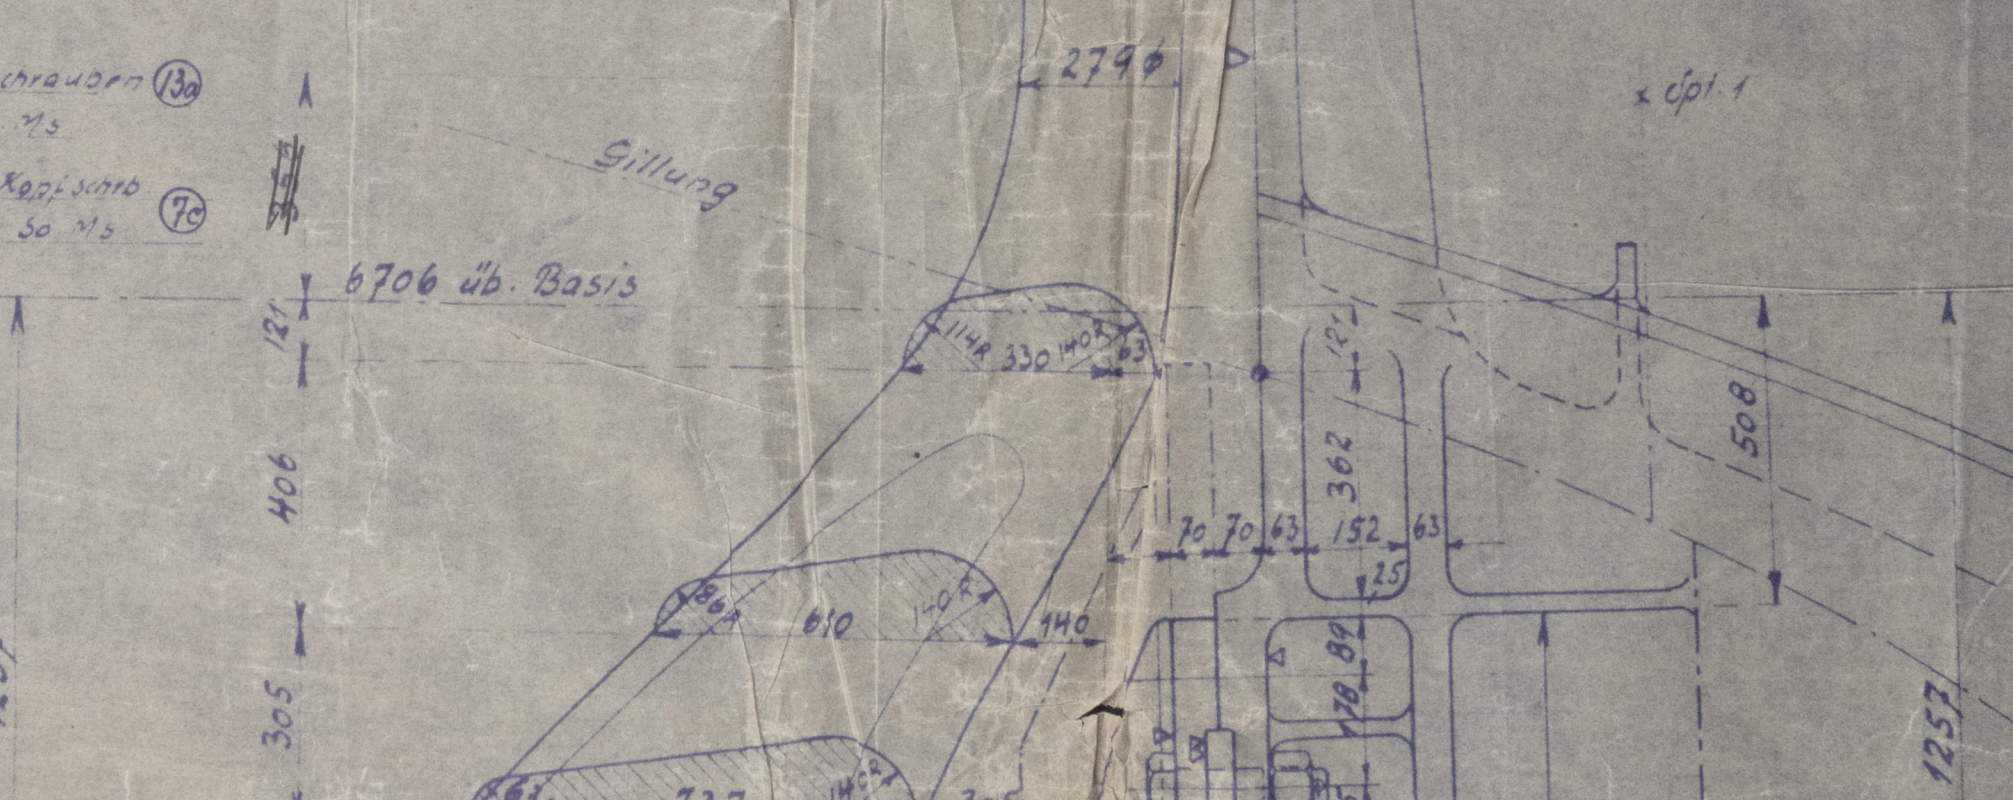
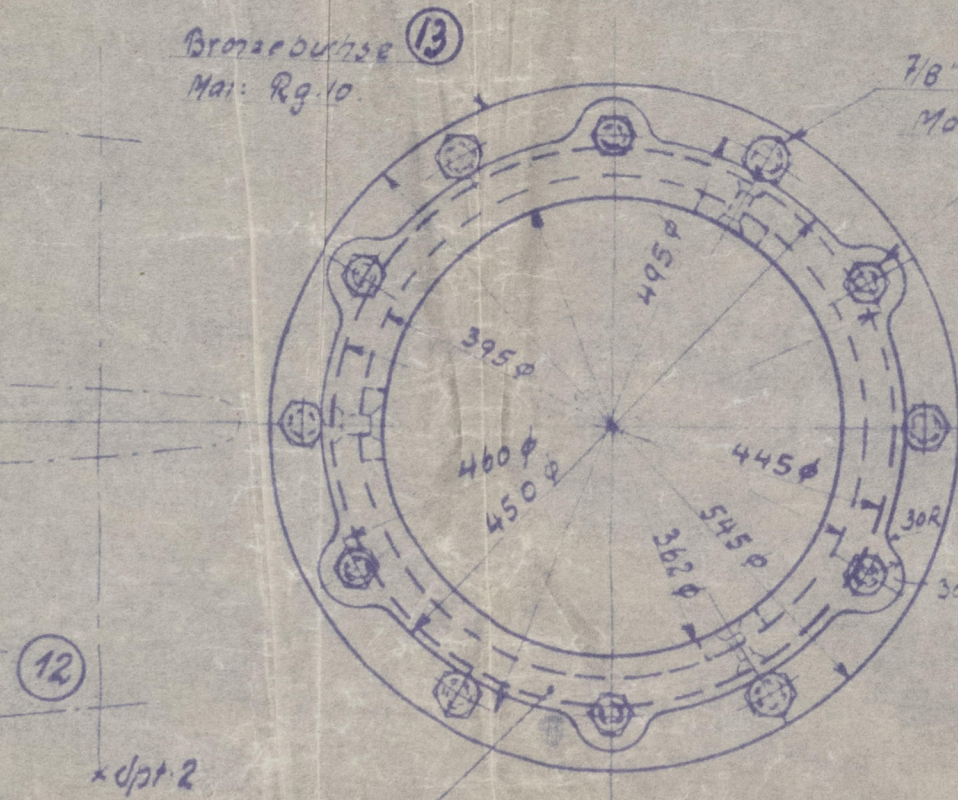
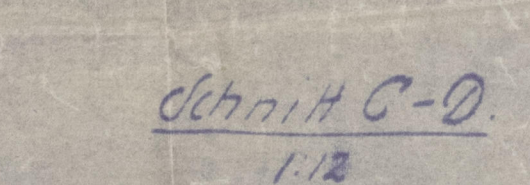
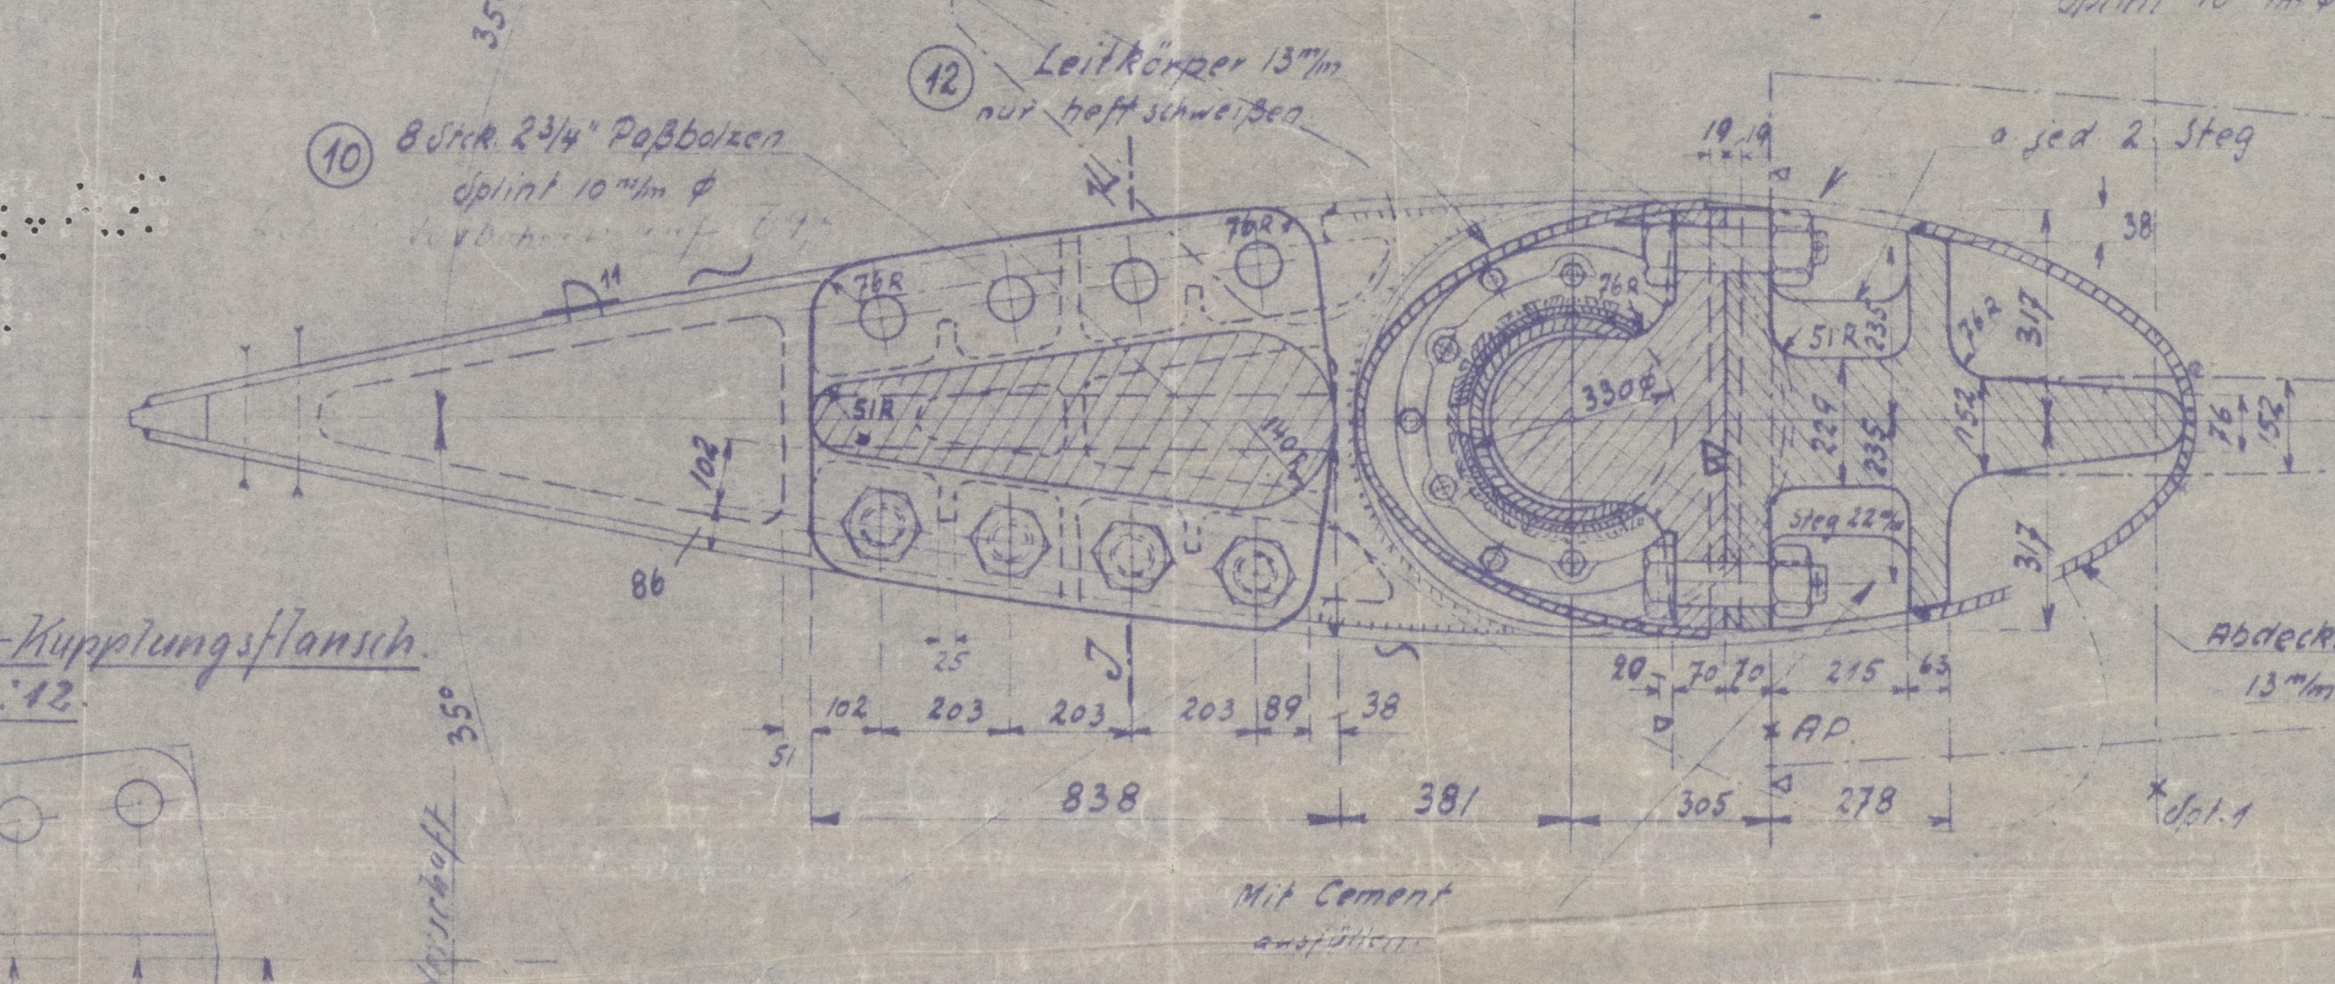
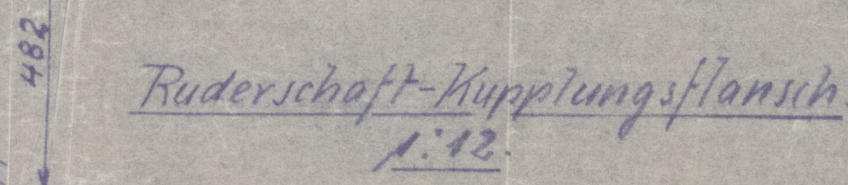
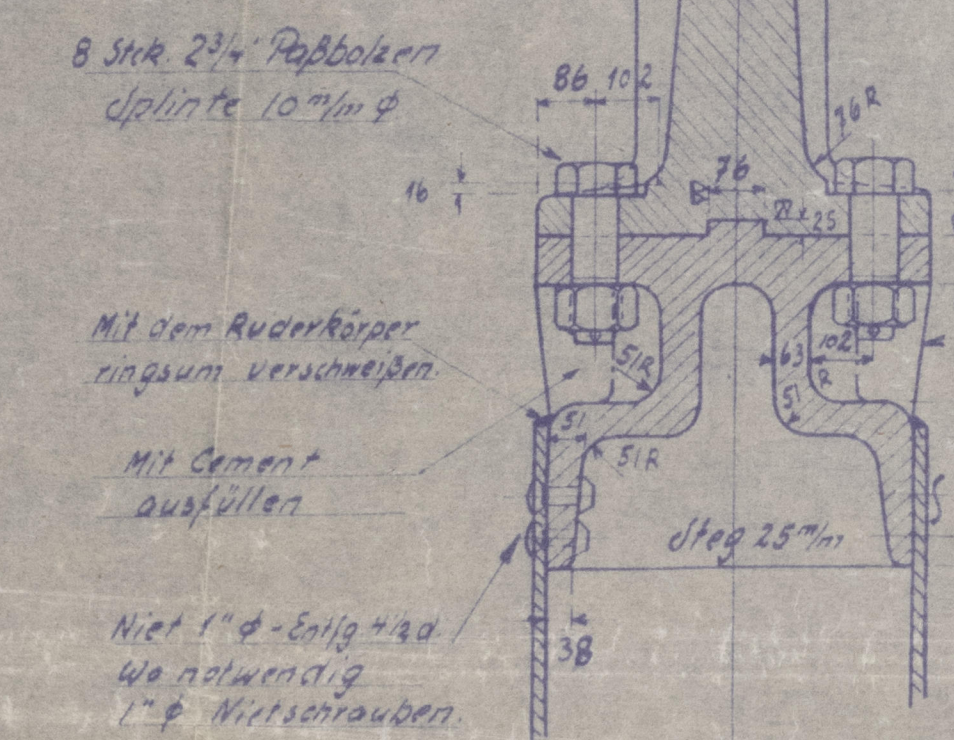
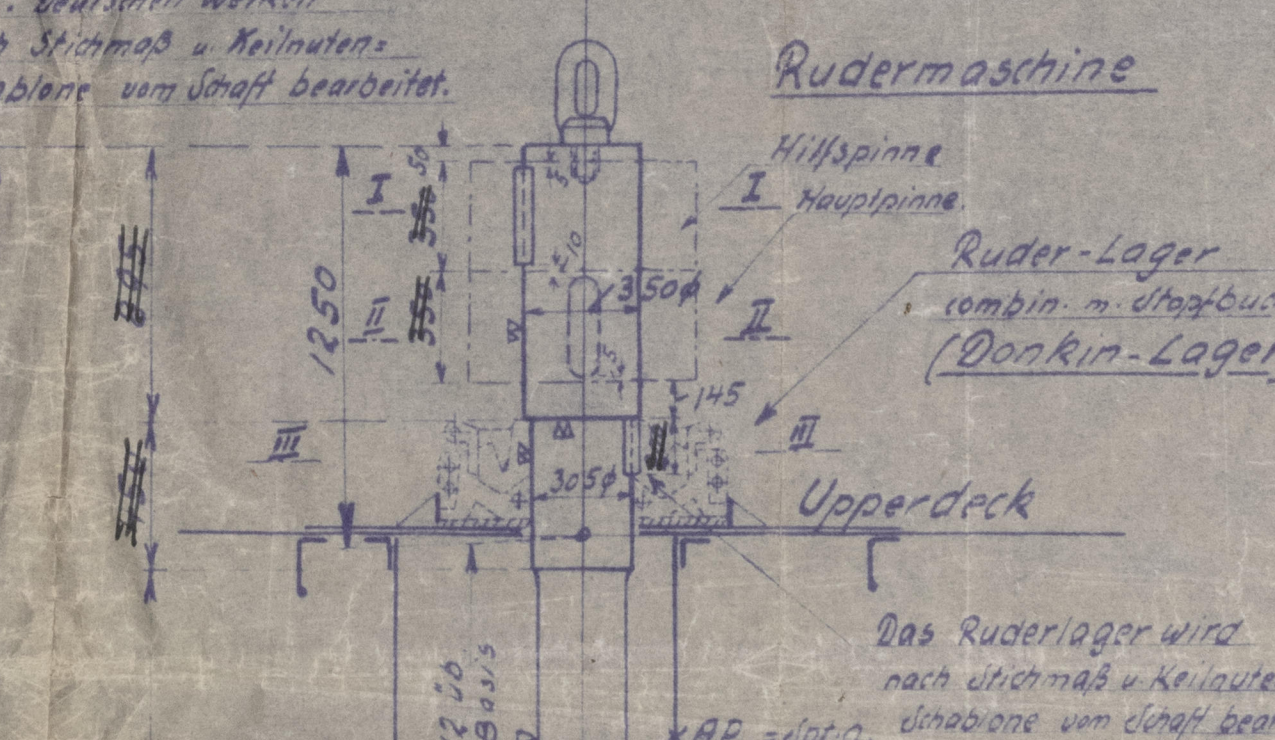
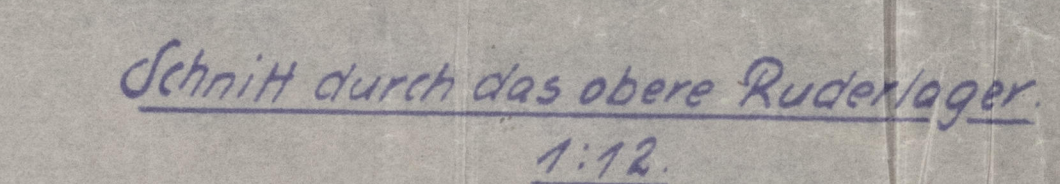
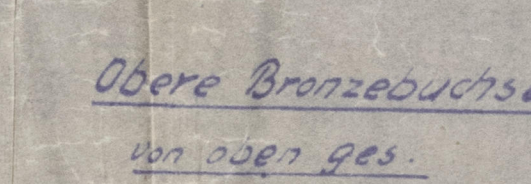
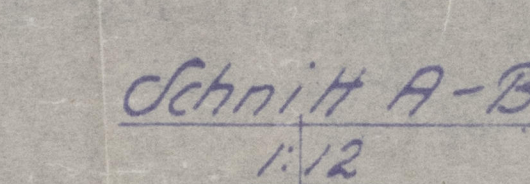
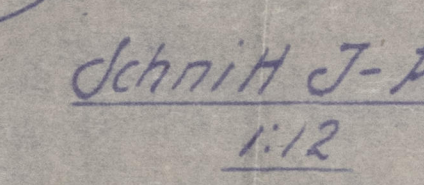
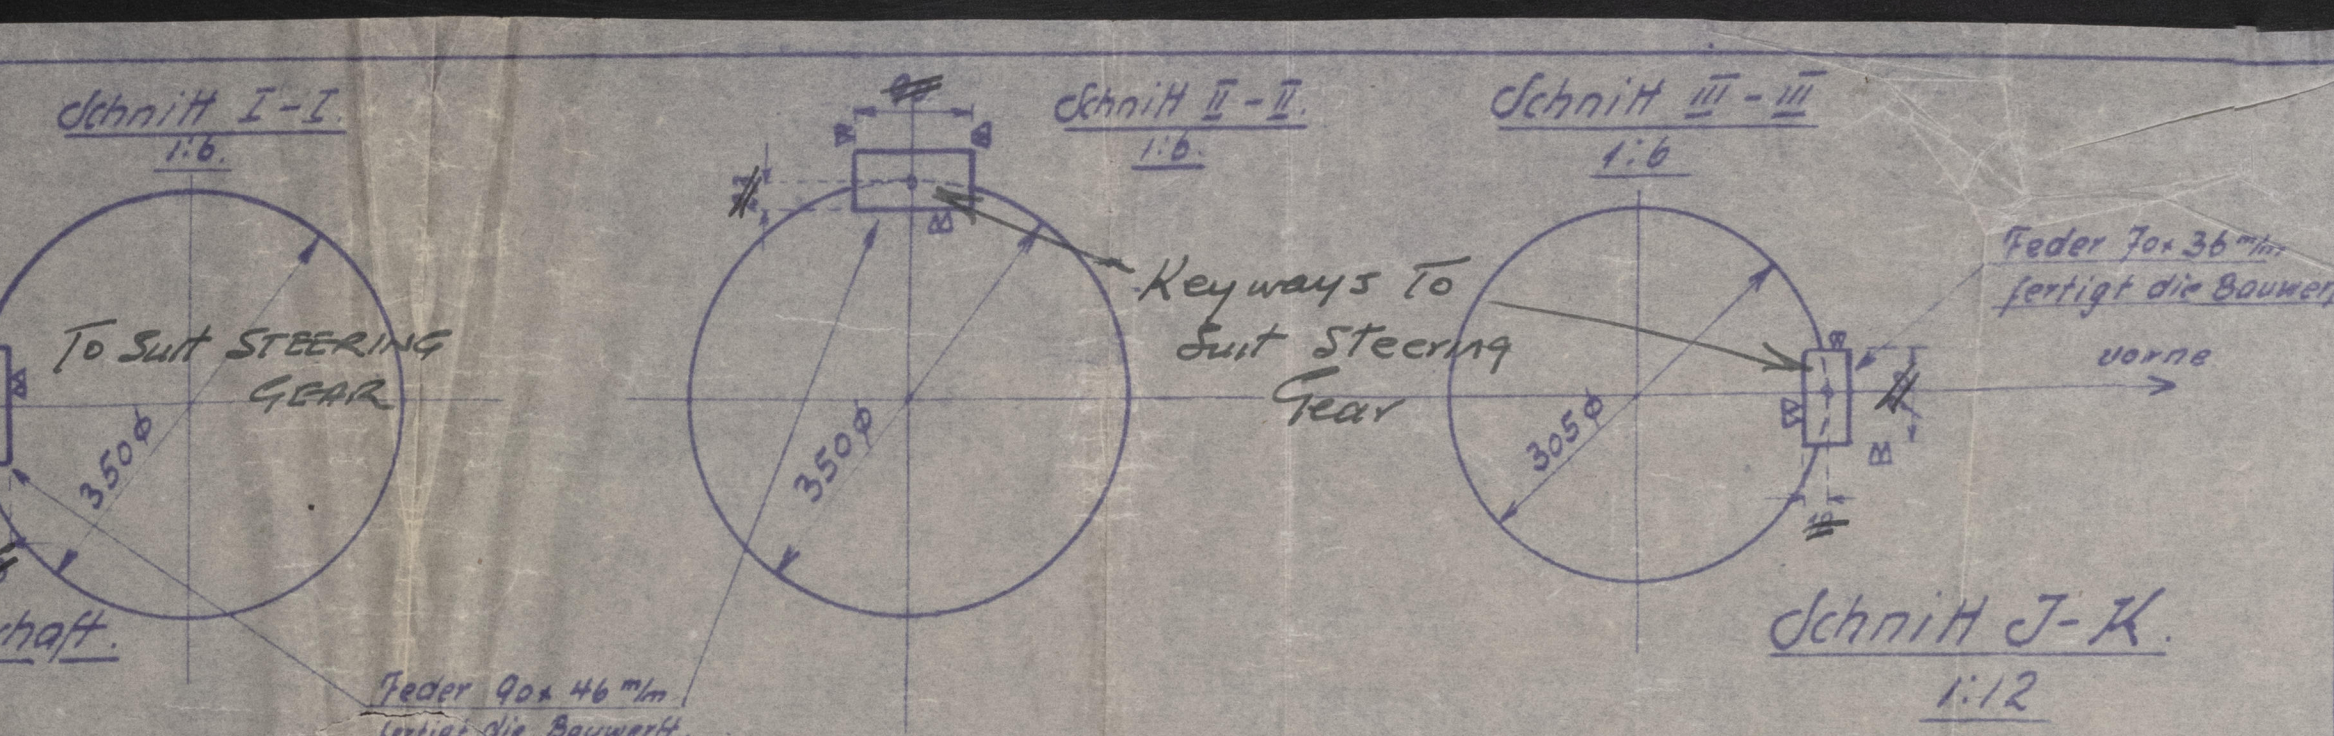


N<sup>os</sup> 54 & 55 ships

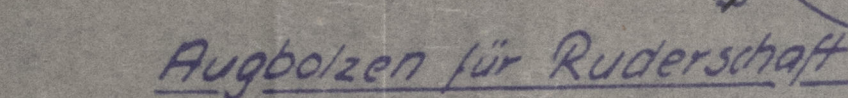

Leitzahlen.

Bemerkungen

Material mit Test 114 und Register of Shipping

Pos	Nr	Gegenstand	Material	Bemerkungen.
(1)	1	Ruderkörper	St. 42.21	
(2)	1	Untere Ruderlager	Stg 45.81	
(3)	1	Oberes "	" "	von H. Beitzell
(4)	1	Kuppelungsstück		
(5)	2	Pockholz buchsen	Pockholz	
(6)	6	Halteleisen m Kupfer-Nieten	So. M3	von H. Beitzell
(7)	1	Haltering m 6 mmm Kupfschraub	" "	
(8)	1	Unterer Tragring	St. 34.11.	
(9)	1	Oberer Lauftring	" "	Lauffläche im Einloch Nieten!
(10)	4	Leuchtschrauben	So. M5.	
(11)	1	Leuchtschrauf	St. 42.11	
(12)	8	Paßbolzen m Mutter u Splint (24)	" "	
(13)	1	Augenbolz 3/4	" "	von H. Beitzell
(14)	1	Bronzebuchse unten	Rg. 10.	
(15)	1	" oben	Rg. 4	

LLOYD'S REGISTER OF SHIPPING

DATE 11-1-37

Bauwerft	Stück Nr	Masse	Liefer- termin	Arbeitsauftrag Nr.

[illegible]



5

Sister to Donatella

Blythwood S B Co

nos 54-5

Simplex Reader


54 *Podaridale*

GLASGOW REPORT No 61150

55 *Parina*

GLASGOW REPORT No 61407

002784-002789-0118

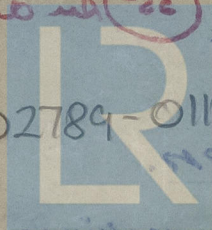

© 2020

Lloyd's Register Foundation