

„Алексей Рыков“
„Alexey Rykoff“

Класс Регистра СССР: 4А75 ОН.
Класс Регистра СССР: 100 А1 с надводным
двигателем и надводным двигателем для хода.
Судно со смешанным надводным движением.

Class of Register U.S.S.R.: 4A75 ON.
Class of Register U.S.S.R.: 100 A1 With Freeboard
for Navigation in Ice
Complete Superstructure Vessel.

Основные размеры:

Длина между перпендикулярами 381,57
Ширина по наибольшей 47,9
Высота от ватерлинии до верха мачты 28,02

Характеристики:


Dimensions:

Length B.F. L 381.57 m 28.02
Breadth MCD B 47.9 m 47.9



Снабжение (список U)

Характеристики
L/(B+D) 2082
Длина 3/4 126 26





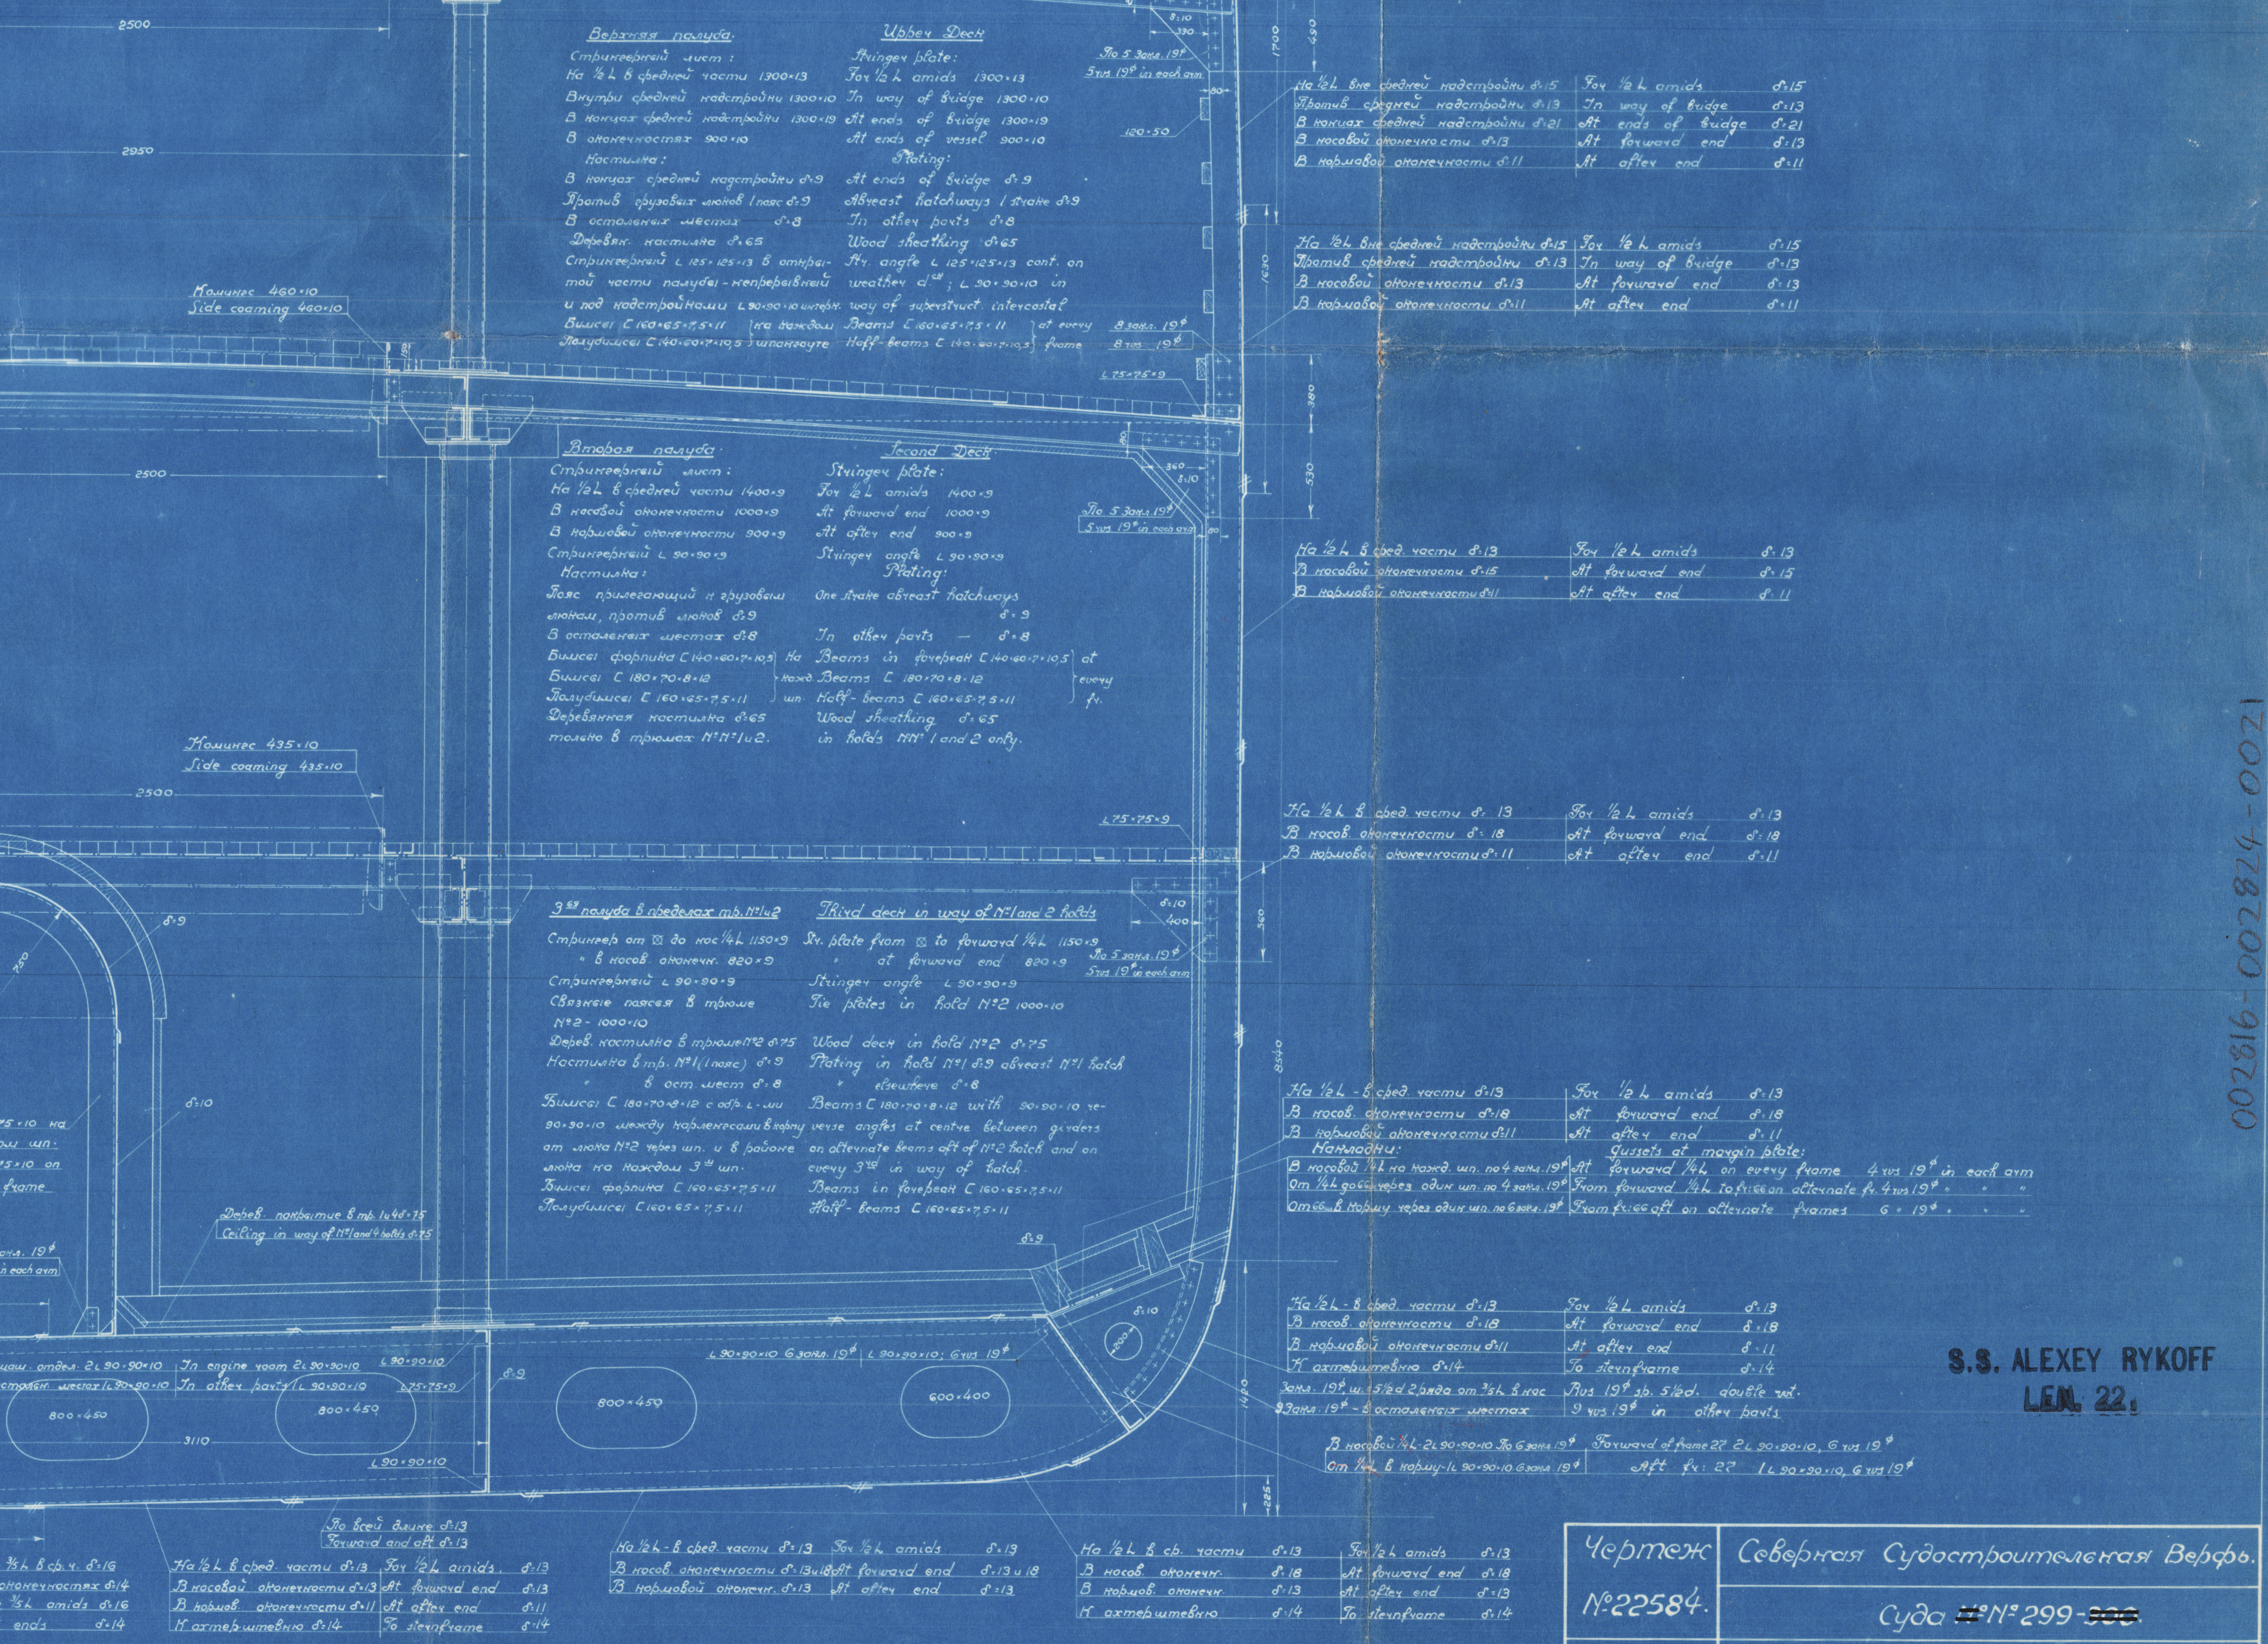
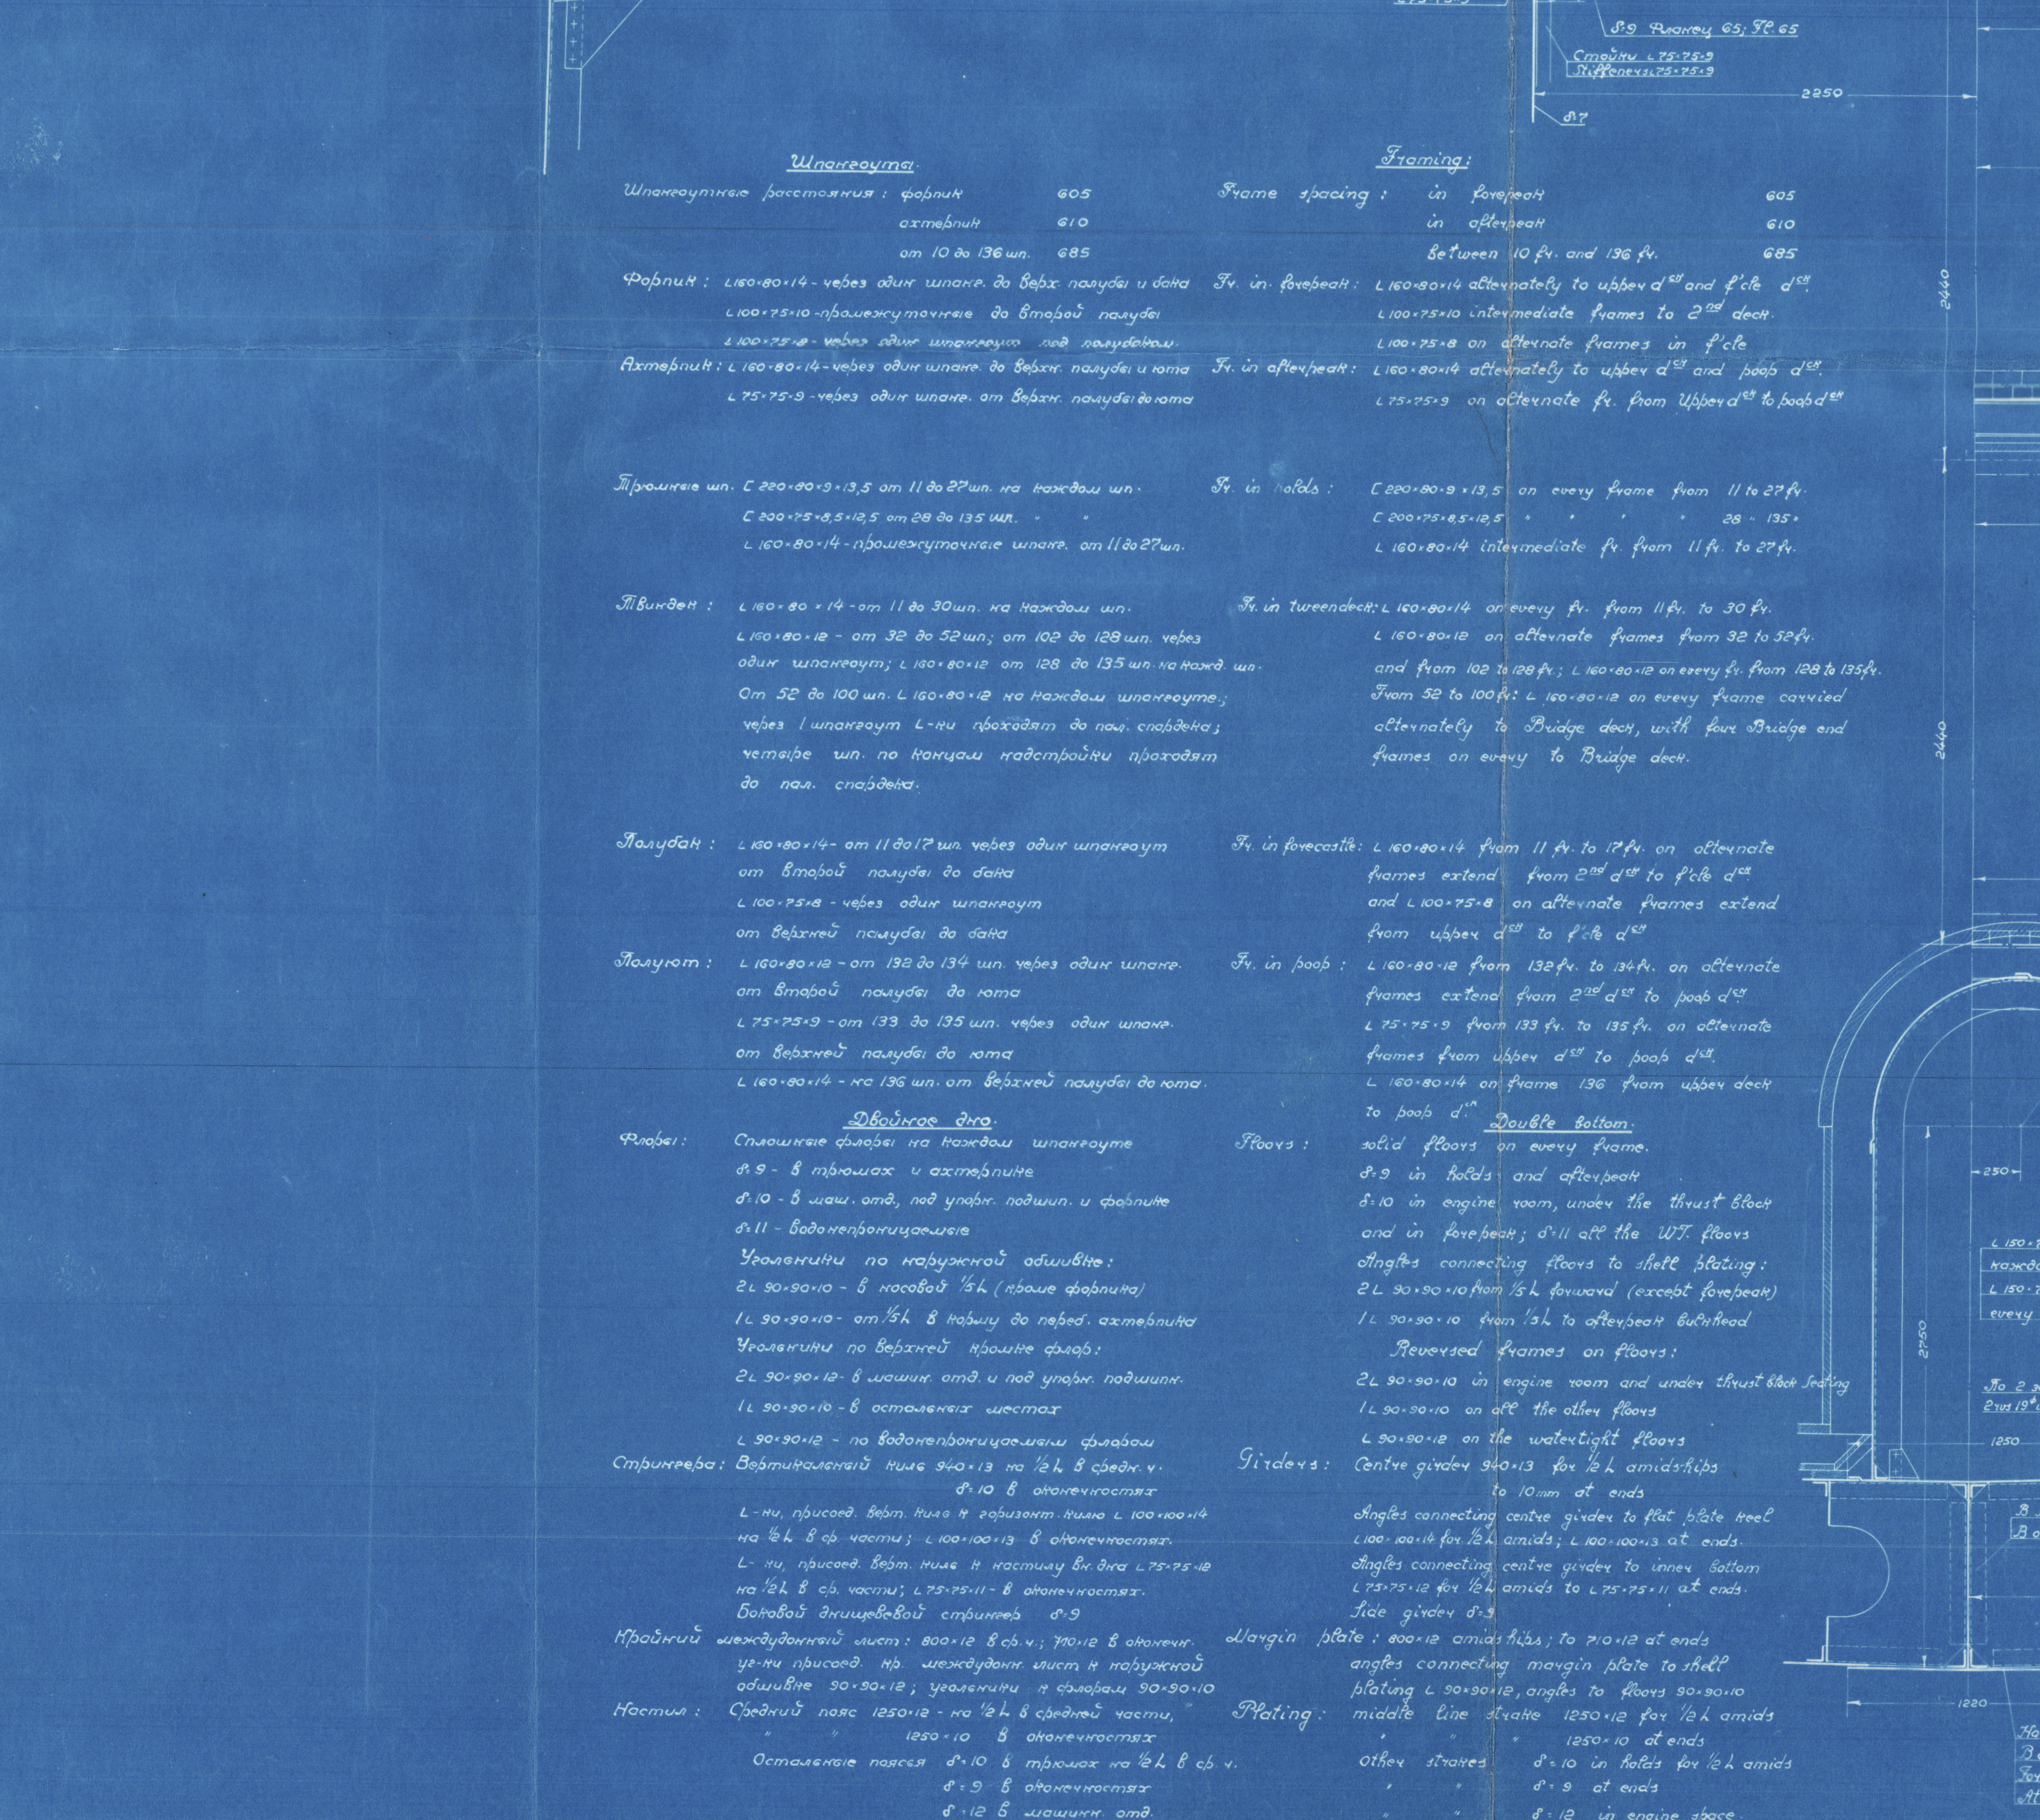
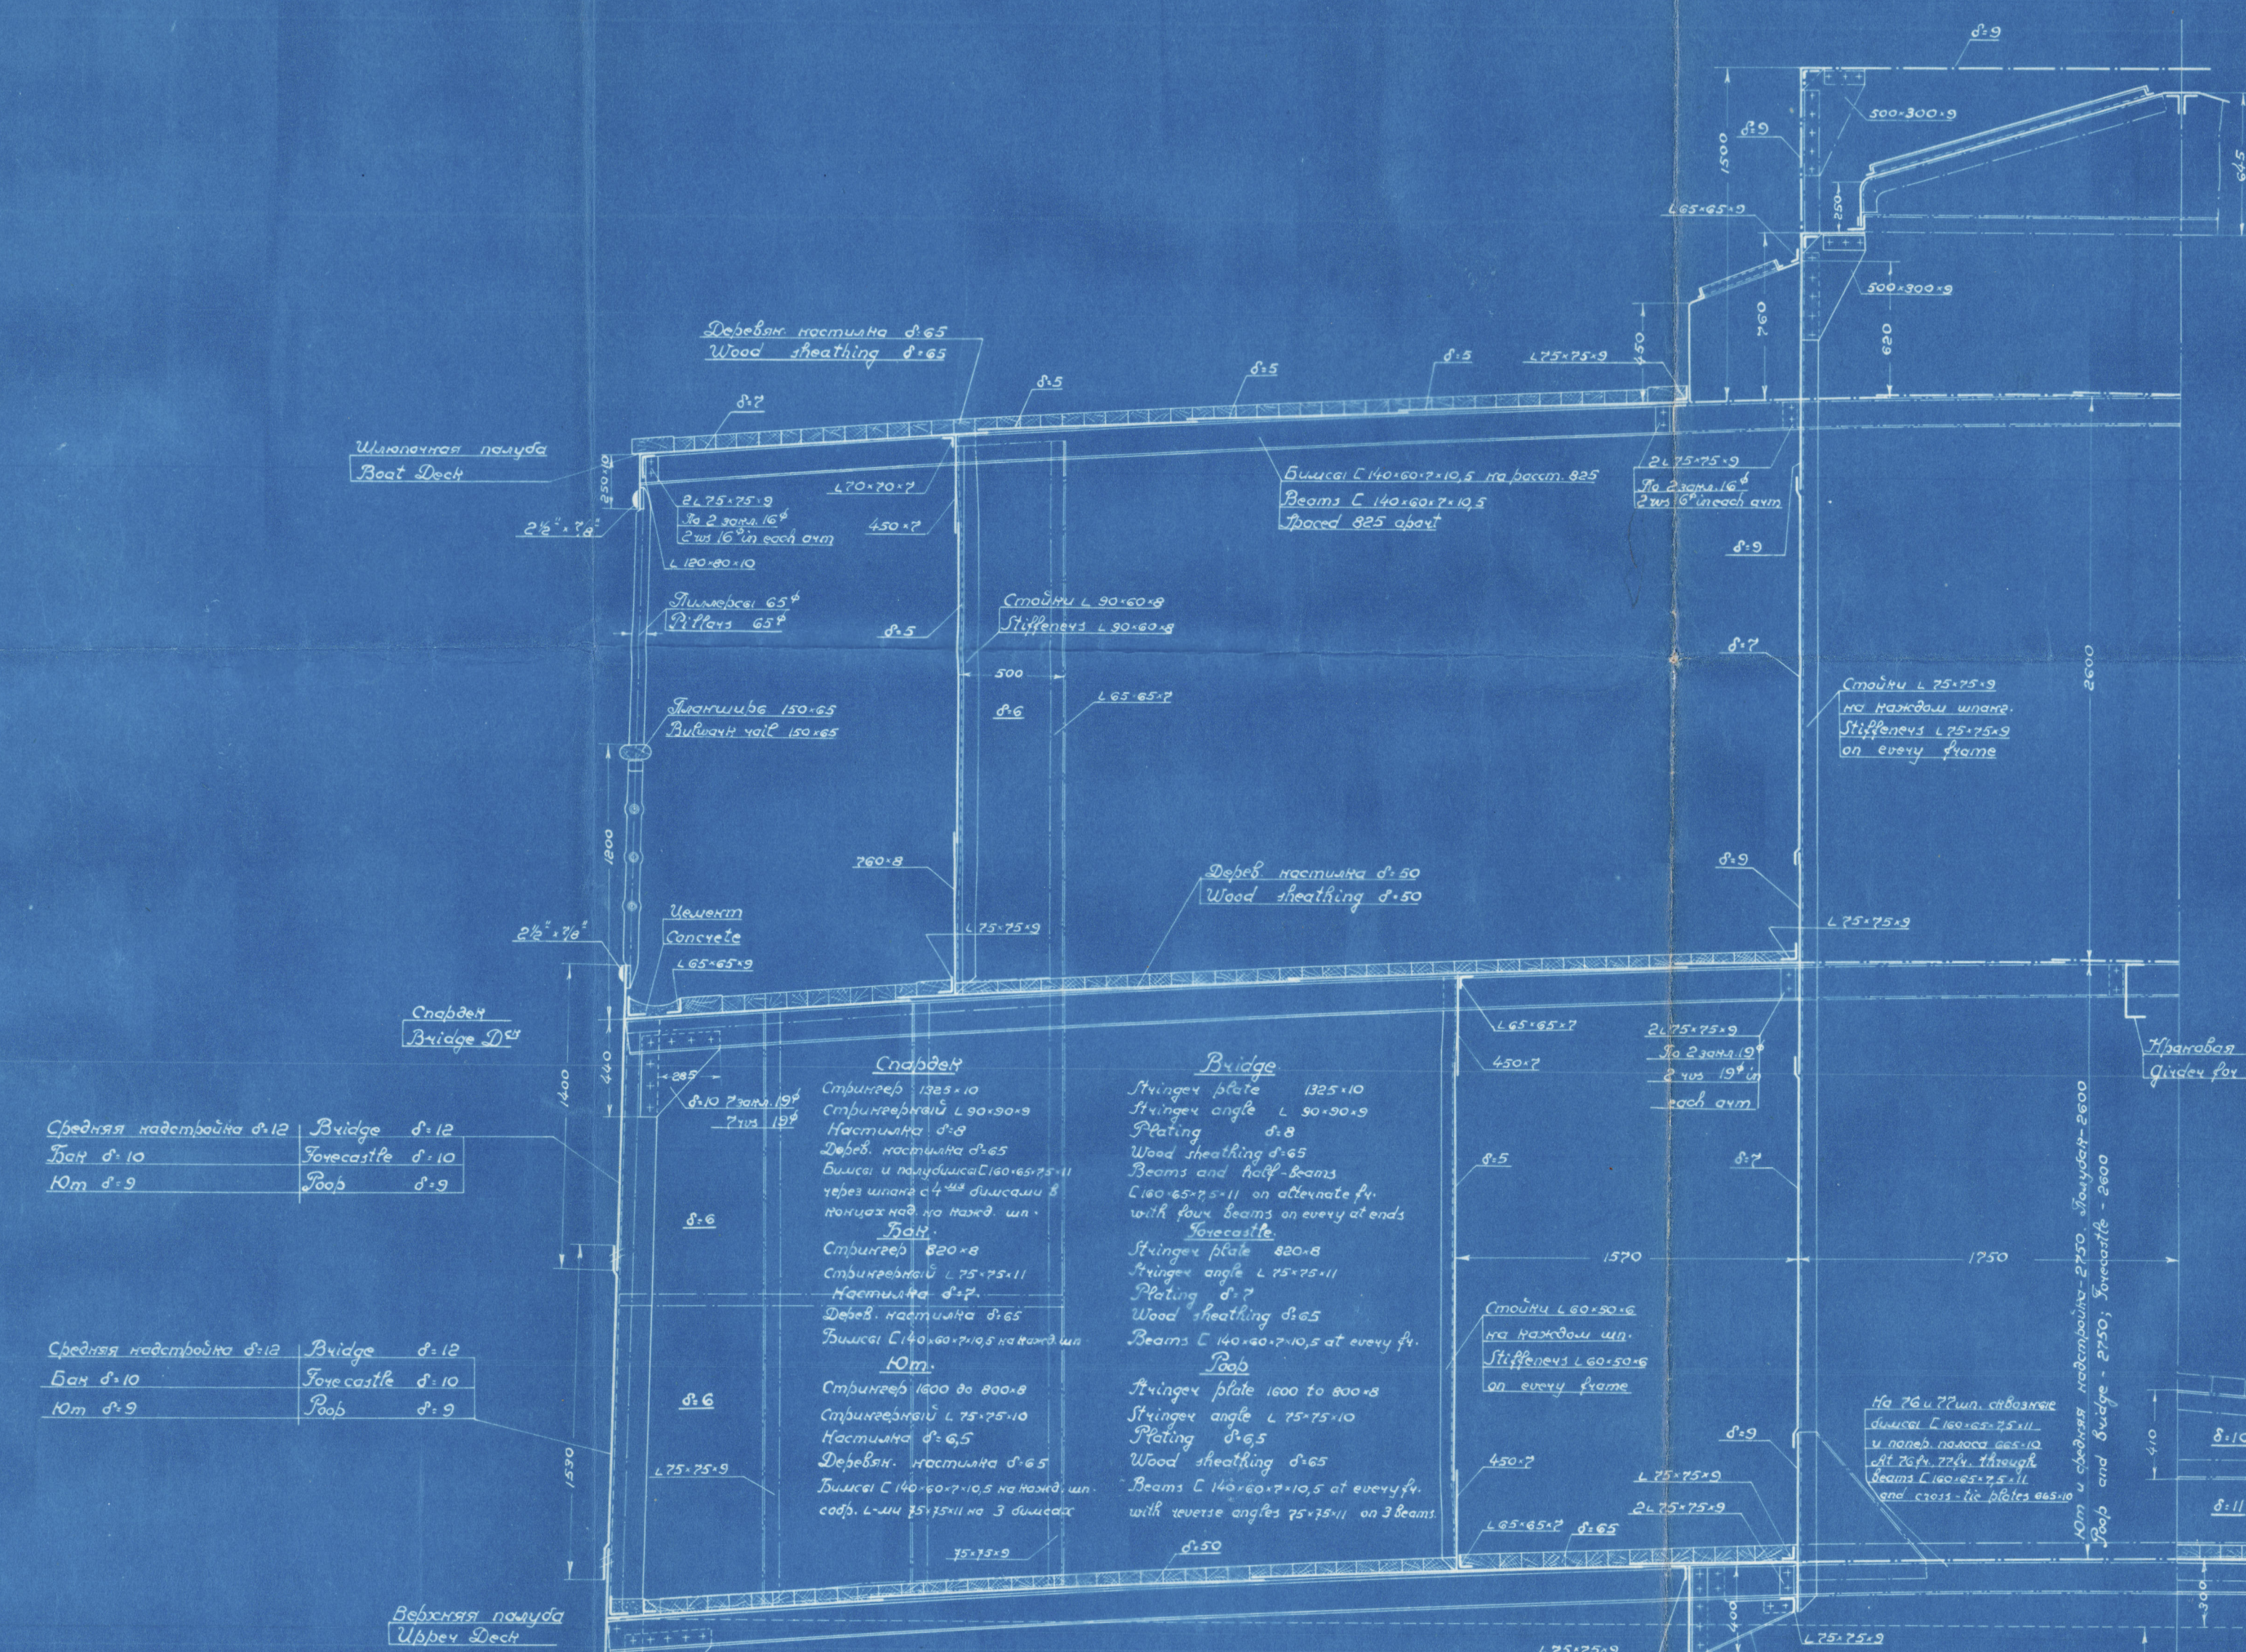
S.S. ALEXEY RYKOFF
LEN. 22.

Чертёж №22584.
Учтенный №

Секция Судостроительная Велф.
Судно №299
Midship Section (As built)
Midship-ship section.

002316-002824-0021