

SPACCATO E COPERTE

SCALA 1/8" = 1'


CLASSE LLOYD'S + 100 A. CON MINIMO FRANCOBORDO

$$38 \cdot 39 = 40.$$

Valevole per i piroscafi N^o ~~567-568-569~~ ^{58-59-40.}

5. Marco 26 febbraio 1915

NB: GLI STRINGONI DI RINFORZO DELLA PROVA, SARANNO COSTRUITI
APPAR SEZIONE 29, PARAGRAFO 5 ULTIMO REGOLAMENTO

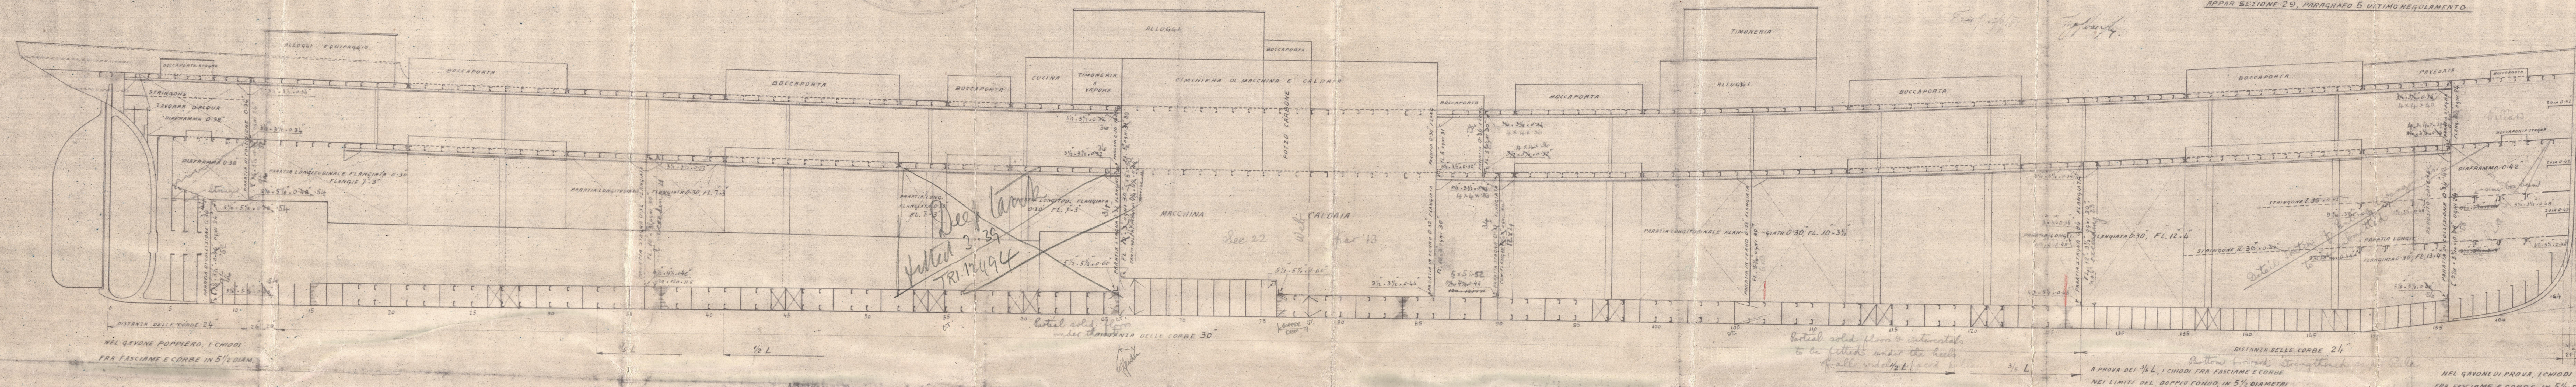

SHELTERDECK

COPERTA SUPERIORE

✓
2 LA COMMISSIONE
DEL VERITAS AUSTRO UNGARICO

Cantiere San Rocco S. A.
DISEGNO No. 3203
ALLA DITTA *Veritas A. L.*
DATA 5-7-195

CANTIERE S. ROCCO S. A. 2 MAGGIO 1915

© 2020
Lloyd's Register
Foundation

002825-002829-0003

Lan. Rocco

JP-59-40

profile and deck plan

S.S. ISONZO



© 2020

Lloyd's Register
Foundation

002825-002829-0003