




PARTICOLARE DELL'APPOGGIO

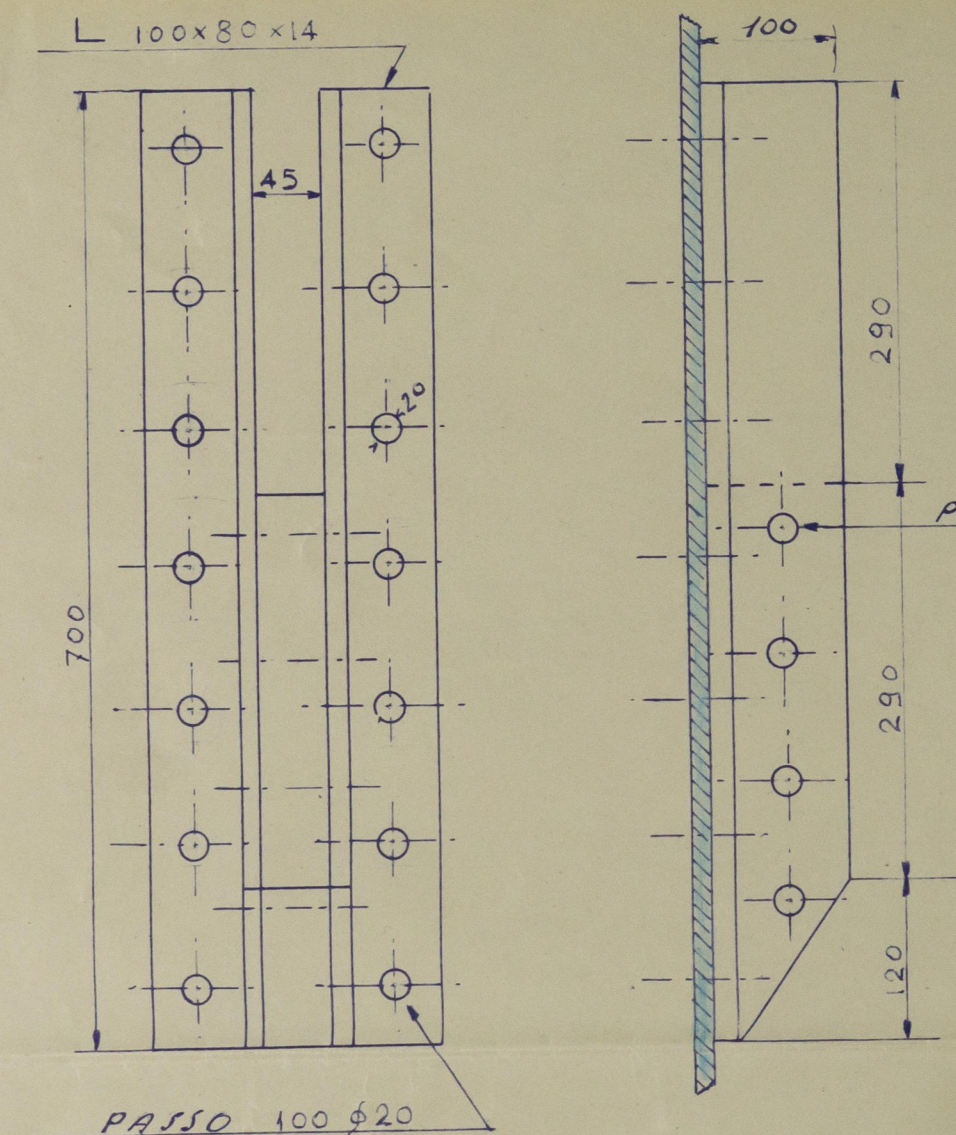



SEZIONE A-A

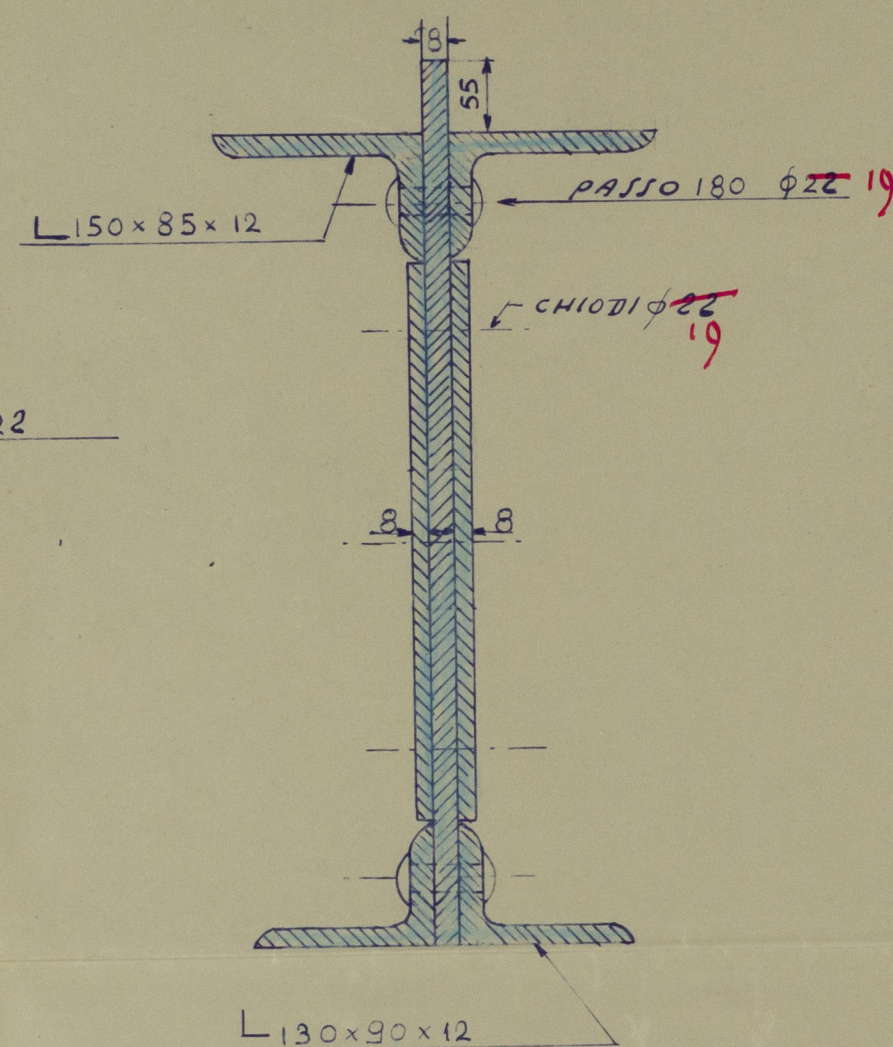

PARTICOLARE CONTROPEZZA

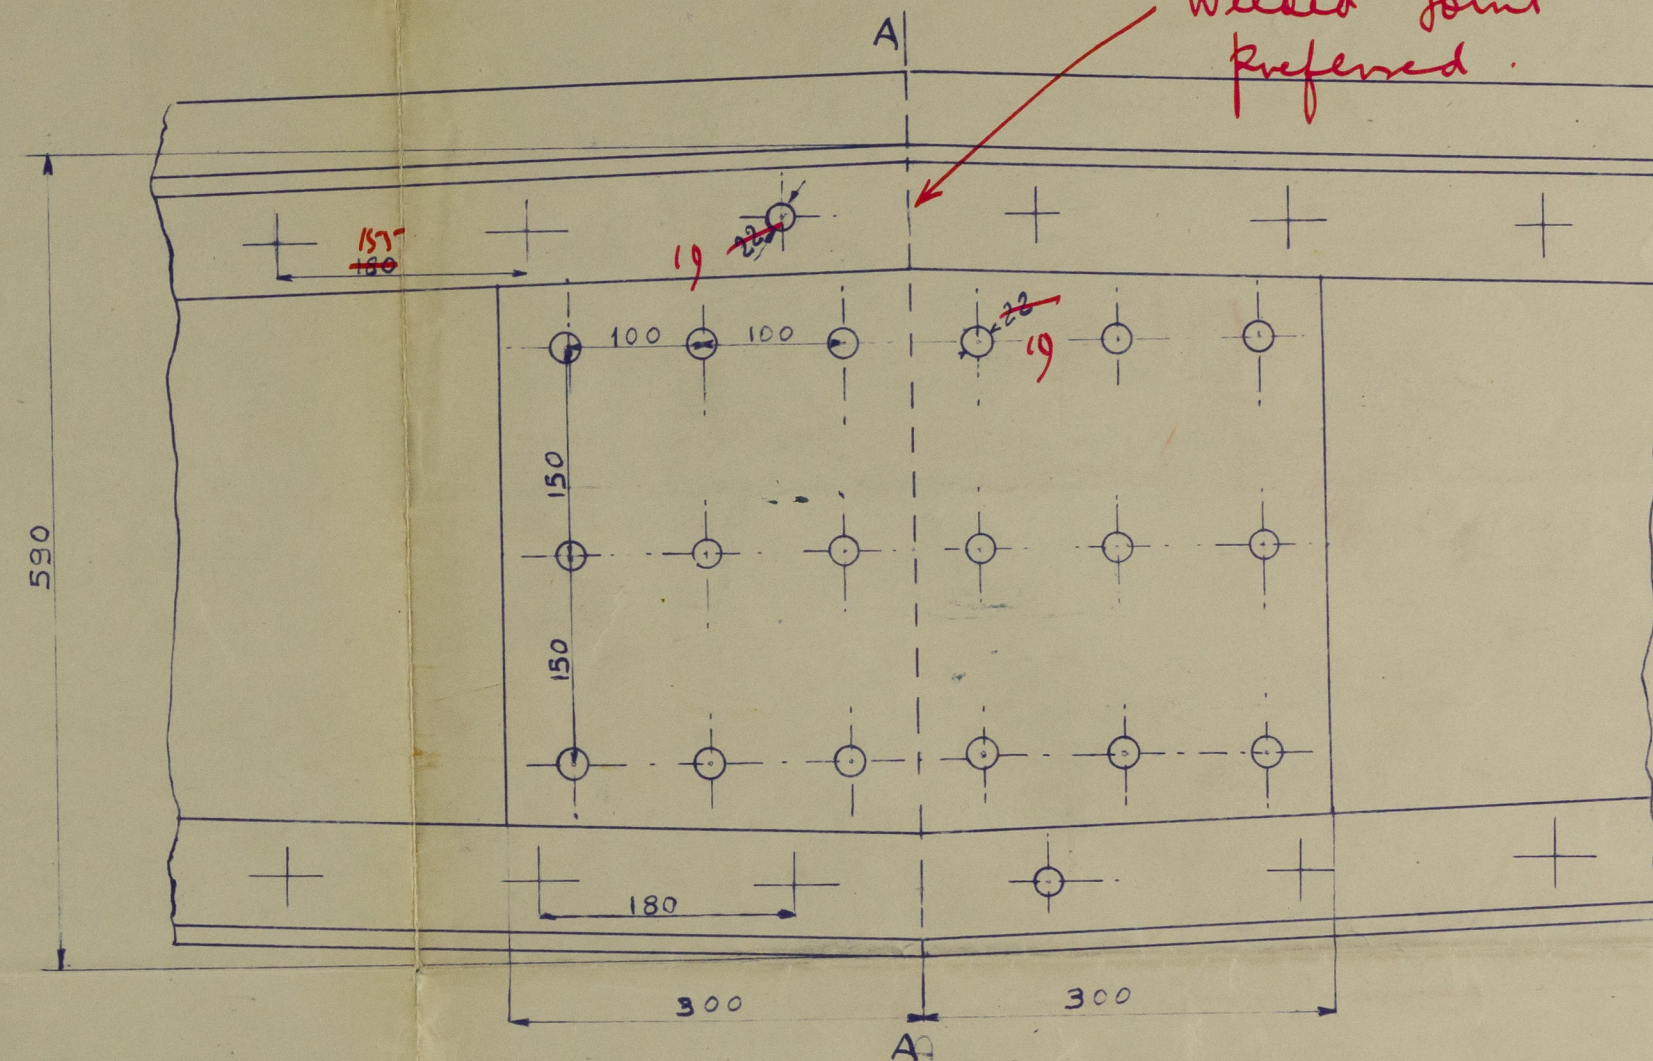

PARTICOLARE TESTATA

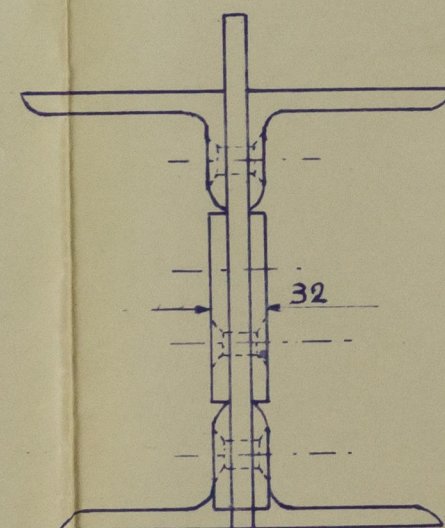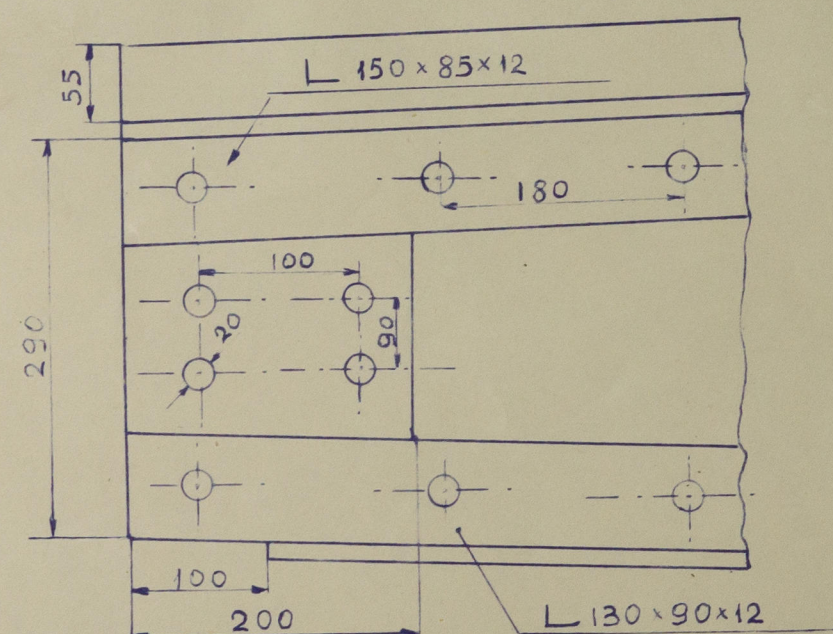

N.B. LA COSTRUZIONE È IDENTICA IN TUTTO  
A QUELLA DEI DUE BAGLI ESISTENTI.

TO ACCOMPANY... *Gen*... REPORT No. 18449  
DATED... *Sept 1951*...

INDUSTRIE NAVAL MECC. SPEZZINE-LA SPEZIA

*S. VALBRUNA*  
LLOYD MEDITERRANEO - S.P.A. ROMA

BAGLIO MOBILE PER LA STIVA N° 1

DIS. N° 986

SCALA 1:5 - 1:25

LA SPEZIA 12 GIUGNO 1951

