# SINGLE - SCREW TANKER.

CLASS: LLOYDS REGISTER + 100 A1 CARRYING PETROLEUM IN BULK.

$L \times D = 17365$; $L[B+D] = 49\,152$; $\frac{L}{D} = 13{,}46$.

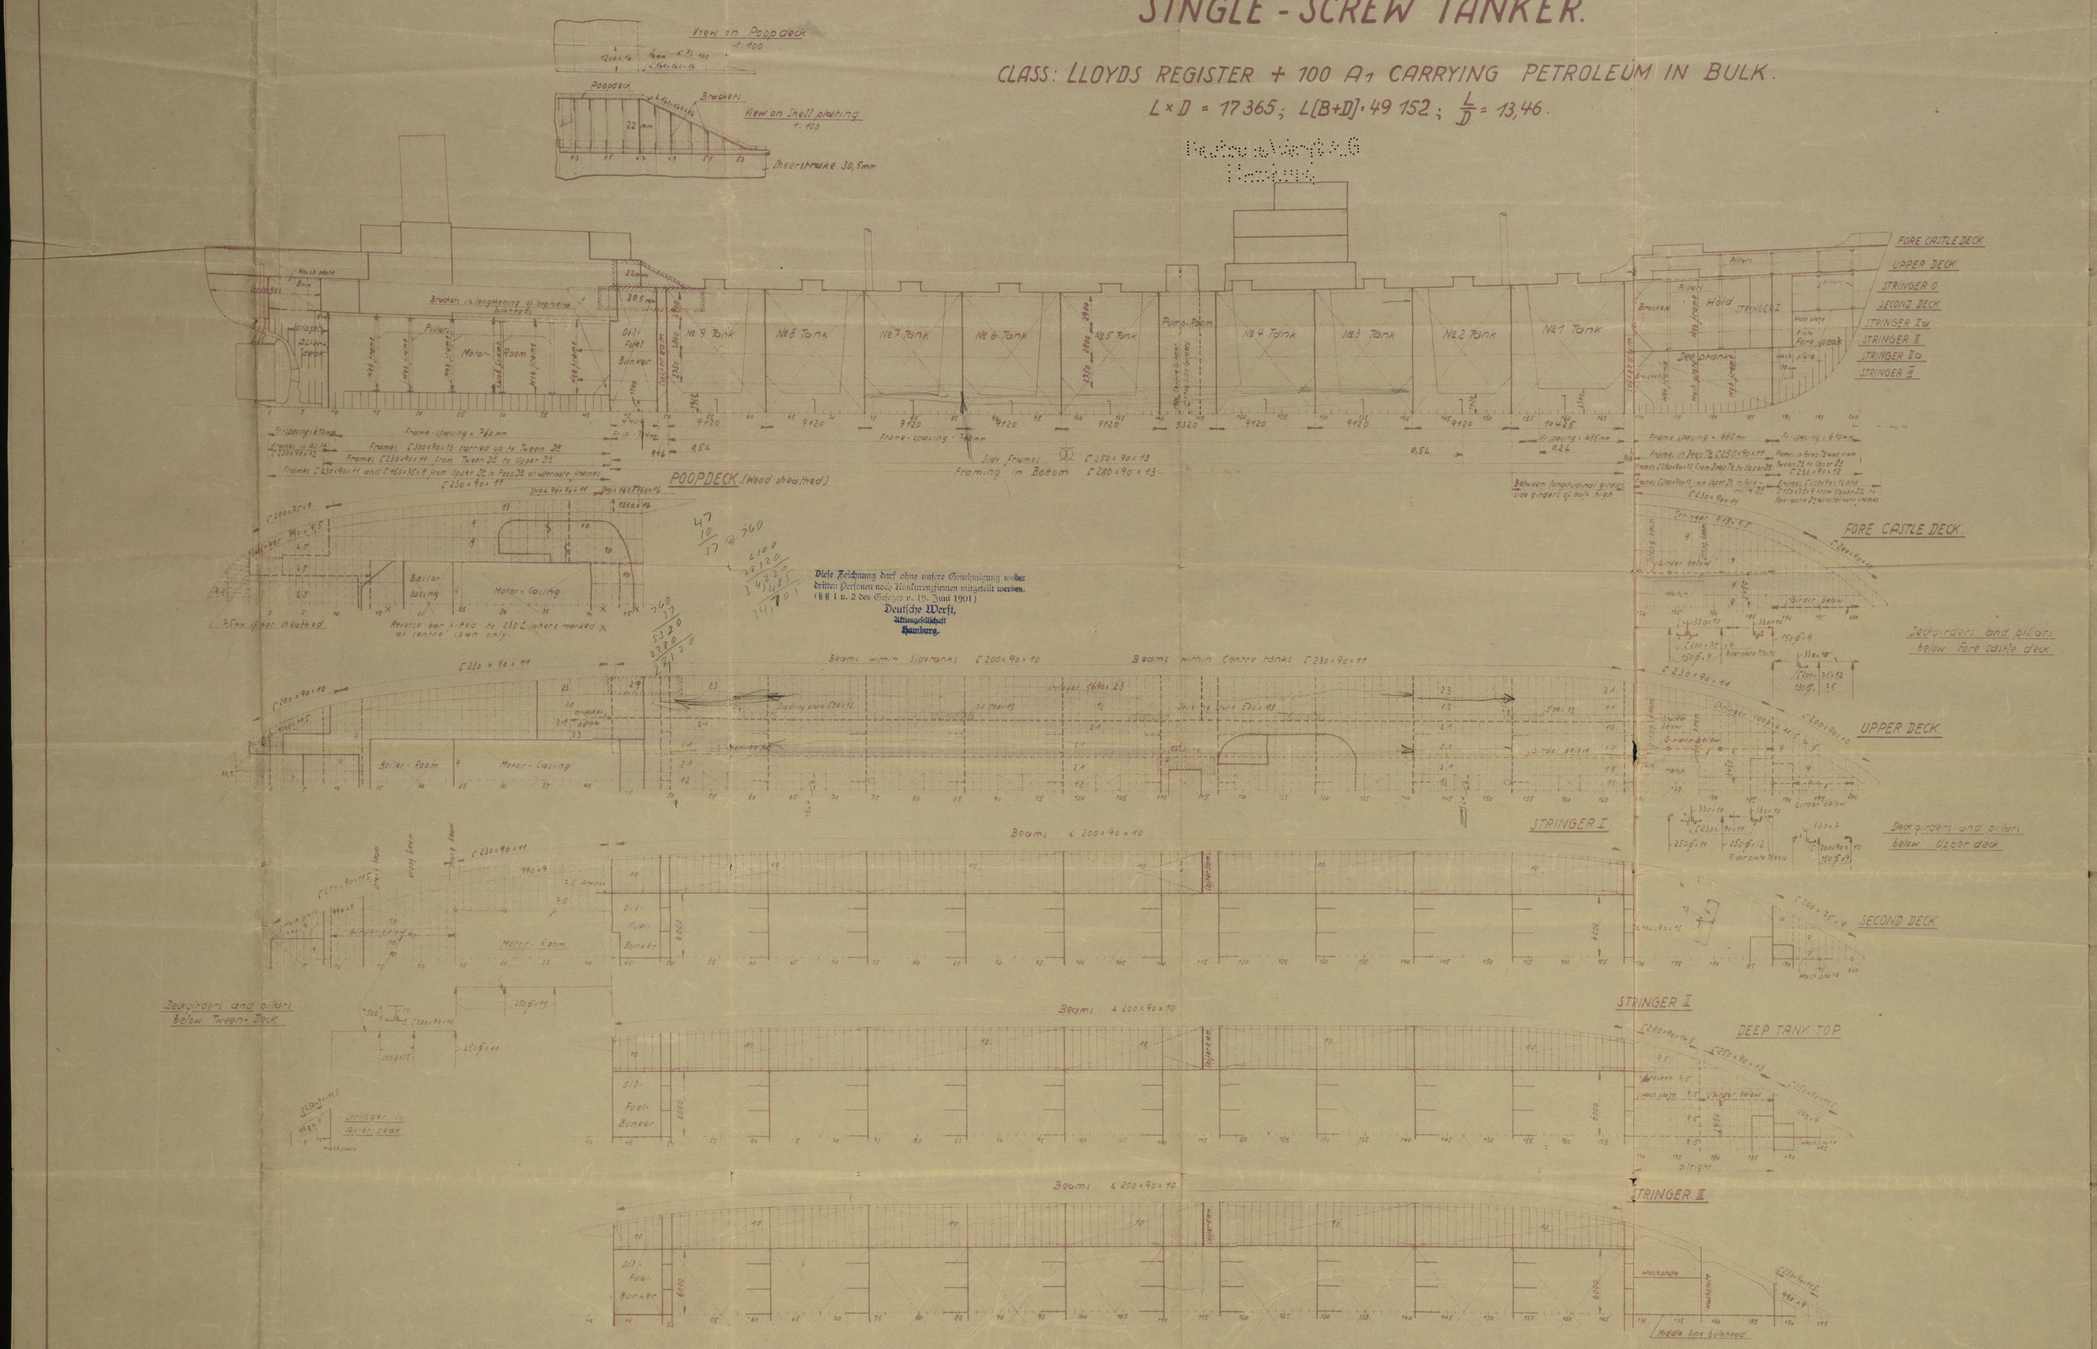


Diese Zeichnung darf ohne unsere Genehmigung weder dritten Personen noch Konkurrenzfirmen mitgeteilt werden. (§§ 1 u. 2 des Gesetzes v. 19. Juni 1901)
Deutsche Werft, Aktiengesellschaft Hamburg.

LENGTH ..... 483,465 ⌐
BREADTH ..... 65,75 ⌐
DEPTH M^LD ..... 35,917 ⌐

S/S MARINA
Hamburg Report Nr. 21.702
Rio Besaya

DEUTSCHE WERFT 14.11.34 HAMBURG

Approved by Lloyd's Register 21.12.34

PROFILE AND DECKS.
1:200
161 SE 3

© 2014 Lloyd's Register Foundation