

2. Submarin



Leitzahlen.

Länge überstern	147,36 m
Breite	20,04
Höhe	10,95
Tiefgang (CWL 824m)	8,53
Geschwindigkeit	12 Knoten
Ruderfläche 1/11 Lt	17,85 m ²
Klasse	British Lloyd + 400 Ht Carrying Petrol in Bulk

Material mit Test-British Lloyd.

Pos. Nr.	Gegenstand	Material	Gewicht
1	Hintersteren-Oberteil	Stg. 45.81	9.400
2	"-Unterteil	" "	5.400
3	Feder 80x100x30	St. 50.11	30
4	Verbindungsstück	St. 42.11	3.150
5	45mm Bronzebezug	Rg 10.	ca. 1.44
6	Schlagmutter 200mm Gewinnsplint 16p	St. 42.11	44
7	Unterer Tragring	St. 34.11	30
8	Obere	St. 34.11	28
9	Tragring 3/4m Mutter u. Splint	St. 42.11	138
10	Feder 700x160x30	St. 50.11	24

Die Metallteile sind wie angegeben zu bohren, und zwar senkrecht zur Aussenseite der Flanschen. Stützbohrlöcher bohrt die Bauwerfte.
Ruderkörper nach Zeichnung Nr. 2.

Vorschläge u. Änderungen

Hintersteren.

Maßstab: 1:20, 1:10

Zeichnungs-Nr. S. 161-163

Erstellt von S.H. 1


Lloyd's Register Foundation





RIO BOSNIA
"MARINA"
"THORSHEIMER"

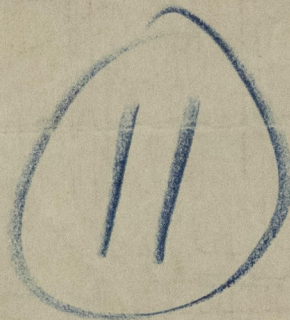

RECORDS DEPT.
LONDON.

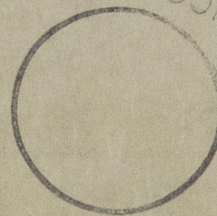

© 2021

Lloyd's Register
Foundation

002407-002915-0217