
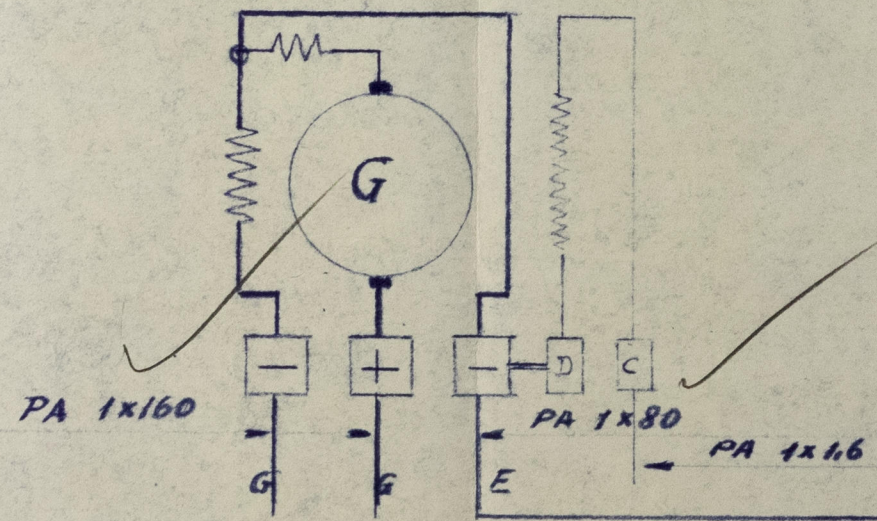
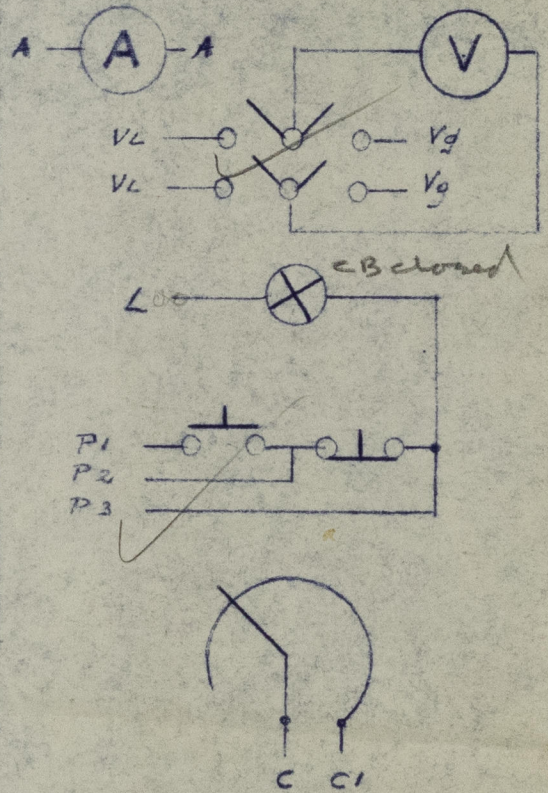


+

N.B. Tutti i cavi in portata dei misuratori esistenti sono PA ed hanno una sezione di 46mm²

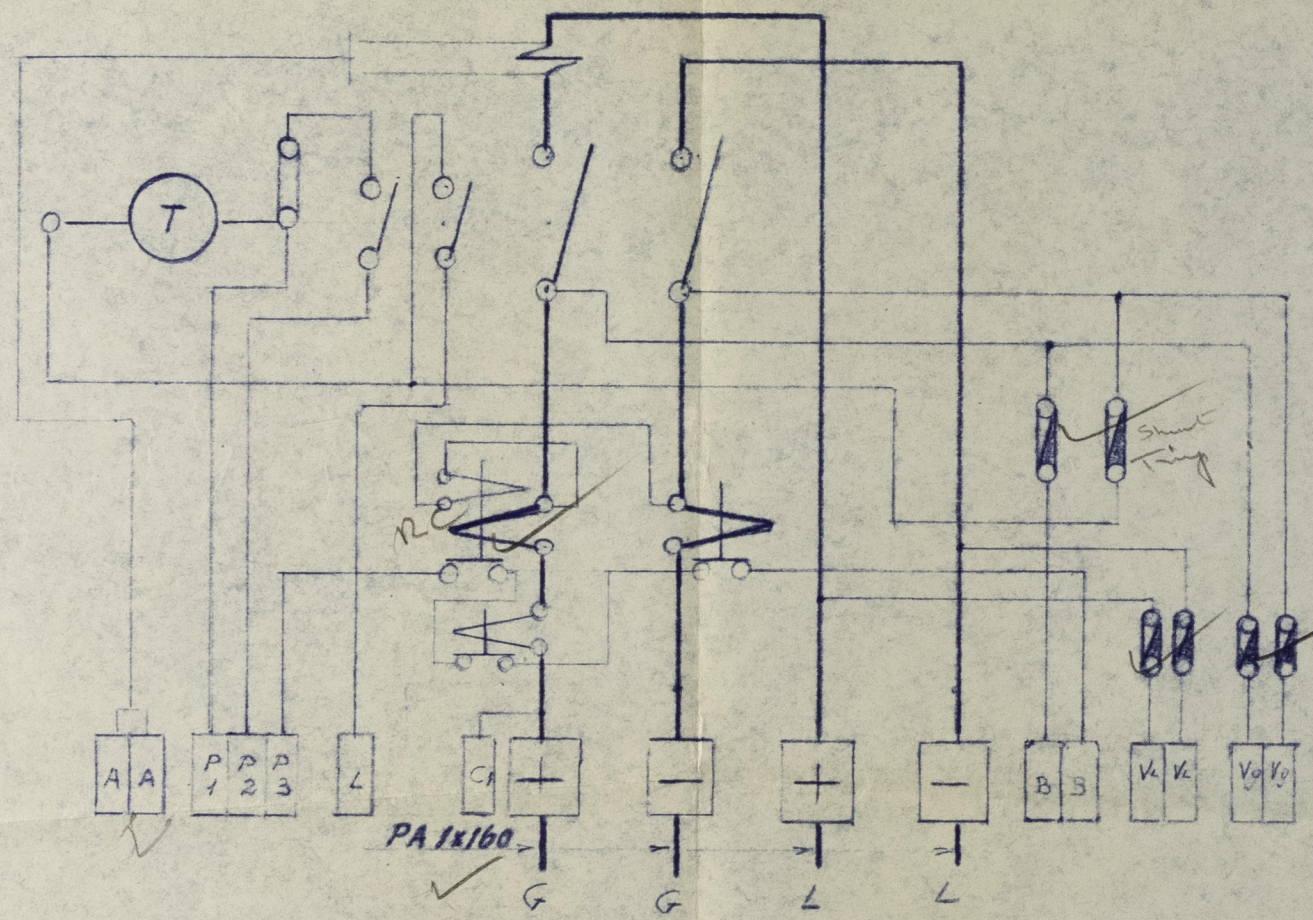

Time C.B.
if equalizer is
opened first &
C.B. cannot be
closed unless eq.
is first closed.

GENOVA REPORT
N° 23319

ME

"SOCREM" Genova	Sch. N° 1799 $\frac{3.V}{1958}$
Mr. "LA LIGURIA" Generatore aux 45 Kw 220 V	
Installazione elettrica: Schema generale	

NOTED
REGISTER OF SHIPING
GENOVA
12-5-58
15/6/58

La Liguria

Scheme of General Electrical Installation.

Gen. 23319.



© 2020

Lloyd's Register
Foundation

002923-002928-0013