

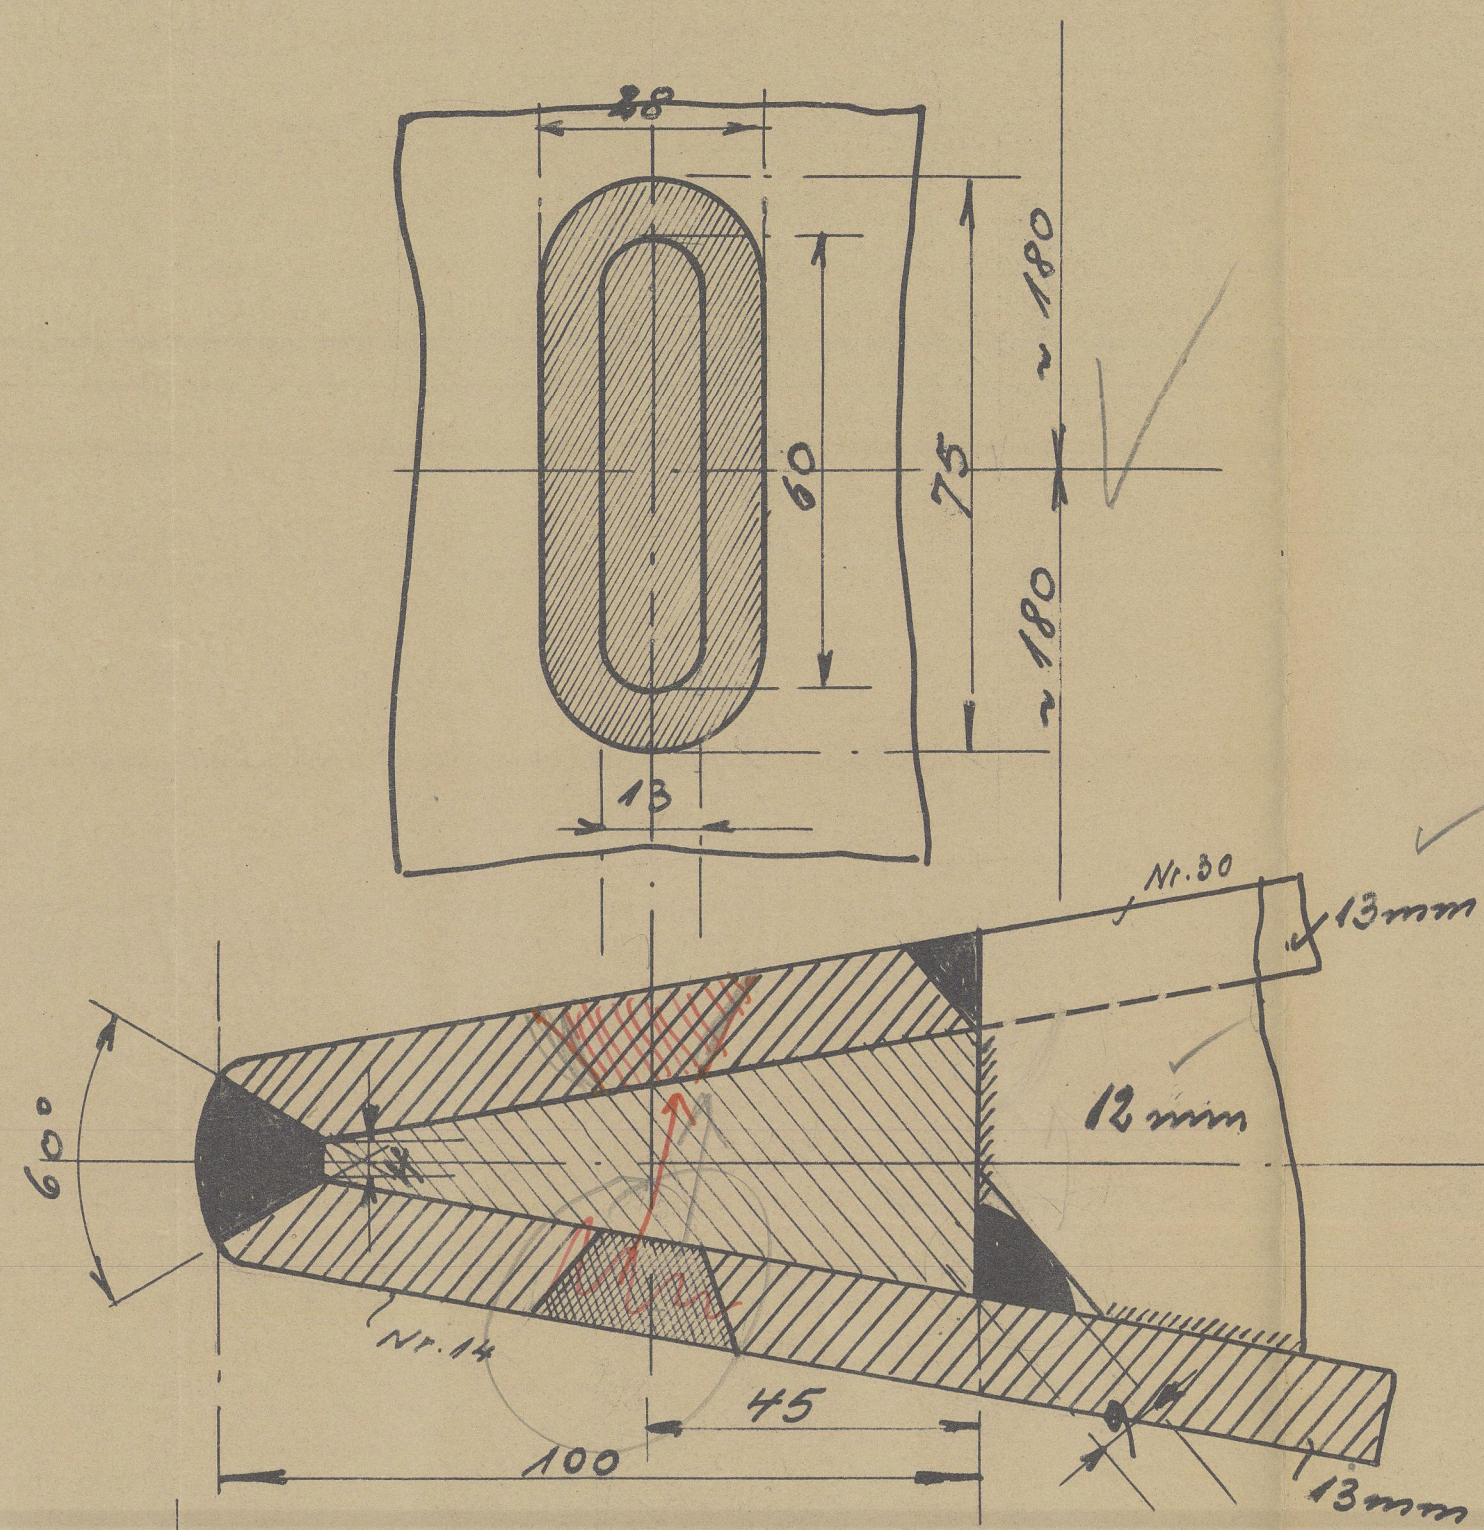



Kerschweißung der Ruderplatten mit dem Teil.
1:1

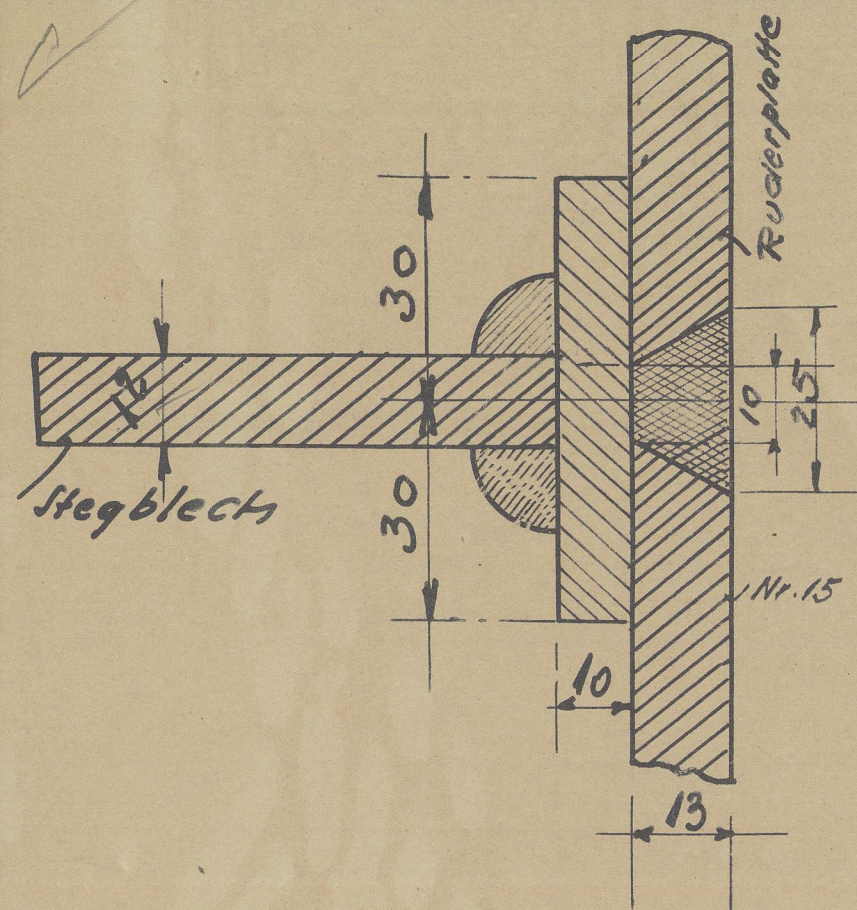


Schlitzschweißung für die vordere B.B. Platte
1:1

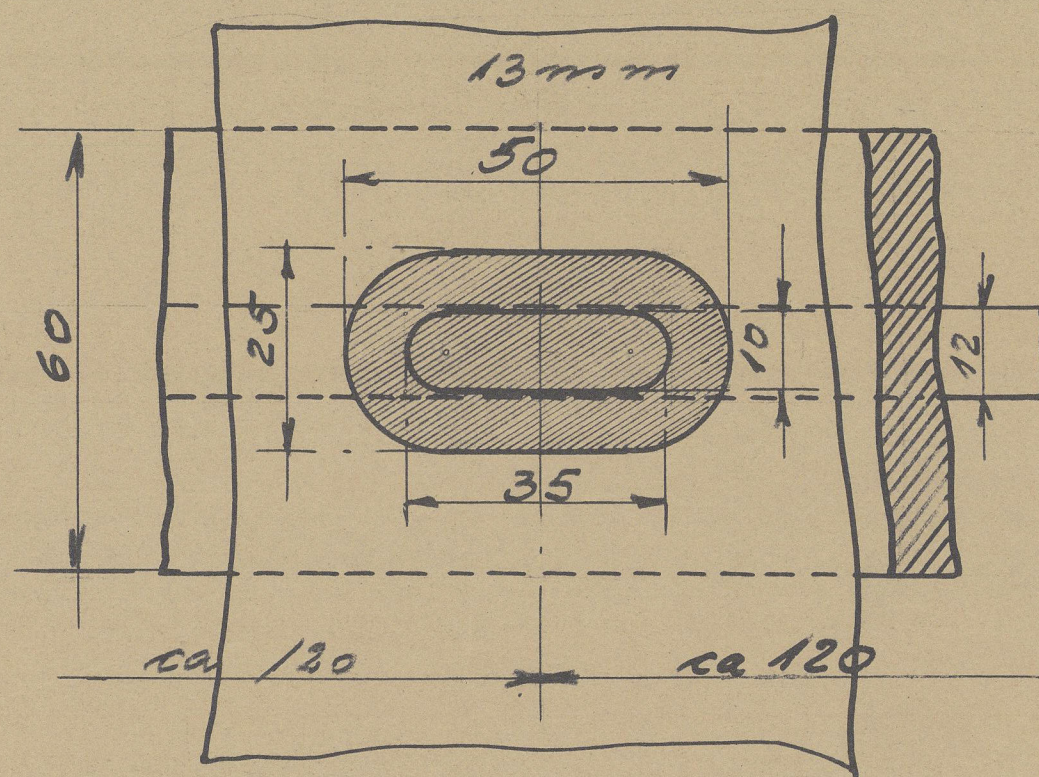


Kerschweißung des Rohres für die Notsteuerung
1:1

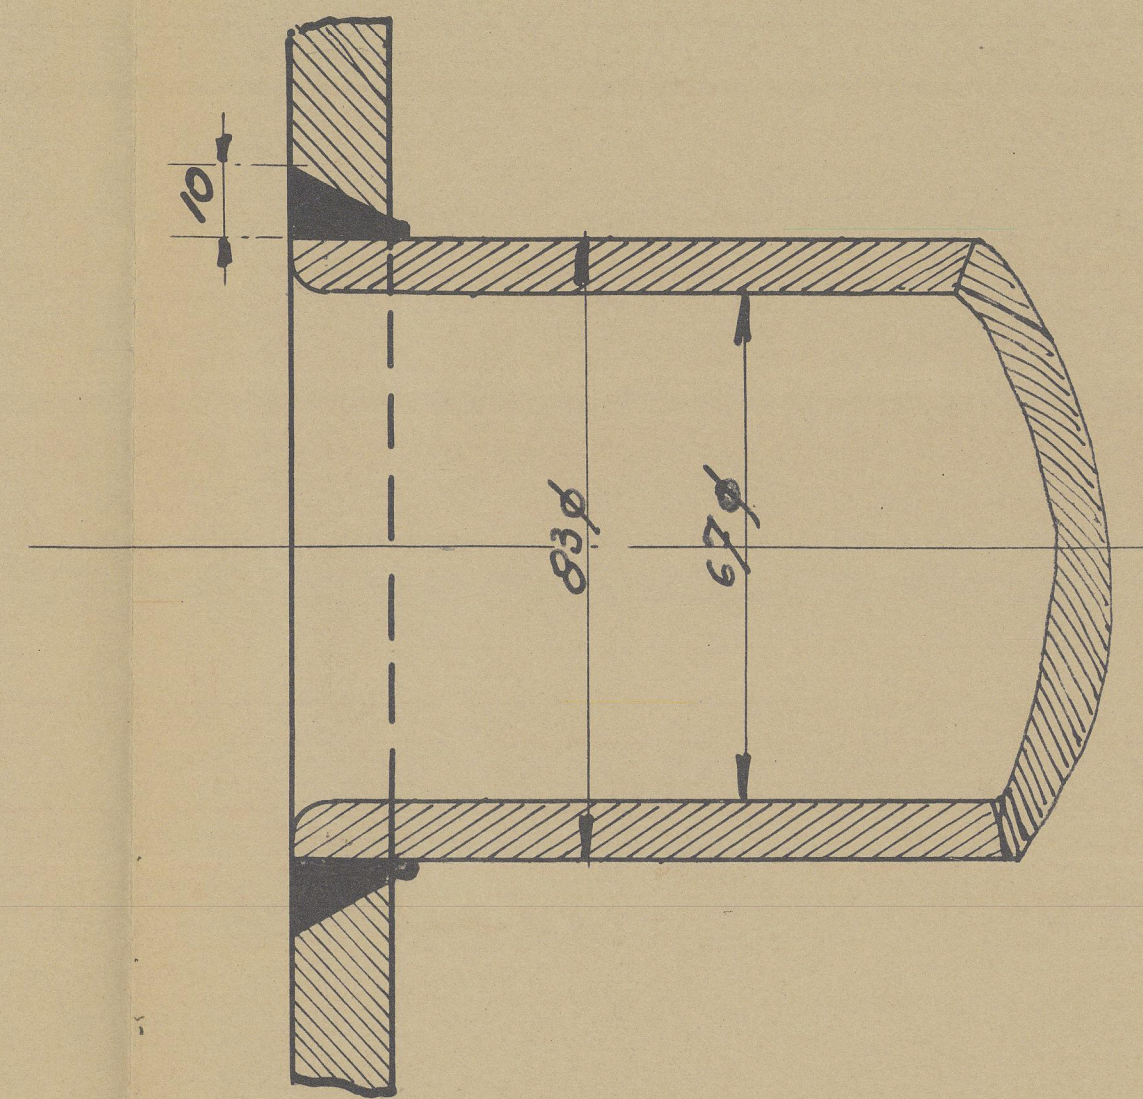


Schnitt durch den Ruderkörper
1:10

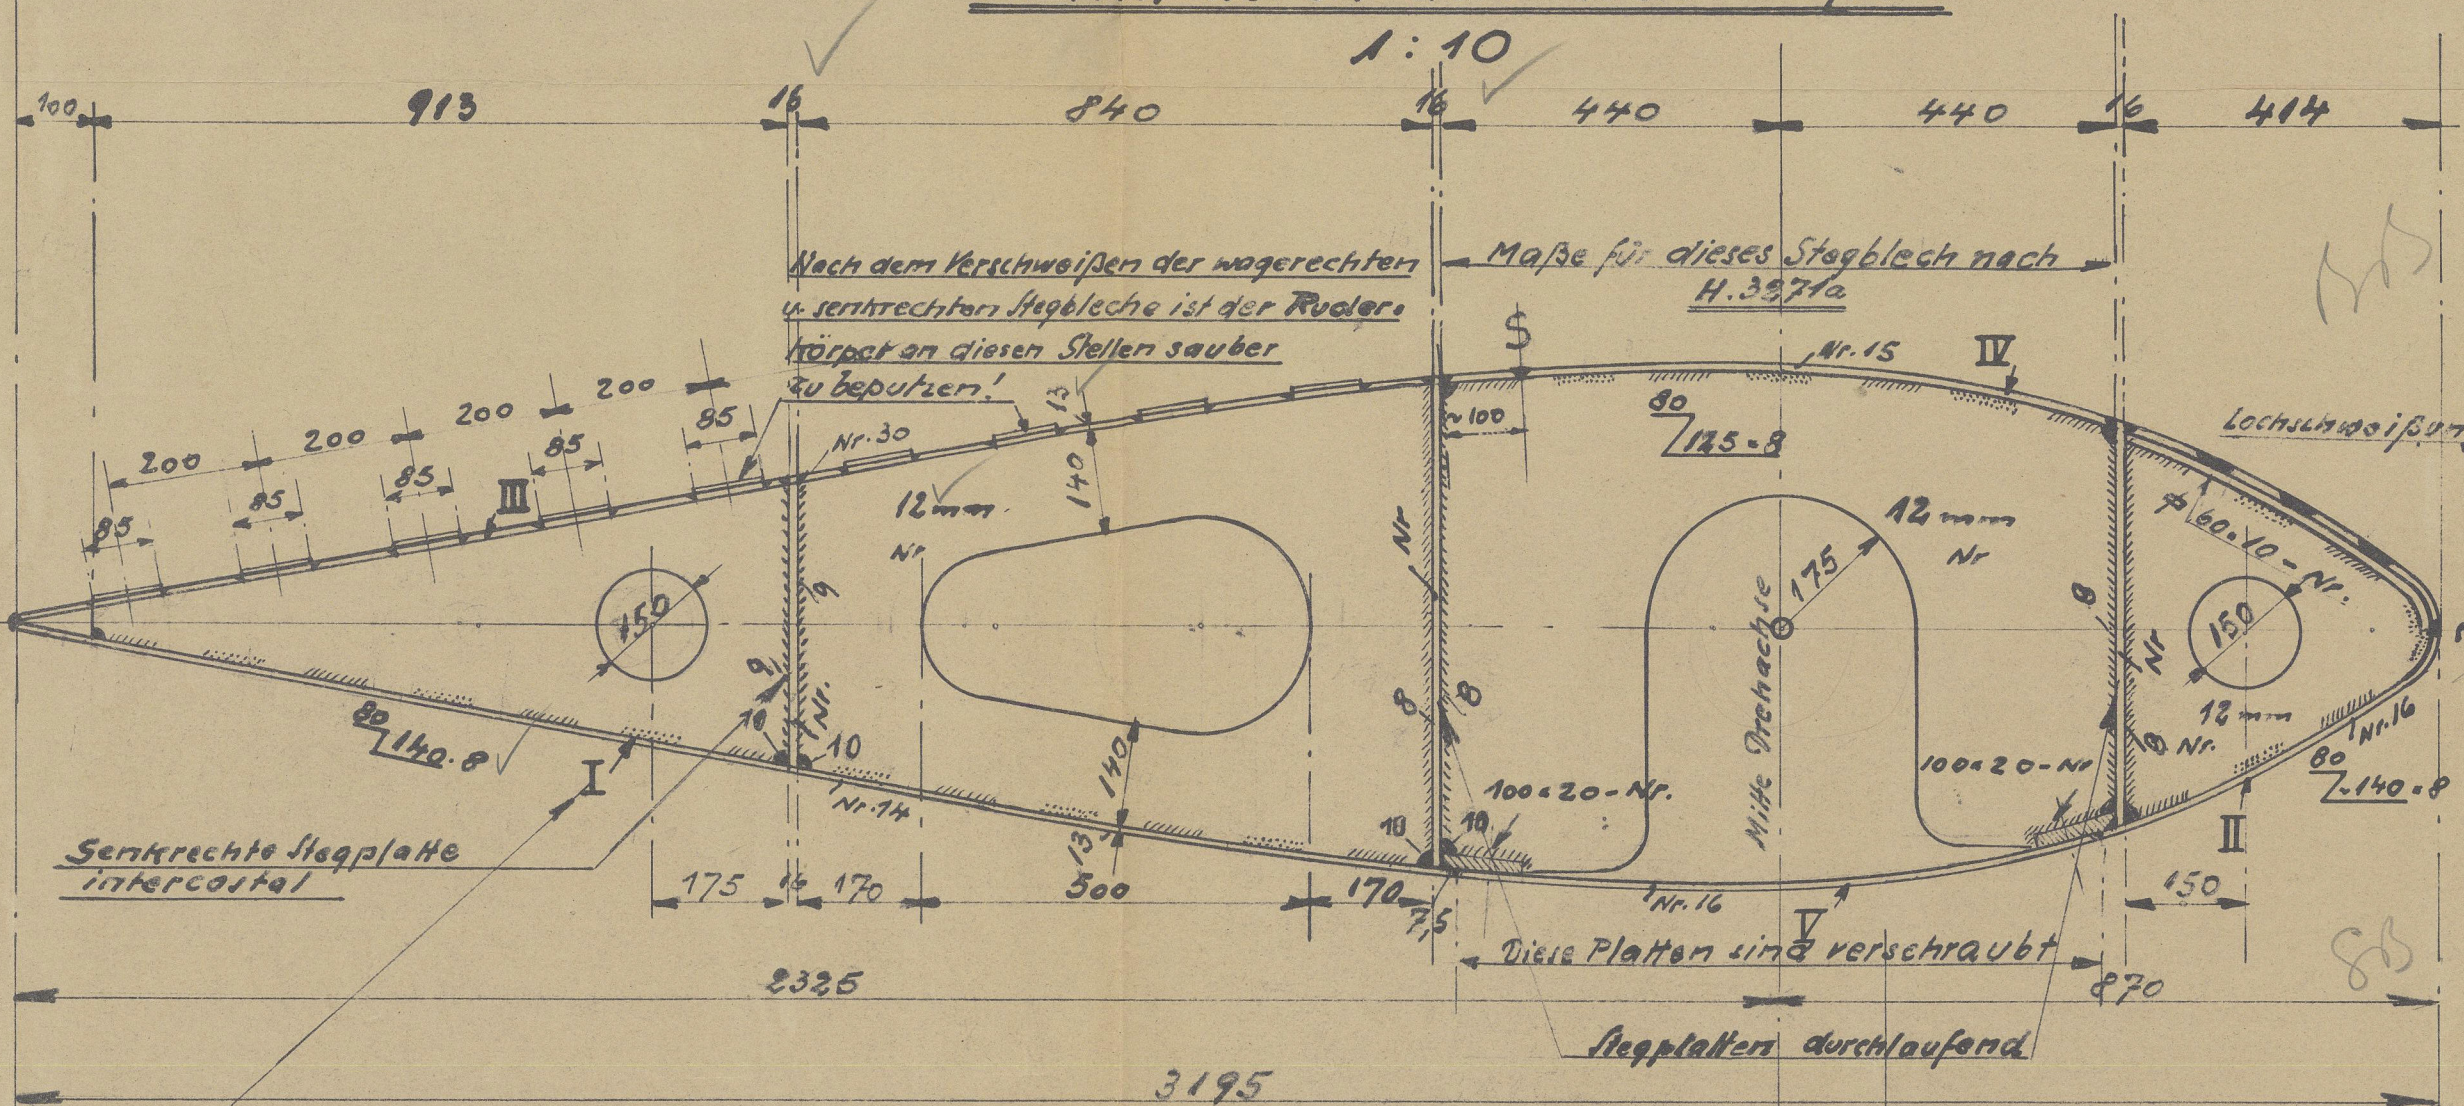


Kerschweißung der beiden vorderen, senkrechten, Stegplatten mit den Ruderplatten (nur St. B.)
1:1

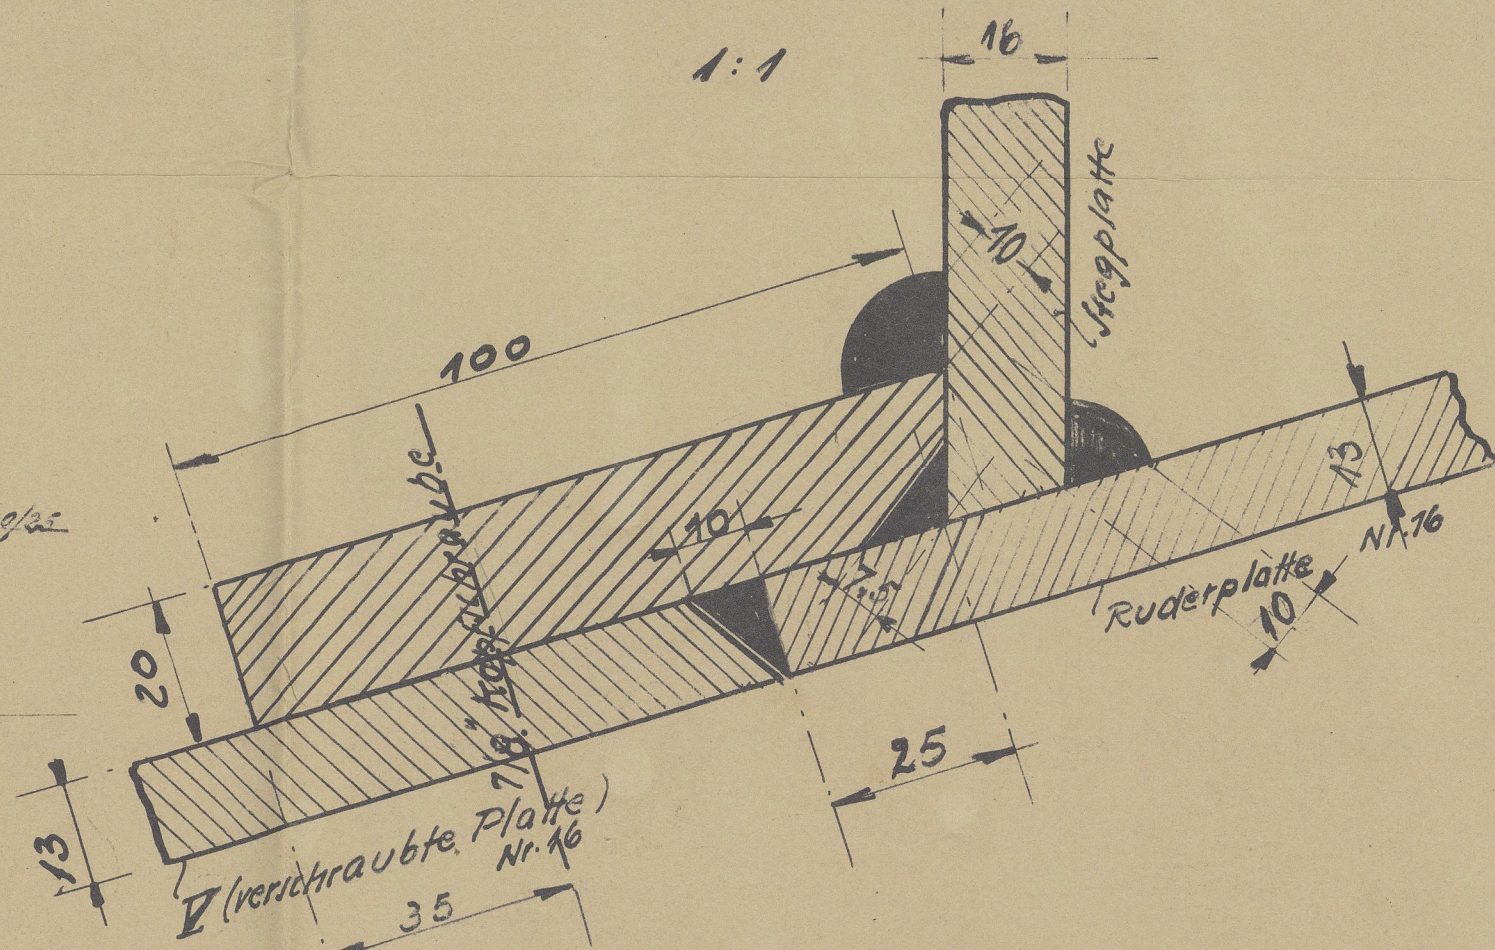

Kerschweißung der 10mm senkrechten Stegplatten mit der Ruderbeplattung (nur B.B.)
1:1

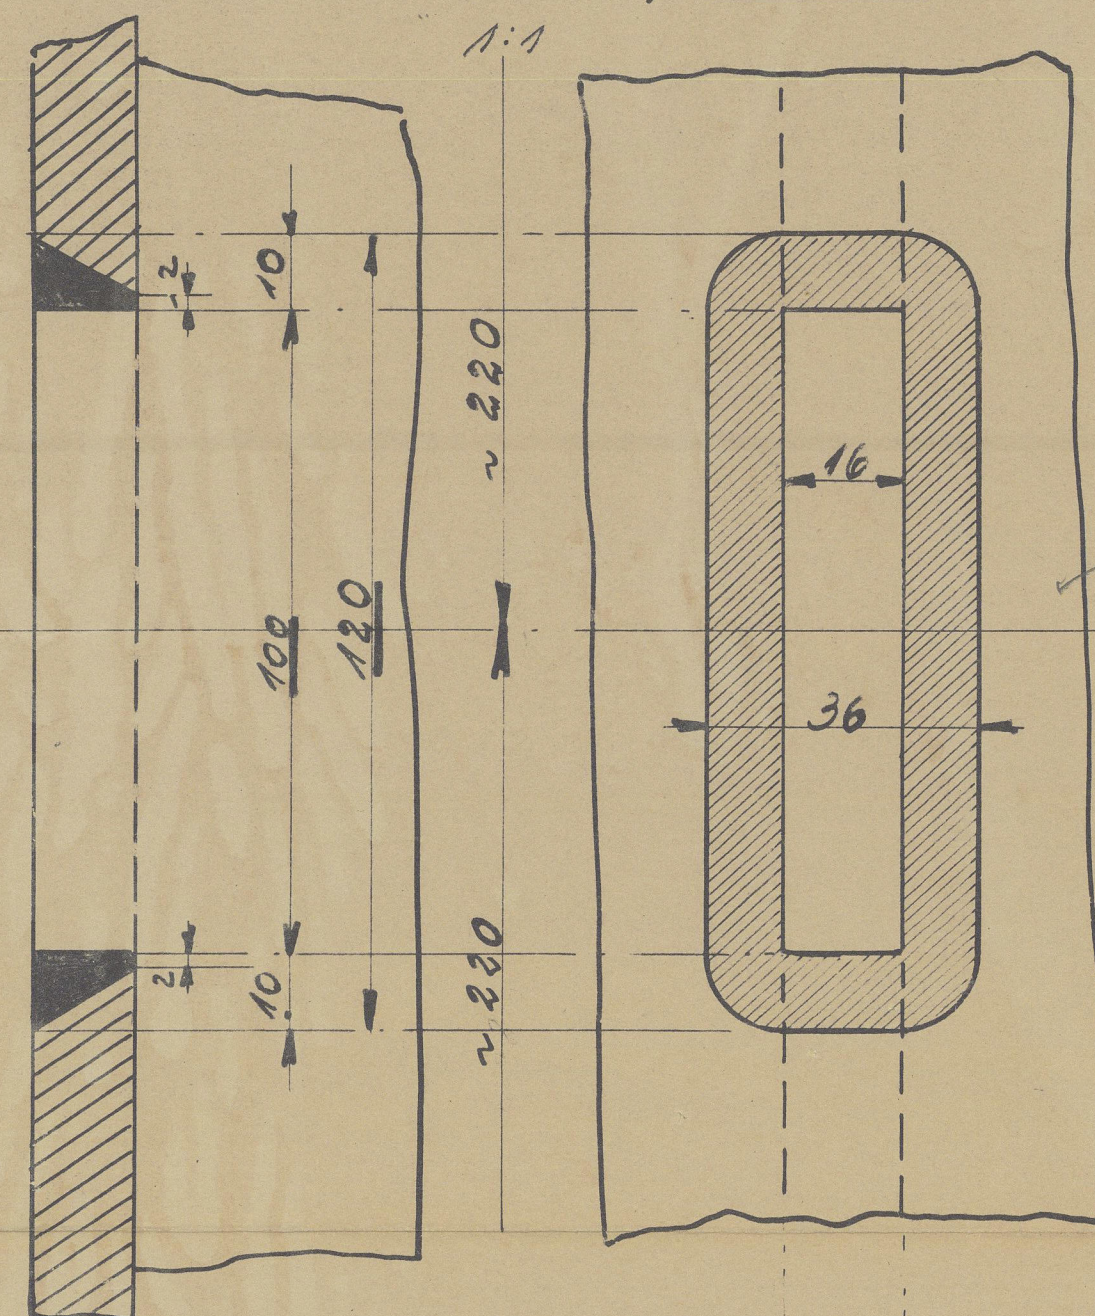


Kerschweißung der 10mm senkrechten Stegplatten mit der Ruderbeplattung (nur am B.B.)
1:1

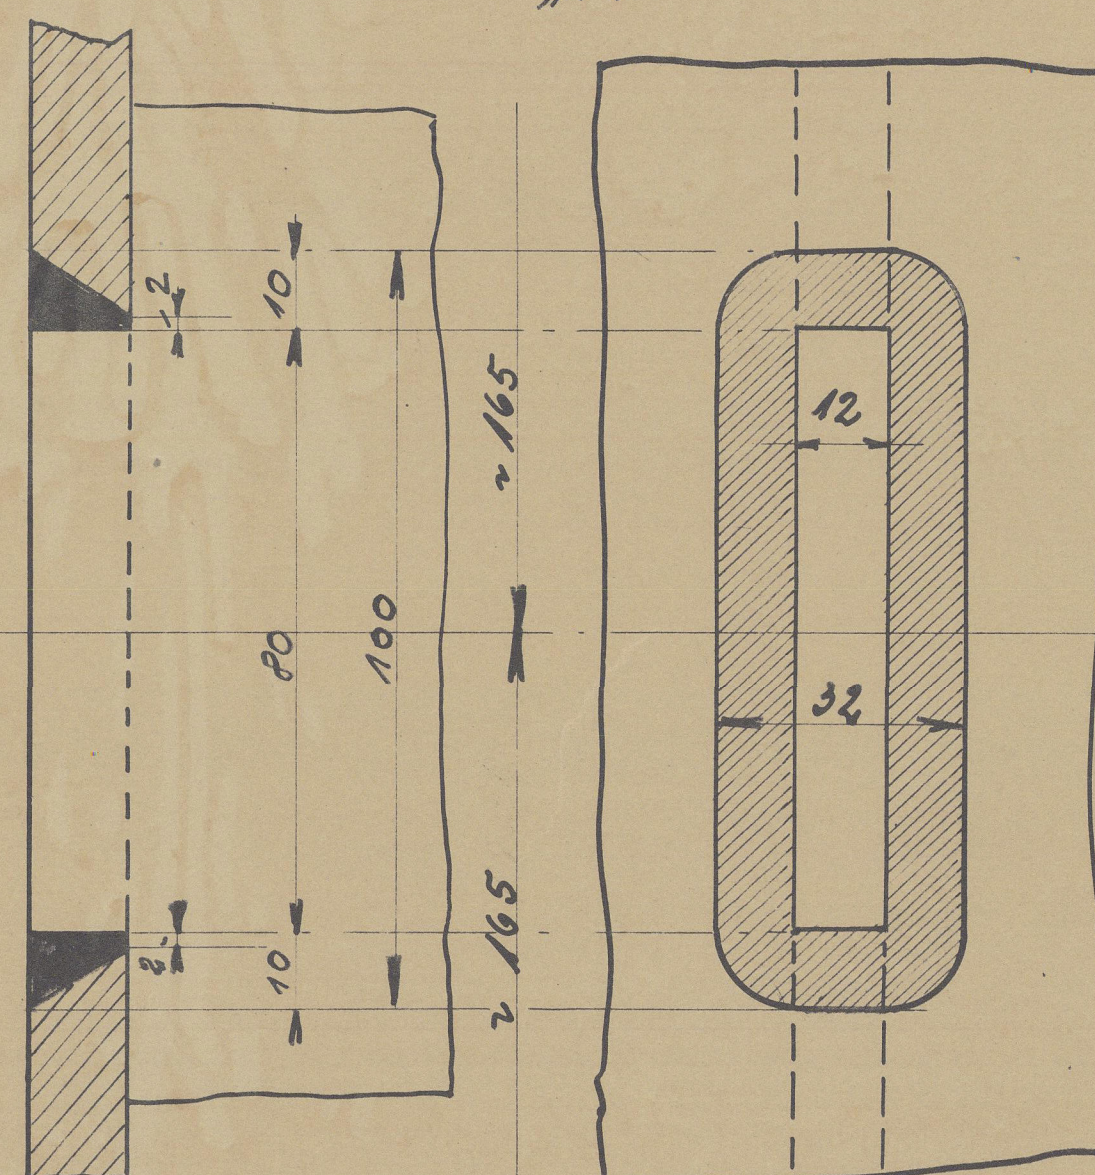



Die römischen Ziffern für die Ruderbeplattung zeigen die Reihenfolge bei der Montage an.


Schnitt A-A
von hinten ges.
1:25

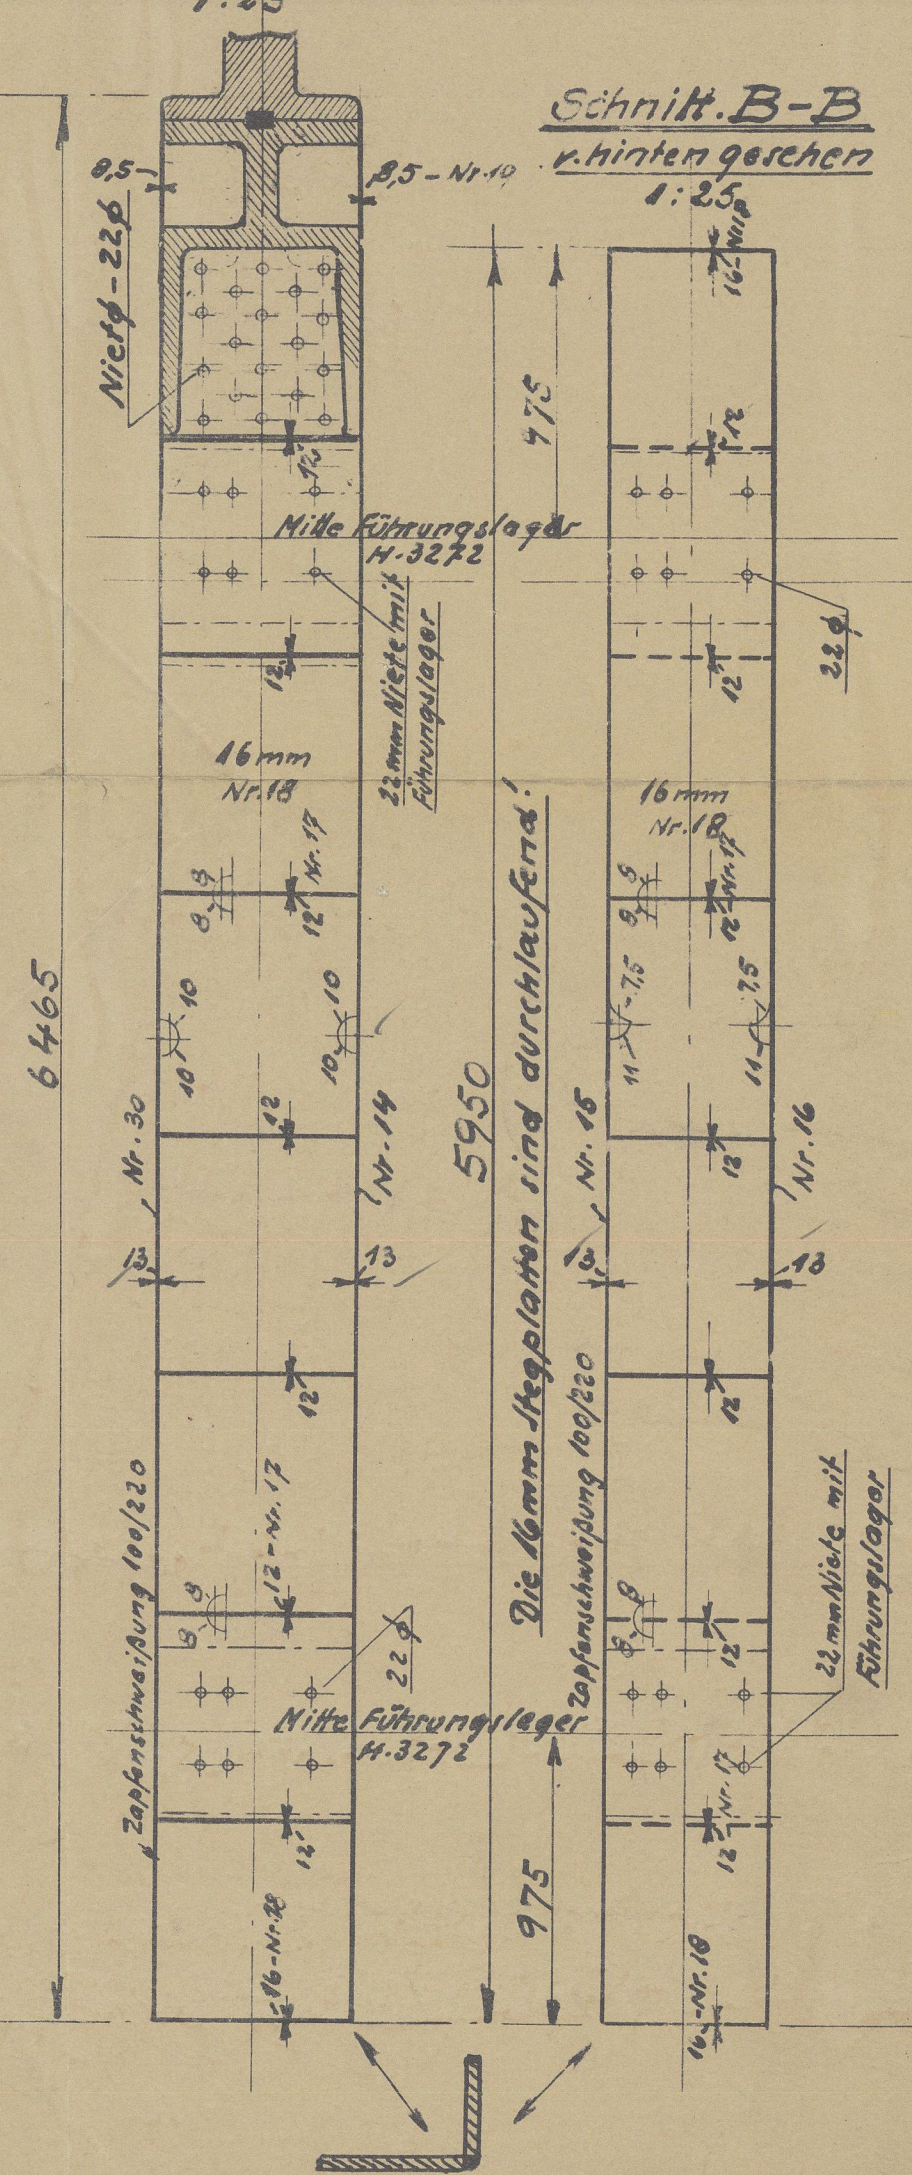


Schnitt B-B
hinten gesehen
1:25

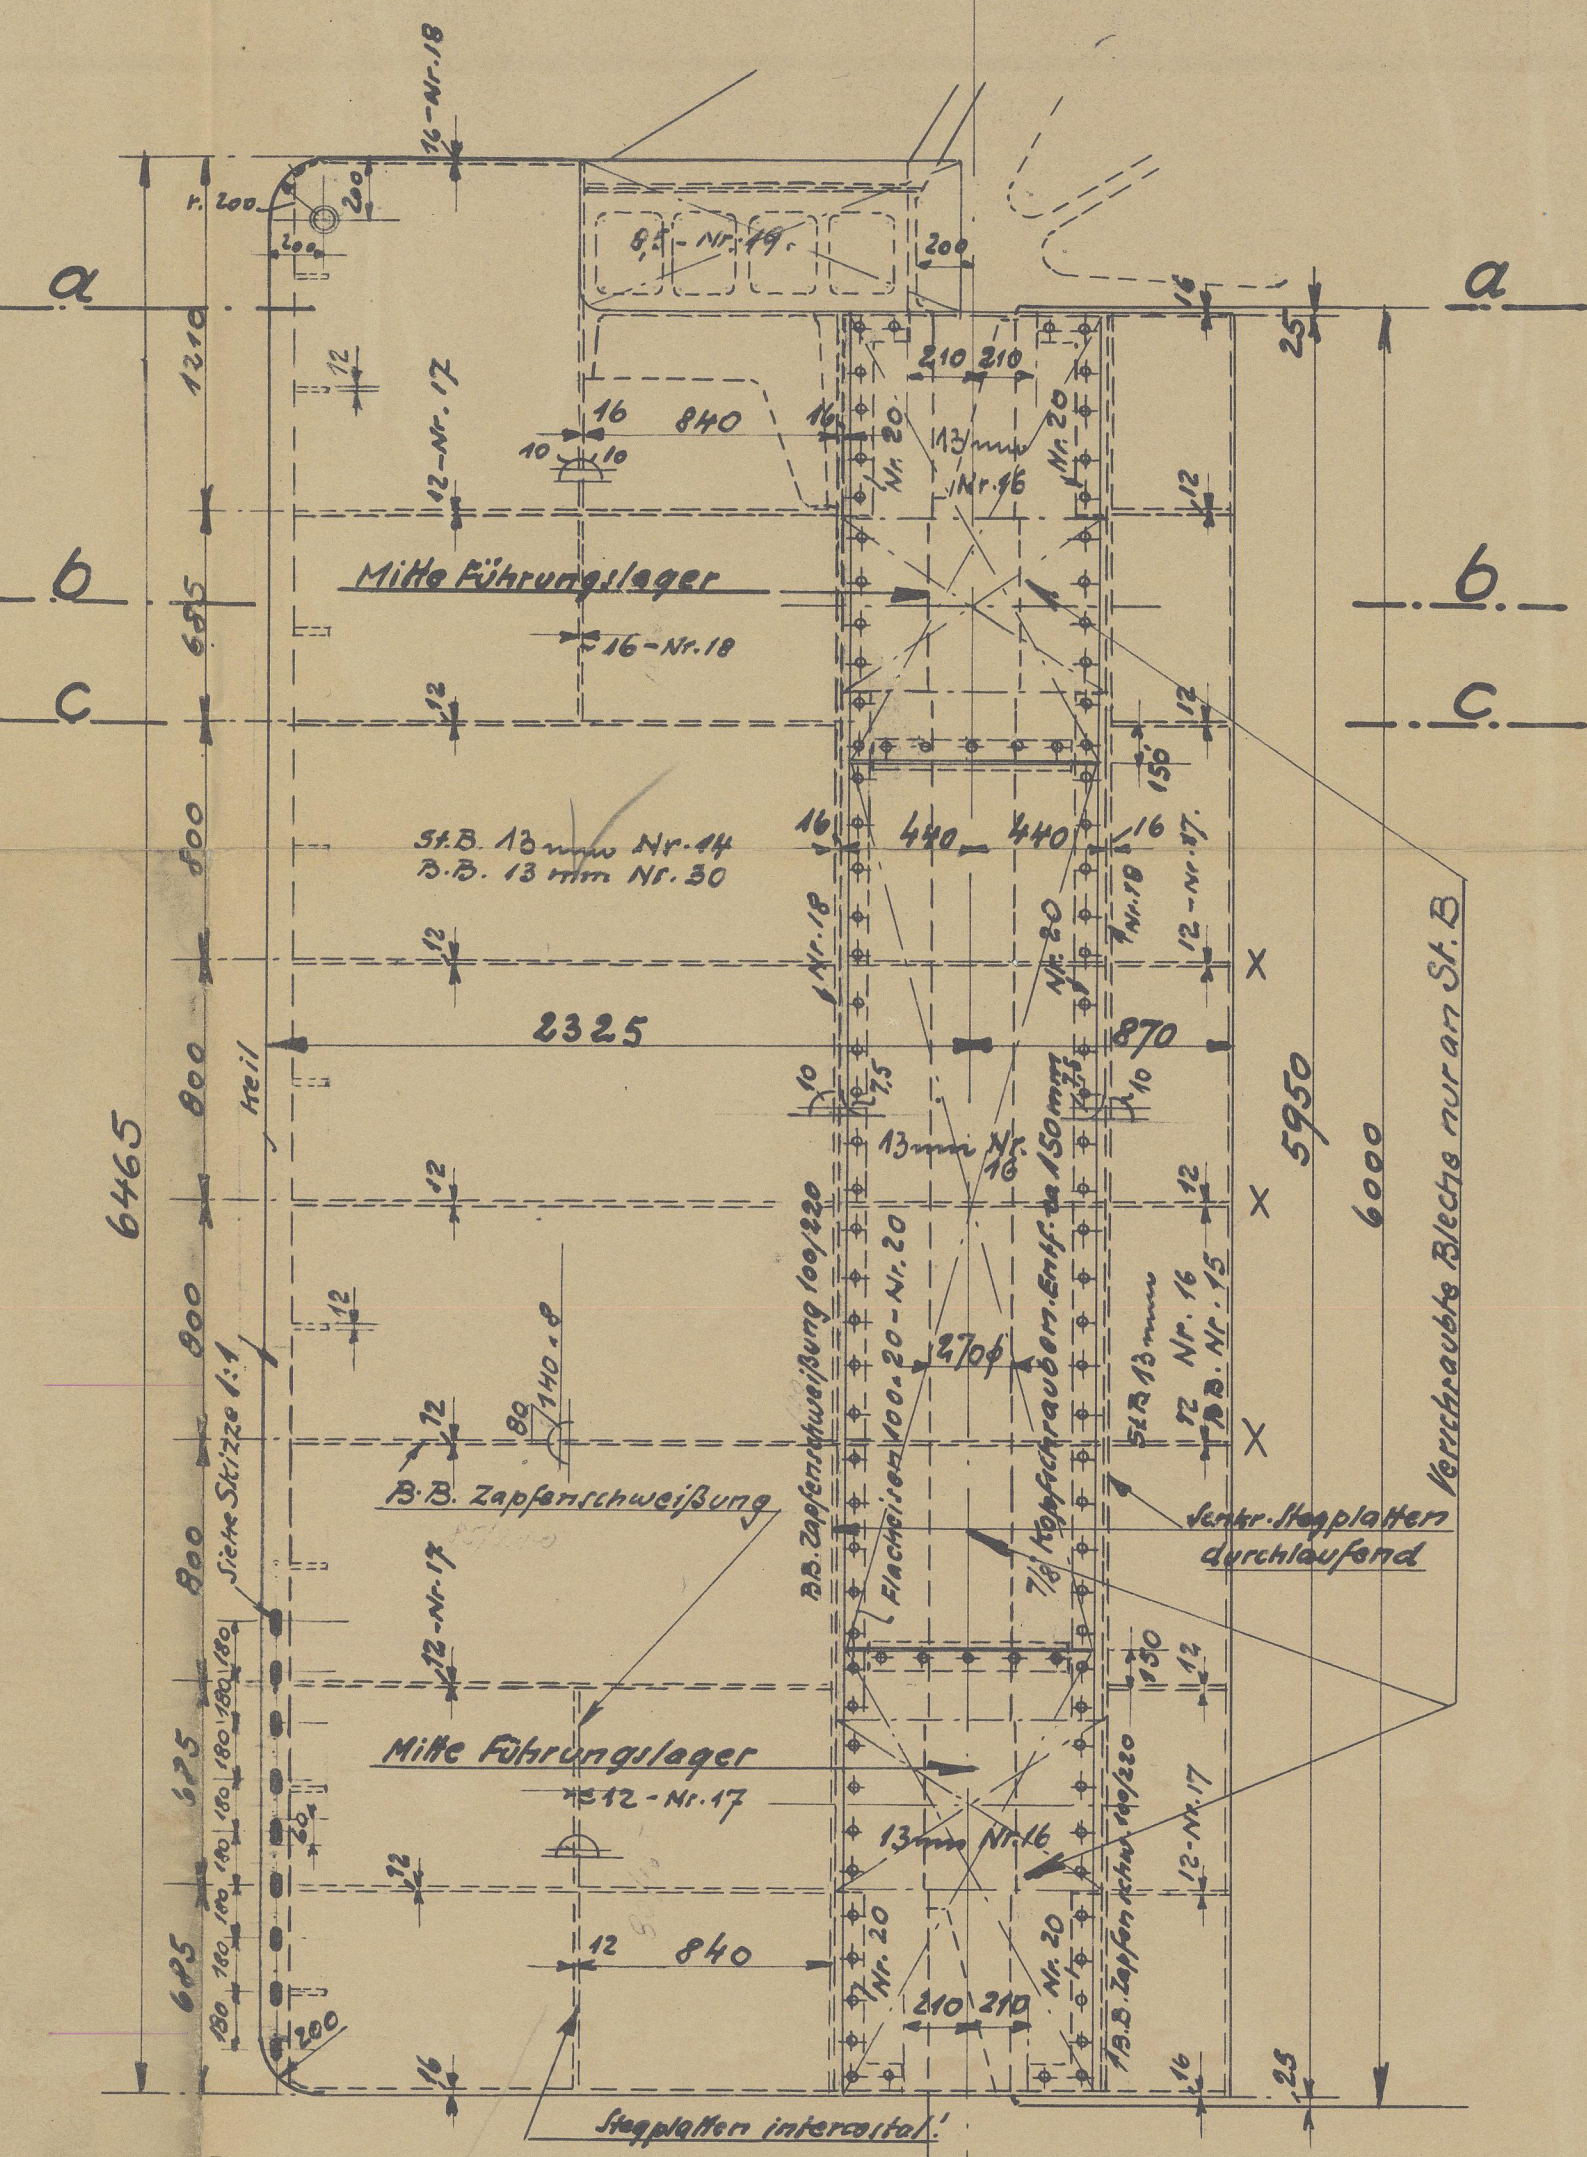


Hinterer Stegplatte
oben
hinten ges.
1:25

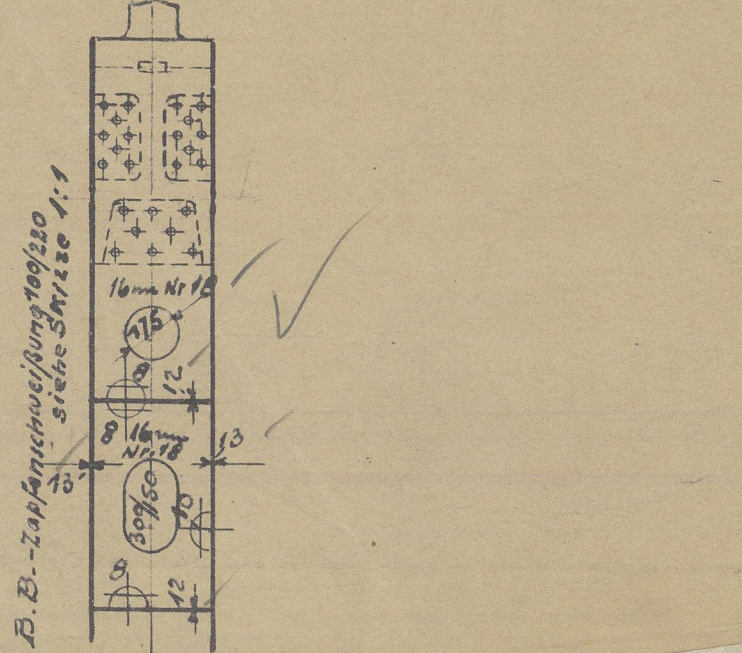

unten
hinten ges.
1:25

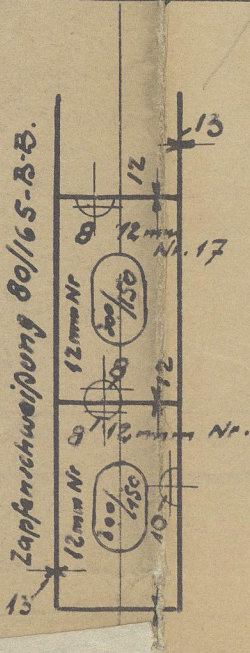

Nahtschweißung der Beplattung
1:1

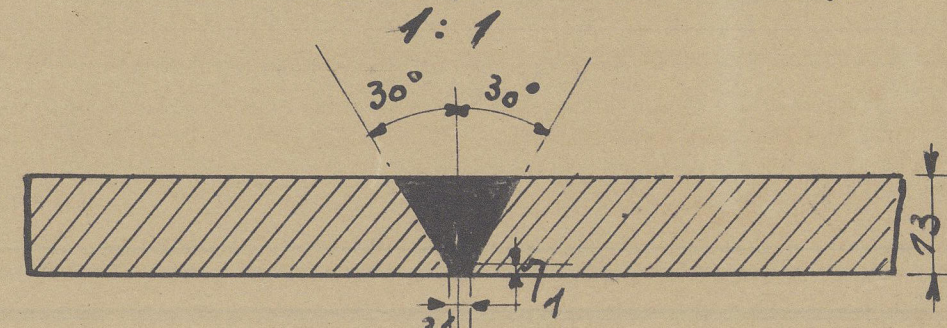

GEN BOX NO 125


APPROVED BY
SIR JOSEPH W. KERNWOOD & CO. LTD.,
4, LLOYD'S AVENUE,
LONDON, E.C.3.
DATE 8/8/35
G.D.

15.8.35

PAUL HARNEIT
Ruderkörper
Deckblatt zu H.3271a, Hinter-
steren und Ruder.

12. N: 1709/16
1/13
1:1
1:10
1:25
F. Schichau G.m.b.H. Elbing
Abt. Danzig
8.1350
H.3445
Lloyd Register
Foundation


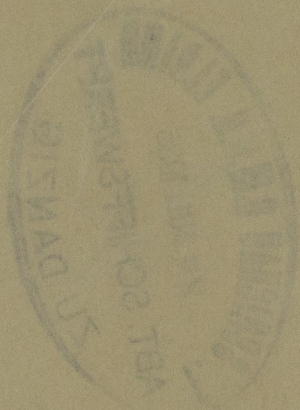

003023-003028-0148

TIENPAH JUAG



© 2021

Lloyd's Register
Foundation