



# ACHTERSLOPENDEK.

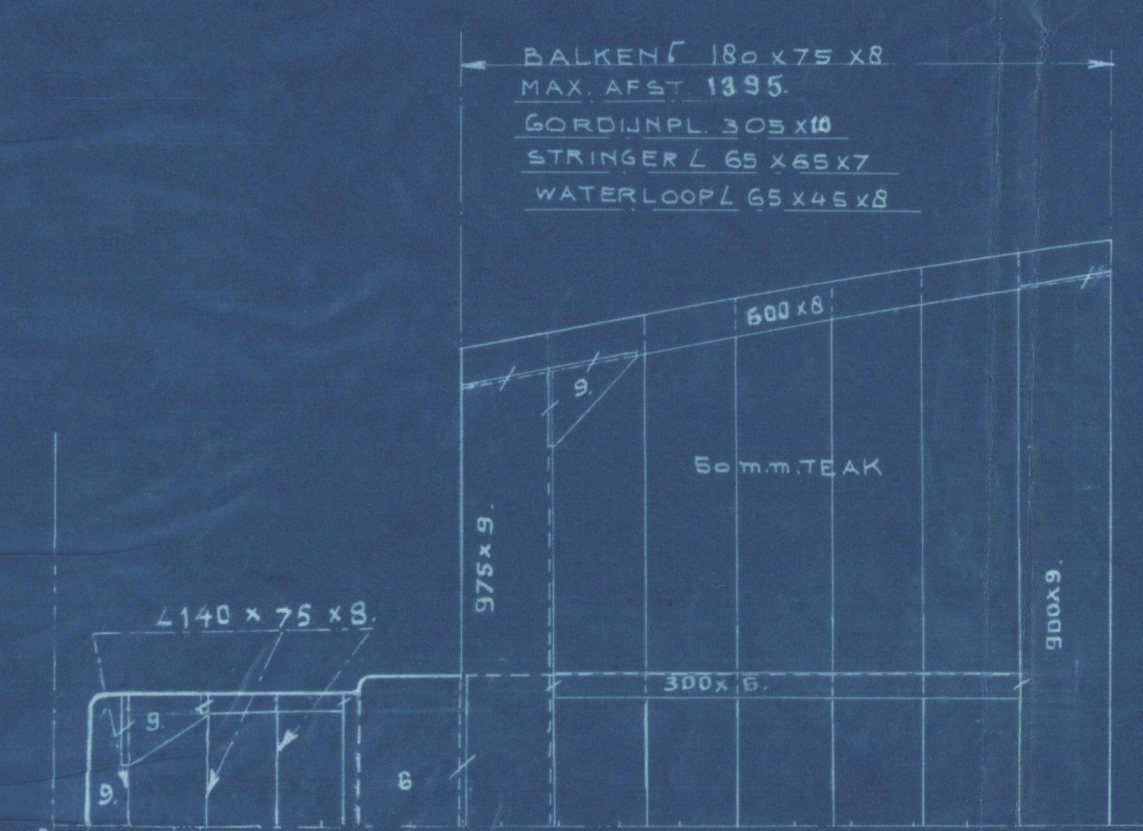


# KAMPANJEDEK.




# PROMENADEDEK.

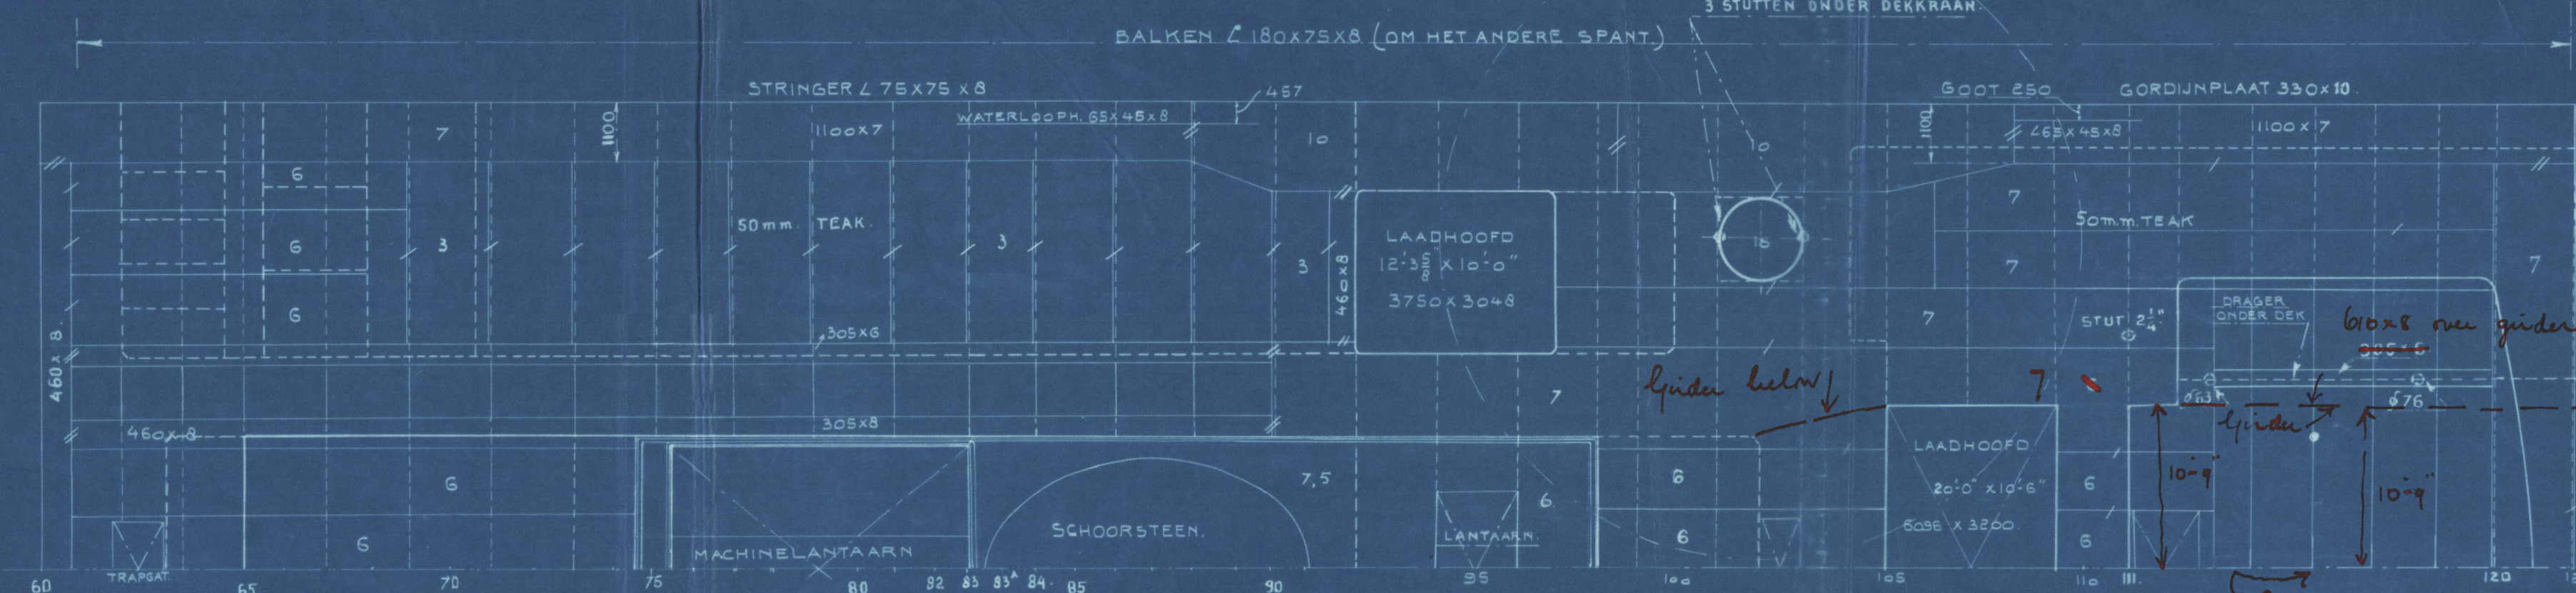


# BRUGDEK.

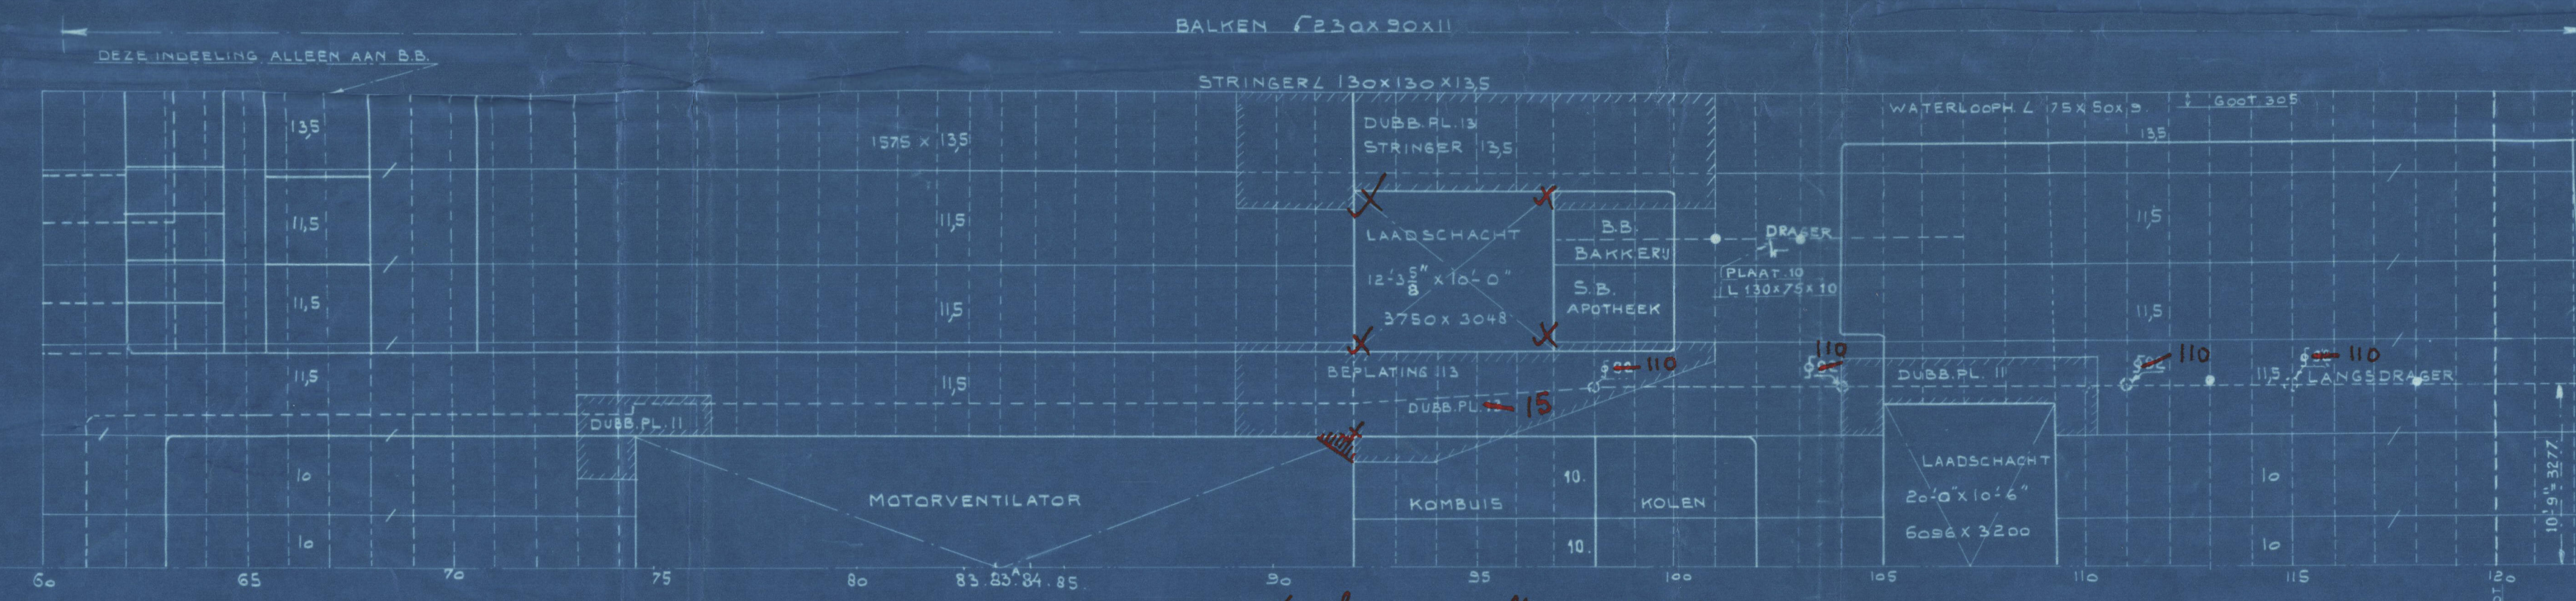

# COMMANDOBRUG.

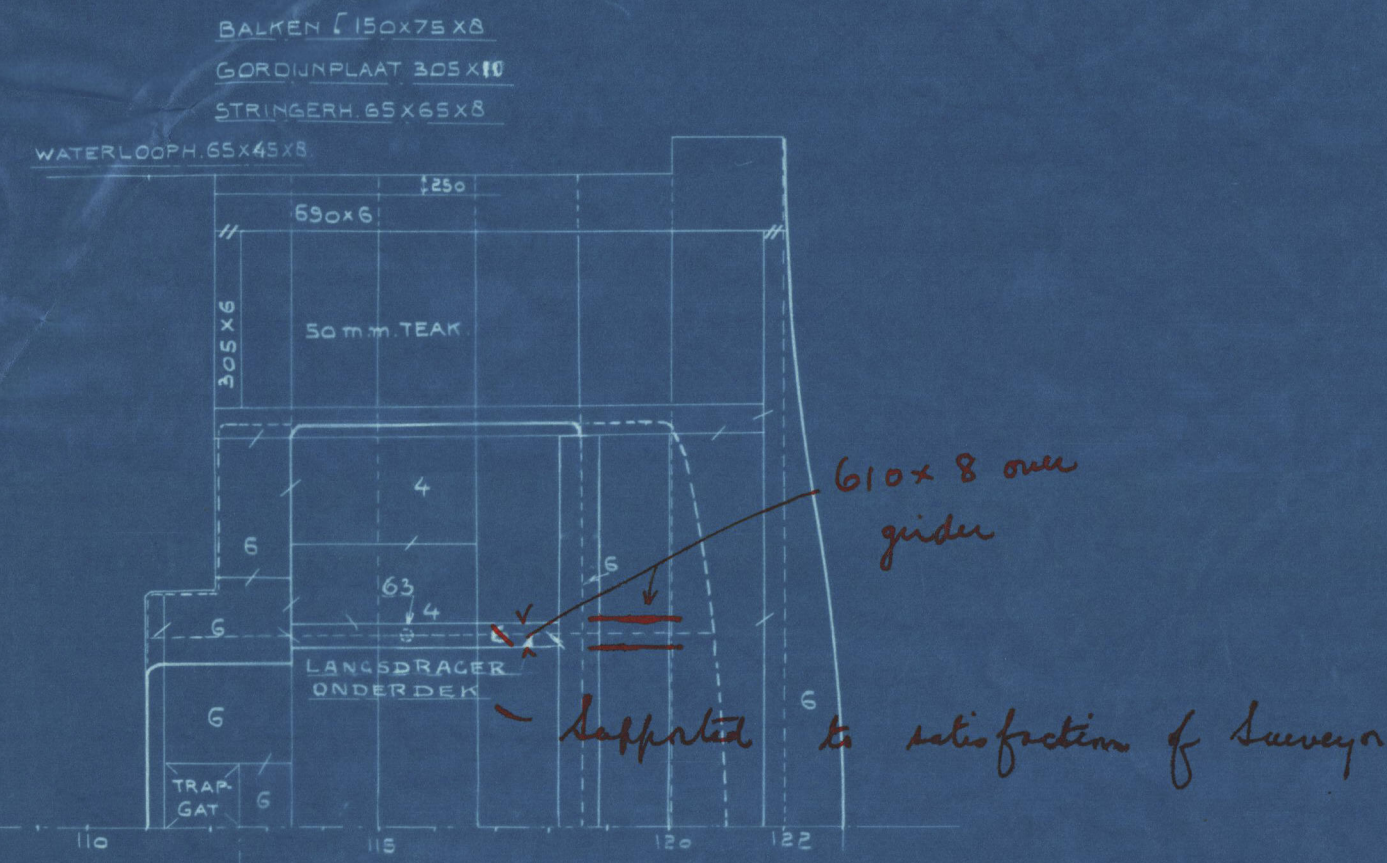


# BAKDEK.

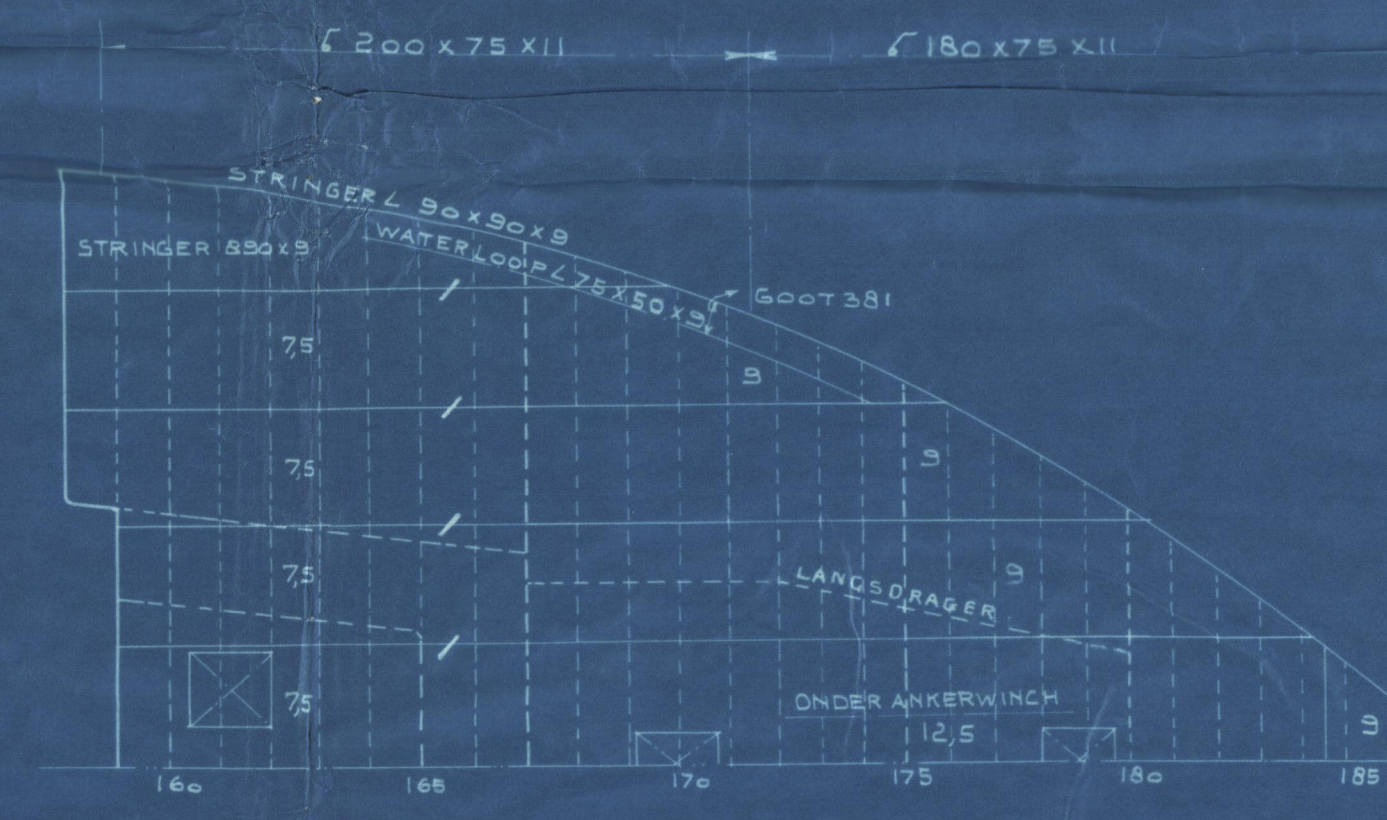


STUTTEN  
DE INGESCHREVEN MATEN ZIJN DE AFMETINGEN  
VAN STUTTEN ONDER HET DEK.  
STUTTEN ONDER ANKERSPIJL, STUURMACHINE,  
EN WAAR NOODIG ONDER LIEREN.

X - bouw niet noodig  
BOVENDEK.

# TUUSSENDEK.

 

# ONDERDEK.

 

"FLIEVOORD" - ROTTERDAM.									
AFD.: HANDELSVAARTUIGEN.					SCHAAL: 1:100.				

DEKKEN.

A 100210.



Decks

~~Box 3~~

Kota Agaling

003138-003146-0003



© 2020

Lloyd's Register  
Foundation

Decks  
Box 3  
14/01/2020