


Distanza fra le Ordinate 1590    Apparecchio Motore e Caldaia    Distanza fra le Ordinate 660    Cisterna 4 Sinistra - 4 Centrale - 4 Destra    Distanza Ordinate 660    Cisterna 5 Sinistra - 5 Centrale - 5 Destra    Distanza Ordinate 660    Locale Pompe - Distanza Ordinate 660    Cisterna 2 Sinistra - 2 Centrale - 2 Destra    Distanza Ordinate 660    Cisterna 1 Sinistra - 1 Centrale - 1 Destra    Distanza Ordinate 660    Distanza fra le Ordinate 1590    Distanza fra le Ordinate 1590    Distanza fra le Ordinate 1590

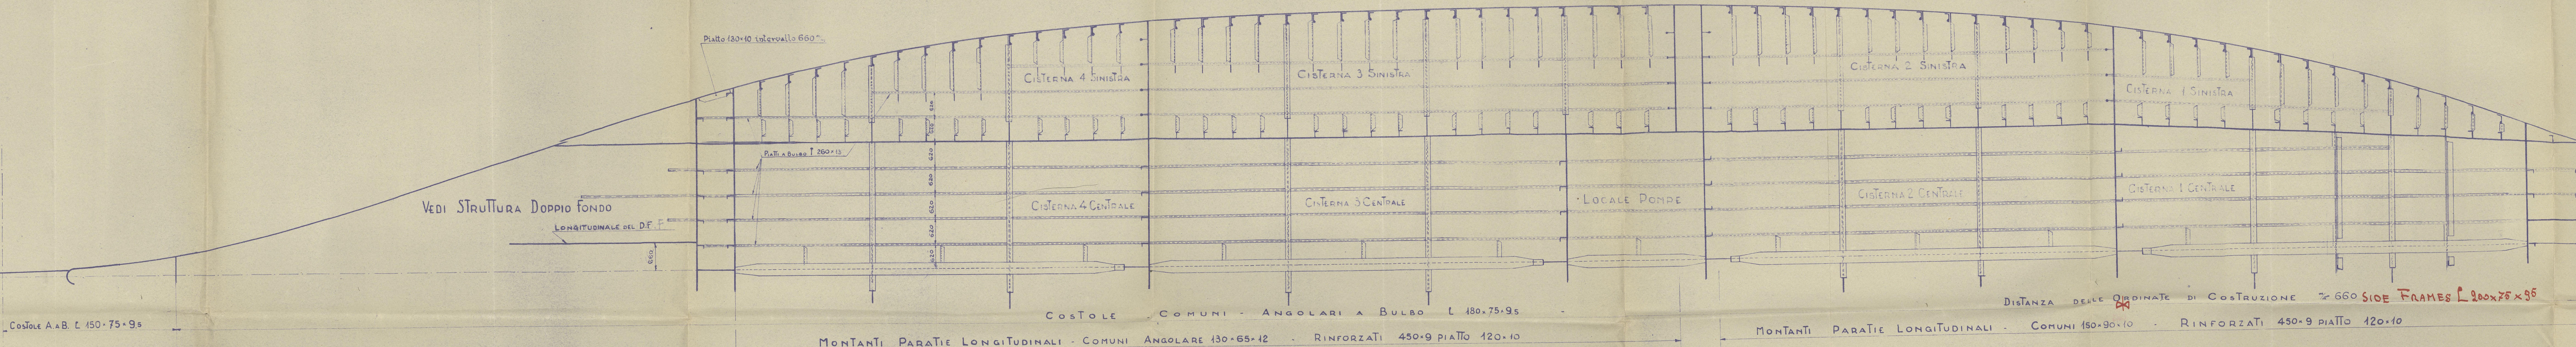

Costole A+B L 450x75x9.5    Costole Comuni - Angolari a Bulbo L 480x75x9.5    Montanti Paralleli Longitudinali - Comuni Angolare 130x65x12 - Rinforzati 450x9 piastra 120x10    Montanti Paralleli Longitudinali - Comuni 180x90x10 - Rinforzati 450x9 piastra 120x10    Distanza delle Ordinate di Costruzione 660    Side Frames L 200x75x9.5    L 180x75x9.5    Montanti L 180x75x9.5    Side Separate Plan.


CARATTERISTICHE PRINCIPALI	
LUNGHEZZA MASSIMA FUORI TUTTO	m. 77.30
" AL GALLEGGIAMENTO PIENO CARICO	m. 72.45
" FRA LE PENDICOLARI	m. 69.70
LARGHEZZA MASSIMA FUORI OSSATURA	m. 12.40
ALTEZZA DI COSTRUZIONE	m. 6.10
IMMERSIONE A PIENO CARICO	m. 5.40
BOLZONE	m. 0.250

29/7/52  
CANTIERE NAVALE PELLEGRINO NAPOLI

ANNOTAZIONI	CANTIERE NAVALE PELLEGRINO NAPOLI	COSTRUTTORE C.P. 94
M/CISTERNA DA 2400 TONN. D.W.		
PIANO DEI FERRI		
SEZIONE LONGITUD. E FONDO		
DISEGNO N° 3044/2		
DATA 27-7-1952		



RECORDS DEPT.:  
LONDON.

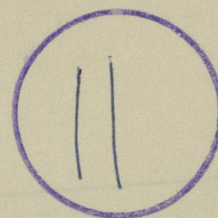

CANTIERE NAVALE PELLEGRINO  
YARD N° 94

PROFILE & DBLE BOTTOM

003357-003368-0083

© 2020

Lloyd's Register  
Foundation