


27730

Commissie tot vaststelling der minimum uitwatering.

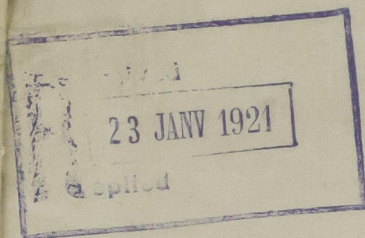

Aan *de Antwerp Engg Co*
te Antwerpen

Volgens ~~nevensgaand~~ certificaat N^o. *3063* d.d. *21 Januari 1921* bestemd voor *S.S. Winsum* moet het uitwateringsmerk worden aangebracht aan beide zijden van het schip, overeenkomstig het hieronder aangegeven diagram.

~~Bedoeld certificaat kan door U aan den betrokken persoon overhandigd worden nadat het uitwateringsmerk behoorlijk is aangebracht, waarvan bericht bij ons wordt ingewacht.~~


's GRAVENHAGE, *21 Januari 1921*

De Secretaris.

De ~~Voorzitter.~~
~~Ondervoorzitter.~~

Van der

De bovenkant der meetlijn
 ligt *5 c.m.* boven den bovenkant van
het stalen dek op de zijde

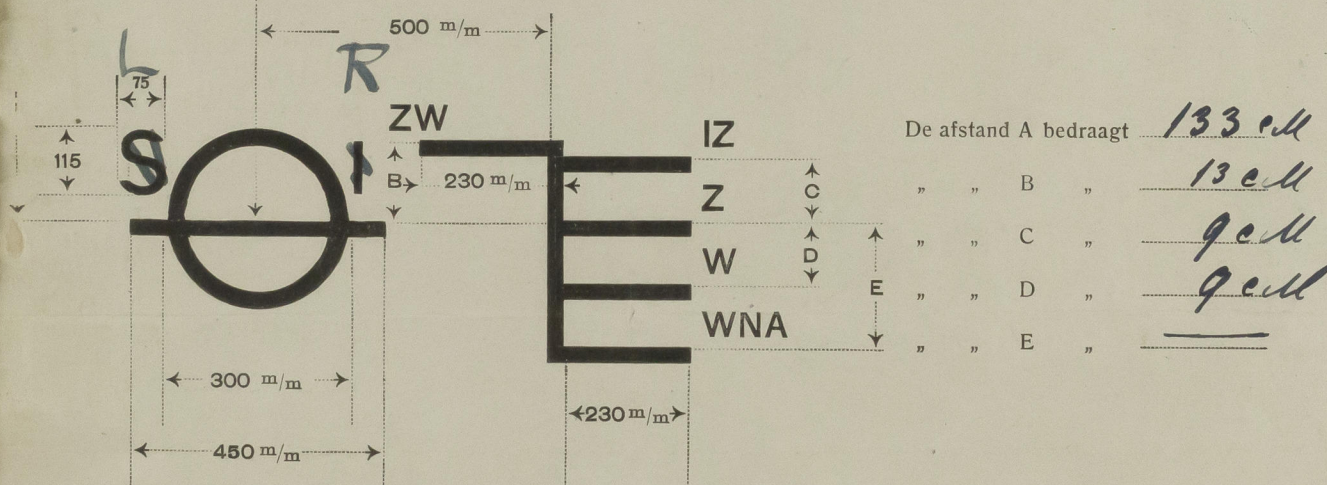

Alle lijnen moeten eene dikte hebben van 25 m/m, in houten schepen worden uitgestoken en in stalen platen door ingeslagen putjes worden aangegeven.

Alle metingen geschieden van den bovenkant der lijnen, en het middelpunt van den cirkel is gelegen in den bovenkant der betreffende lijn.

De letters S.I. worden slechts dan geplaatst als het uitwateringsmerk wordt aangebracht door de Scheepvaart Inspectie. Deze letters worden vervangen door:

L. R. indien het merk door Lloyd's Register wordt geplaatst.

B. V. " " " " Bureau Veritas " "

G. L. " " " " Germanischer Lloyd, " "

B. C. " " " " British Corporation, " "

The above marks are now cut in on the vessel's sides. I certify that I have verified them and find them correct.

Surveyor to Lloyds Register

003450 - 003451-0160