

HUVUDBÄCK  
SKALA 1:100

Slutp. huset 1912







Nr. area present (1995)  
nuler = 90.4 m  
S.N. 66.8

Slutp. huset 1912  
nr. area = 79.6  
S.N. 64.4


Part of modulus 1859  
17322

alterations

"Runmarö"  
Ska. 5961

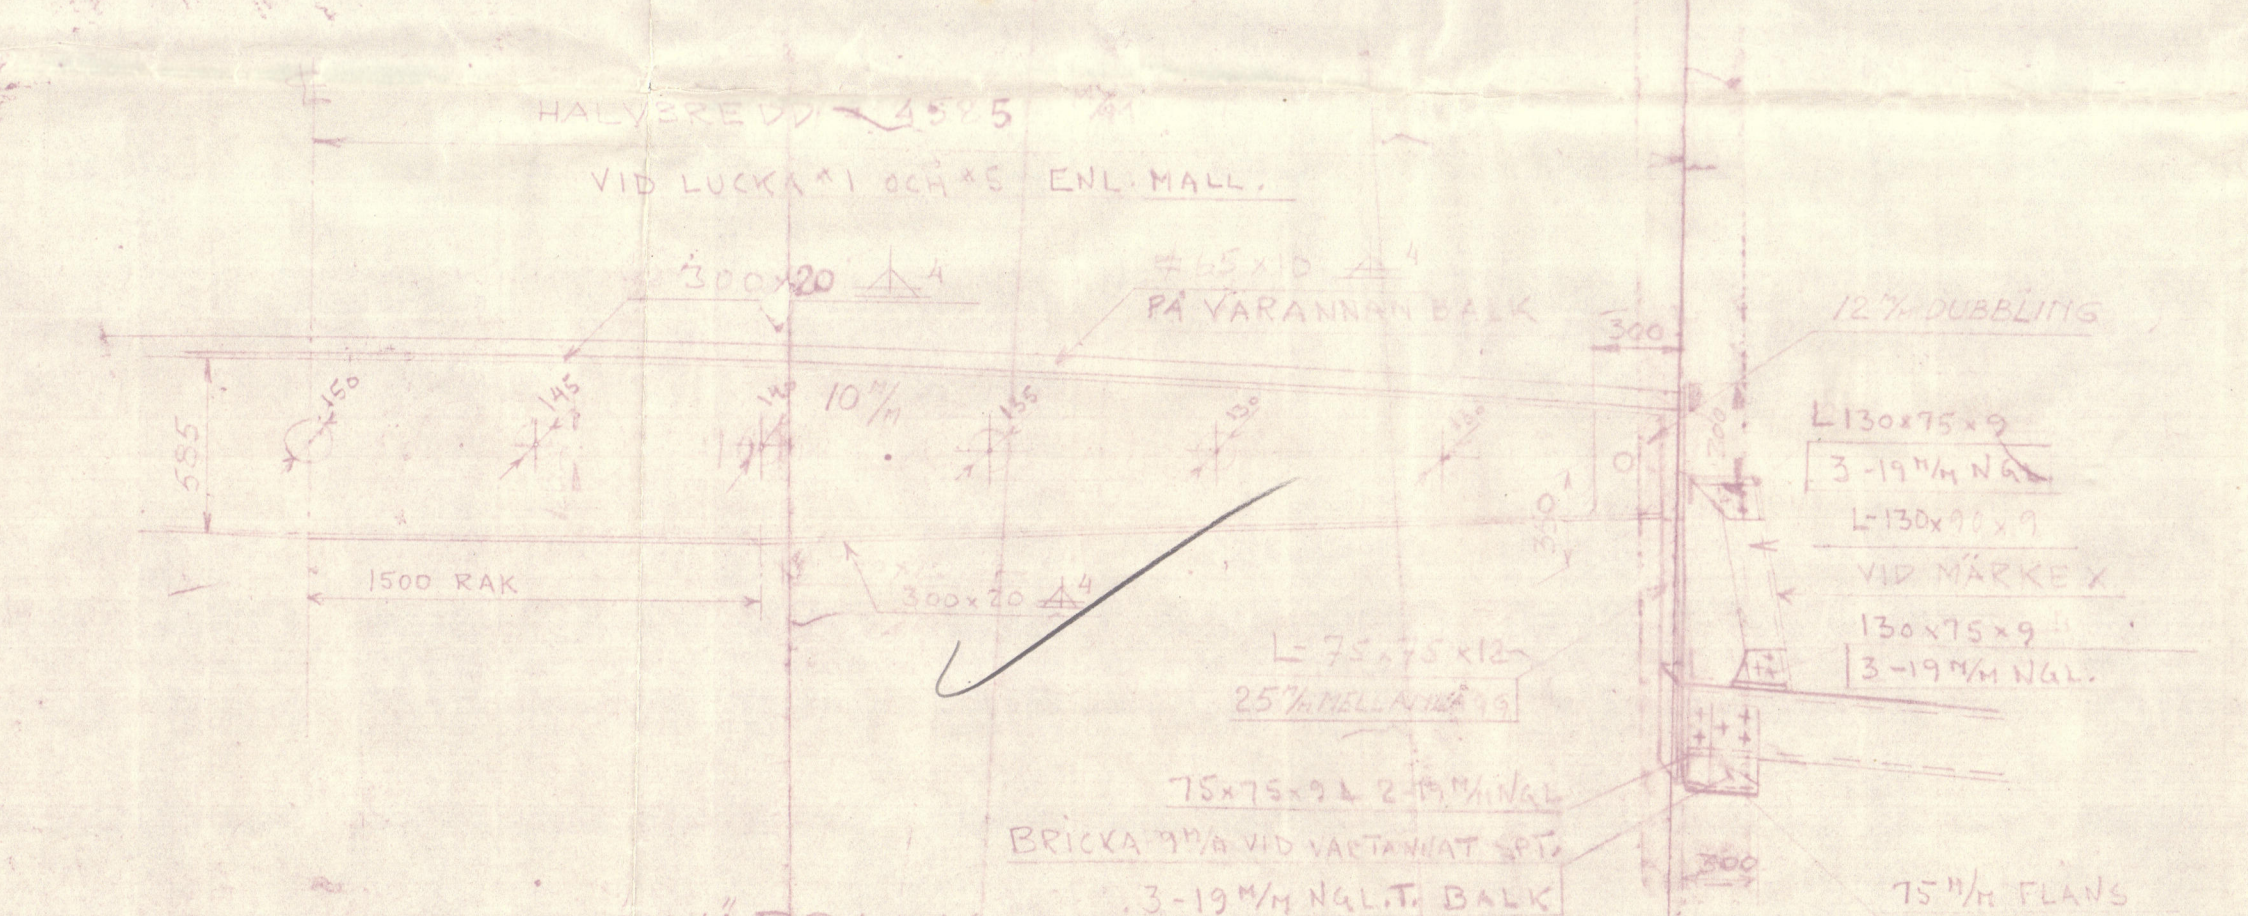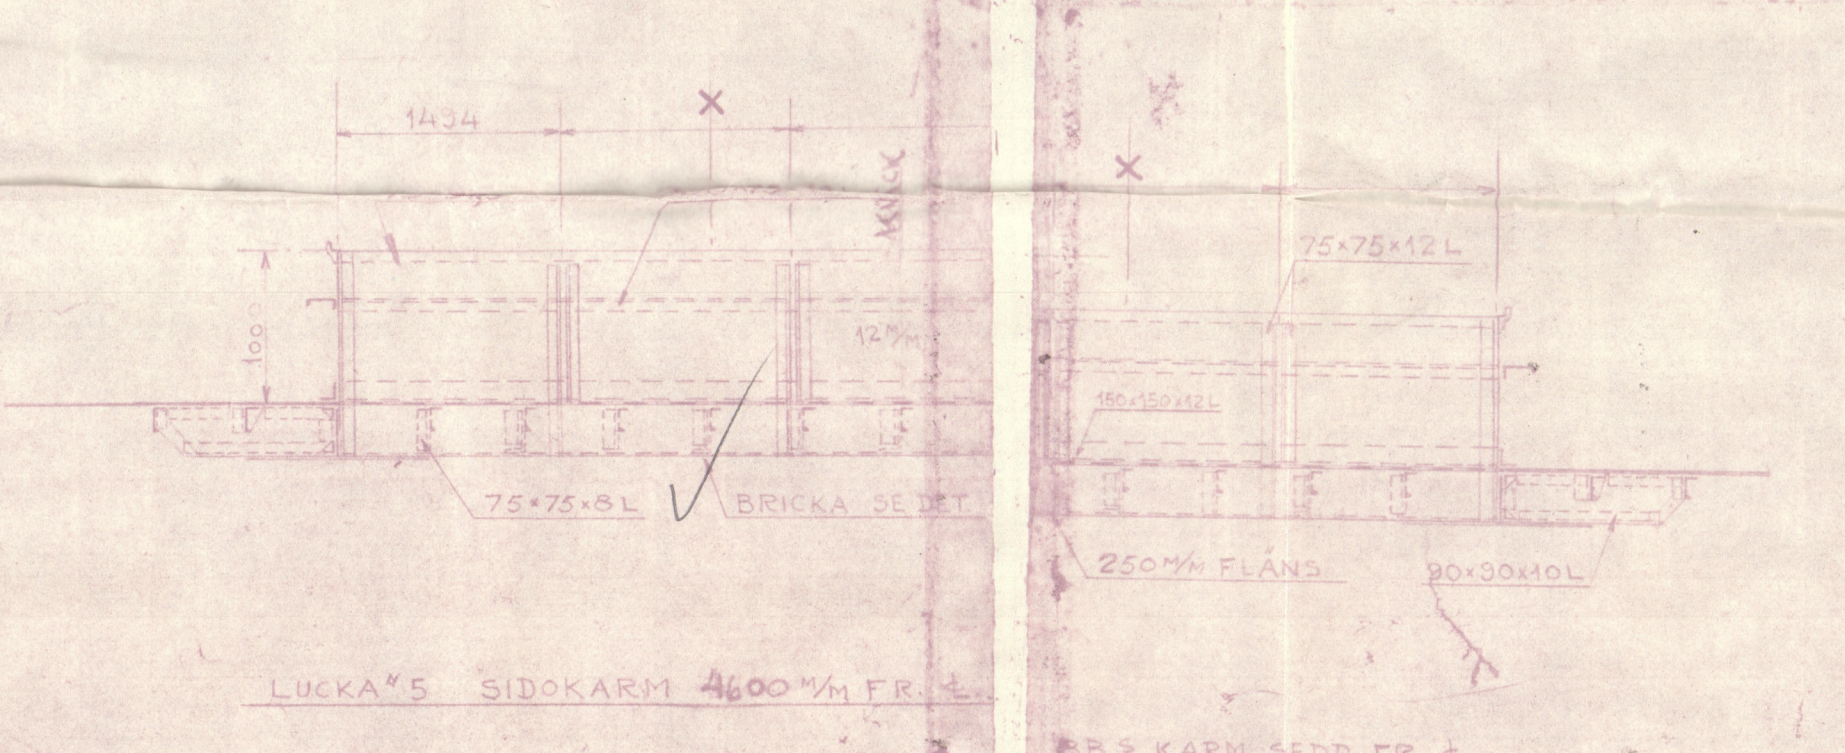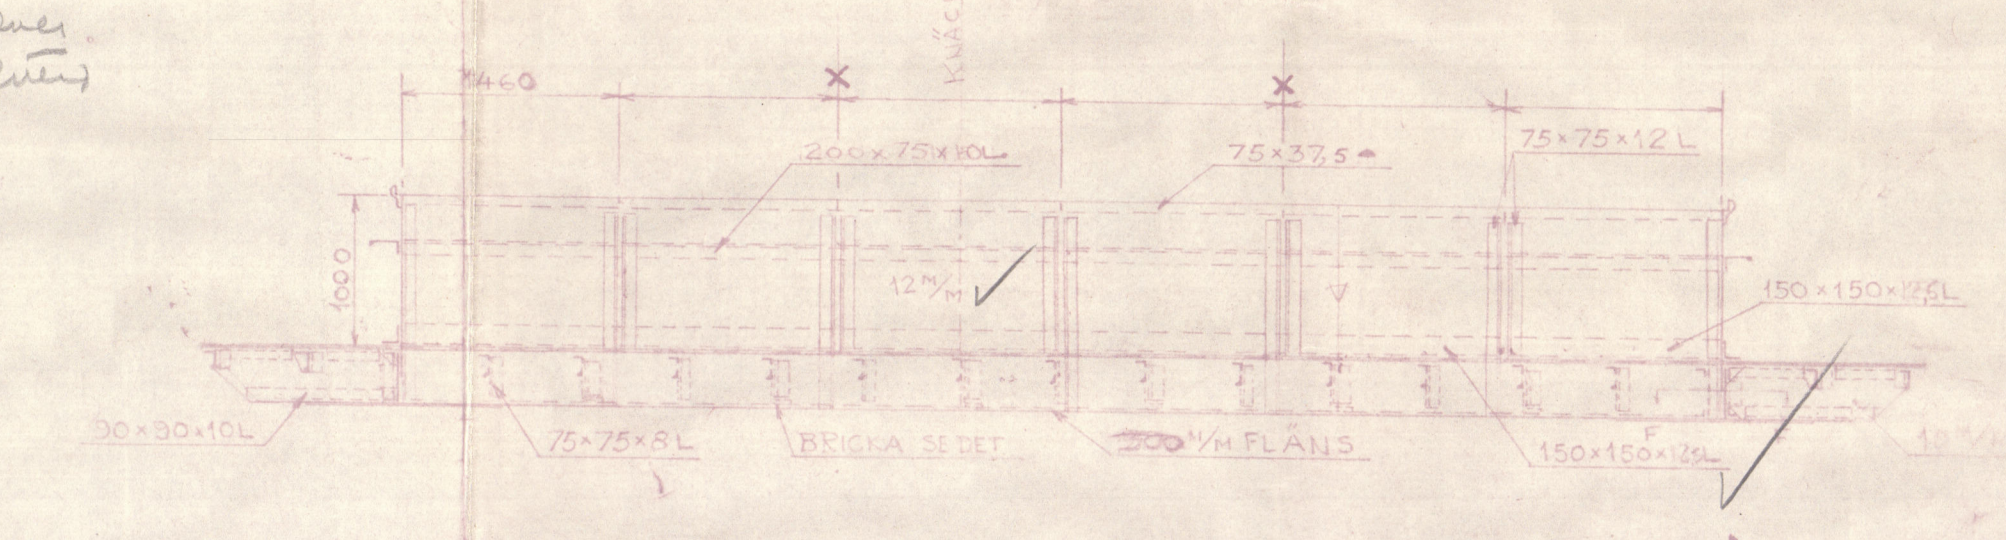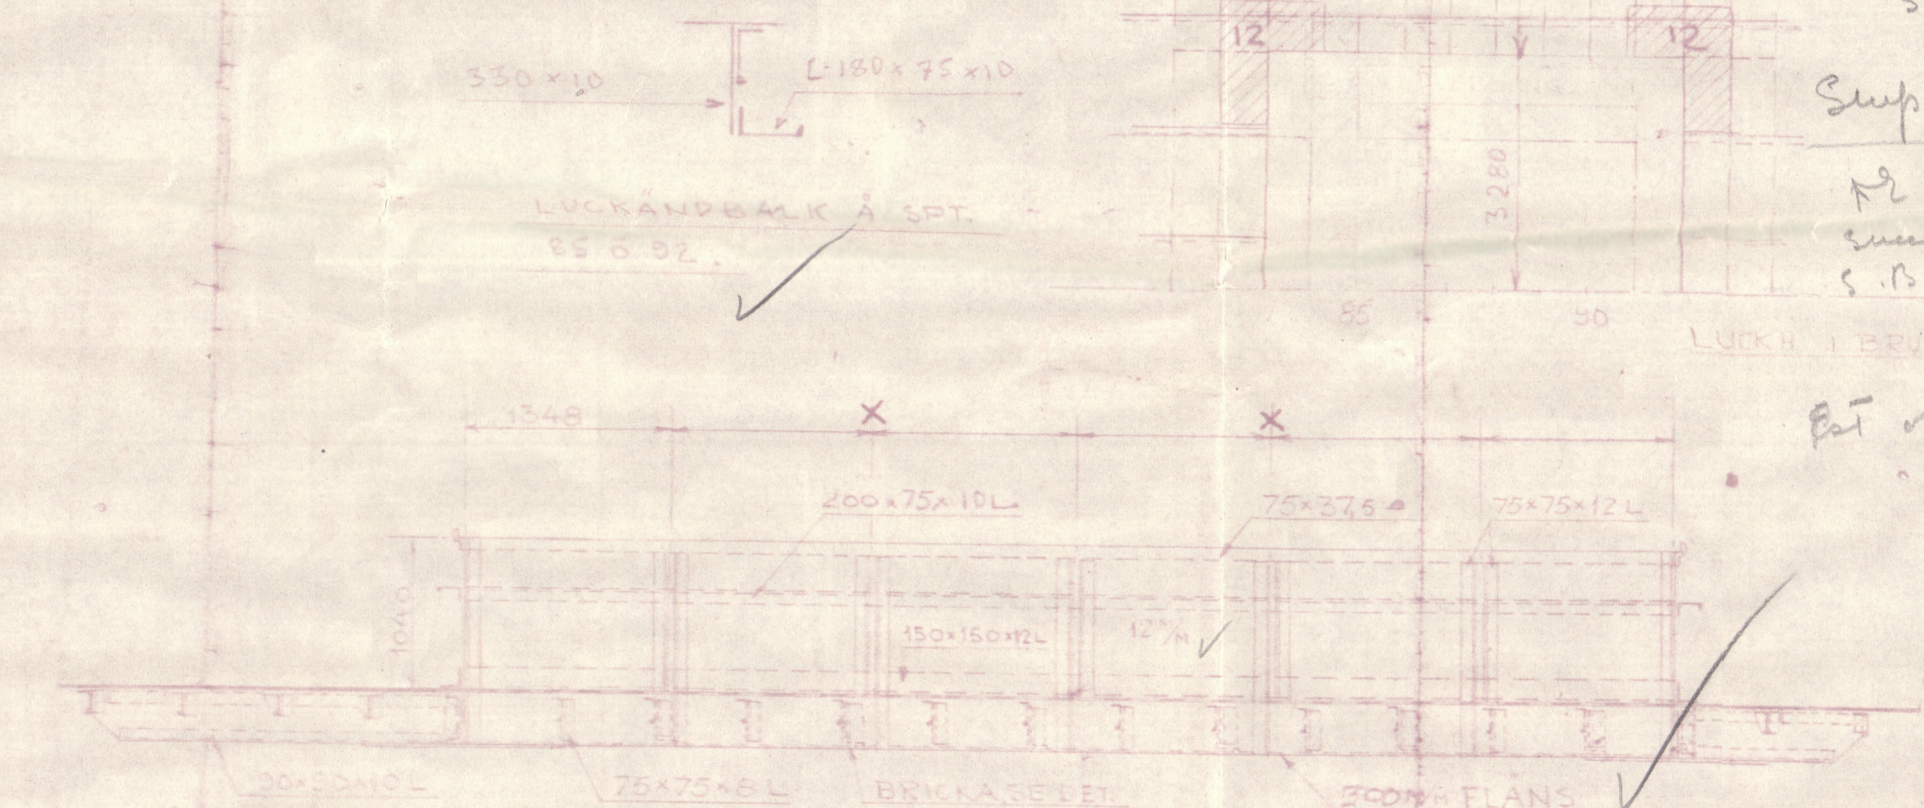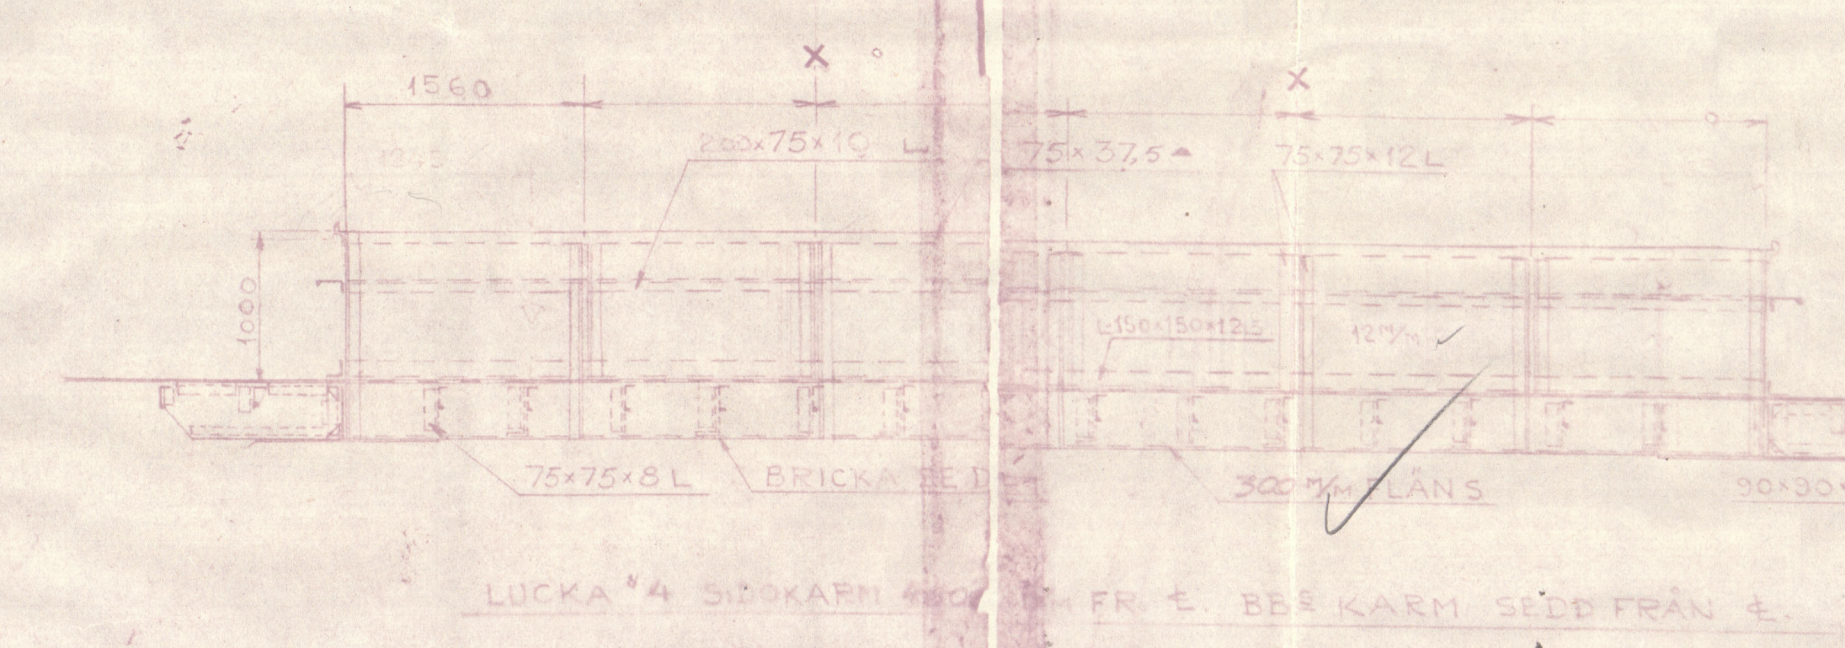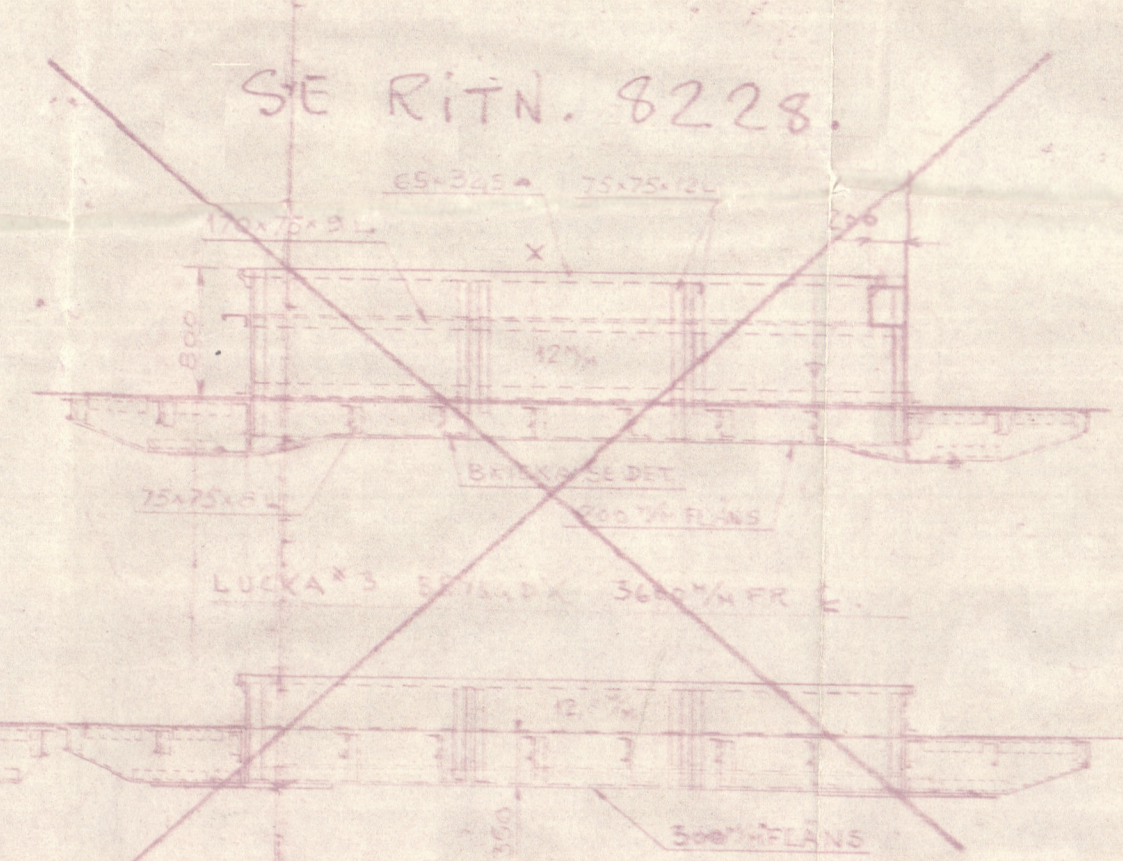

TVÄRBÄCK  
LUCKA 1, 2, 4, 5.  
3 HUVUDBÄCK LUCKA

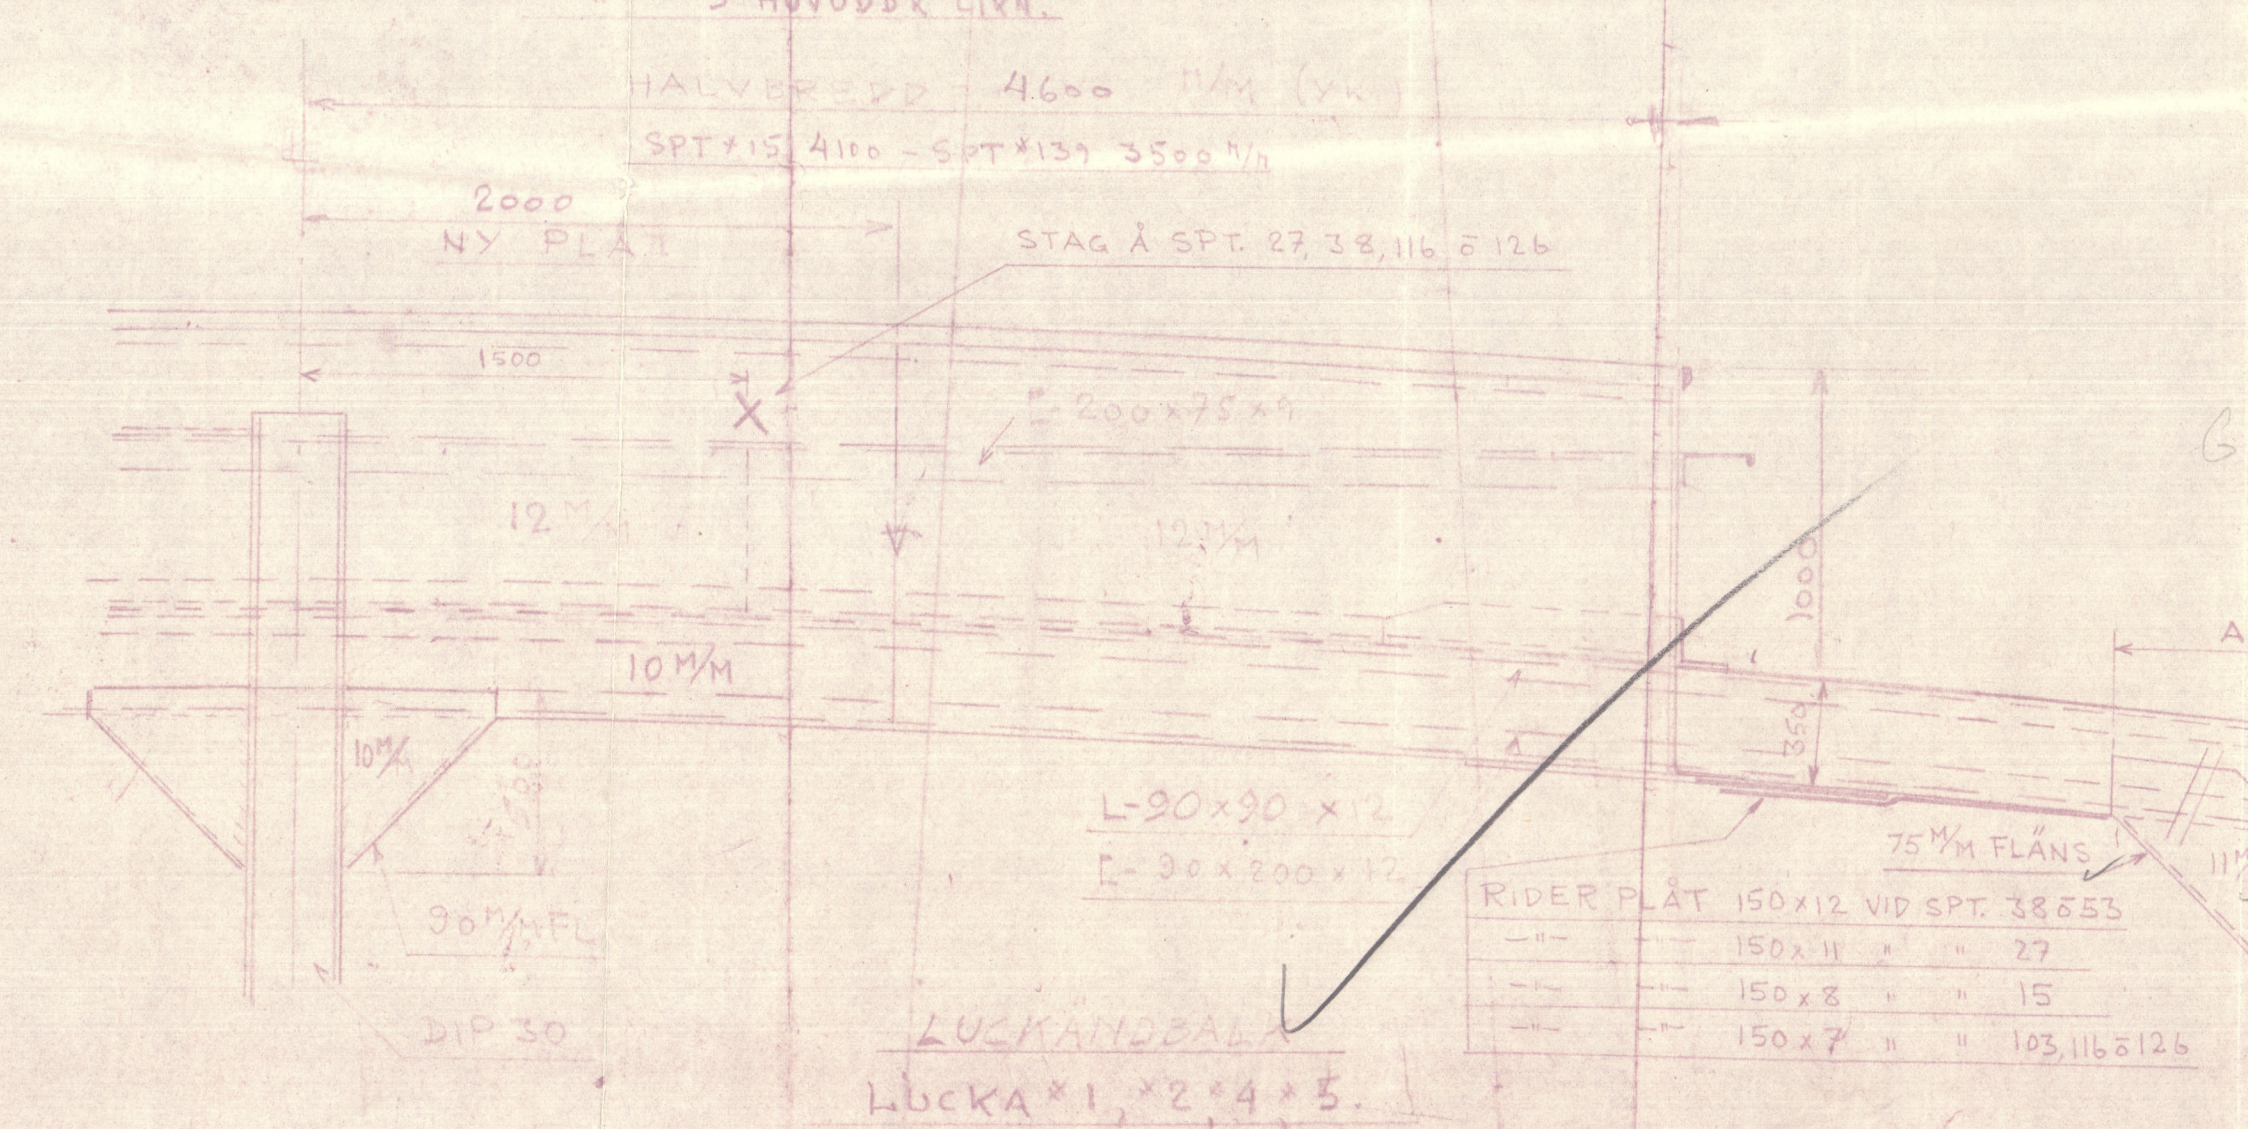

RITN. 8228

TVÄRBÄCK LUCKA 3 BRYGGD

ANT. NGL	A	B	SPT 85 0 32 BRYGGD
3-22	500	500	
15-22	700	700	
15-22	800	800	ÖVRIGA

KNA	A	B	C
A	640	640	13
B	1000	1000	11
C	500	500	11
D	600	600	11.5

FÖR OPPSTÖTTNING SE RITN. 415-7173

5% RUNMARÖ

AIB OSKARSHAMNS VÄRME

FÖR SLAG TILL ÄNDER  
AV LASTLUCKOR M.M. FÖR  
OMBYGGNAD EASY TRIMMER

SKALA 1/500  
MÅTT AV SÄ  
MÅTT AV

2020

Lloyds Register  
Foundation