





COUPE LONGITUDinale DEVANT L'AXE

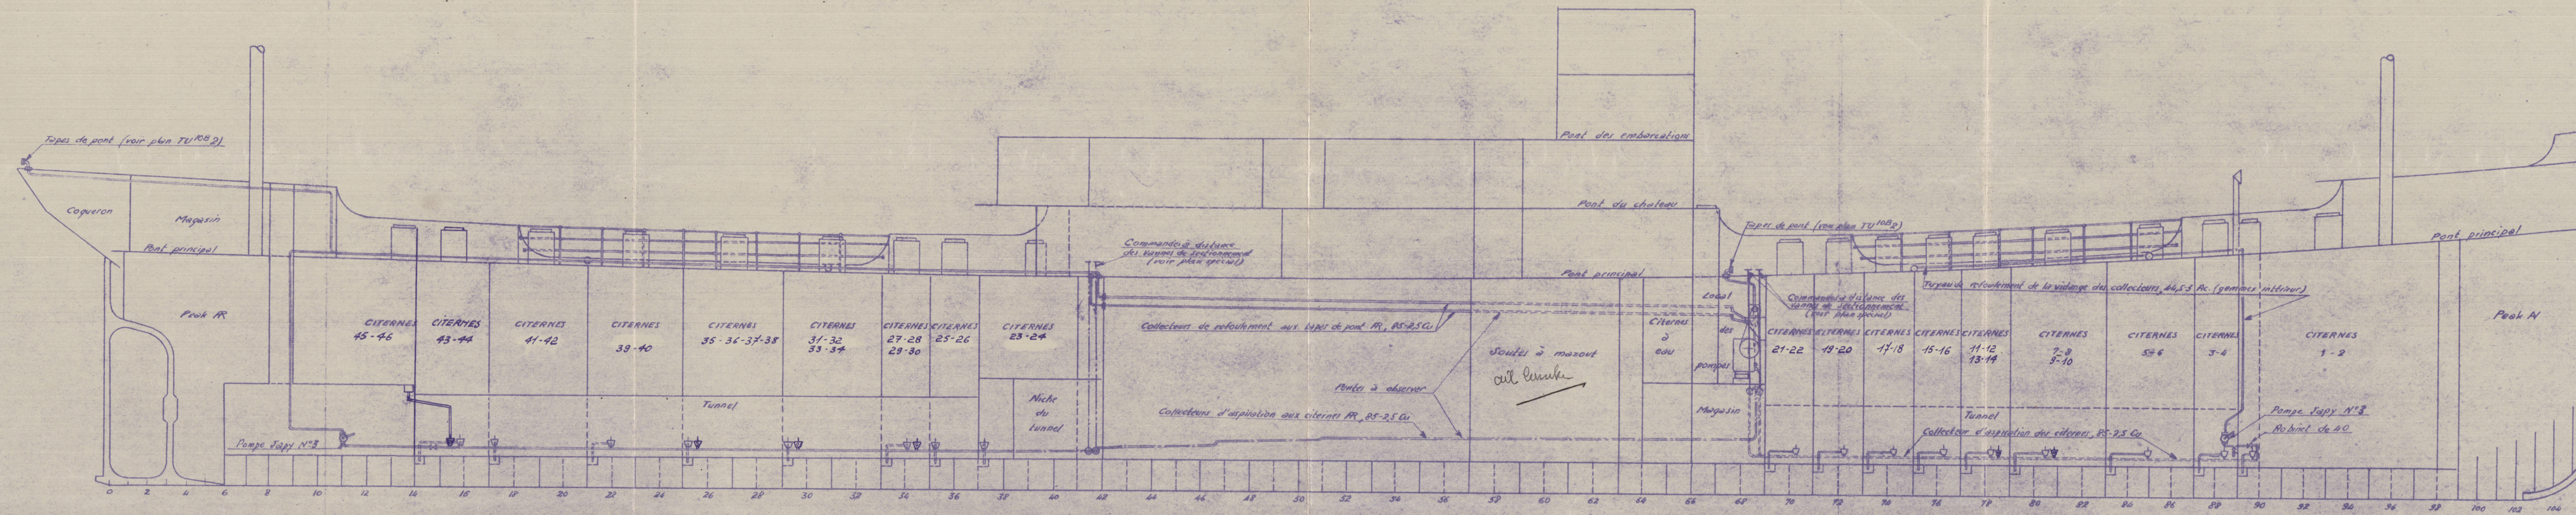


COUPE AU DESSUS DU PONT PRINCIPAL

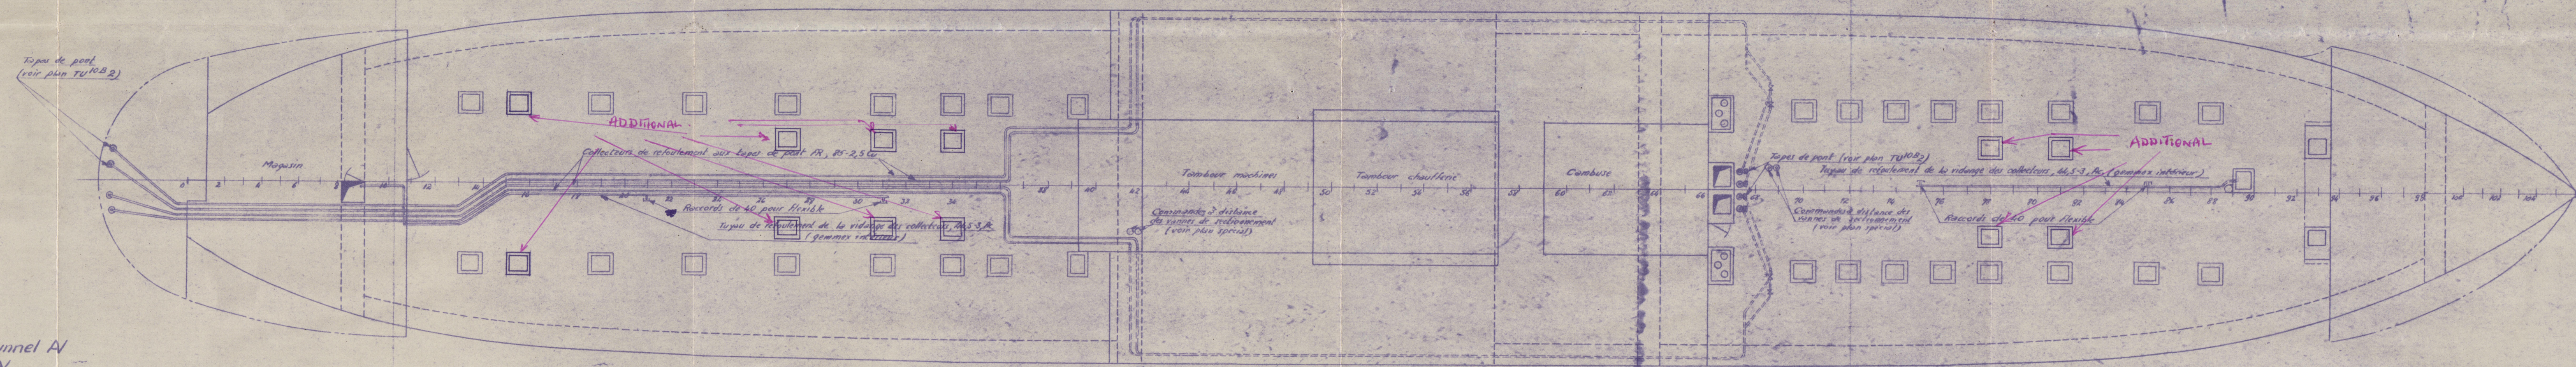

COUPE AU DESSUS DES TUNNELS

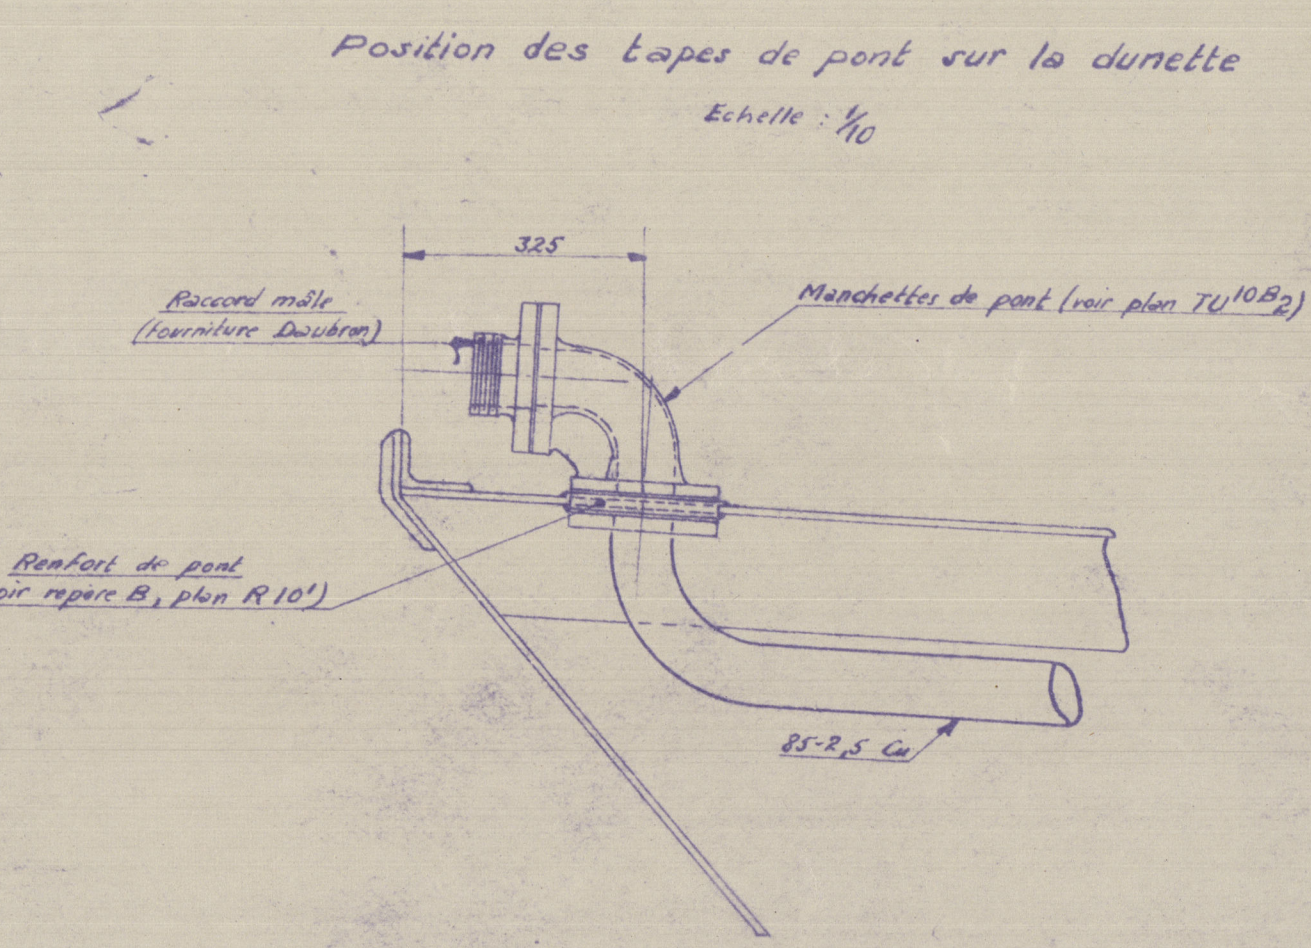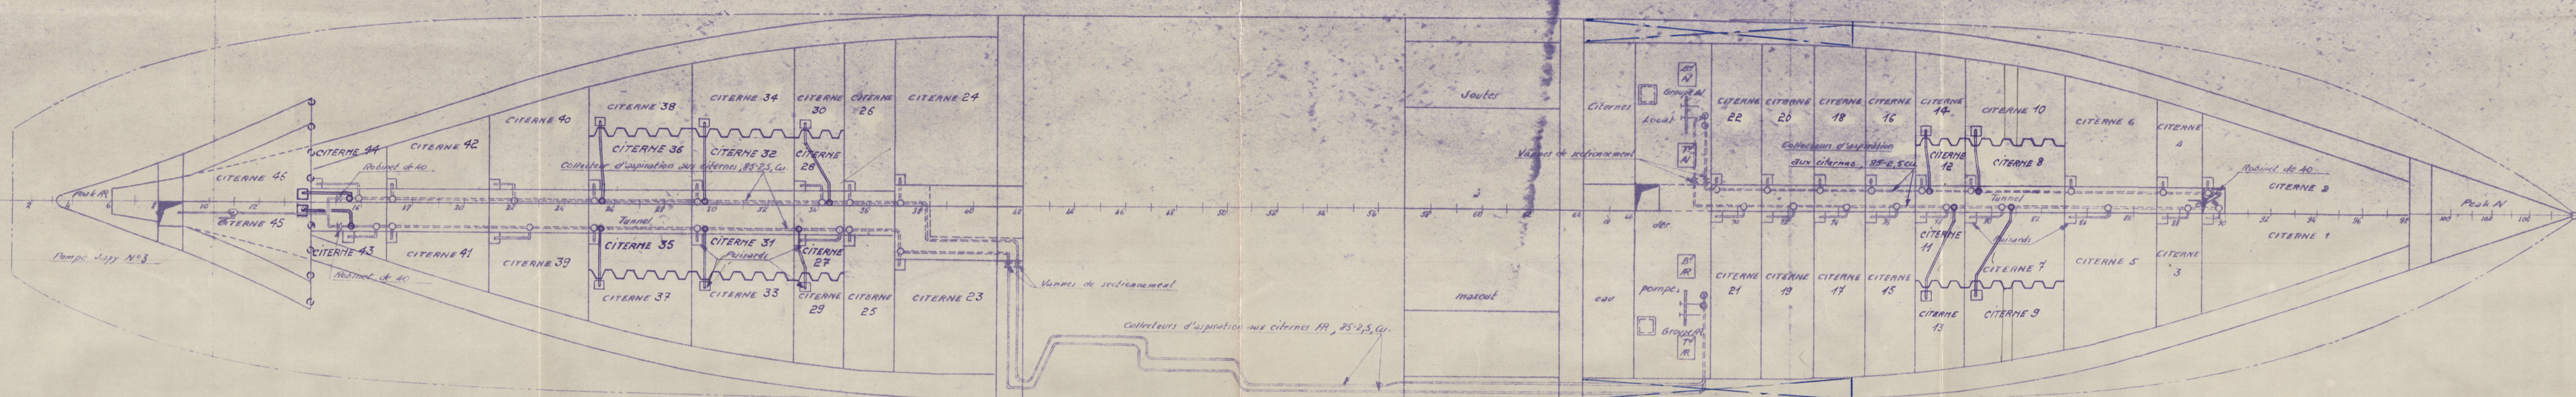

Références aux plans :
 TU 10 A1 : Installation du local du pomper.
 TU 10 A2 : Manchettes de pont pour raccordement de flexible.
 R 101 : Raccord, manchettes et brides sur chaudières et ponts.

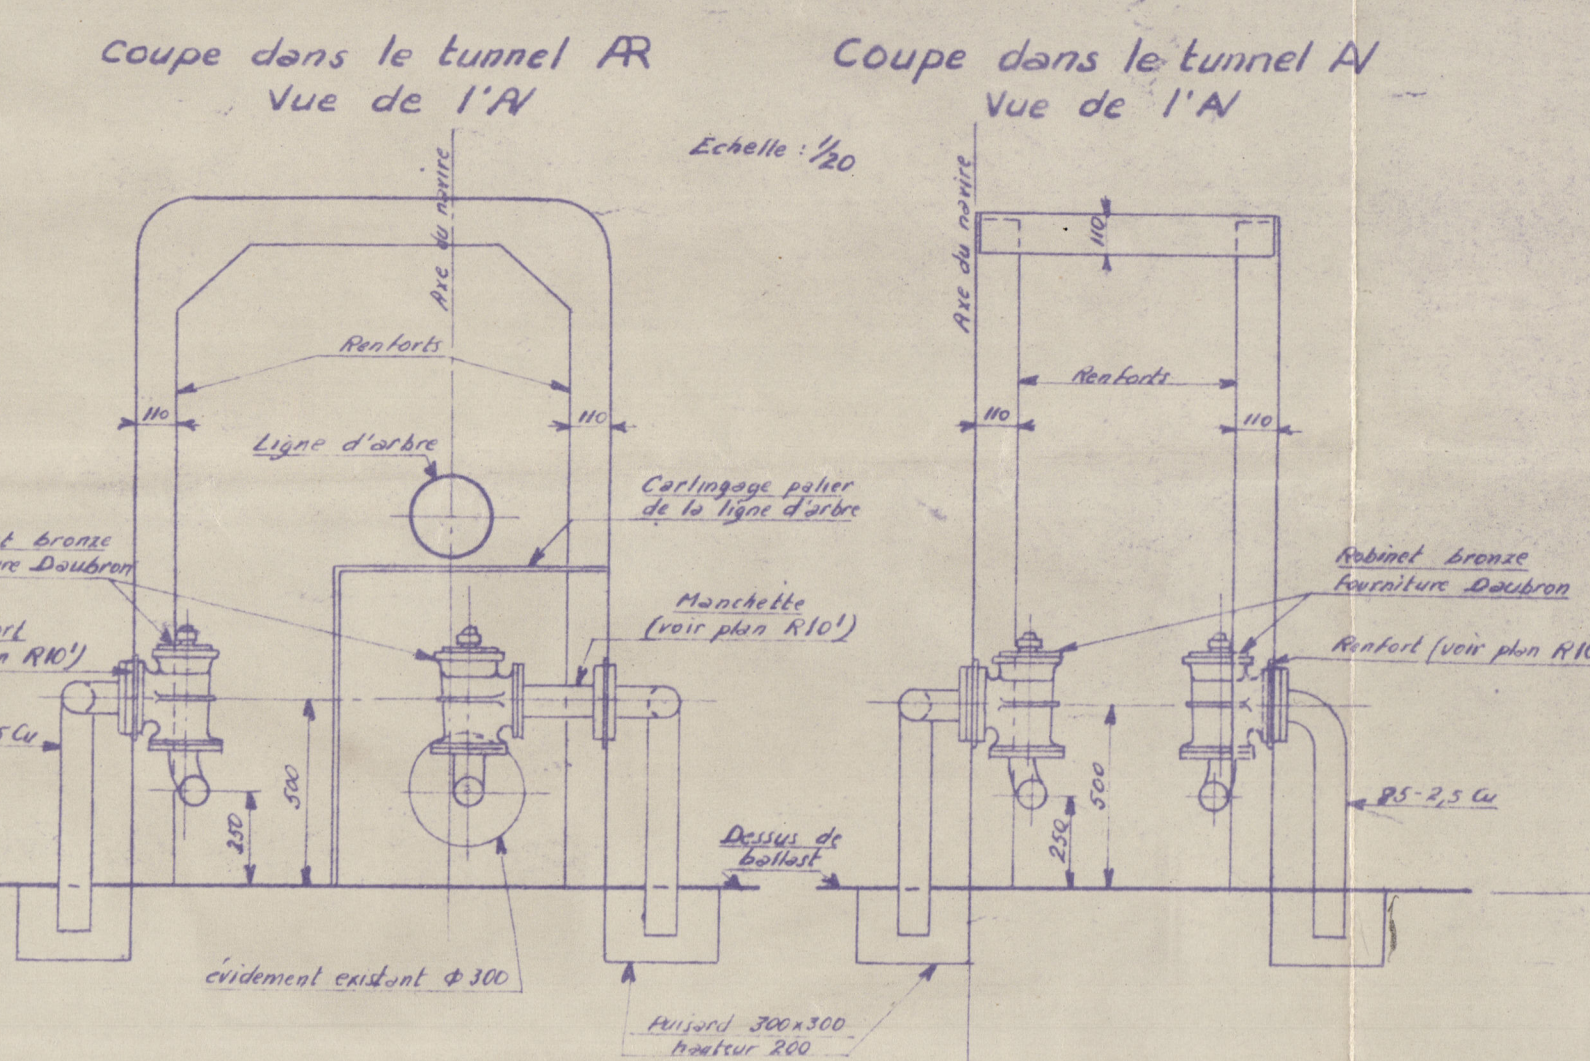

20-10-57. Indice 1 : Suppression de la pompe Japy du local des pompes (vidange des collecteurs) remplacée par deux pompes Japy aux extrémités des tunnels. Installation de vannes de sectionnement commandées du pont principal sur les collecteurs à leur sortie des tunnels le 9-3-51. Projet suivant lettre de la compagnie Maritime des chargeurs de l'ouest du 22-1-51.

ATELIERS & CHANTIERS
 DE BRETAGNE
 Prairie au Duc NANTES
13 05 50 CQ
SS PENTHIEVRE
 As Futur
 PROJET DE DIVISION DES CITERNES
 SCHEMA DU TUYAUTAGE DE VIN

The remaining requirements of the Rules for Pumping and Piping to be complied with so far as they are applicable.

14/8/51

Echelle: 1/100, 1/200, 1/500

Le 18 septembre 1947

003698-003705-0212

© 2020
 Lloyd's Register
 241