


Schéma des tuyautages d'échappement et de purges

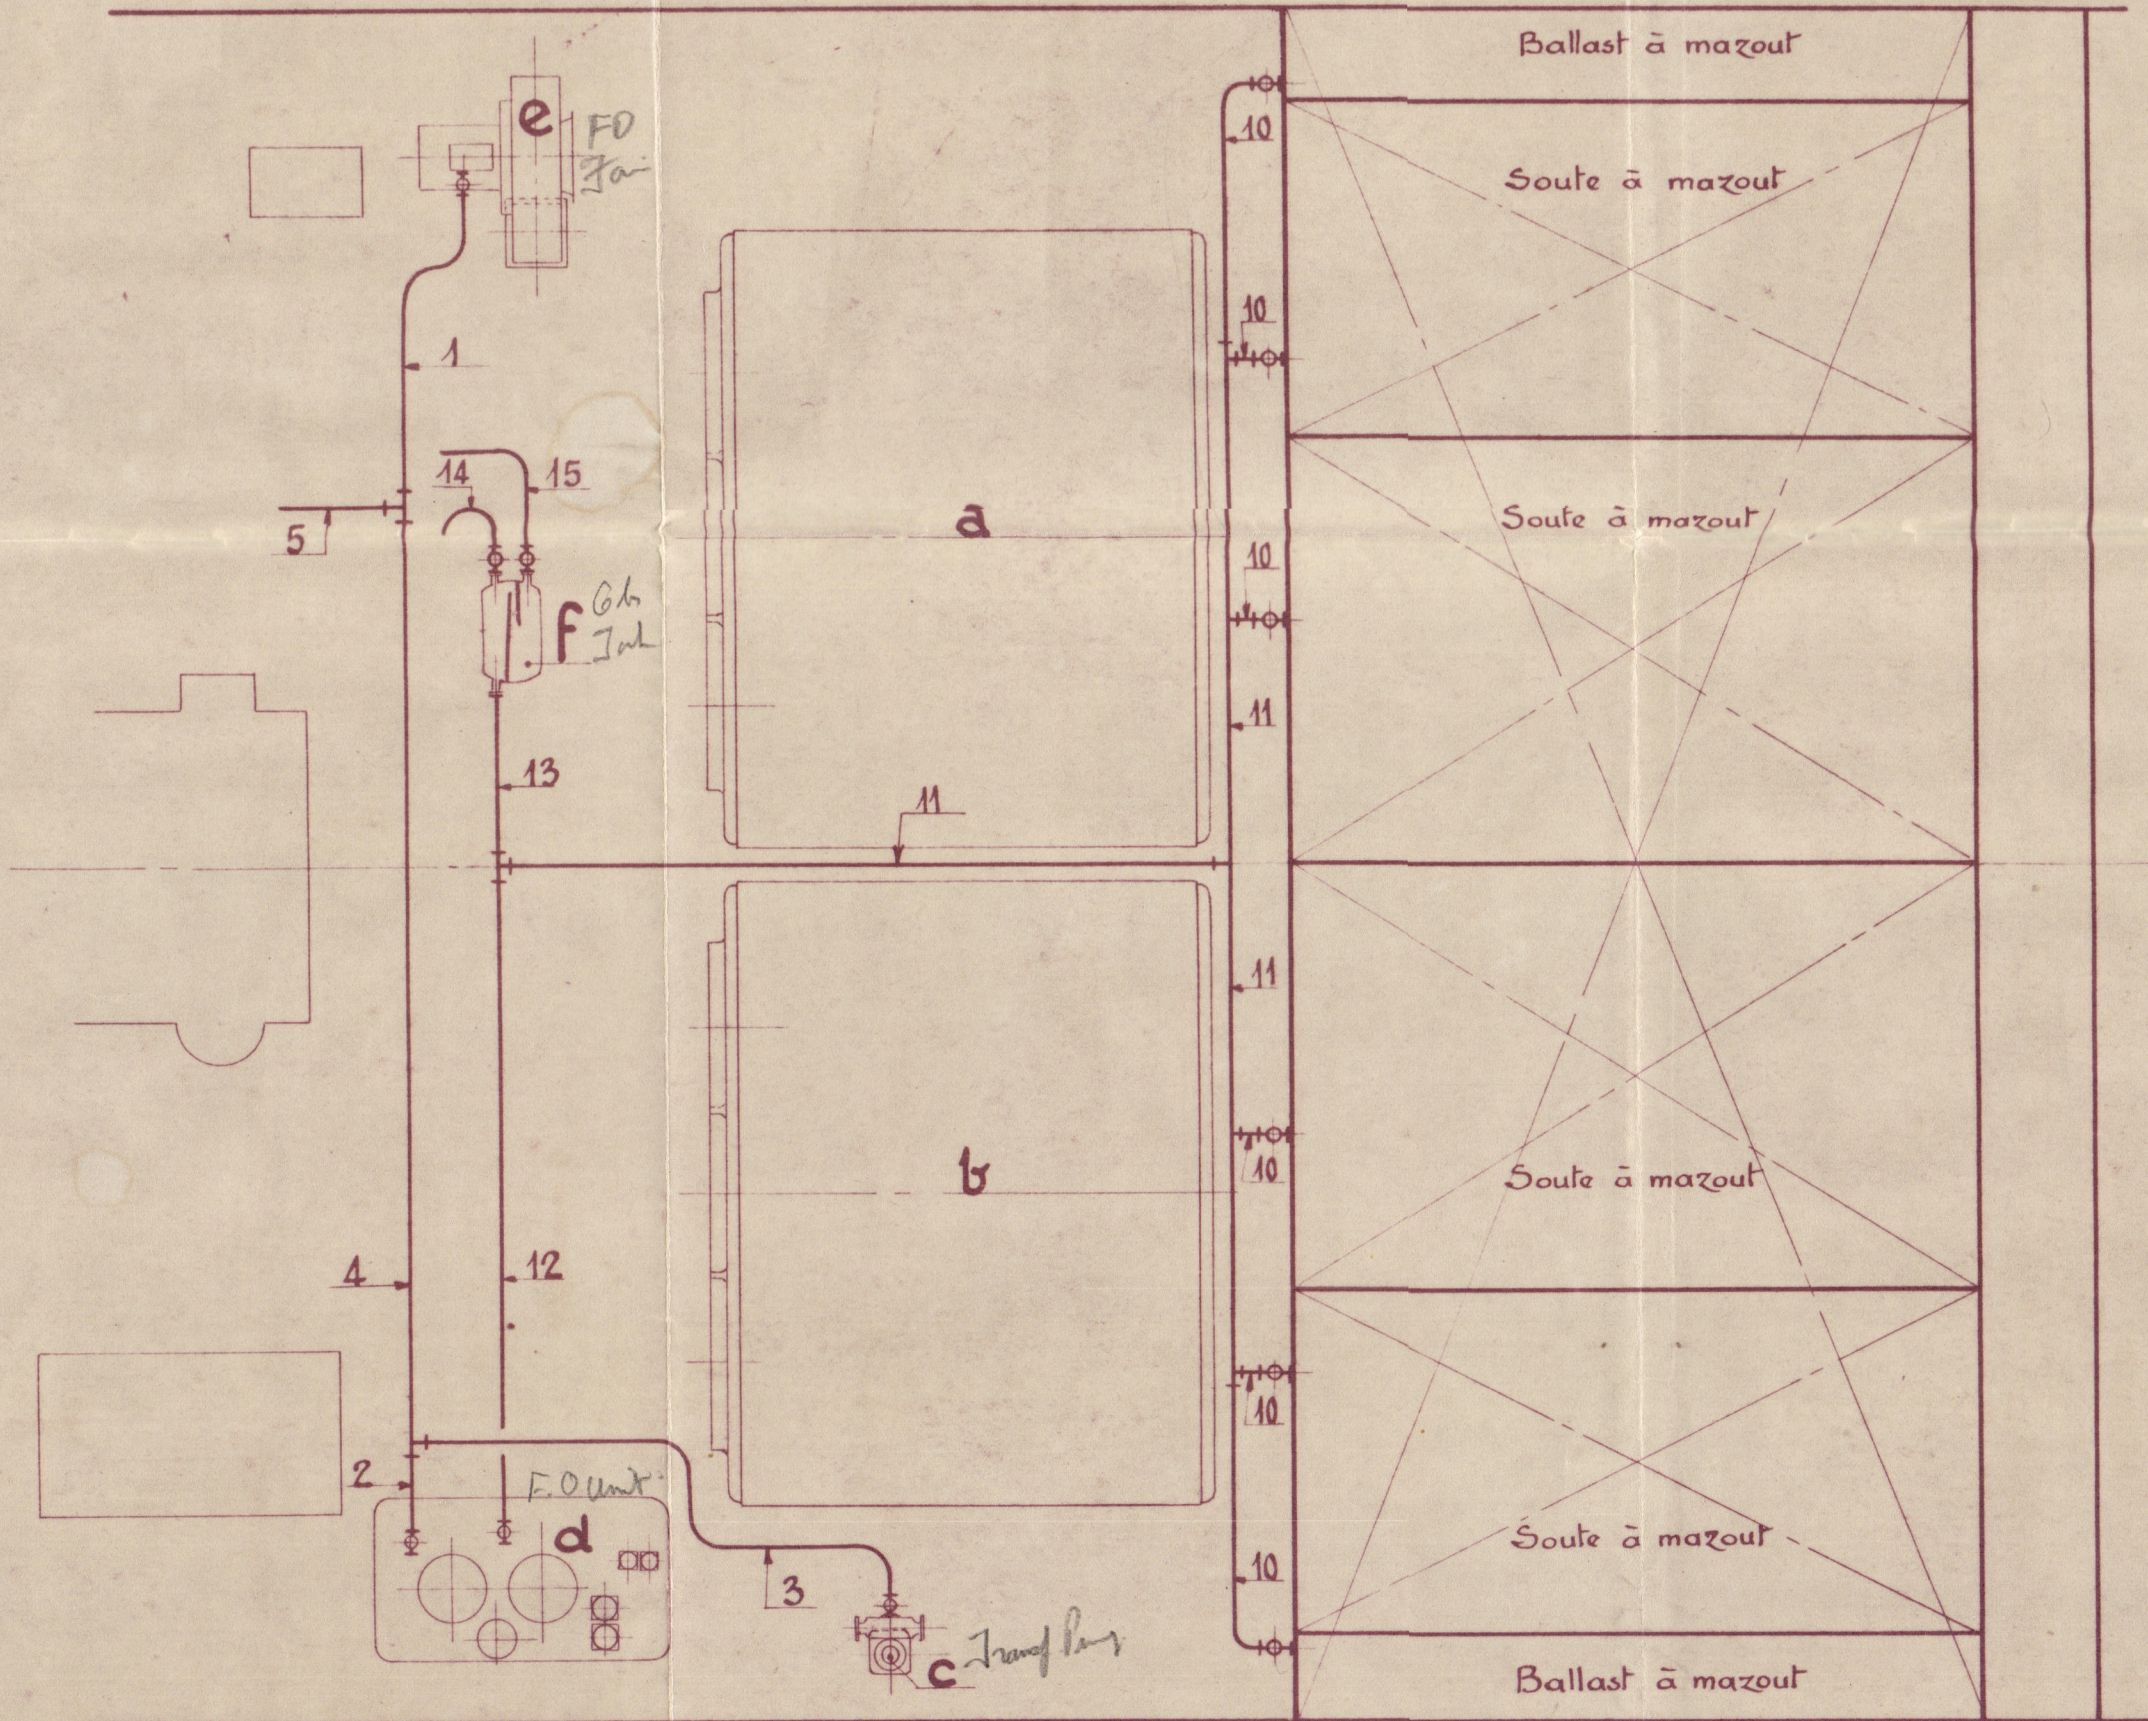

Légende des appareils

Répert.	Désignation
a	Chaudière babord
b	Chaudière tribord
c	Pompe de transfert de mazout
d	Groupe de chauffe "Todd"
e	Ventilateur de chauffe
f	Bouteille d'observation

Légende de la robinetterie

Robinet à soupape  
Stop lock with valve

Légende des tuyautages

Répert.	Désignation	Ø nominal	Pression VV de régime	Tuyaux			Brides suiv. Normes C.O.C.N.	Observations
				Ø extérieur	Épaisseur	Métal		
1	Echappement du ventilateur	25	P<1 <sup>atm</sup>	30	3	Acier soudure étiré à chaud	Brides soudées PN.10 pl. N° 144 <sup>a</sup>	
2	Echappement du groupe de chauffe (pompe)	15	"	20	2,5	"	"	
3	Echappement de la pompe de transfert de mazout	20	"	25	3	"	"	
4	Collecteur d'échappement du groupe de chauffe et de la pompe de transfert	20	"	25	3	"	"	
5	Collecteur d'échappement des auxiliaires chaufferie	32	"	38	3	"	"	(à réunir au coll. d'échappement des auxiliaires machines)
10	Purge du réchauffage de chaque soute ou ballast	20	12,65	25	3	Acier soudure étiré à chaud	Brides soudées (sans emballage) PN. 25 pl. N° 146 f <sub>1</sub>	
11	Collecteur des purges de réchauffage des soutes et ballasts	20	"	25	3	"	"	
12	Purge du groupe de chauffe	15	"	20	2,5	"	"	
13	Collecteur des purges à la bouteille d'observation	20	"	25	3	"	"	
14	Purge à la cale de la bouteille d'observation	15	"	20	2,5	"	Raccord PN 25 pl. 110 <sup>b</sup>	
15	Collecteur de purges au condenseur	20	"	25	3	"	Brides soudées (sans emballage) PN 25 pl. N° 146 f <sub>2</sub>	

The flash point of the oil fuel to be above 150° F.  
The remaining requirements of section 21 of the Rules 1926-47 to be complied with so far as they are applicable.

Modifications du Plan  
1  
2  
3

LONDON COPY.

"Panthéon" ext  
"SS." CASSARD  
TRANSFORMATION POUR CHAUFFE AU MAZOUT  
Schéma des tuyautages d'échappement et de purges

ATELIERS et CHANTIERS de BRETAGNE - NANTES.

PLAN N° 41.036.M  
© 2020

Commande N° 3296

Numéro de classement

Dessiné par: Guérin

Le: 26 novembre 1946

Date de sortie du plan: