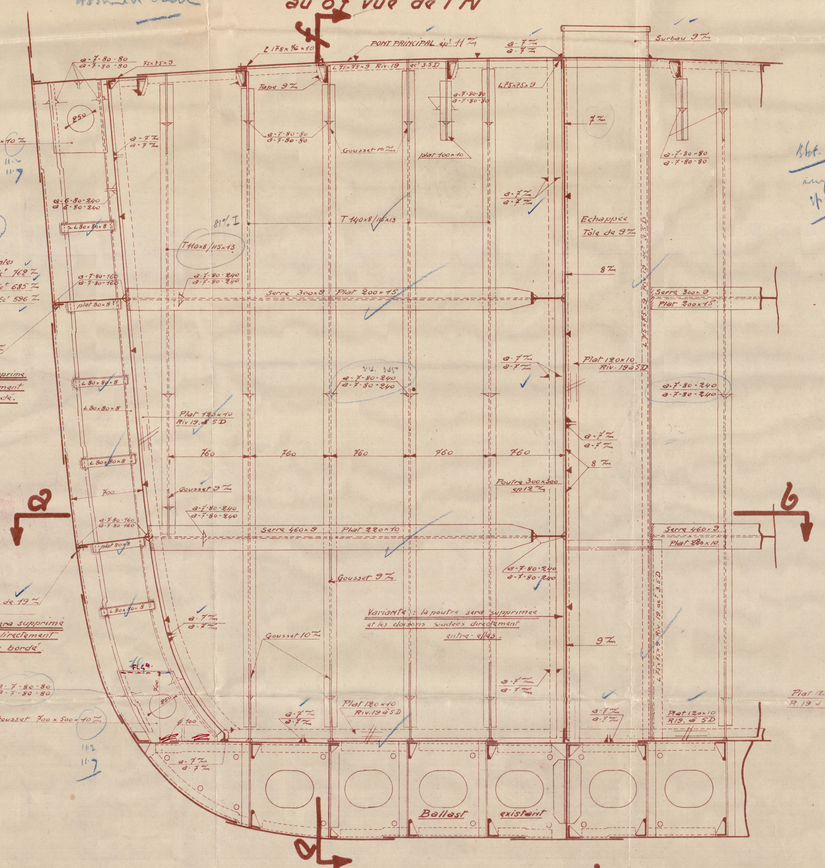Coupe transversale suivant cd
au 87 vue de l'AV