


- DIMENSIONI PRINCIPALI :

- Lunghezza di costruz.	476' 4 1/2" = m. 145,20
- Larghezza max. f.o.	68' 0" = " 20,72
- Altezza di costruz.	36' 0" = " 10,97
- Immersione media	26' 10-3/4" = " 8,197

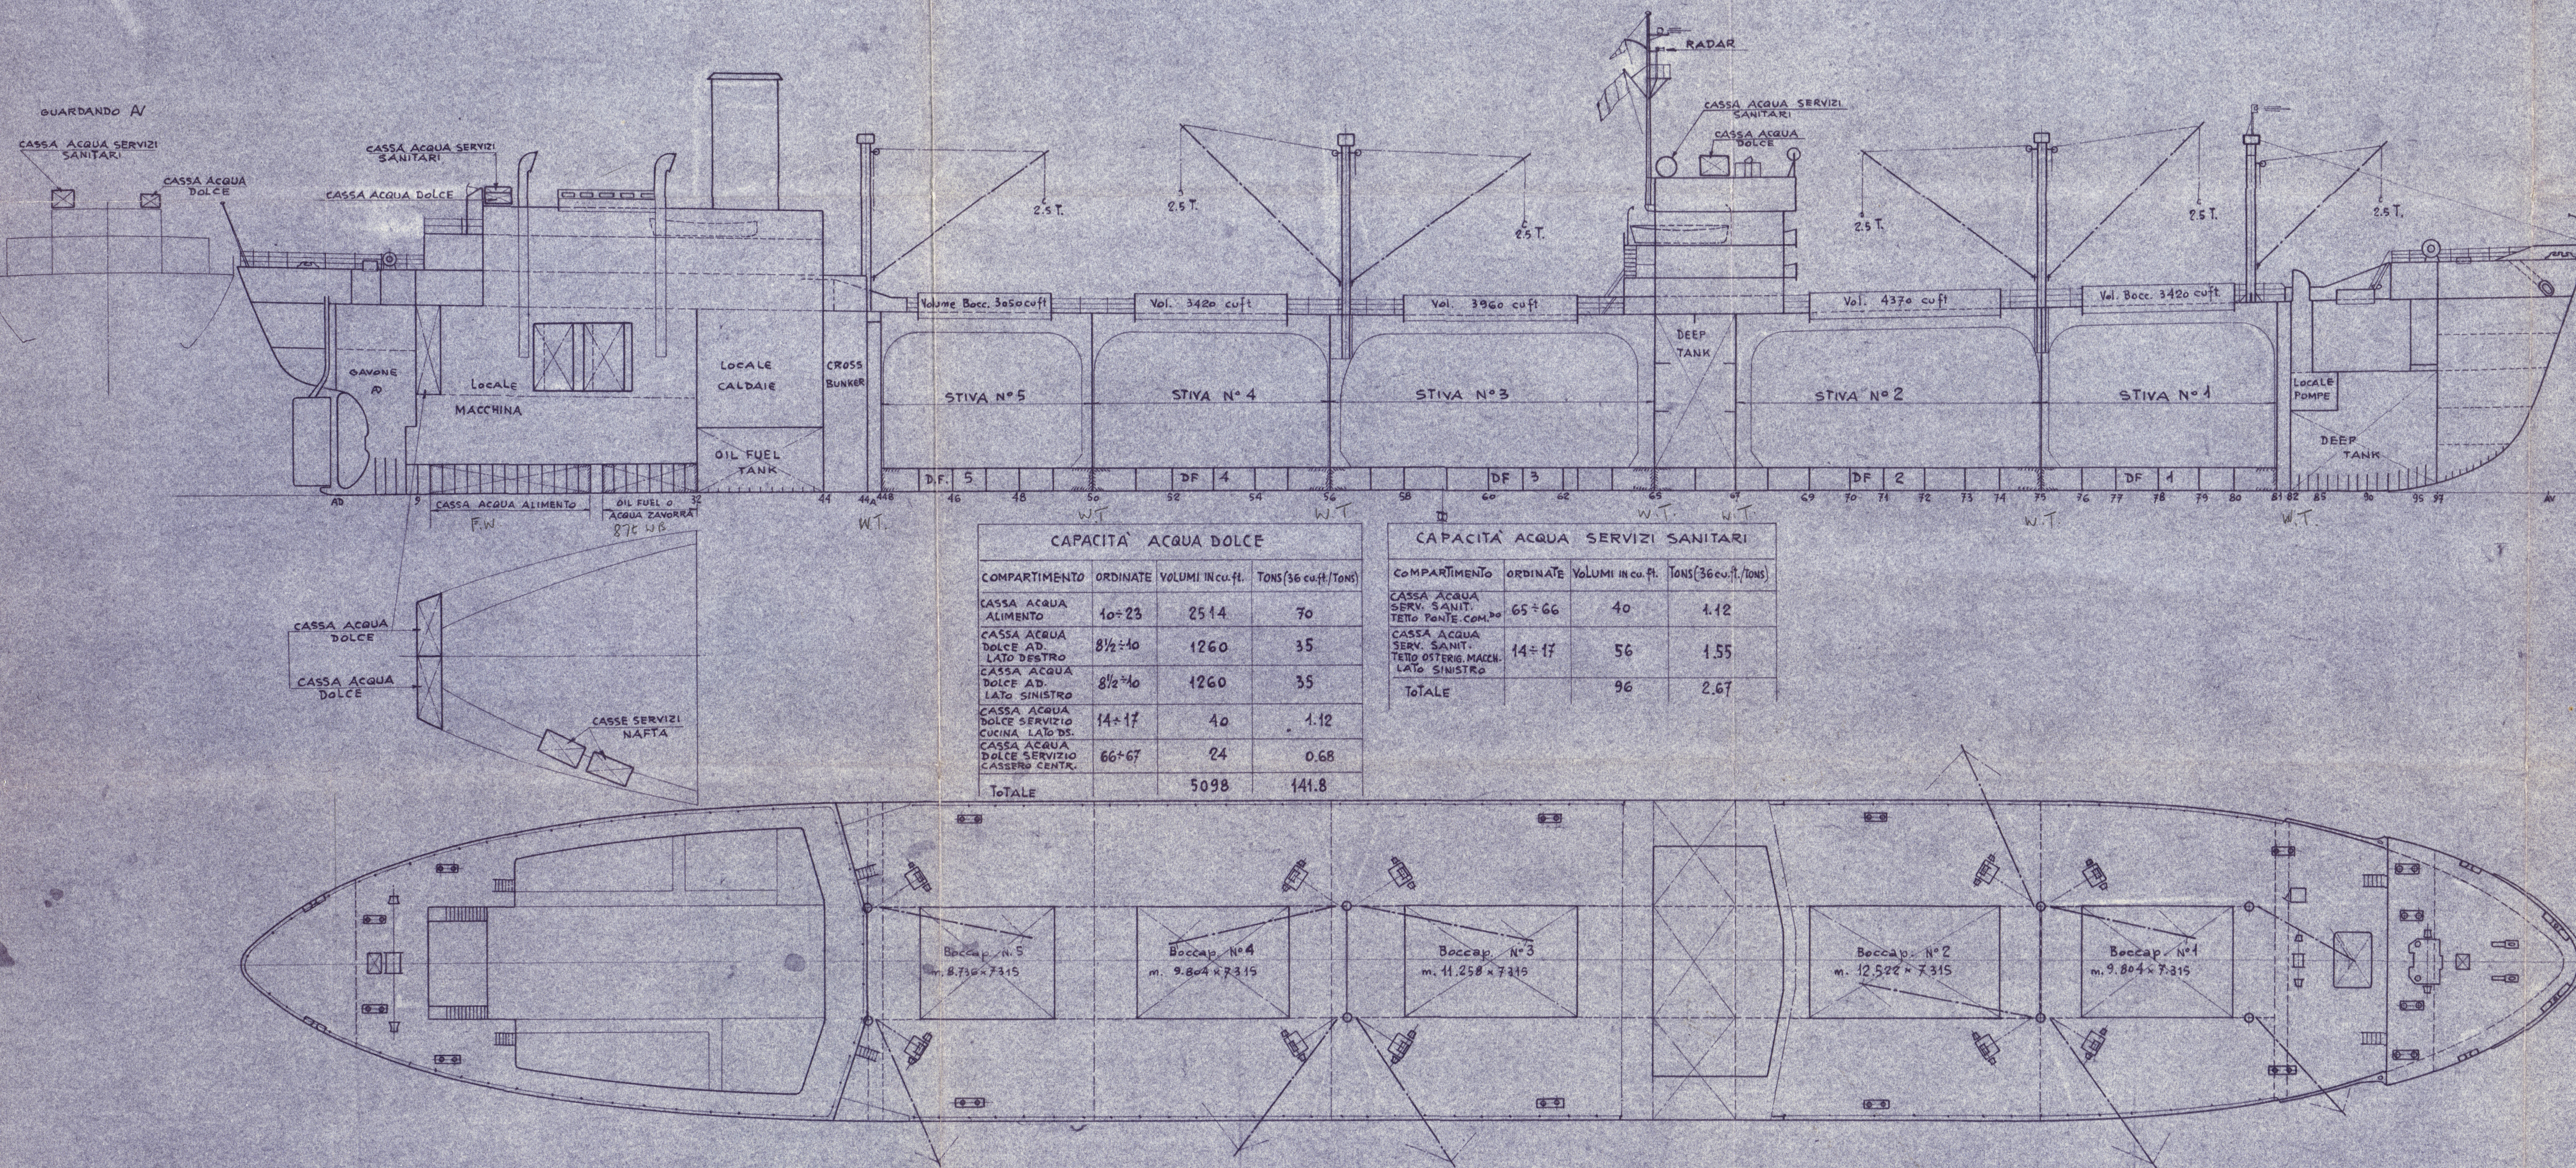

CAPACITA' ACQUA DOLCE			
COMPARTIMENTO	ORDINATE	VOLUMI IN cu.ft.	TONS (36 cu.ft./TONS)
CASSA ACQUA ALIMENTO	10-23	2514	70
CASSA ACQUA DOLCE AD. LATO DESTRO	8 1/2-40	1260	35
CASSA ACQUA DOLCE AD. LATO SINISTRO	8 1/2-40	1260	35
CASSA ACQUA DOLCE SERVIZIO CUCINA LATO DS.	14-17	40	1.12
CASSA ACQUA DOLCE SERVIZIO CASSERO CENTR.	66-67	24	0.68
TOTALE		5098	141.8

CAPACITA' ACQUA SERVIZI SANITARI			
COMPARTIMENTO	ORDINATE	VOLUMI IN cu.ft.	TONS (36 cu.ft./TONS)
CASSA ACQUA SERV. SANIT. TETTO PONTE COM. 2°	65-66	40	1.12
CASSA ACQUA SERV. SANIT. TETTO OSTERIA MACCH. LATO SINISTRO	14-17	56	1.55
TOTALE		96	2.67

VOLUMI DELLE STIVE (COMPRESI BOCCAFORTI)			
STIVA	ORDINATE	GRANDI cu.ft.	BALLE cu.ft.
STIVA N° 1	75-81	110.466	102.944
STIVA N° 2	67-75	153.622	145.853
STIVA N° 3	56-65	158.333	146.873
STIVA N° 4	50-56	113.535	107.498
STIVA N° 5	44B-50	101.790	94.436
		637.746	597.604
STIVETTA DI PRORA	82-97	18.270	17.200
TOTALE		656.016	614.804

CAPACITA' DEI DEPOSITI COMBUSTIBILI ecc.			
COMPARTIMENTO	ORDINATE	VOLUMI IN cu.ft.	TONS (38 cu.ft./TONS)
CASSE SERVIZIO NAFTA AV.	22-27	684	18
CASSE SERVIZIO NAFTA AD. LATO DESTRO	18-23	684	18
DEEP TANK	82-97	21470	565
CROSS BUNKER DESTRO	44-44A	9753	256
CROSS BUNKER SINISTRO	44-44A	9753	256
CIST. LOC. CALDAIE	32-44	14580	383
CIST. LOC. MACCHINA	24-32	3040	80
TOTALE		59964	1576

CAPACITA' CISTERNE ZAVORRA			
CASSE	ORDINATE	TONS	(35 cu.ft./TONS)
GAVONE AV.	97 AV		322
DEEP TANK	82-97		613
DOPPIO FONDO N° 1	75-81	41	136.17
DOPPIO FONDO N° 2	65-75	165.5	230
DEEP TANK	65-67	302	410
DOPPIO FONDO N° 3	56-65	154	191
DOPPIO FONDO N° 4	50-56	97	137
DOPPIO FONDO N° 5	44B-50	57.5	126
DOPPIO FONDO MACCH.	24-32		87
GAVONE AD.	AD-9		205
TOTALE		817	2457.17

Trasformazione in nave da carico, trasporto merci alla rinfusa
 su piani del DOT. ING. CARLO MEZZANI - GENOVA

MODIFICHE AI MONTANTI RINF. DEEP TANK IN DATA 18-6-55	IMMIS.	VISTO	DATA
Ch. A. R. L. GENOVA ALLESTIMENTO OPERAZIONI NAVI Genova - Molo S. Stefano	1-250		Ind. 3-6 55
S/S LETIZIA MONTANARI			
-PIANO GENERALE SCHEMATICO- (CAPACITY PLAN)			
La firma di questo schema è valida solo se è accompagnata dalla firma del proprietario o del comandante della nave.			
Diret. Concession. Genova 18-6-55			

I DATI SU QUESTO PIANO SONO PRESI IN BUONA FEDE, MA SENZA GARANZIA

003106-003111-0262

S/S LETIZIA MONTANARI.


GENOA REPORT N° 21150

TO ACCOMPANY.....	Gen	REPORT No. 21150
DATED.....	10.5.5	

Not Indexed

Capacity plan

RECORDS DEPT.
LONDON.

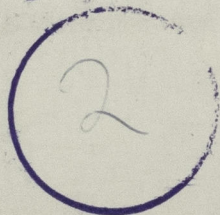

© 2020

Lloyd's Register
Foundation

003706-003711-0262