

32314


Aan Lloyd's Register
Rotterdam

Bedoeld certificaat kan door U aan den betrokken persoon overhandigd worden nadat het uitwateringsmerk behoorlijk is aangebracht, waarvan bericht ons wordt ingewacht.

RAVENHAGE,

De Secretaris.

De Voorzitter.
Ondervoorzitter.

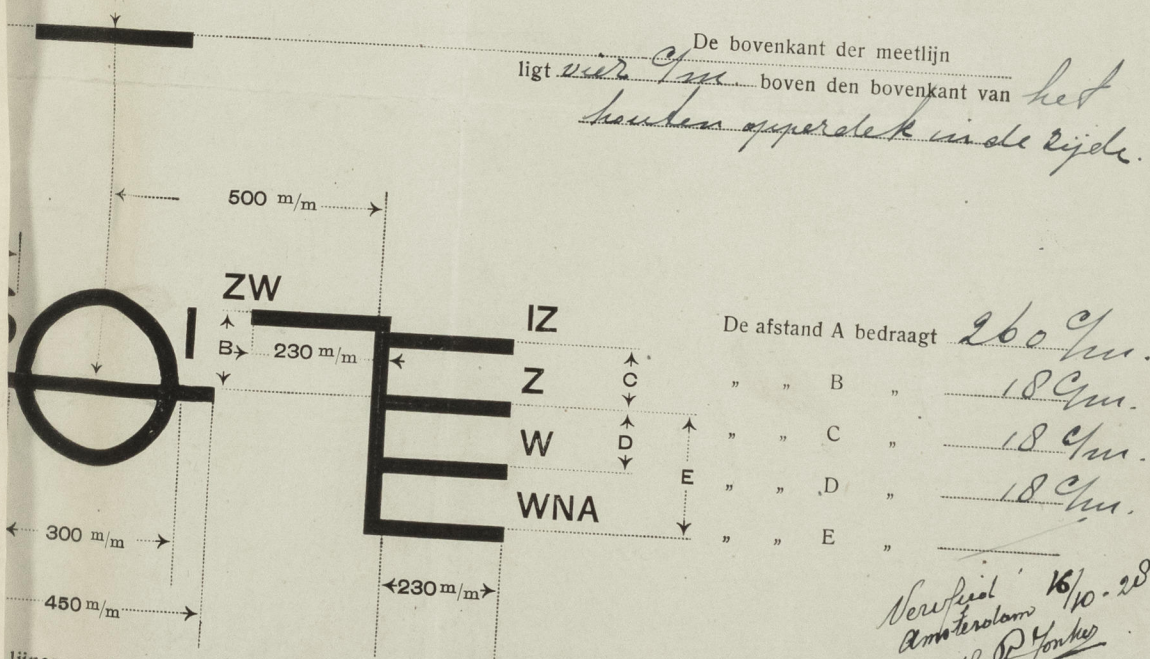

Alle metingen geschieden van den bovenkant der lijnen, en het middelpunt van den cirkel is gelegen in den bovenkant der betreffende lijn.

letters S. I. worden slechts dan geplaatst als het uitwateringsmerk wordt
acht door de Scheepvaart Inspectie. Deze letters worden vervangen door:
L. R. indien het merk door Lloyd's Register wordt geplaatst.
B. V.

L. R.	indien	het	merk	door	Lloyd's Register	wordt	gepla
B. V.	"	"	"	"	Bureau Veritas	"	"
G. L.	"	"	"	"	Germanischer Lloyd	"	"
B. C.	"	"	"	"	British Corporation	"	"