


BAKDEK. VERBOUWING „MADOERA” EN „MANOERAN”

SCHAAL 1=20.

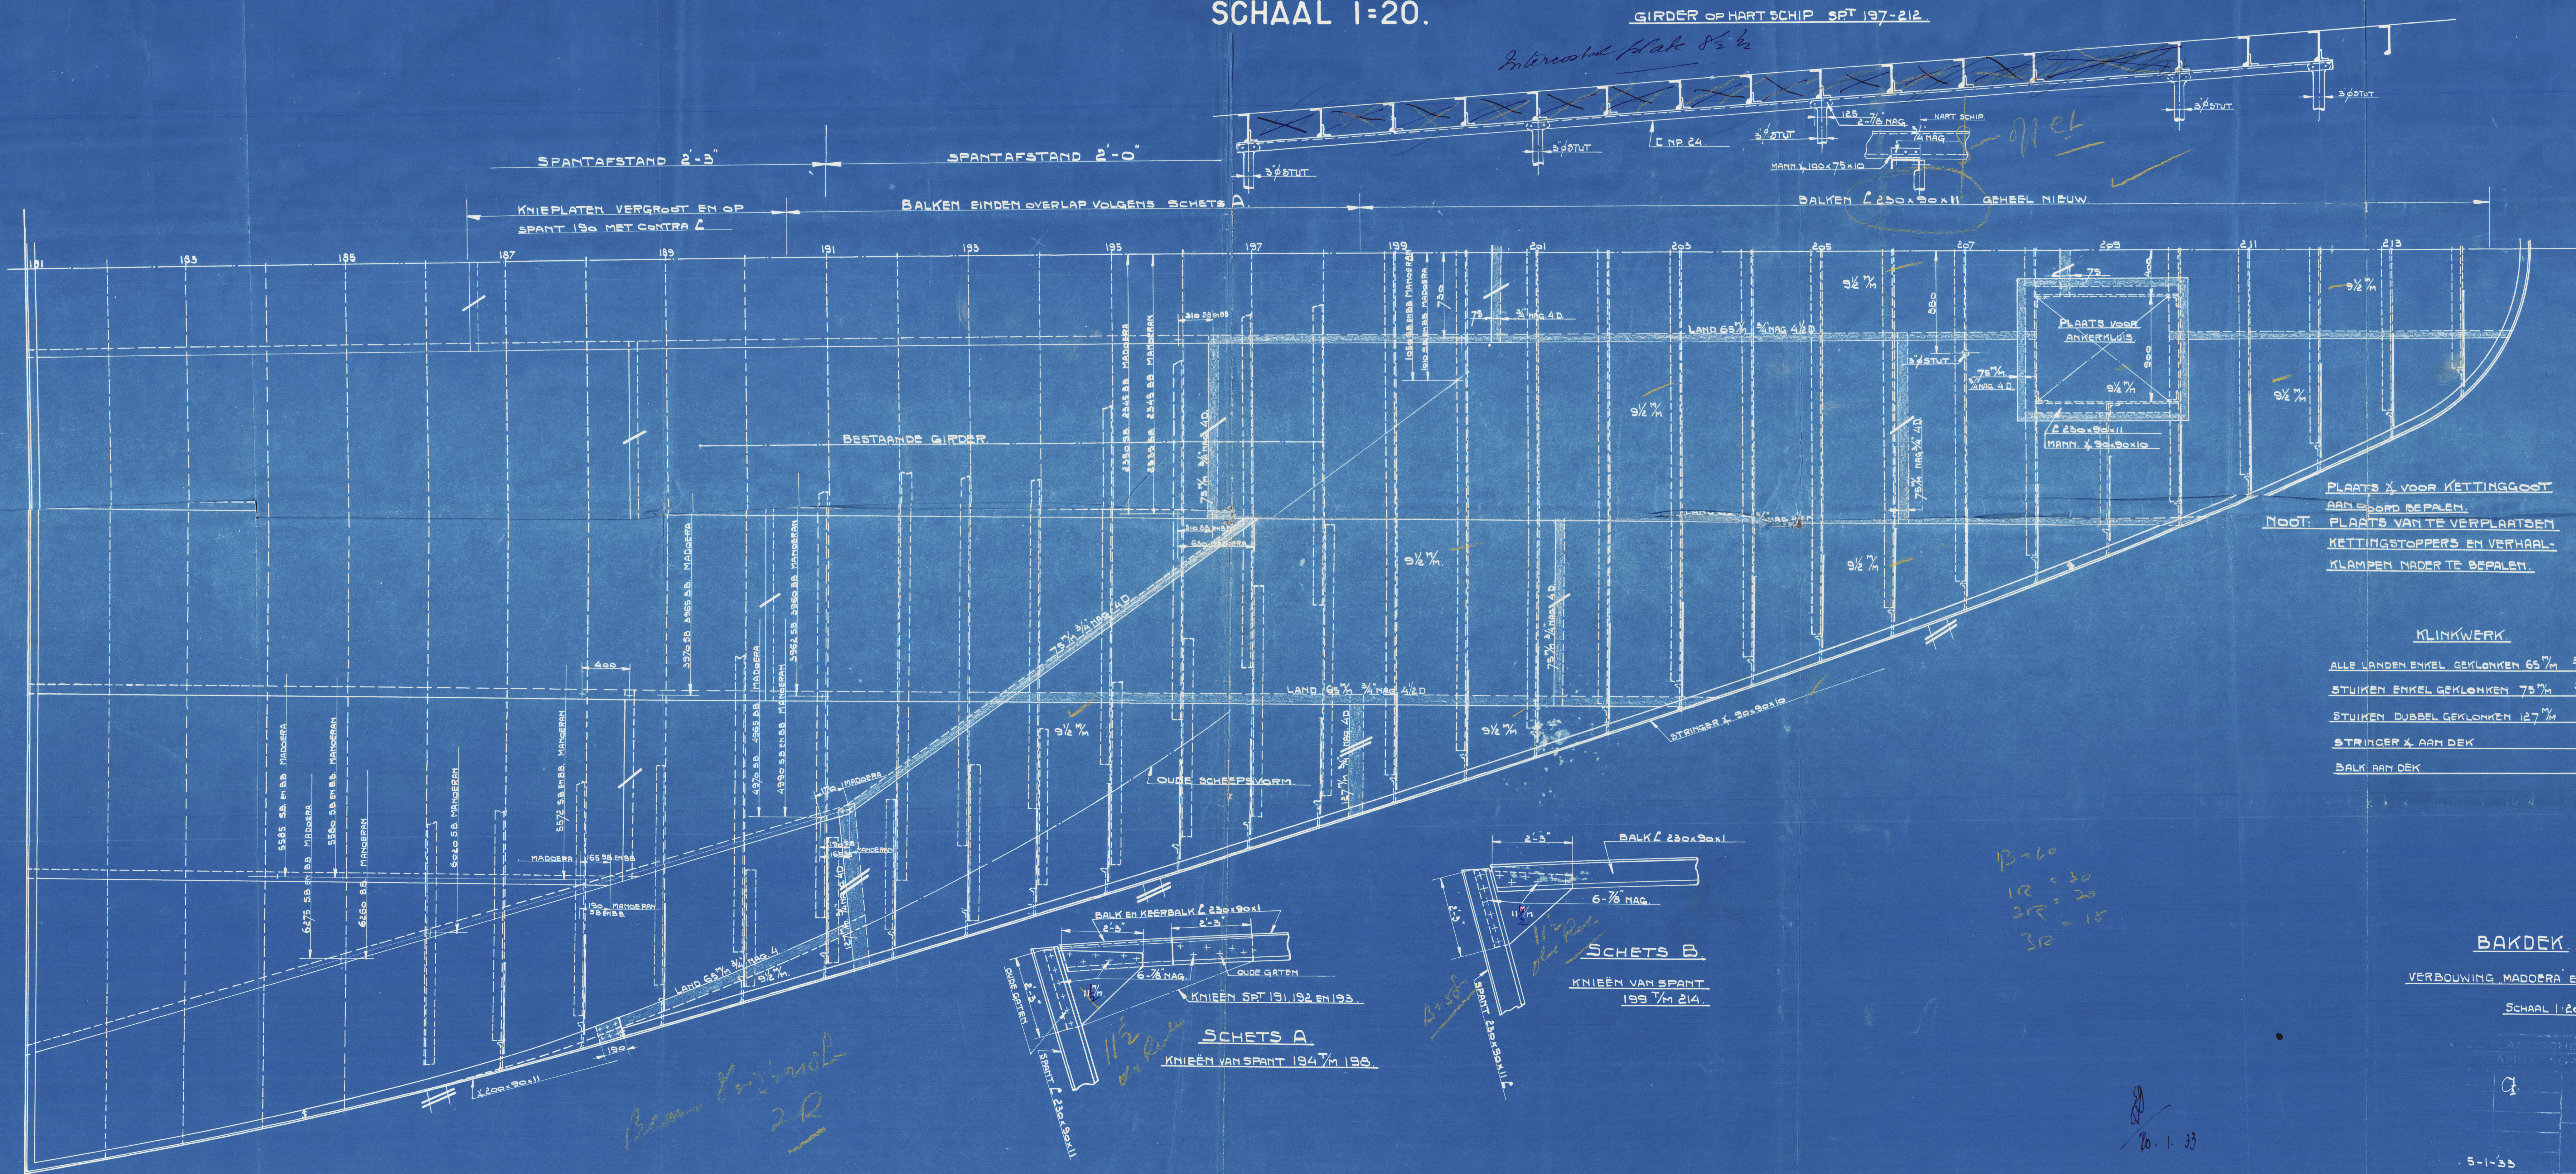

GIRDER OP HART SCHIP SPT 197-212

Intermedial plate 8 1/2



BALKEN L 230x20x11 GEHEEL NIEUW

BESTAANDE GIRDER

PLAATS X VOOR KETTINGGOOT
AAN DEK OP TE BEPALEN.
NOOT: PLAATS VAN TE VERPLAATSEN
KETTINGSTOPPERS EN VERHAAL-
KLAMPEN NADER TE BEPALEN.

KLINKWERK

- ALLE LANDEN ENKEL GEKLONKEN 65 7/8" 3/4" NAG. AFST. 4 D.
- STUKKEN ENKEL GEKLONKEN 75 7/8" 3/4" NAG. AFST. 4 D.
- STUKKEN DOBBEL GEKLONKEN 127 7/8" 3/4" NAG. AFST. 4 D.
- STRAINER X AAN DEK 3/4" NAG. AFST. 4 D.
- BALK AAN DEK 3/4" NAG. AFST. 7 D.

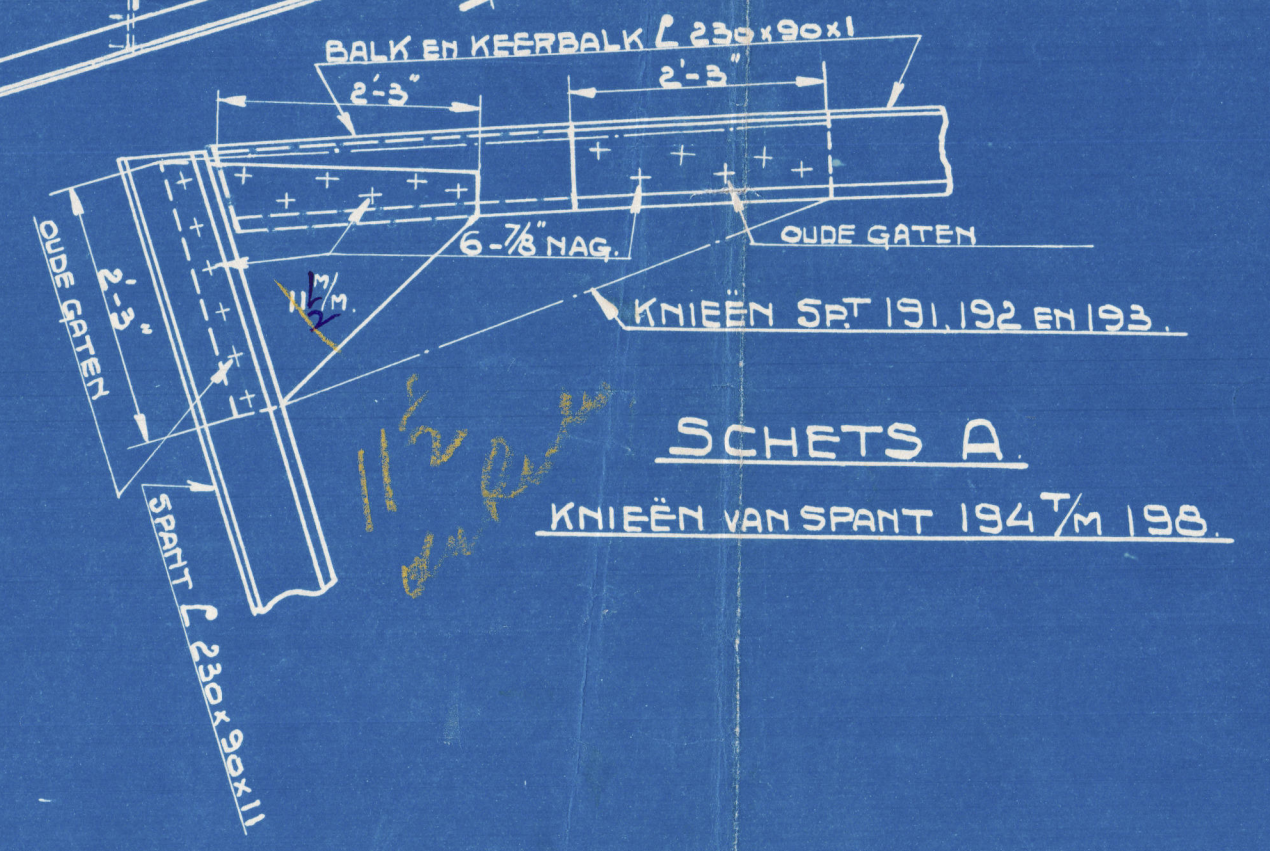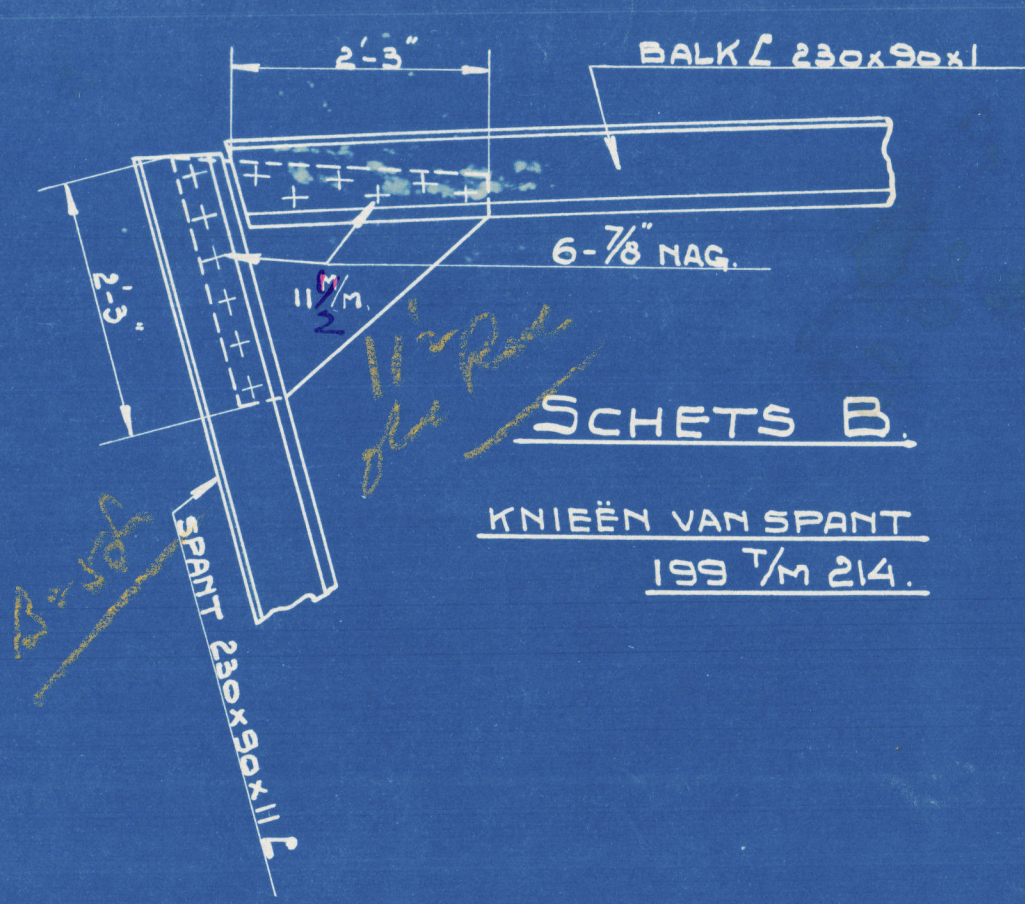

13-60
12-30
20-20
30-15

Beaan 2R

BAKDEK.
VERBOUWING „MADOERA” EN „MANOERAN”
SCHAAL 1=20.

1055
S.

5-1-35

S 1055

Torresdale deck

Madsen

File with → Madsen
Napier

Ans. rph. No 12055.

003867-003874-0211



© 2020

Lloyd's Register
Foundation