



LONGITUDINAL SECTION & MAIN DECK PLAN N^o 189

HOPPER DREDGER TO CARRY 400 TONS

DIMENSIONS 137'-3" x 32'-0" x 13'-0" M.O.

SCALE 1/4" = 10' H.P.

W.D.
19/10/93
See Letter

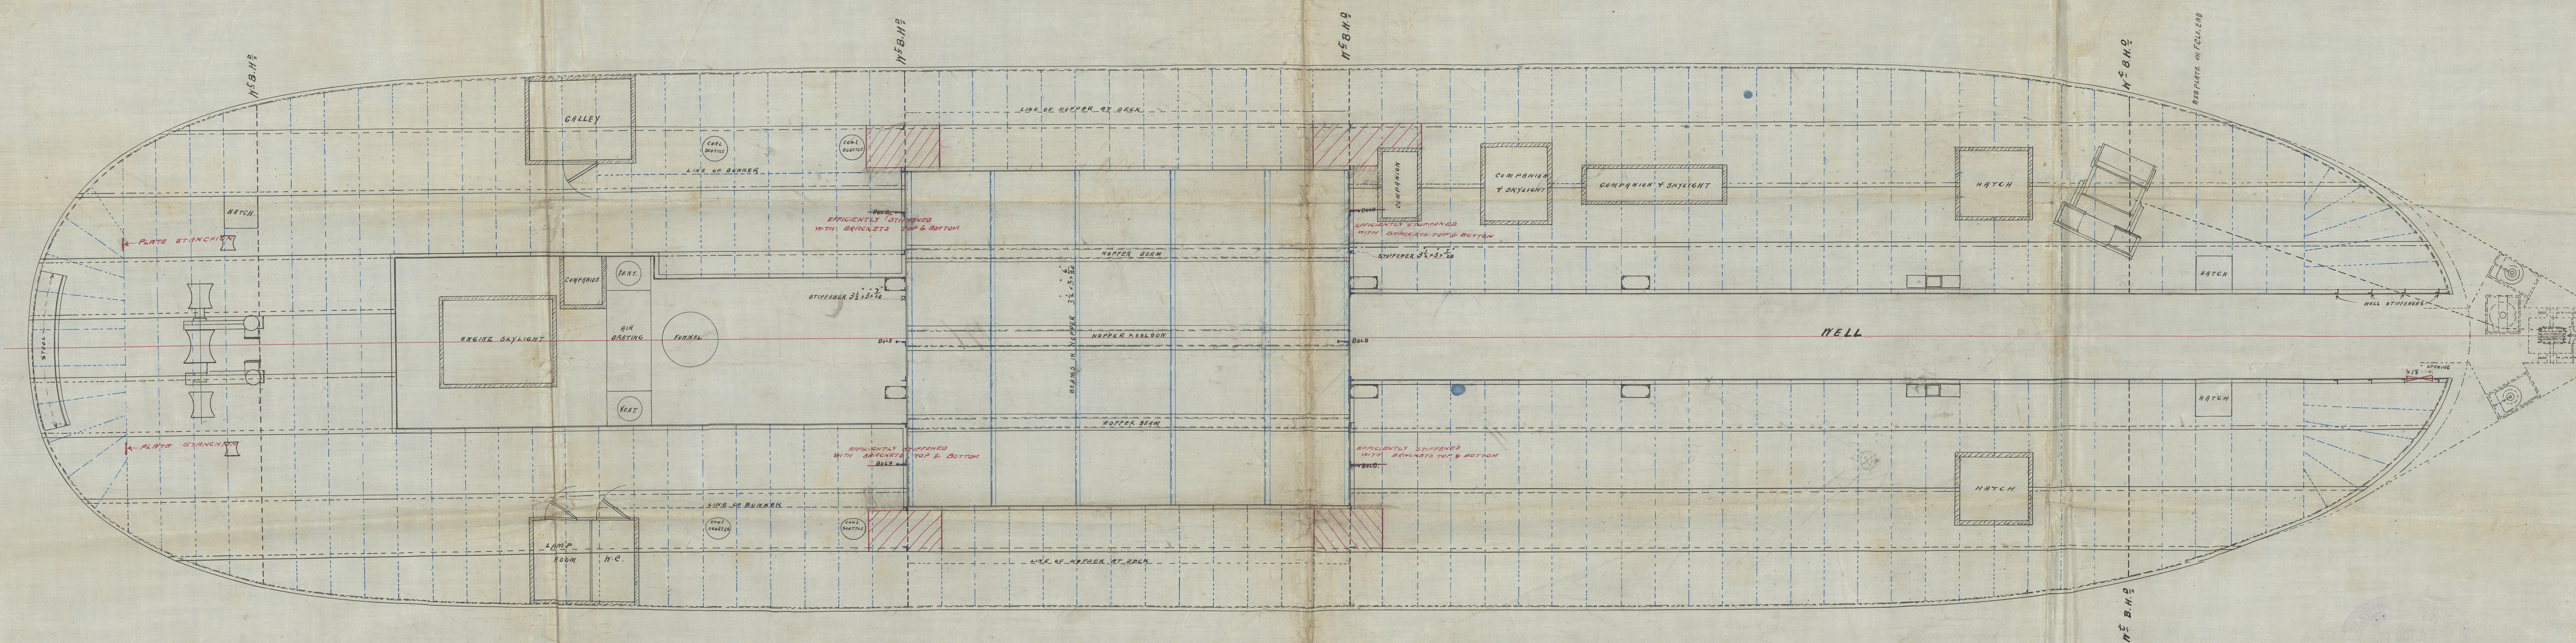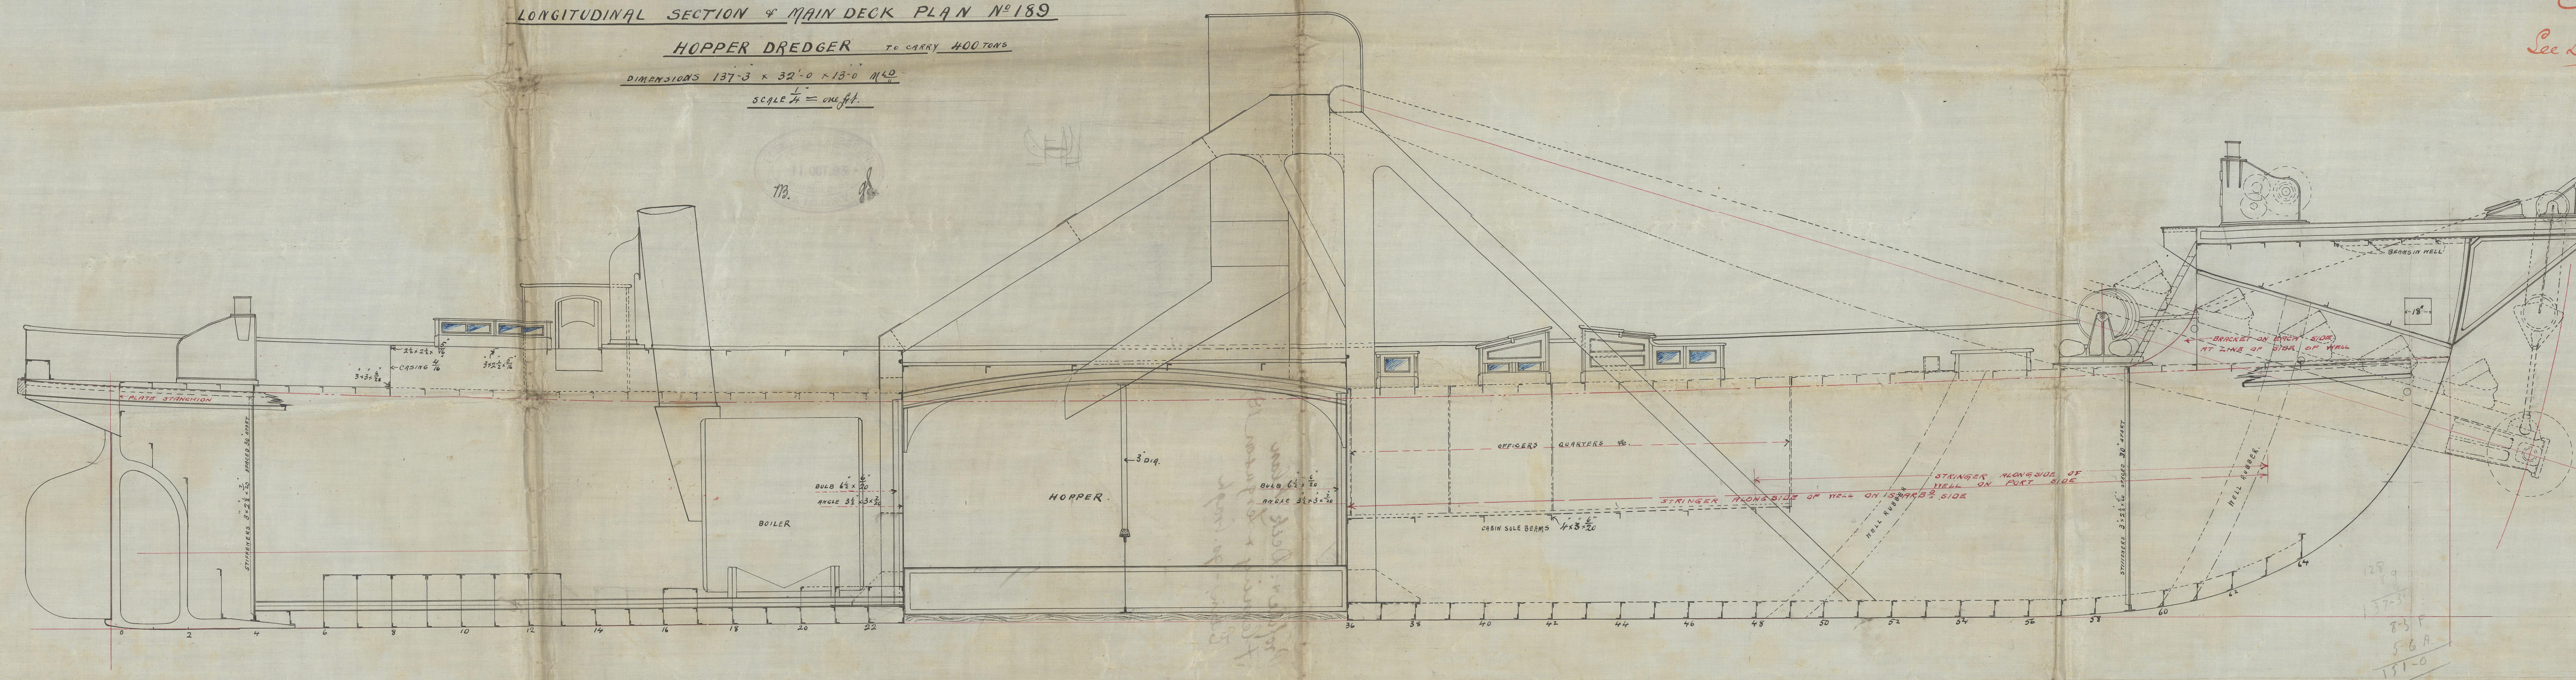

Profile & Deck Plan
Fleming & Ferguson 1897
Edin - 90. bragh

S.S. 11/12 - 1/2 - 1/2 - 1/2

687 in

11 21 22 23 

004007-004018-0082

© 2020

Lloyd's Register
Foundation