1:5

Ausschnitte bei den Längsbändern

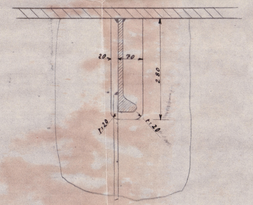

1:25

Doppelbodenverstärkung jeden 2. Spt.

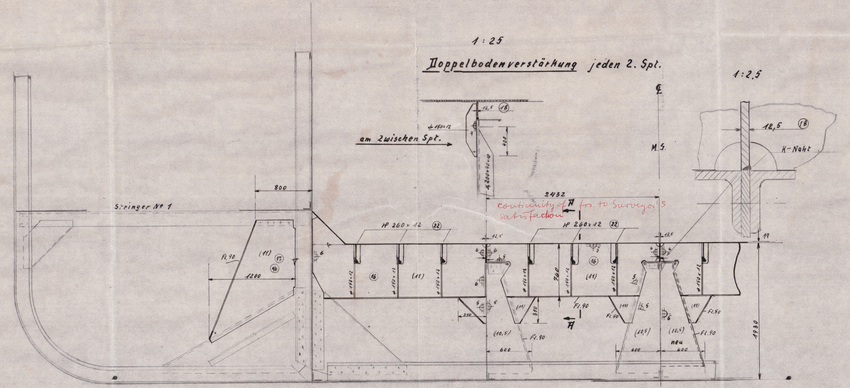

1:25

Anschluß der Längsbänder an d. wd. Schotte 68, 92, 97 u. 121

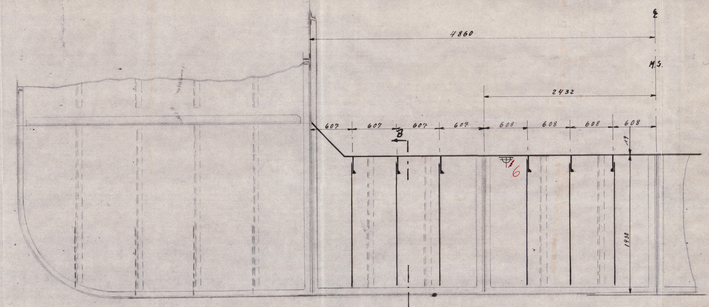

1:50

Anschluß d. Längsbänder am Schott 42 u. 147

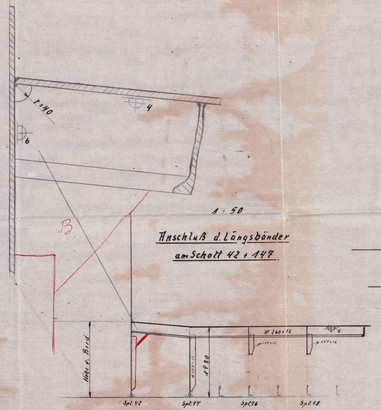

1:100

Schnitt durch den Doppelboden

Ansicht auf den Mittellängsträger

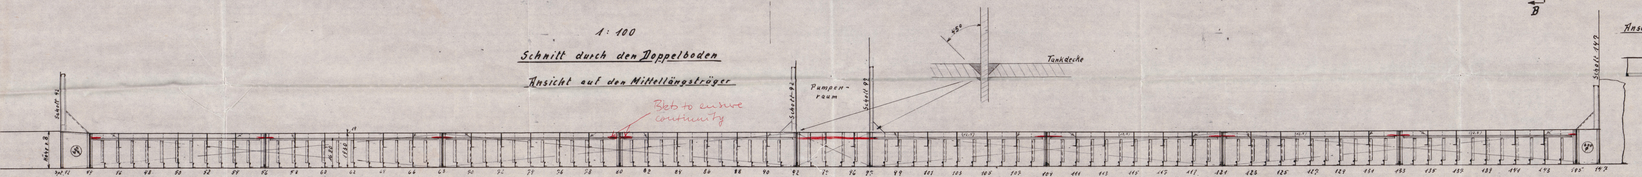

1:25

Anschluß d. Längsbänder an d. vorh. Bodenwrangen Spt. 44, 56, 80, 109, 133 u. 145

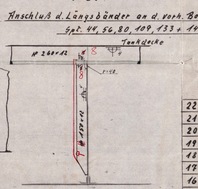

1:100

Draufsicht auf die Tankdecke

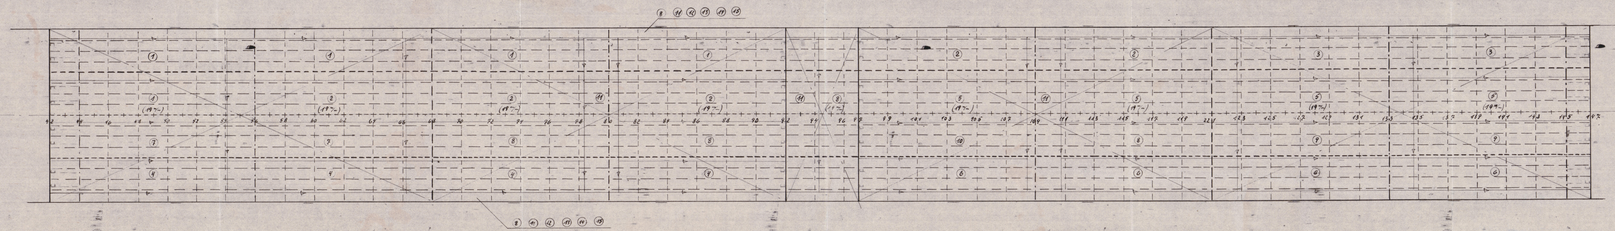

vorhandene Fußbleche bei den Schottversteifungen

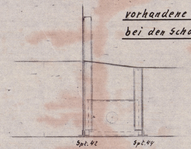

Pos.	Bauteil	Stck.	Länge	Breite	Dicke	zu nehmen von
22	Längsbänder			HP 260×49		v. Lager
21						
20						
19	Knie für Längsträger	6	8080	2400	16,5	908 Bl 18 T K 4
18	Mittel- u. Seitenlängsträger	2	16000	"	21 / 23	909 + 9 T 23 / 25
17	Knie v. Stahldecke	3	"	"	11	906½ v. Lager
16	Doppelbodentraverse	27	"	1800	11	"
15	Tankdecke	1	6500	2400	20	" Bl 19 T 38
14	"	1	10000	2500	19	909 + 8 T K 8
13	"	3	6500	2000	20	902½ + 278 Satz 12
12	"	4	"	"	20	" " " Bl
11	"	6	9200	1800	20	" " 28 T K 2
10	"	1	10000	2000	20	902 + 2 F K 4
9	"	2	10025	2400	20	906½ + 14 T T 46
8	"	5	10000	2400	20	903 " " T T 20
7	"	2	10000	2400	20	" " " T T 20 L
6	"	4	"	1800	20	899½ v. Lager
5	"	4	"	2500	24	902 Bl 8 T K 9
4	"	4	"	1800	20	906½ + 25 Bl. 2
3	"	2	"	2400	20	902 " " T T 20 L
2	"	5	"	"	20	" " " T T 20
1	"	5	"	"	20	909 + 14 T T 20

SURVEYORS COPY

LLOYD'S REGISTER OF SHIPPING 28 MAI 1956 HAMBURG

Arb.Nr. 8579 Pos. 101

Pause Nr.: 4 | 26. Mai 1956 | Lloyd's Register

	Datum	Name	Abtlg.
Gezeichnet	9.5.56	Seehusen	S.H.A
Geprüft			
Reinzeichn.			

HOWALDTSWERKE HAMBURG A.-G. Werft Finkenwerder

Schiff: M.S. „Shotaas"

Maßstab: 1:100, 1:50, 1:2,5, 1:1,5

Doppelboden

Zeichnungs-Nr. 8579/G

Ersatz für Zeichnung Nr.


Double Bottom

SS/MV LOUIS LANTZ ex "Skotaas"

BUILDERS.....

YARD. No.....

This Plan accompanies

HAMBURG Rpt. No. 5752

© 2020 Lloyd's Register Foundation

004055-0040061-0068