

"NEVADA" ex "ROVUMA."


# Emménagements

## Bureau de Dessin

Dessine par:	Sup. Villard	15	Echelle: 1/200.	1 <sup>er</sup> des plans des gabarits
Calqué par:	Adolfson	2	Epreuves:	
Le Chef des Etudes	MT Mare	2	Recette:	
Bureau Industriel		2	Filage: S.I.	
L'Ingénieur			Matière:	
			Nombre de pièces:	
Don pour exécution			Souds métall:	
Le Chef d'Atelier			Modèle X <sup>1</sup>	

C 609. 25 C20.

Nota; Le tracé rouge indique les modifications apportées au navire par les transports Maritimes.

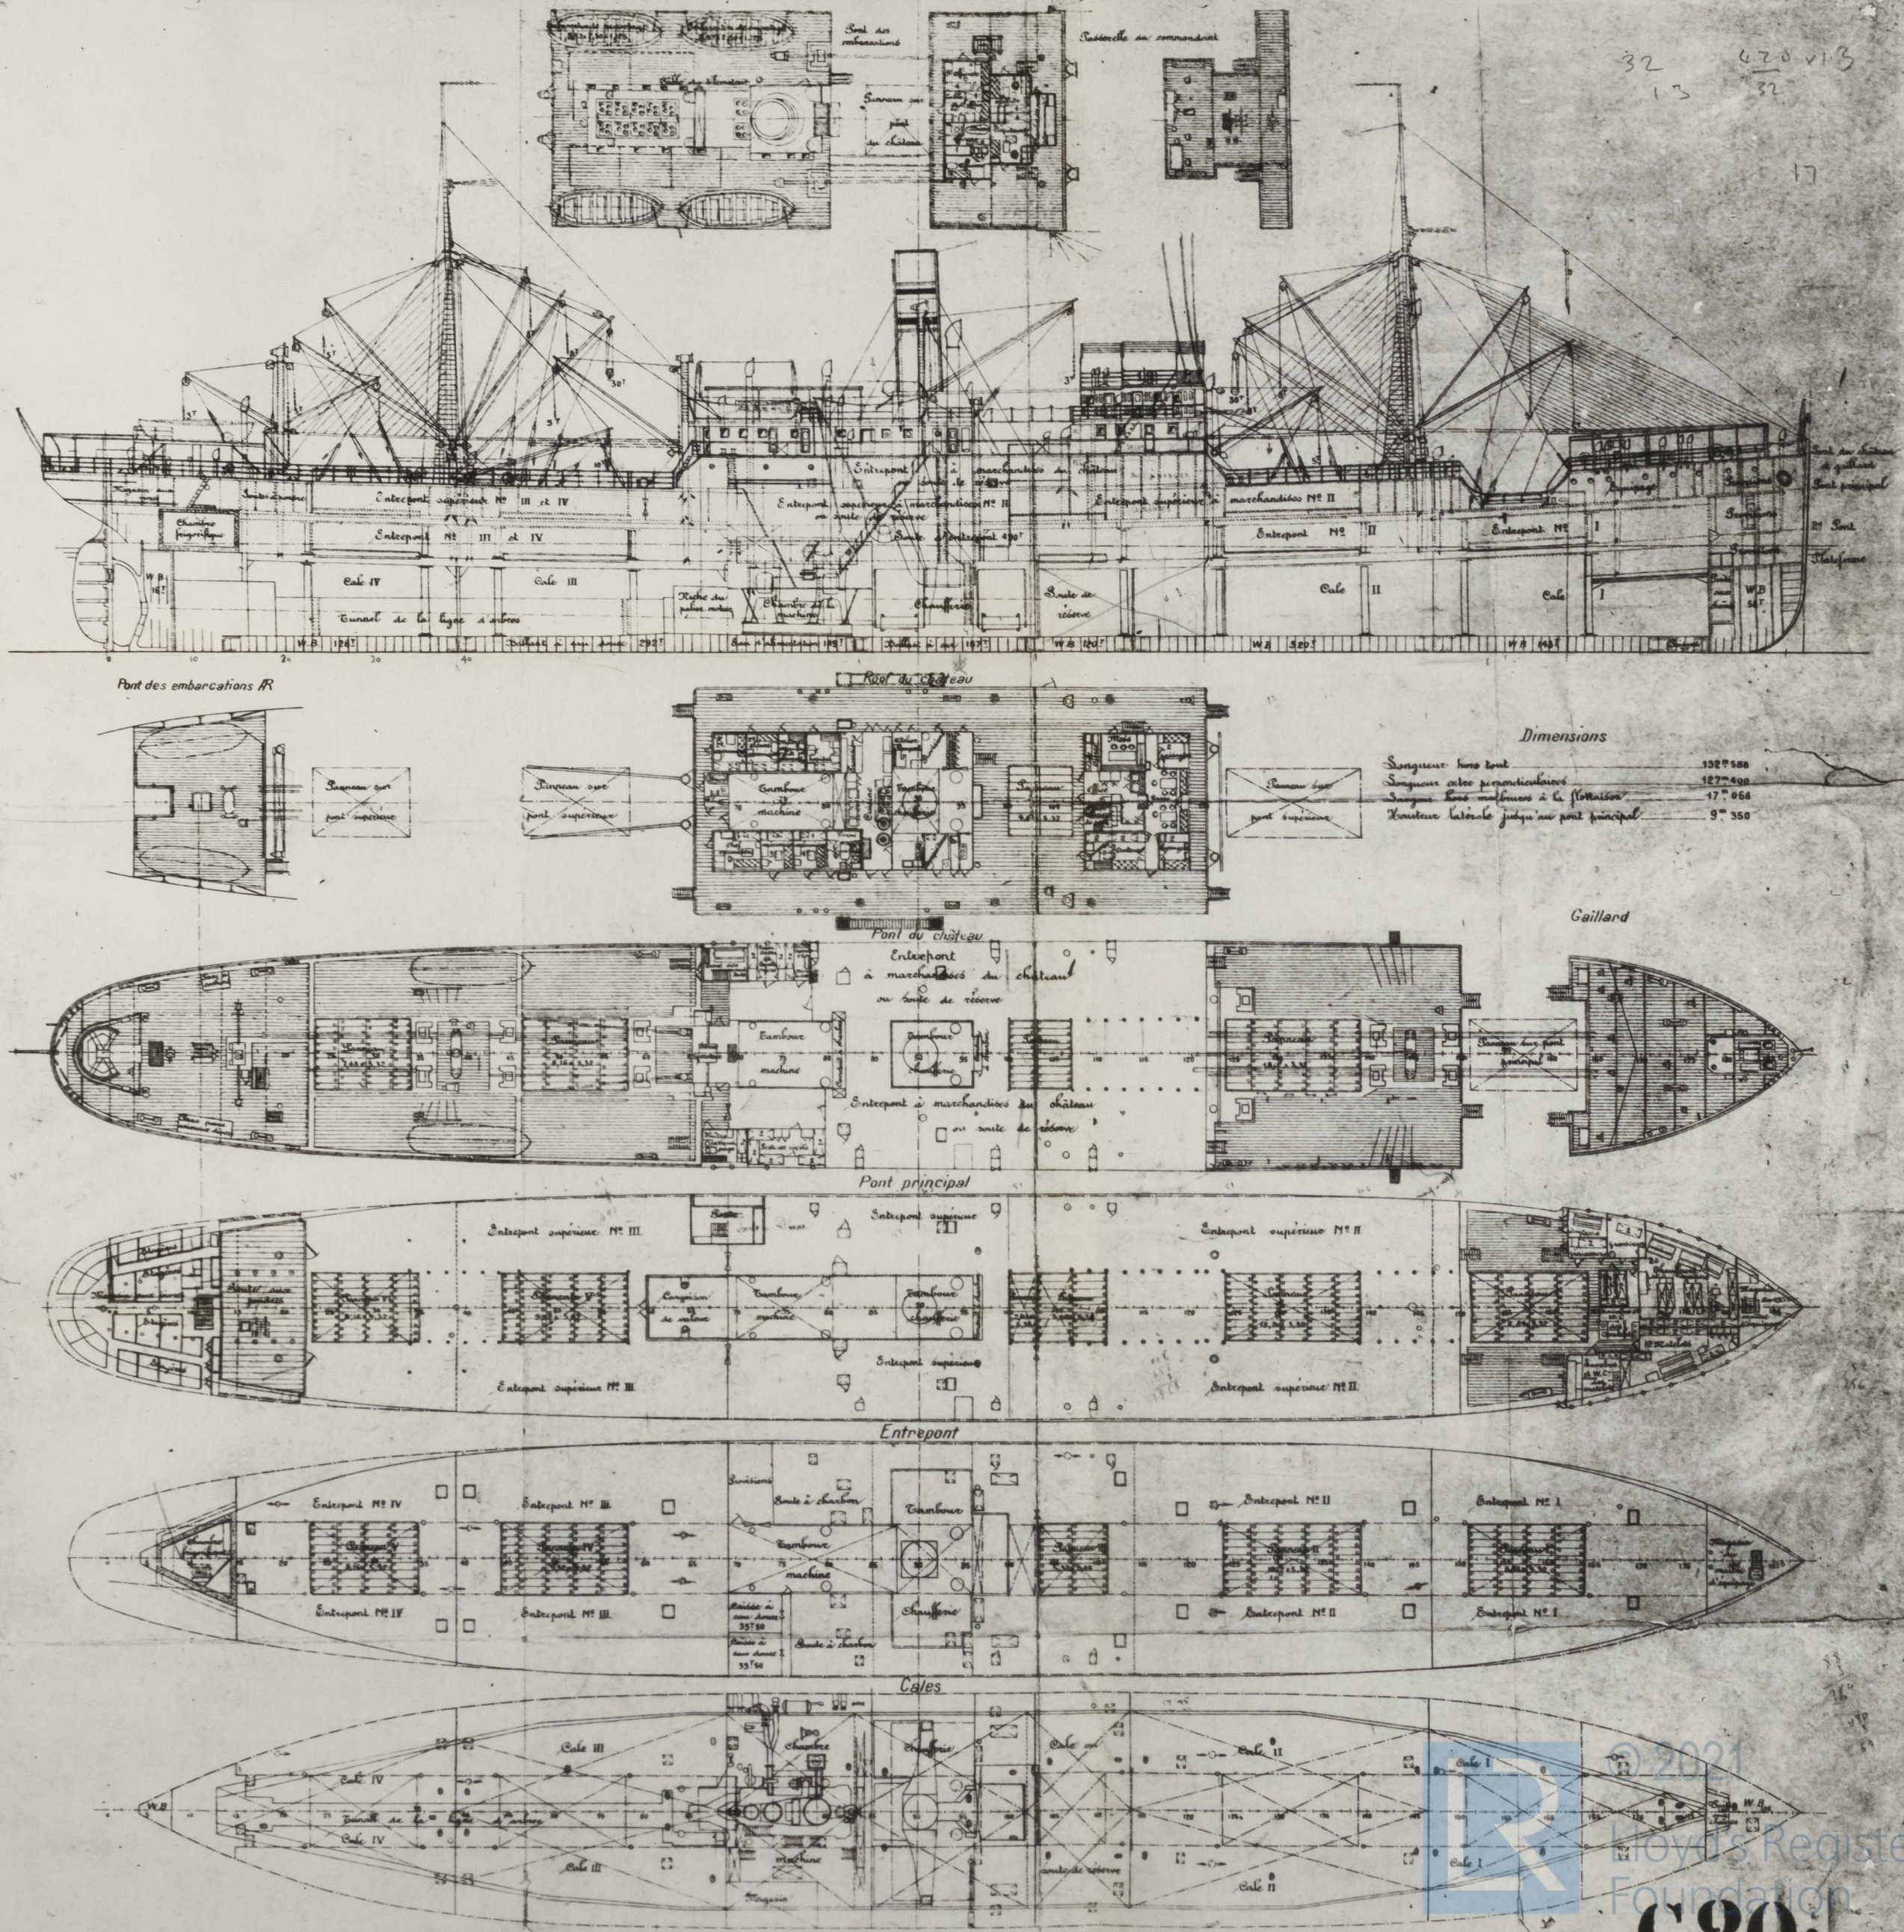



2

General Argt.

$\frac{5}{2}$  INDIANA

Marquelles . 23. 2. 18.

now Assimina



© 2021

Lloyd's Register  
Foundation

004184-004193-0209