

FRACHTDAMPFER „S.S. MAJ.“

HAUPTSPANT.

14488
GOTHENBURG FIRST ENTRY REPORT NO

Halvard Bratt.

Class: 100 A 1.

Bl. № 2.

HIERZU GEHÖREN BLN^o 3 LÄNGSSCHNITT, DECKSPLÄNE u. SCHOTTE
" " " 3a EISVERSTÄRKUNG.

VERNIETUNG.

NÄHTE:

AUSSENHAUT, SEITENBEPLATTUNG DER BRÜCKE	ÜBERLAPPT	DOPELT
DECKSTRINGER, DECKBEPLATTUNG	"	EINFACH
SCHOTTE, DOPELBODENDECKE	"	"

STÖSSE:

SCHEERGANG DES HAUPT-V. BRUCHENDECK "ÜBERLAPPT F. 95 L DREIFACH A.D.E. DOPP
DECKSTRINGER " " " " " " "
SEITEN-KIMM-V. BODENGÄNGE " " DREIFACH A.D.E. DOPP.
FLACHWIEL GELASCHT DREIFACH
DECKBEPLATTUNG DOPPELBODEN "ÜBERLAPPT F. 95 L DOPP A.D.E. EINFACH
SCHOTTE ÜBERLAPPT EINFACH.

MATERIAL FÜR DEN SCHIFFSKÖRPER.

FLUSSEISEN NACH DEN MATERIALVORSCHRIFTEN DES GERM. LLOYD

Länge zw. Perp. = 68,00 m

Breite = 10,20 "

Seilenhöhe = 4,89 "

Anker, Ketten und Trossen 2980.

3 BUGANKER STOCKLOS ZUS. = 3630 kg

1 STROMANKER = 430 "

1 WARPANKER = 215 "

375m 37% STEGKETTE

165 m STAHLTROSSE VON 90% UMFANG. (72 drähtig)


165 " " 73 % " (" ")

Equipment to
be equivalent
to Rules.

Leitzahlen:

$$\underline{(B+H) \cdot L = 1026,12}$$
$$\frac{L}{H} = 13,906$$

Klasse Germ. Lloyd ✠ 100 A K [E].

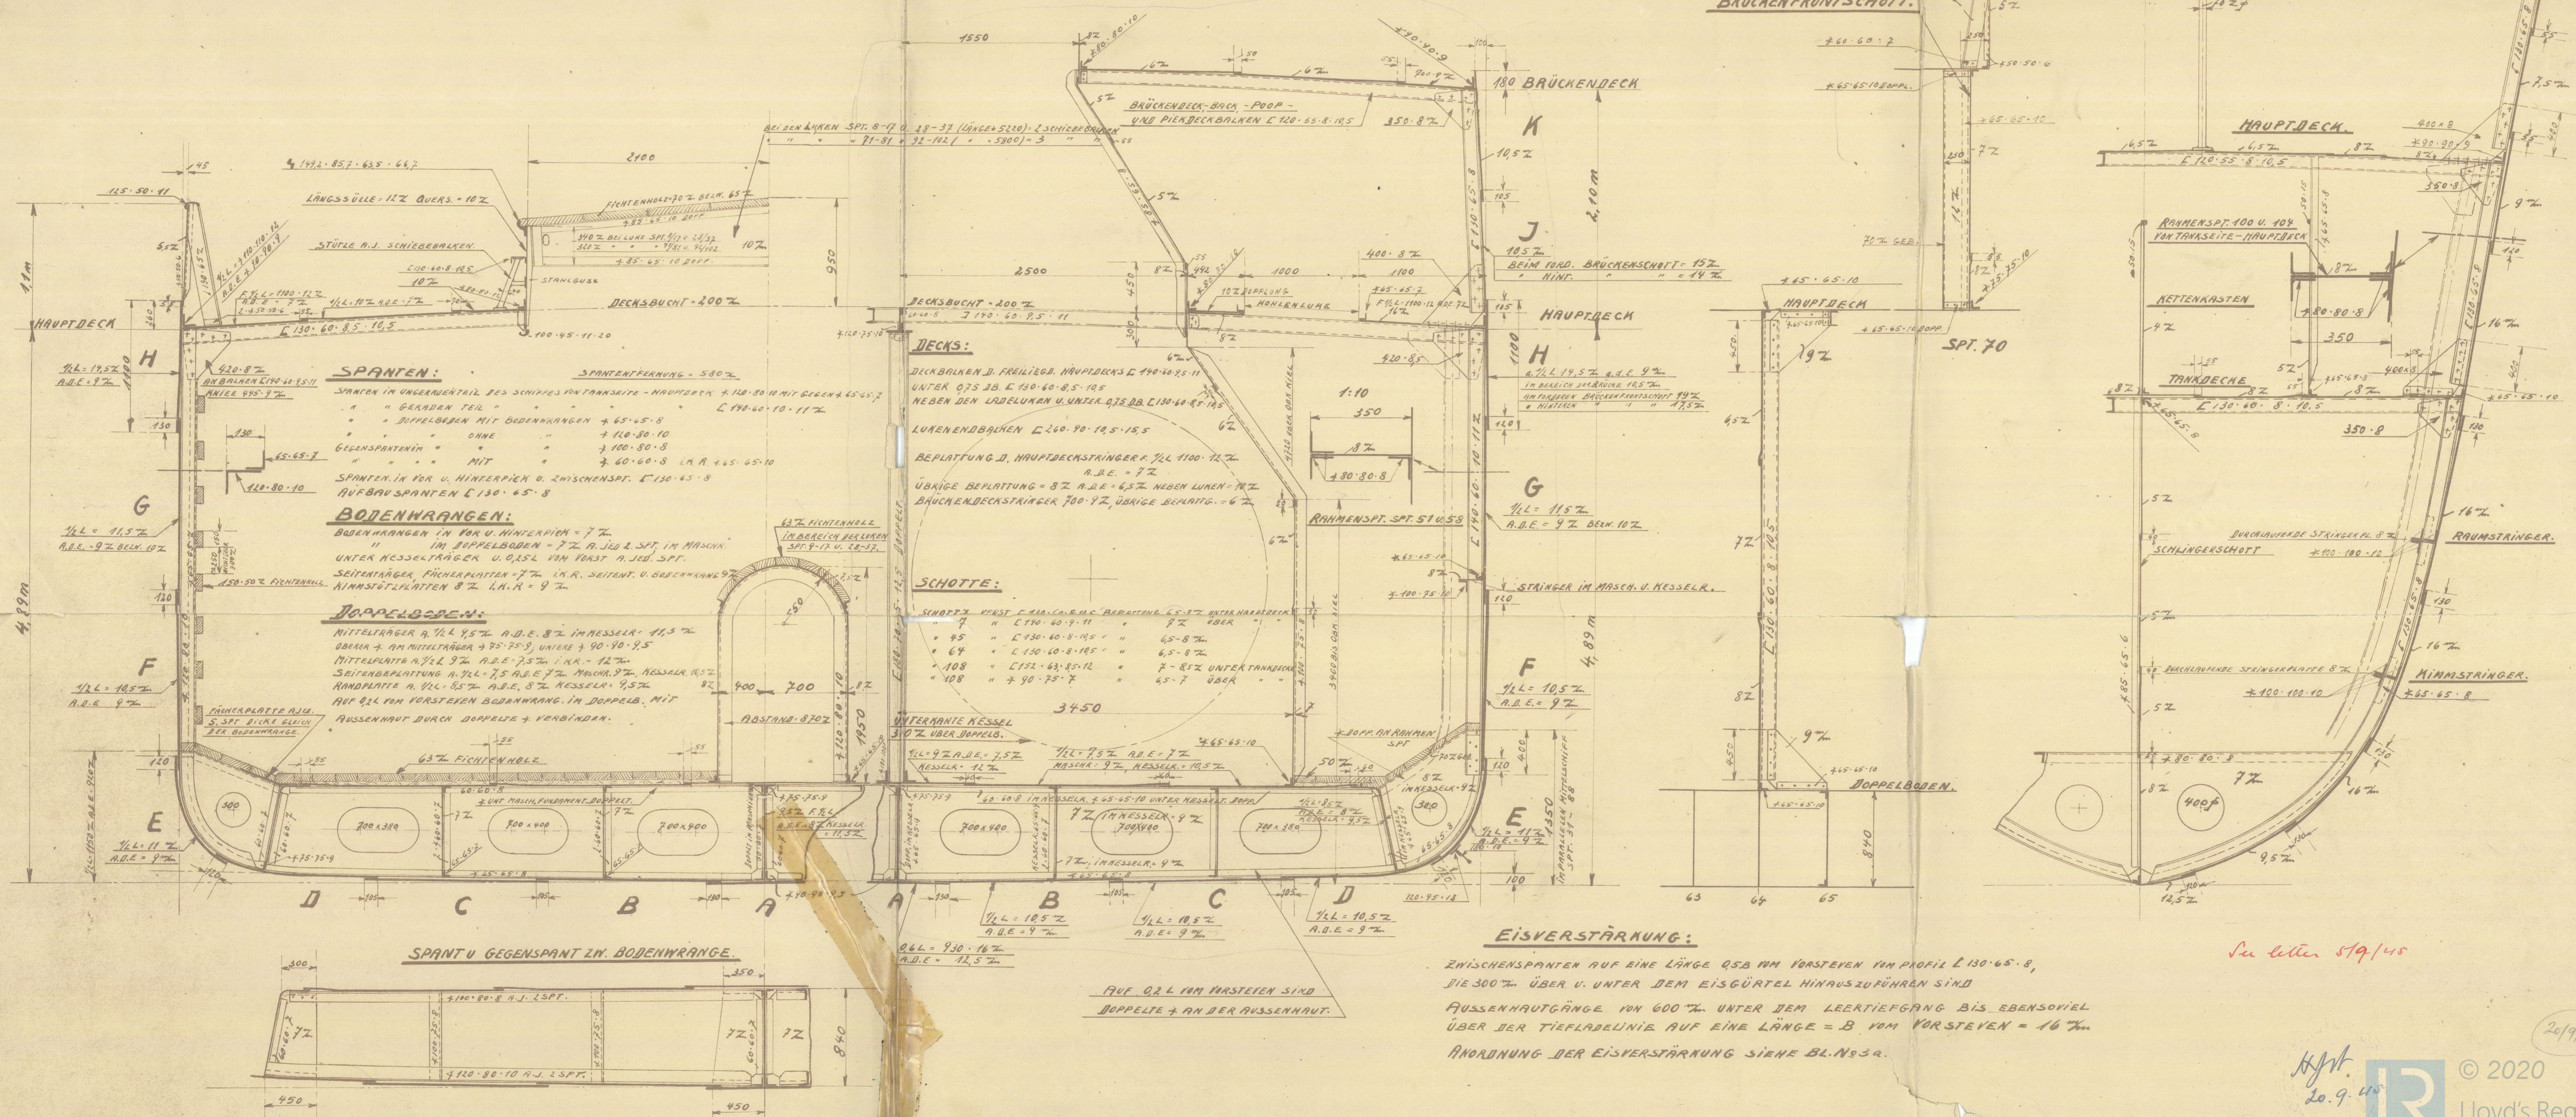

EISVERSTÄRKUNG:

ZWISCHENSCHWELLEN AUF EINE LÄNGE 0,58 MM VORSTEVEN VOM PROFIL L 130/65/8,
DIE 300% ÜBER U. UNTER DEM EISGÜRTEL HINRAUSZUFÜHREN SIND
AUßENHAUTGÄNGE VON 600% UNTER DEM LEERTIEFGANG BIS EBENSOWIE
ÜBER DER TIEFLADELINIE AUF EINE LÄNGE = 8 VOM VORSTEVEN = 16 mm
ANORDNUNG DER EISVERSTÄRKUNG SIEHE BL. N. 30.


See letter 579/4.

Hjt
20.9.4

"HALVARD BRATT"


midship section

RECORDS DEPT.,
LONDON

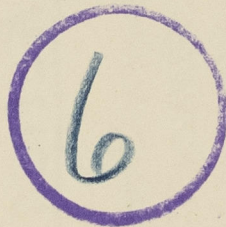

RETAIN

004238-004248-0115

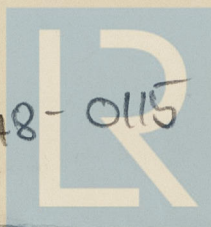

© 2020

Lloyd's Register
Foundation