


Schott 87 von vorne gesehen

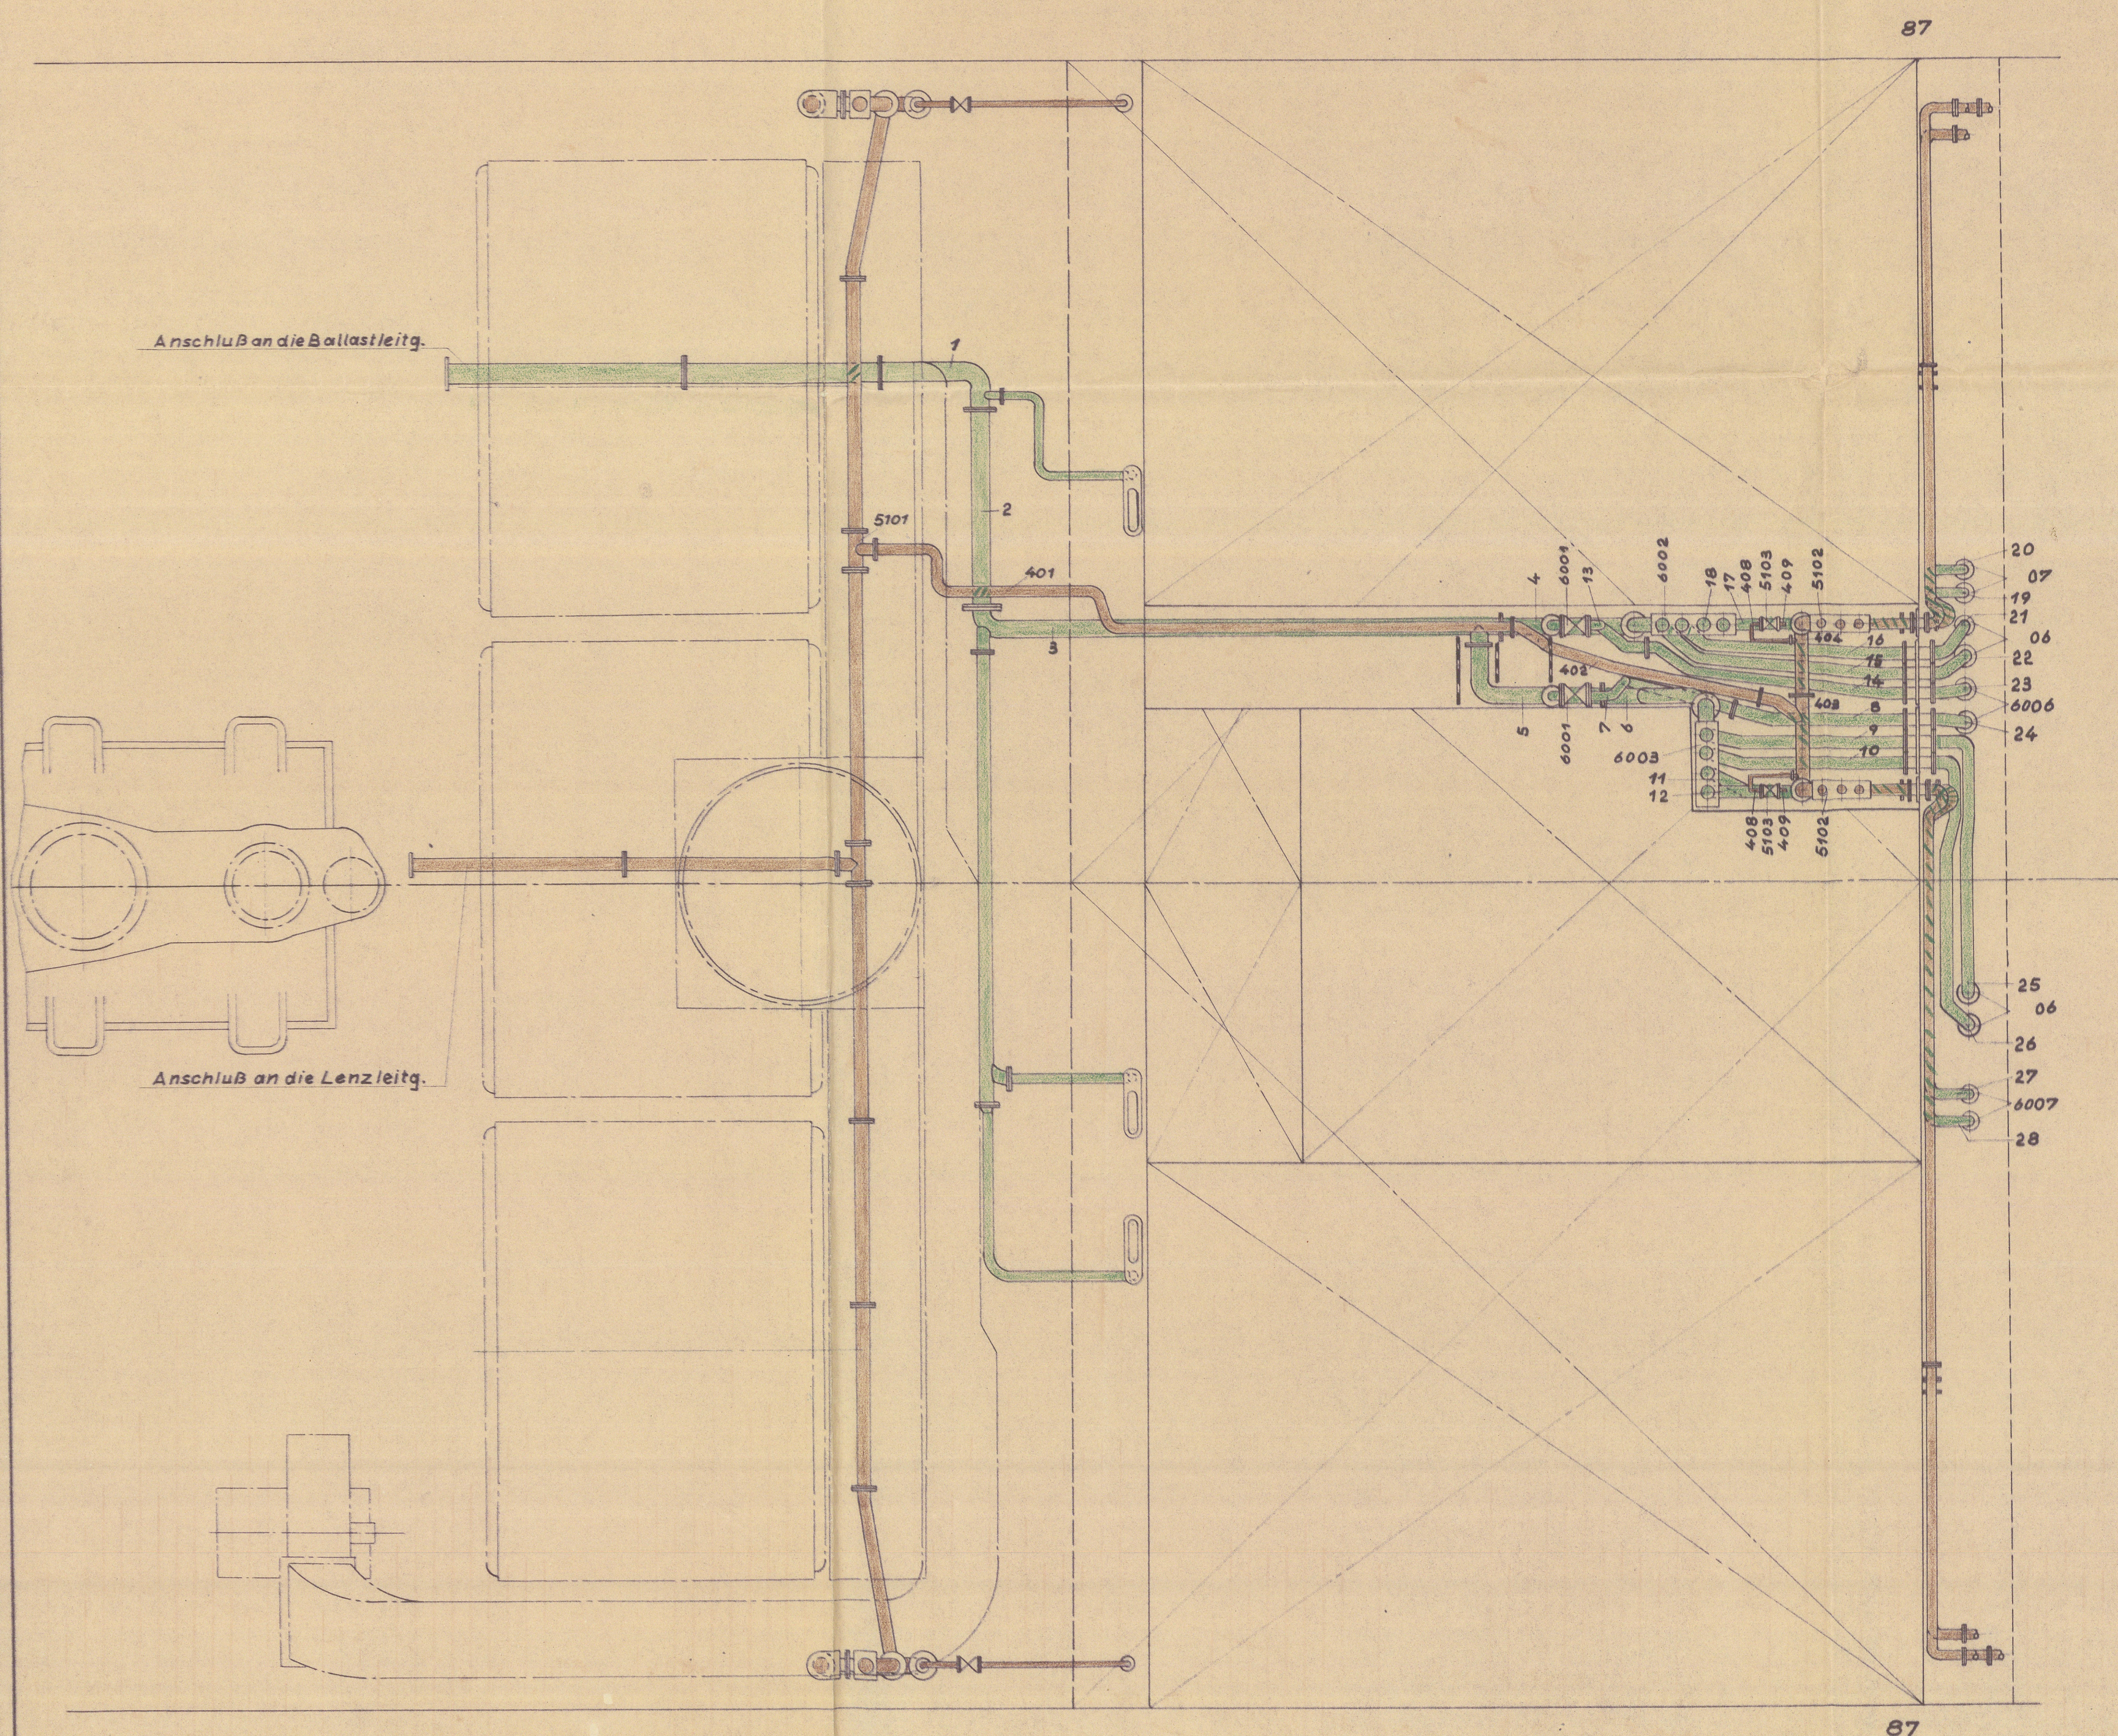


Farbenerklärung

Ballastleitung

Lenzleitung

THE REMAINING REQUIREMENTS OF THE RULES FOR PUMPING AND PIPING TO BE COMPLIED WITH SO FAR AS THEY ARE APPLICABLE.

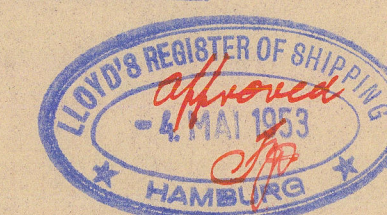

SURVEYORS COPY

Ham rept No. 2499.

HOWALDTSWERKE HAMBURG A.-G.

Datum: 16.2.53	Lenz und Ballastleitungen im Rohrtunnel	„DELFSHAVEN“
Gezeichnet: <i>Schulz</i>		Arb.-Nr.
Geprüft: 202.53 <i>109</i>		© 62940
Genehmigt: <i>V</i>	Maßstab: 1:48	249022

004459-004465-0059