


#### Farbenklärung

- Speisewasserleitung
- Kondensatleitung
- Seewasserleitung
- Entwässerungsleitung

#### Bemerkung:

Alle mit Farbe angelegten Rohre werden neu verlegt bzw. geändert

THE REMAINING REQUIREMENTS OF THE RULES FOR PLUMBING AND FITTING TO BE COMPLIED WITH SO FAR AS THEY ARE APPLICABLE.

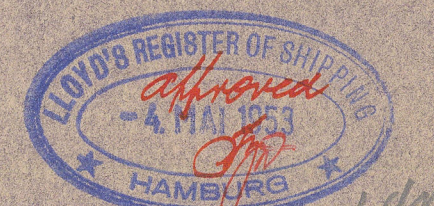

Noted  
HCC  
21/5/53

HOWALDTSWERKE HAMBURG A.-G.

Datum: 14.11.53  
Gezeichnet: C. B.  
Geprüft:   
Genehmigt:   
Anordnung der neu einzub. Hilfsmaschinen und Rohre im M.-Raum  
249 038