



Schott 87 von vorne gesehen

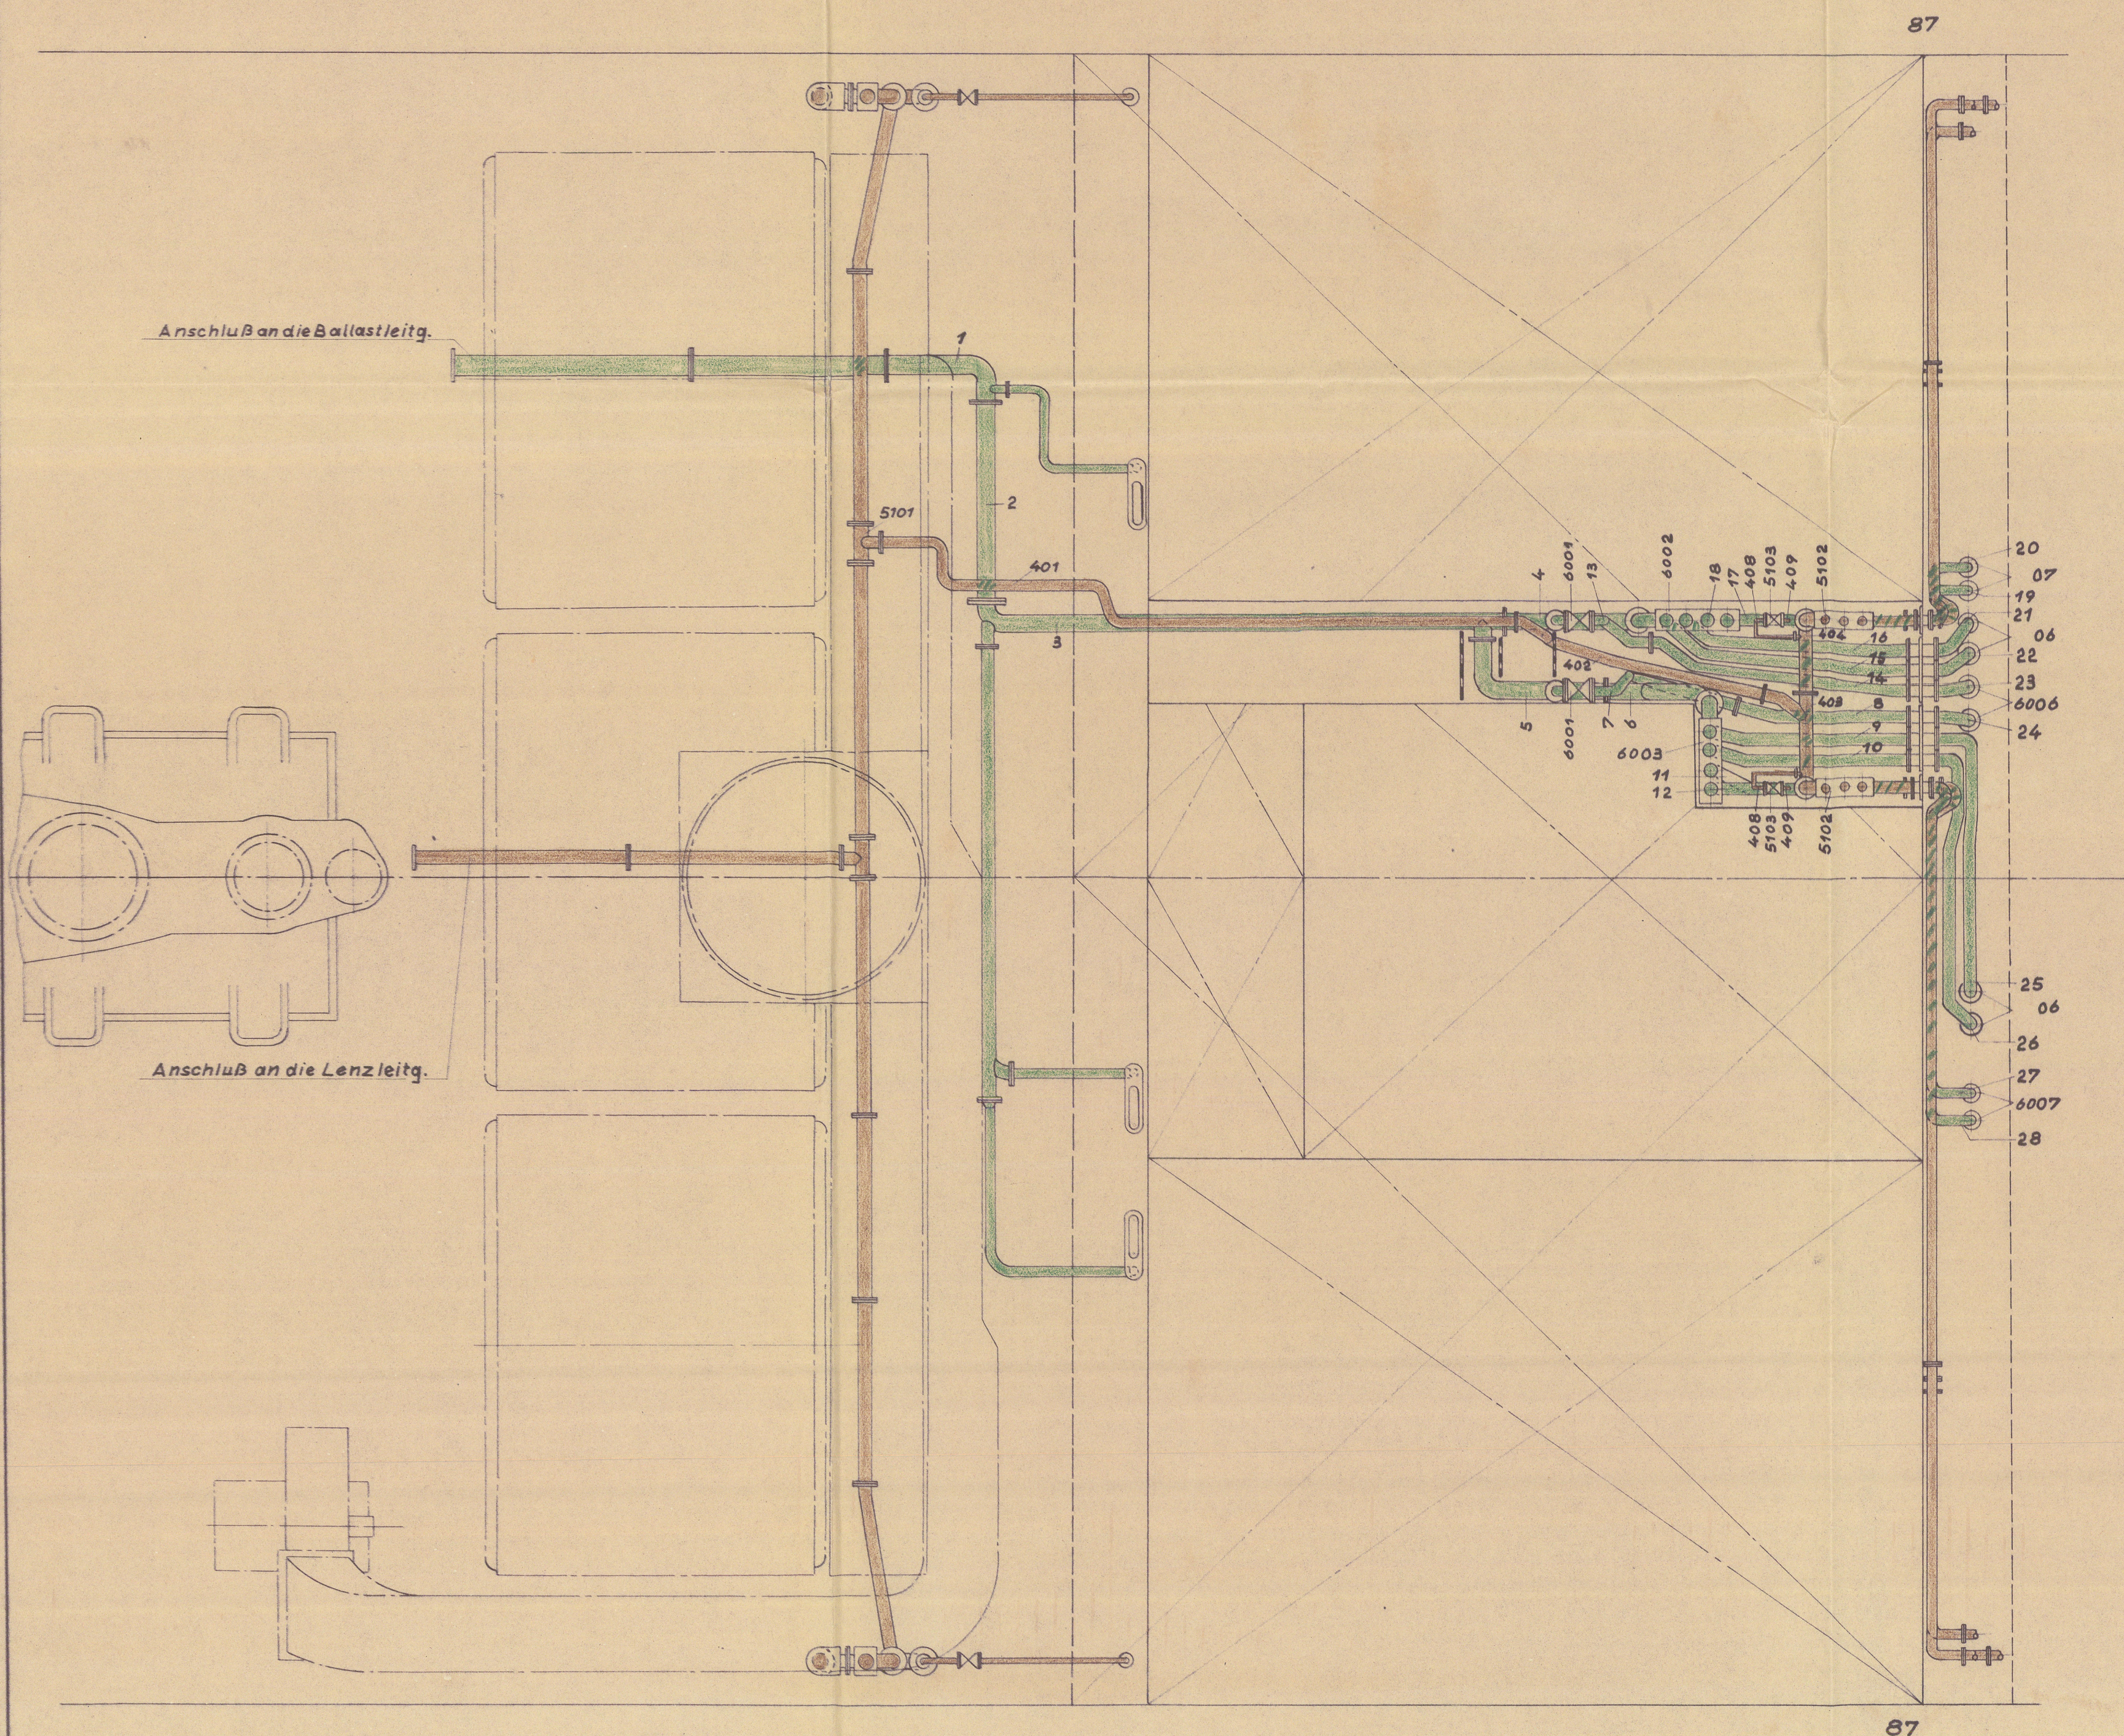

Farbenerklärung

- Ballastleitung
- Lenzleitung

THE REMAINING REQUIREMENTS OF THE RULES FOR PUMPING AND PIPING TO BE COMPLIED WITH SO FAR AS THEY ARE

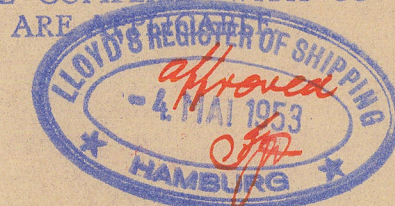

Handwritten notes:
Hofel
Hofel
27/5/53

HOWALDTSWERKE HAMBURG A.-G.		
Datum: 18.2.53	Lenz und Ballastleitungen im Rohrtunnel	„DELSHAVEN“
Gezeichnet: Seidel		Arb.-Nr. 0284
Geprüft: 20.5.53		249022
Genehmigt:	Maßstab: 1:4-8	