


Susan Hunter's 1329/31/32/35

Sketch of Stem frame, see
letter 15 Mr. G.A. Hunter
dated 16.9.27.


Buildings with wing
→ adapt axis
See letter 6 A.C.S.
from Mr. G.A. Hunter
dated 17.9.27.

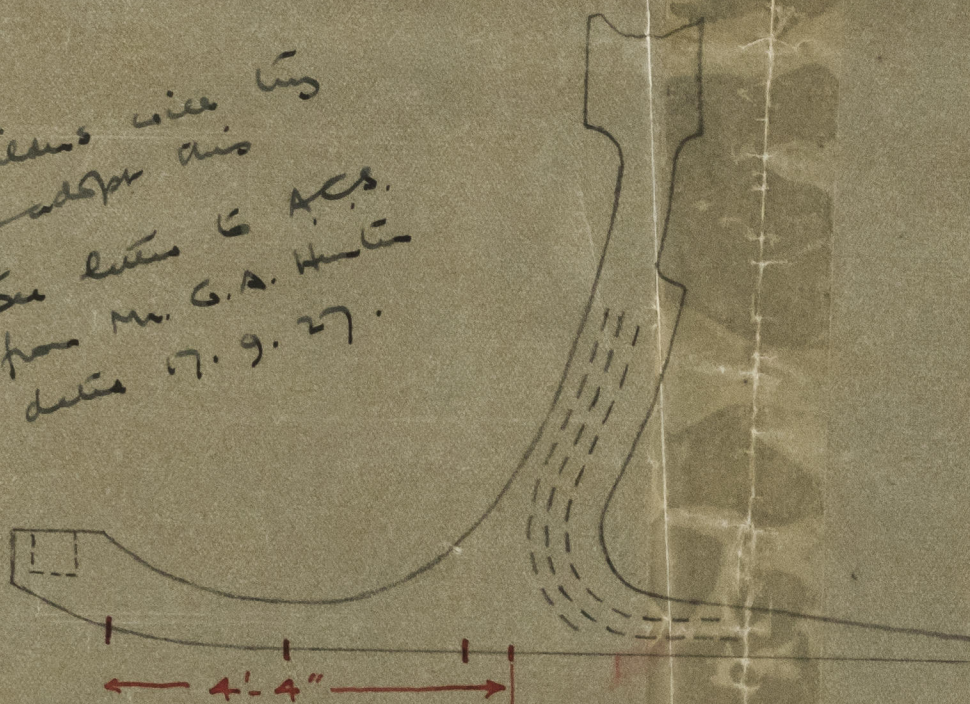

8" here
Taken from nos 1371- and 1373

31/10/29

evb.

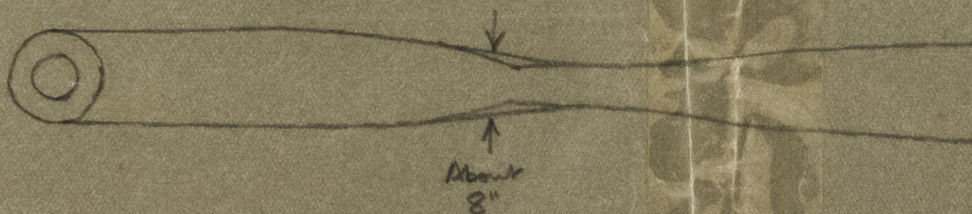

1033-01240-35403




© 2020

Lloyd's Register
Foundation

Phyllof Sketch

Stem Frame 004512-004519-0201


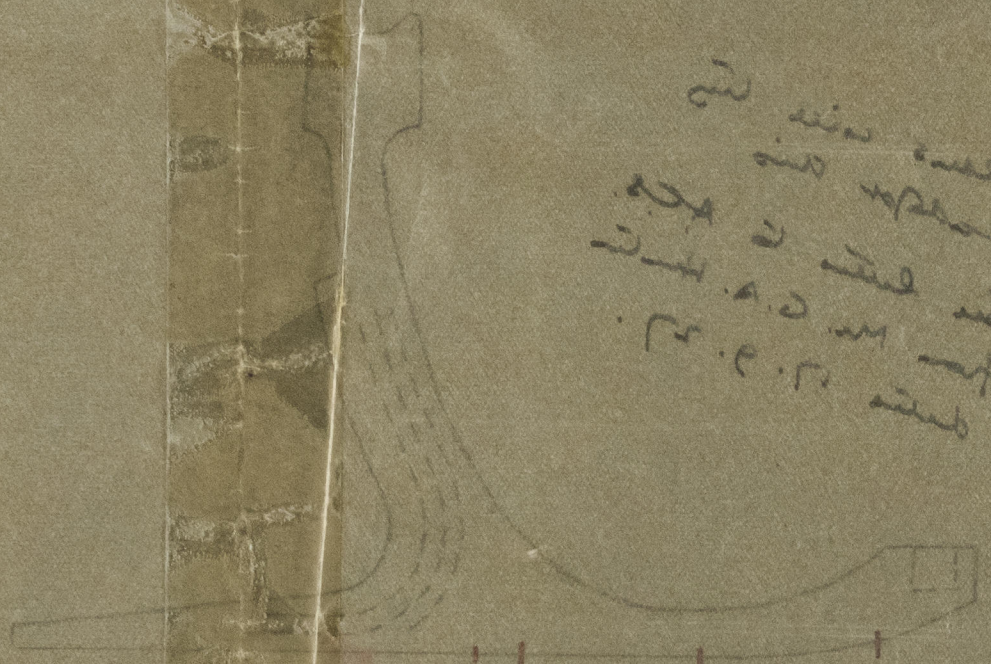









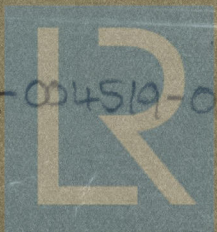

© 2020

004512-004519-0201

Lloyd's Register Foundation


