


GROOTSPANT D.S.M. № 318.


KLASSE ENG. LLOYD + 100 A I.

DOORSNEDE OVER MOTORKAMER.

## DOORSNEDE OVER RUIM 5

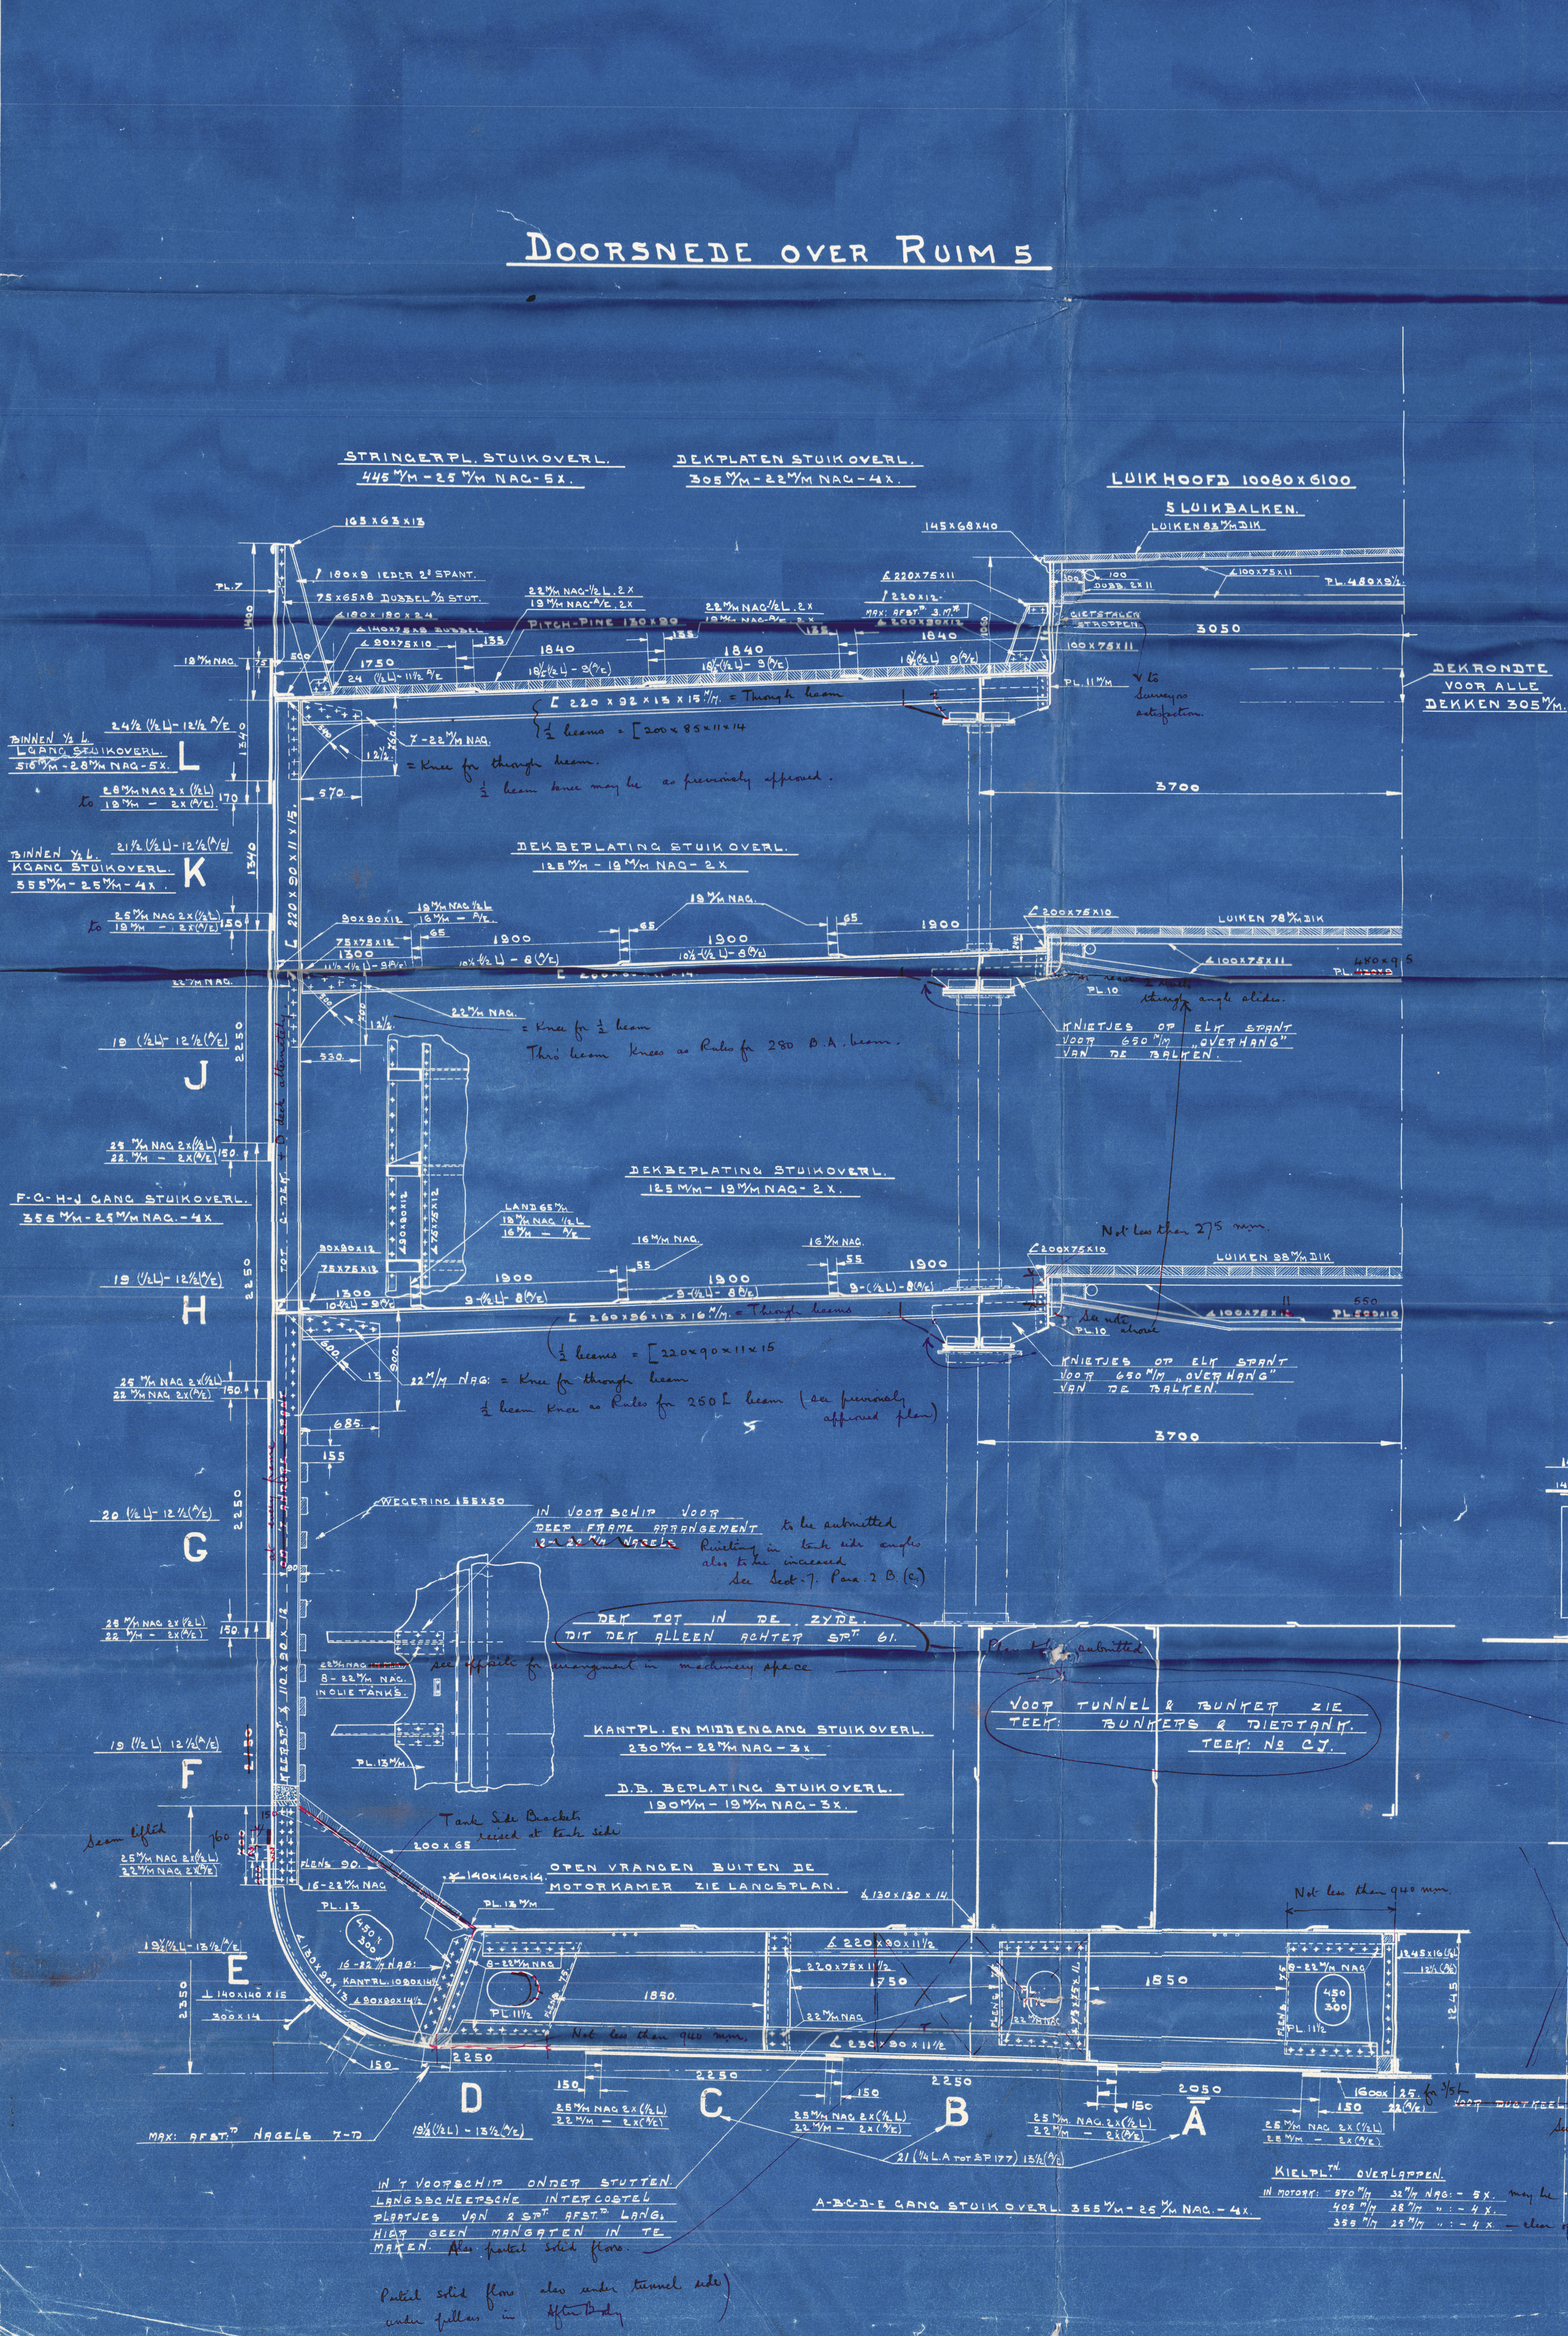

DOORSNEDE OVER MOTORKAMER.

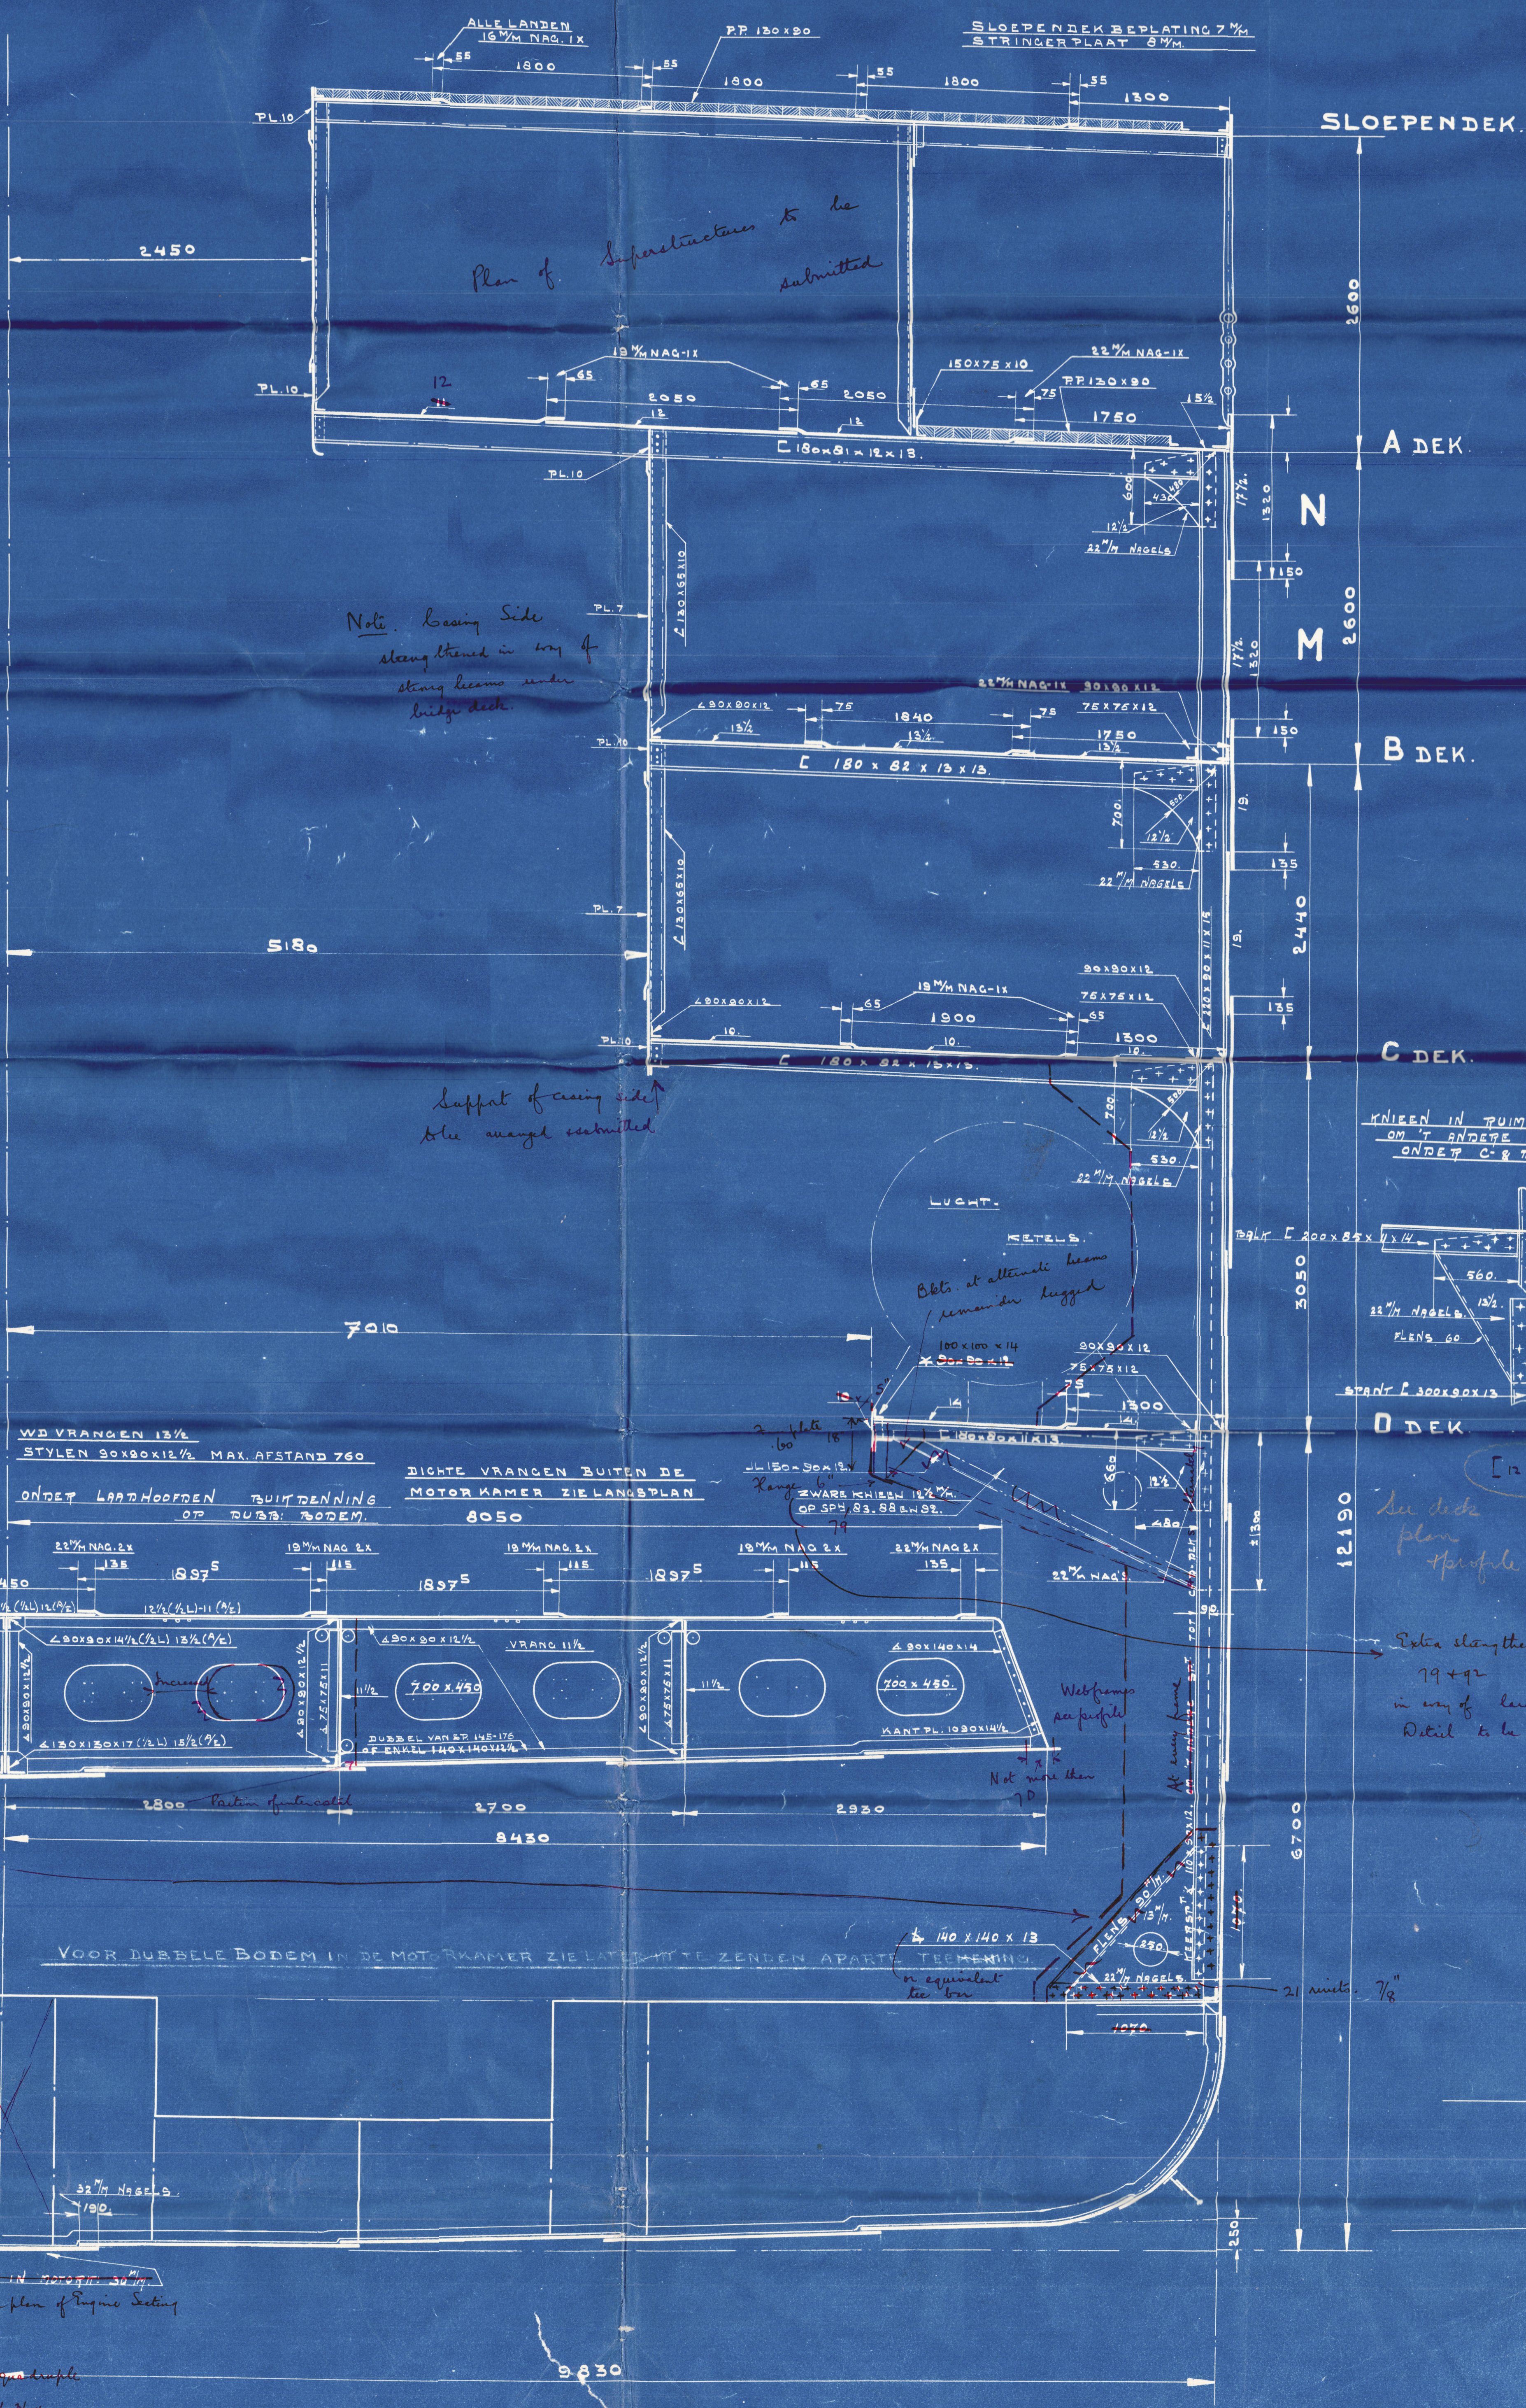

## HOOFDAFMETINGEN.

LENGTE TUSSENEN DE LOOSLYNEN (LLOYD)	149,350 M <sup>2</sup>
BREEDTE OP WITTEKANT SPANTEN	19,660
HOLTE TOT ADEK	12,190
DIEPGANG MAX.	
SNELHEID	14,250 Km.
KLASSE ENG. LLOYD	*100A1
L X M 11 NUMBER	1620,875
L X B X H 31 NUMBER	4756,797
L : M (TOT ADEK)	12,65
L : M (TOT ADEK)	10,89
h (Voor SPANTEN)	5,440

AFMETINGEN.

[illegible]TRUSTING.

3. BOEGANKERS (STOKLOOS) 4570 KG. TOTAAL: 12080 KG.  
1 STROOMANKER 1345 KG. EX. STOK.  
560 M<sup>3</sup> ANKERKETTING 66%<sup>M</sup> 5280 KG. <sup>2</sup>  
220 M<sup>3</sup> STROOMANKER STAALDRAAD 140%<sup>M</sup>.  
240 M<sup>3</sup> STAALDRAAD 152%<sup>M</sup>.  
4 X 183 M<sup>3</sup> STAALDRAAD 70%<sup>M</sup>.



Vol 318  
M S  
handwritten

DEFTDIJK

Mid. Sec

~~GEN. DEFTDIJK 603~~

Rpt. 1888

N/N DOAGEDIJK

RETAIN



© 2020

Lloyd's Register  
Foundation

004541-004547-0095