

WIJZIGINGEN	LETTER	DATUM	PARAAF.
-------------	--------	-------	---------








COMMNUMMER. 3943 "JOHAN DE WIT".

STRINGERPLAN.  
SCHAAL  $\frac{1}{8}" = 1' - 0"$  VERLENGING.

OPGEZET EN BESTELD  
GECALQUEBERD  
GEZIEN

GEZIEN CHEF VAN TEEKENK.

STUKL. №

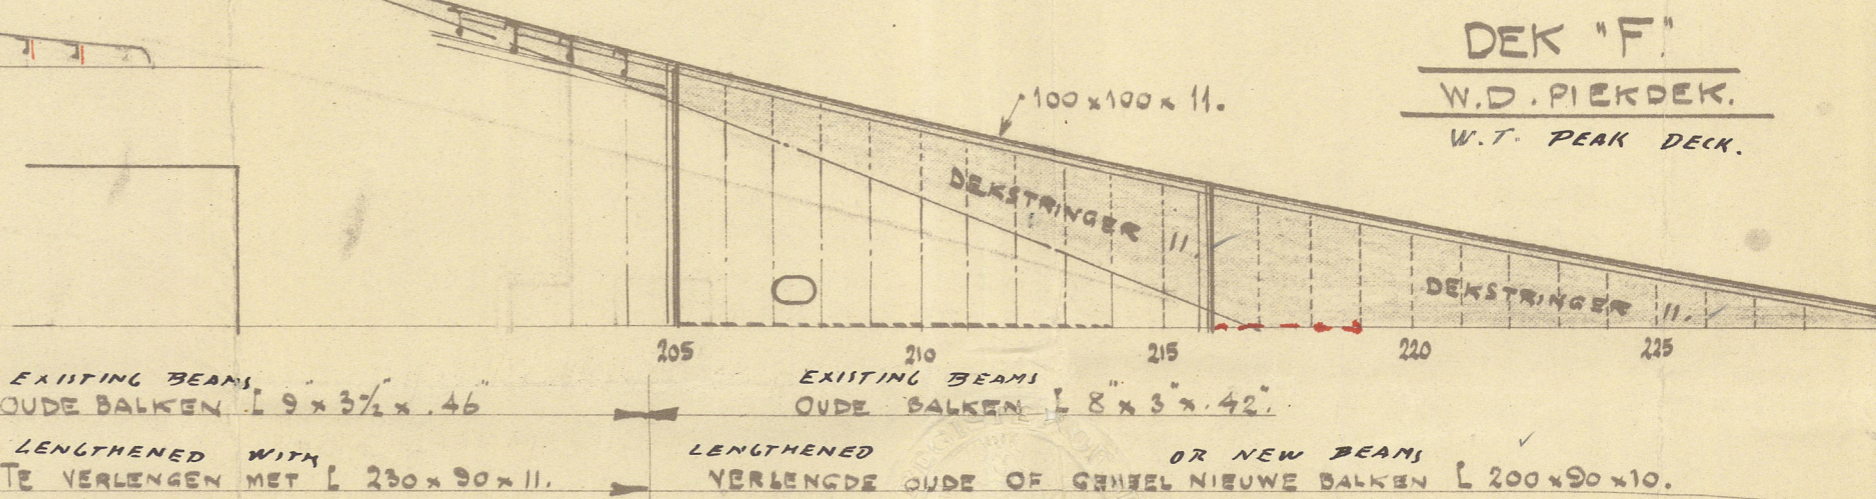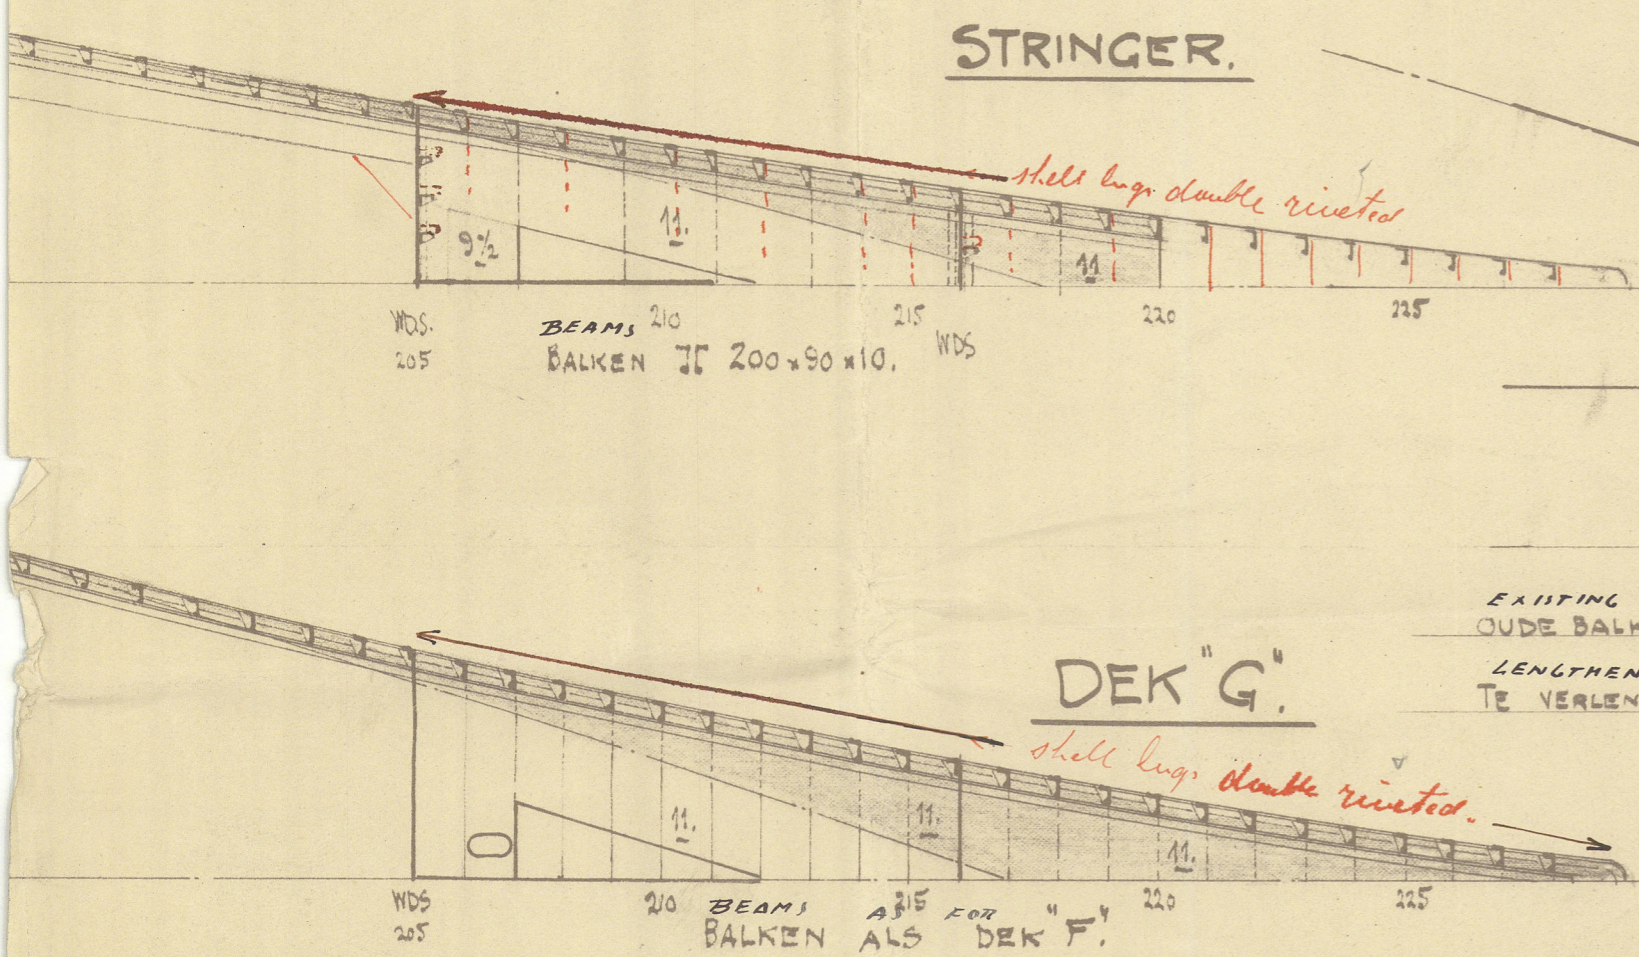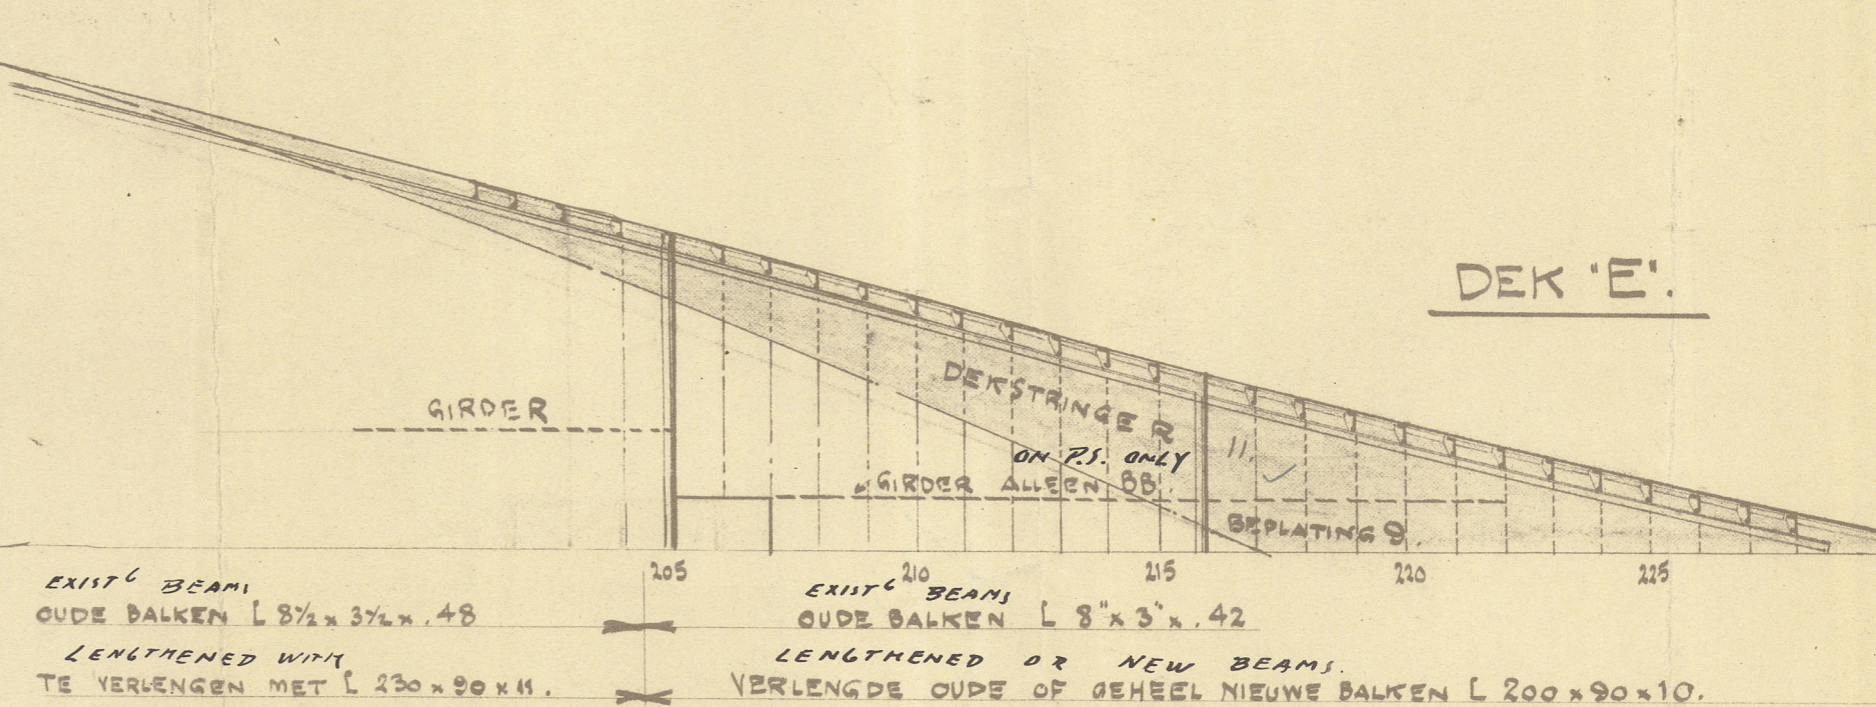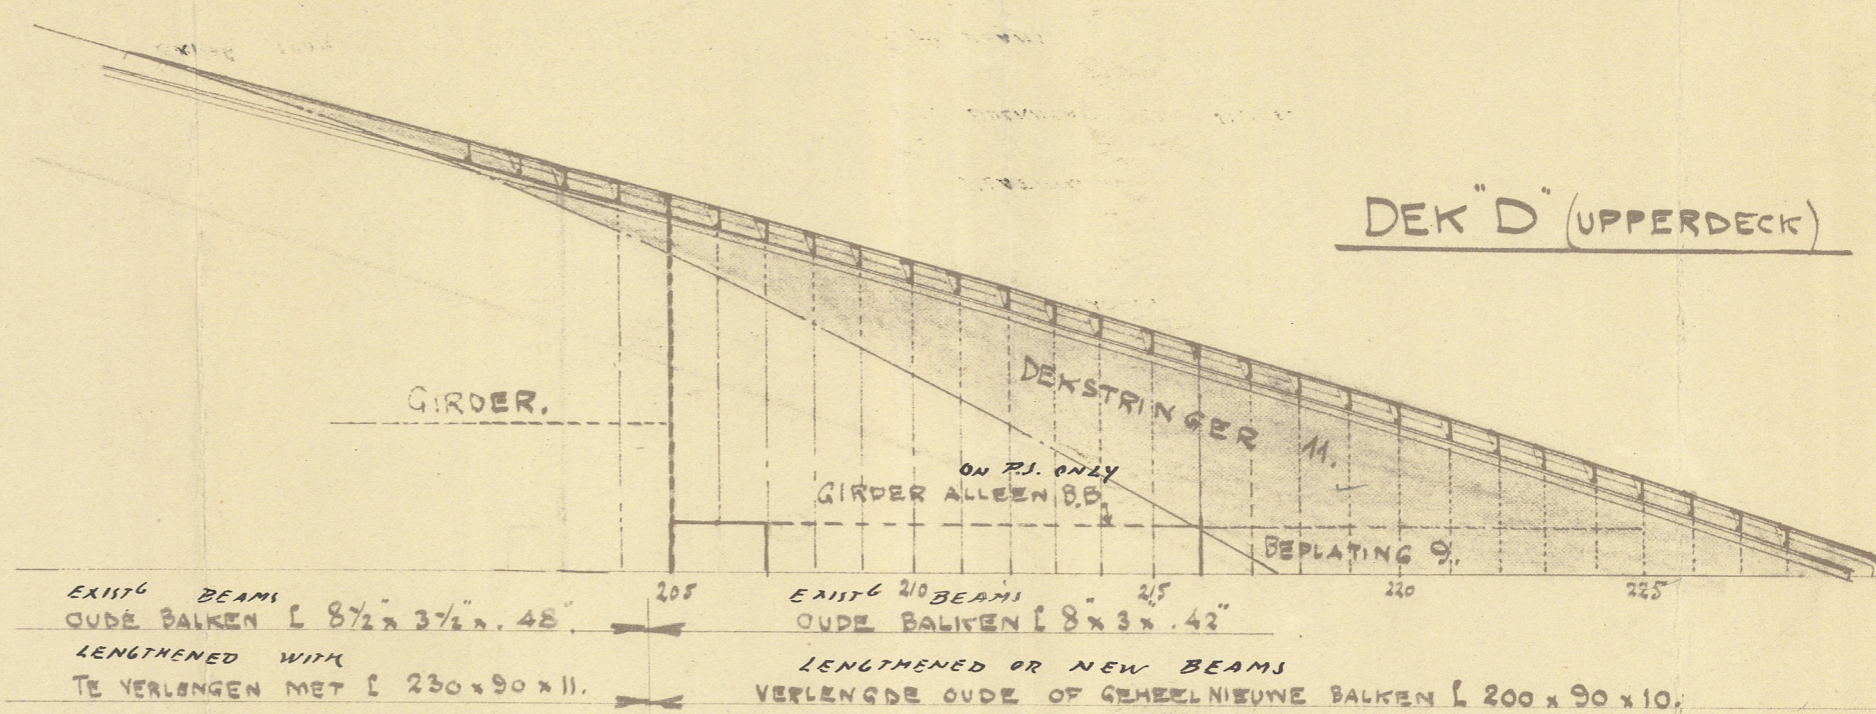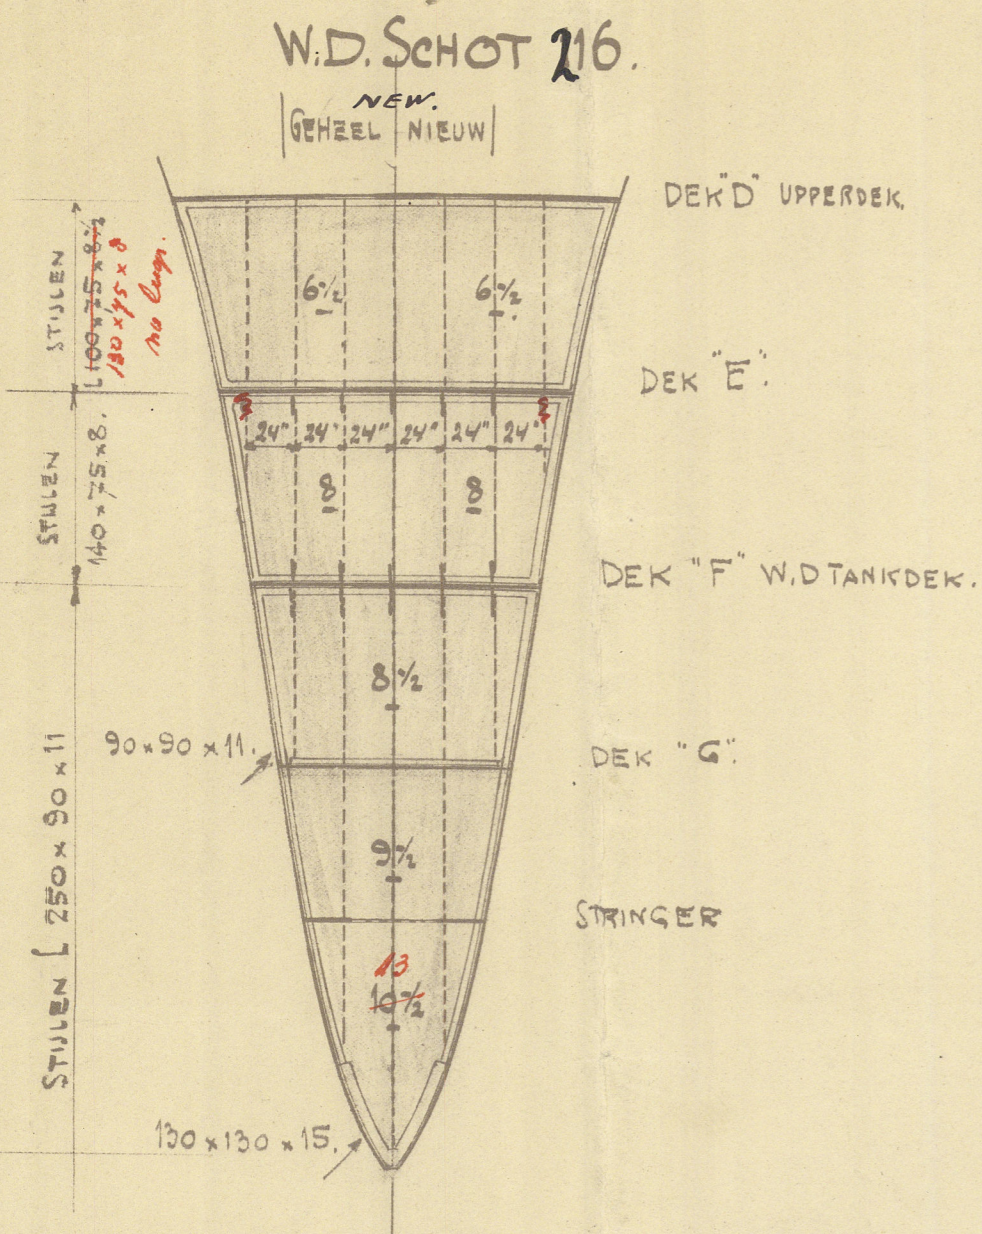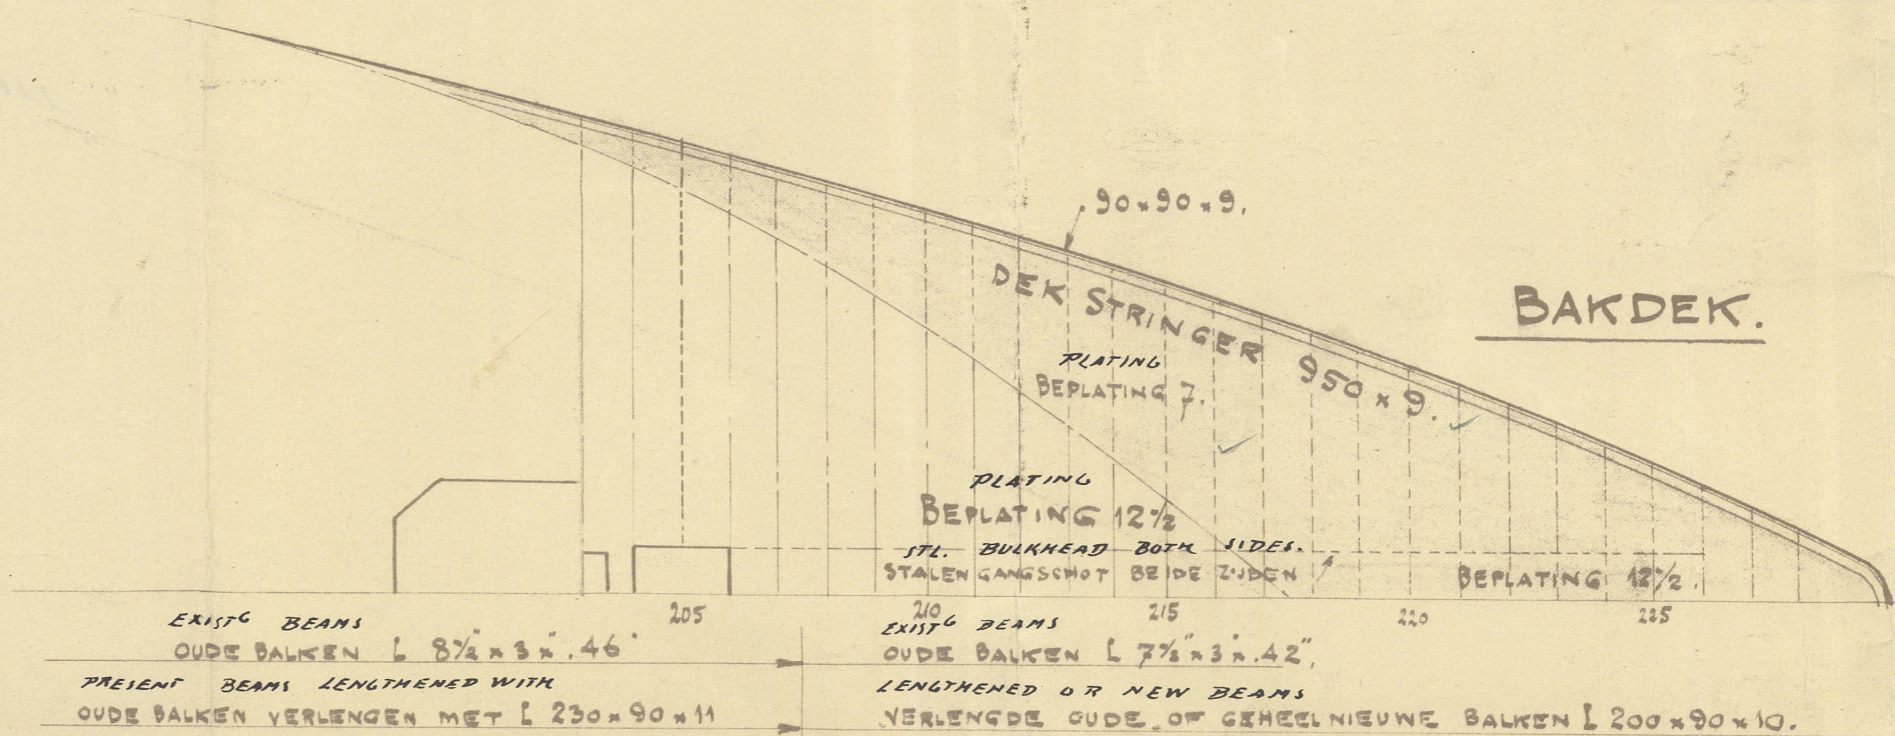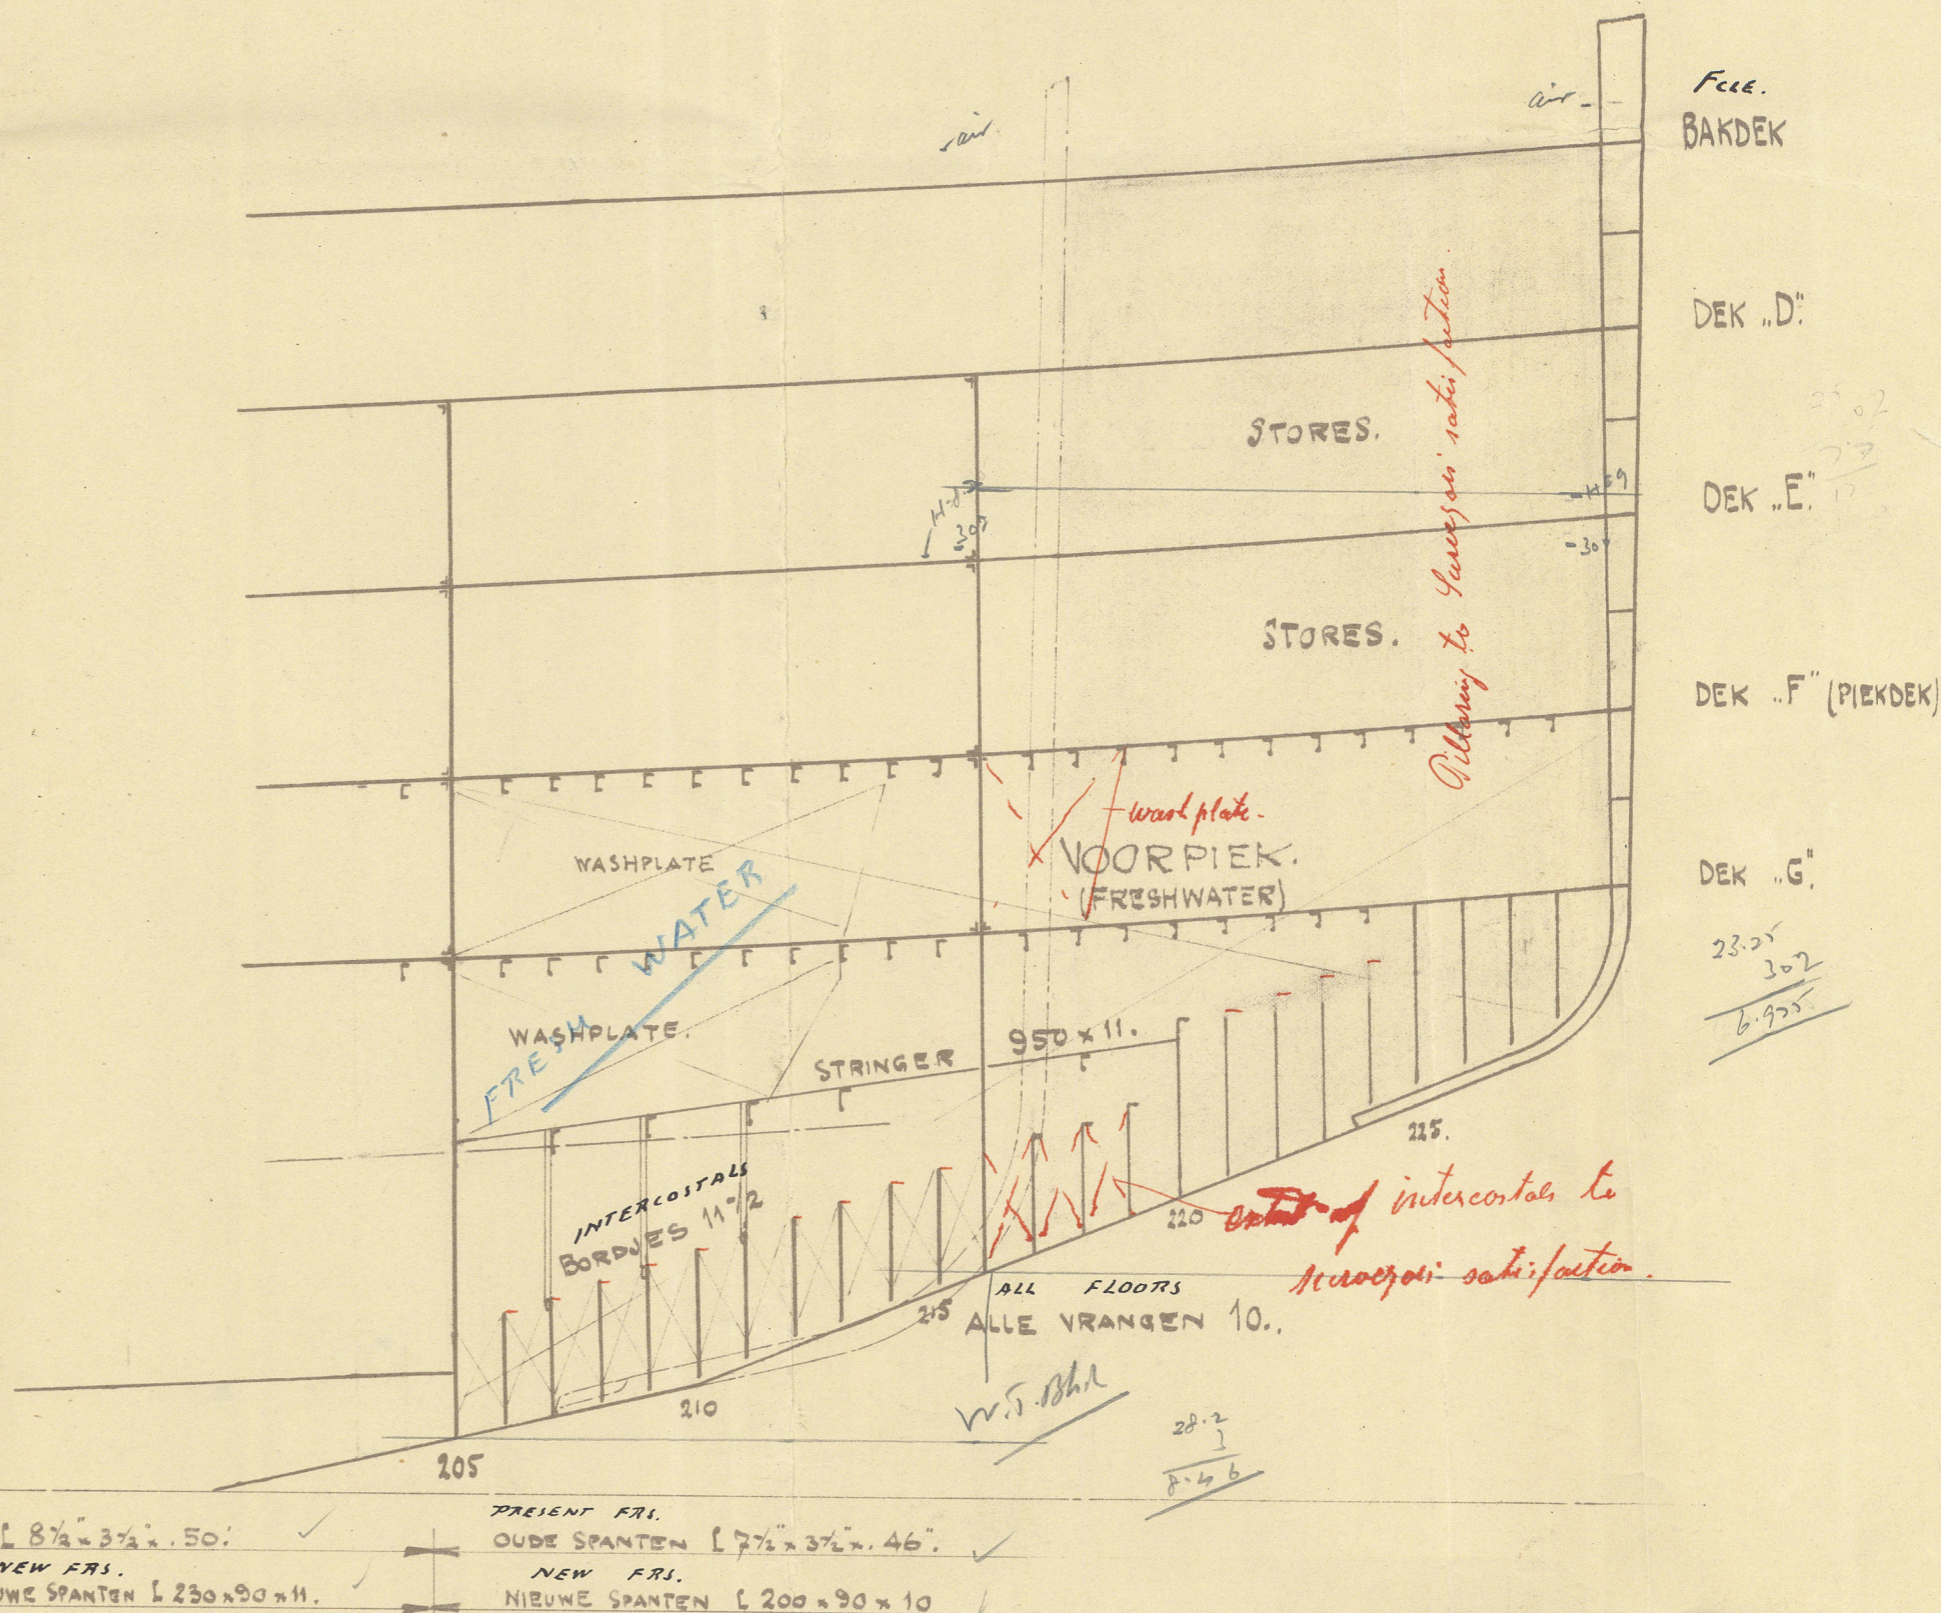

IN EXISTING SHIP - O.B.S. SECTIONS  
IN BESTAAND SCHIP - OUDE ENG. PROFIELEN  
AAN TE BRENGEN - N.G.S. SECTIONS  
- NIEUWE DUITSE PROFIELEN

004548-004555-0230

LENGTHENING.

T.J.S. "JOHAN DE WITT"

FORE BODY.

*Ans. rept. No. 13046.*



© 2020

Lloyd's Register  
Foundation

004548-004555-0230