


# GENERAL ARRANGEMENT OF A HOPPER DREDGER

SCALE 1:50


N.V. SCHEEPSWERF GEBR. VAN DER WERF	
DEEST BL. NIJMEGEN	HOLLAND
SCHAAL	
GETEKEND	
GEALQUEERD	
DATUM	
AFGEGEVEN	
VERZONDEN	9-2-55
ONTVANGEN	
GEWUJZIGD	
TEEK. N° 1	Bouw N° 261.

## PRINCIPAL DIMENSIONS

LENGTH B.P.P. 40.000 M.  
 BREADTH 7.950 "  
 DEPTH 2.600 "  
 DRAFT ± 2.200 "  
 DEADWEIGHT ± TONS.

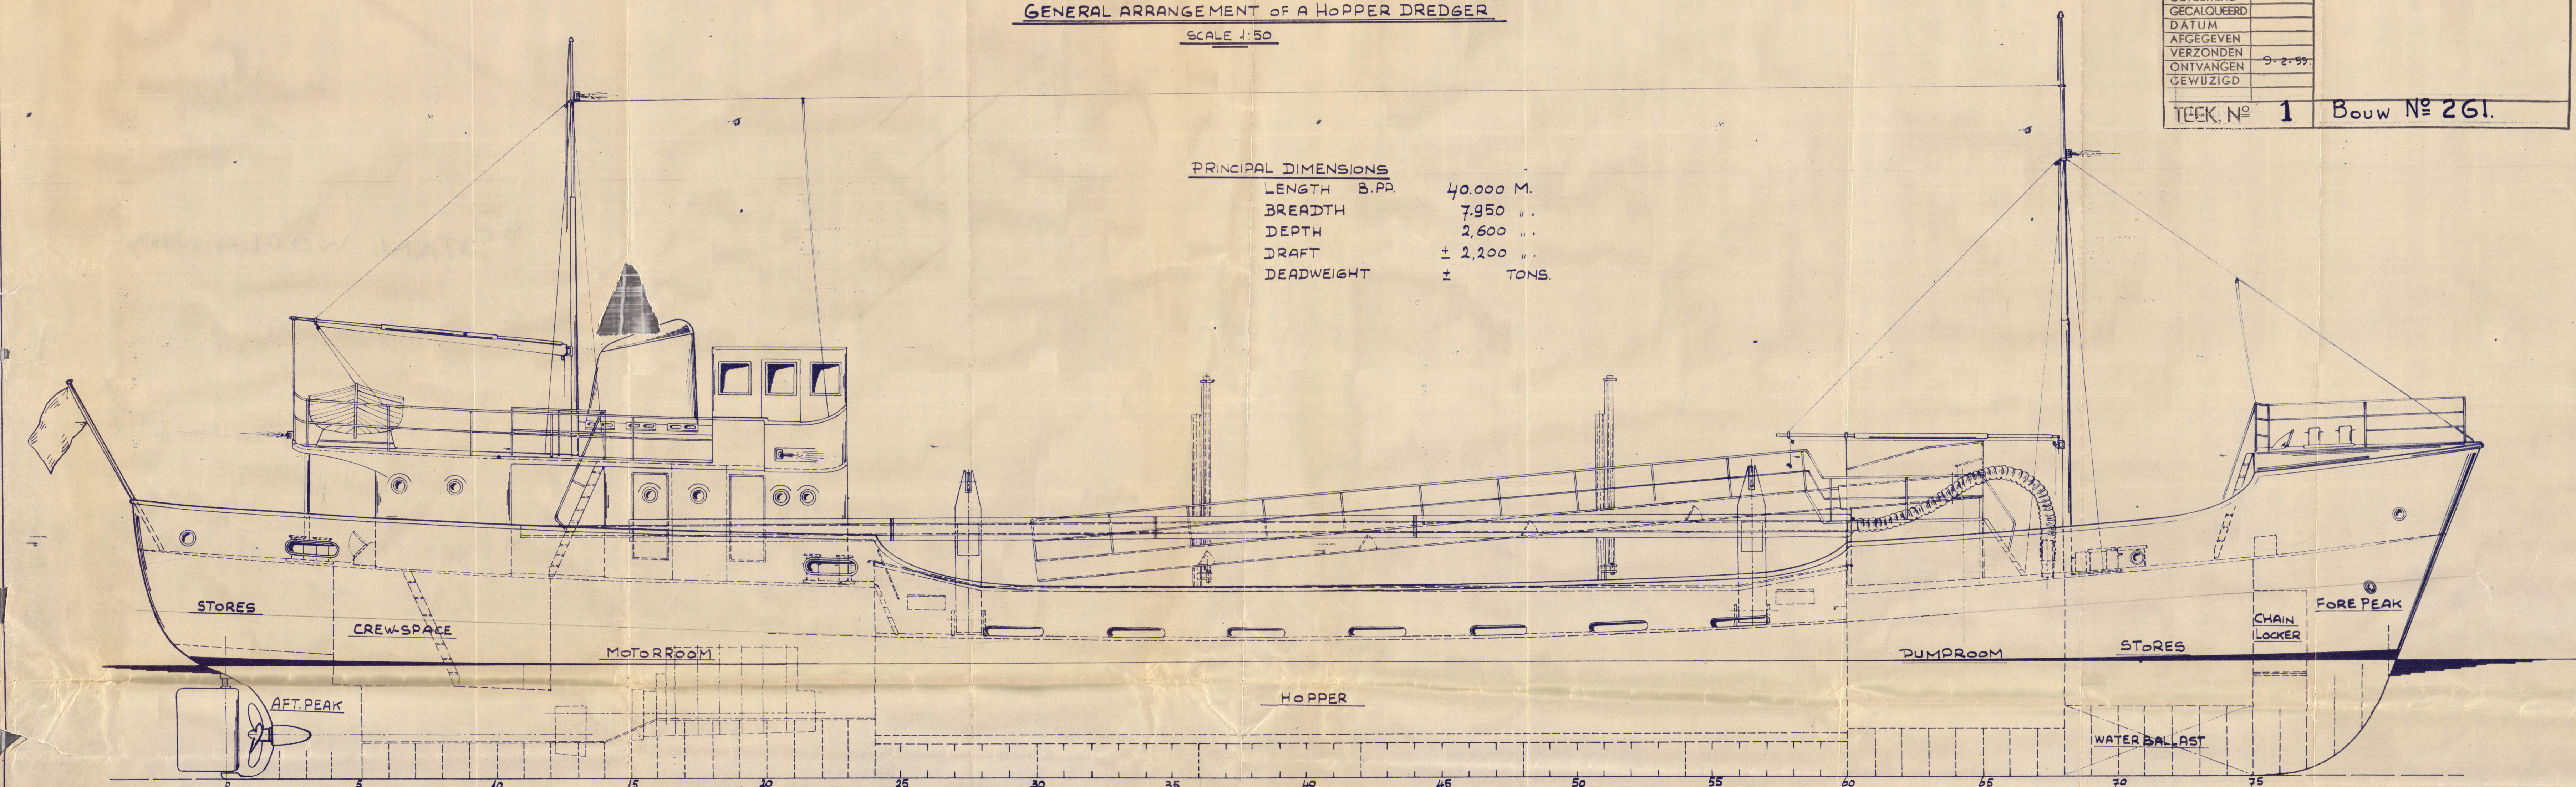

10.31

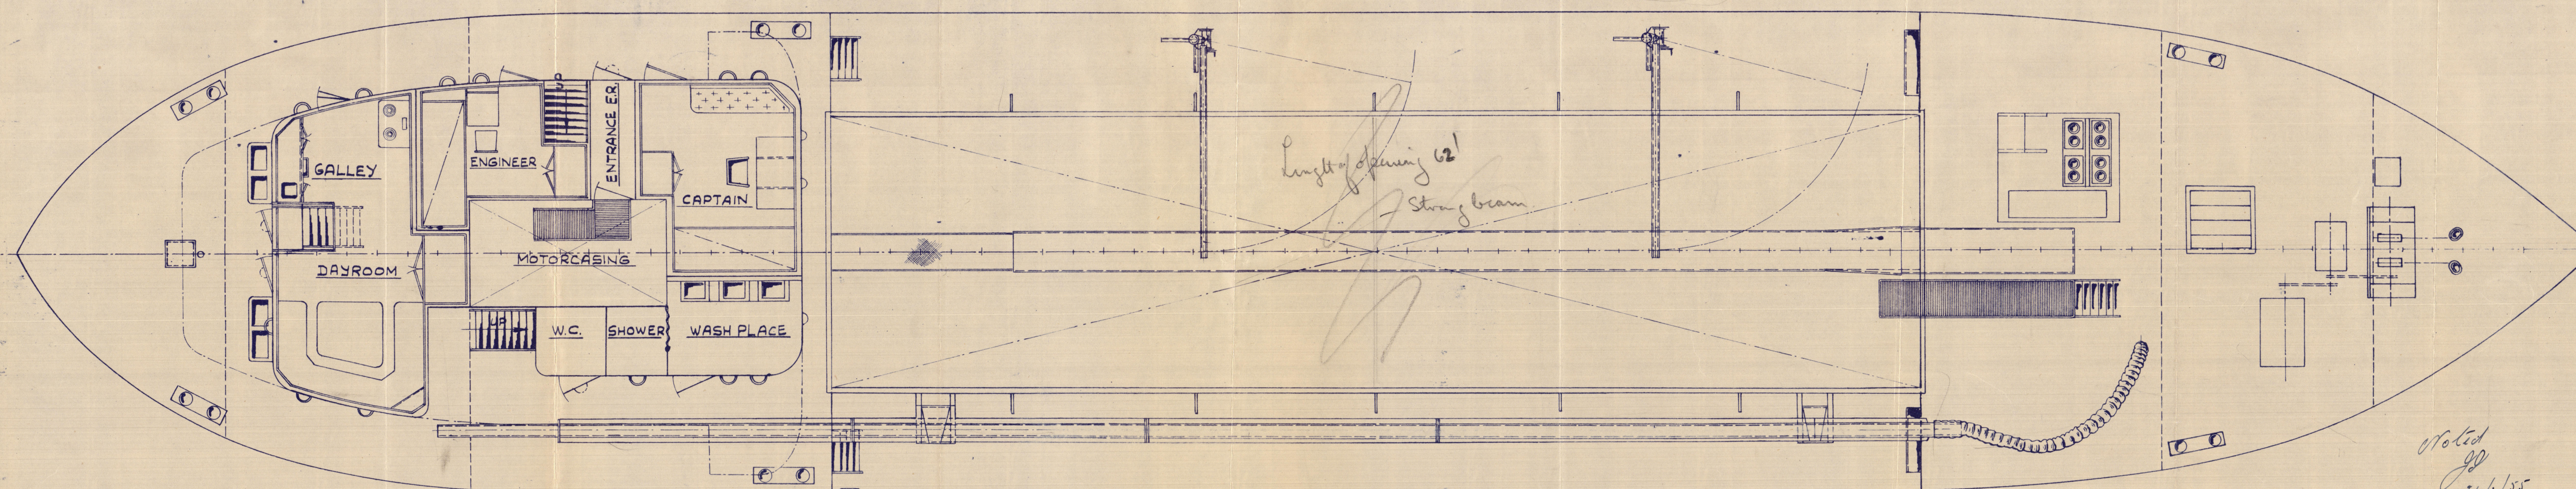

Length of opening 62'  
 String beam

0701ed  
 24/4/55

Office

TECHNISCH BUREAU VOOR SCHEEPS-EN WERKTUIGBOUW.

IR W. DEN BOER

DORDRECHT.



© 2021  
 Lloyd's Register  
 324,014  
 00456-00452-0178



11

7-9-14

"STAN WOOLAWAY." \*

General Arrgt.

RECORDS DEPT.  
LONDON.

1

SCHIEFS. VAN DER WERF

Yand No.

261 (Hopper  
Dredger)

© 2021

GEN. ARRANGEMENT

Lloyd's Register  
Foundation