

KLINKWERK

HUIDDEPLATING : STUKKEN CELAST

LANDEN : KIELCANG MET CANG B DUBBEL $\frac{3}{4}$ " NAC 4½ D } VOOR .25 L
 CANGEN B TOT D DUBBEL $\frac{3}{4}$ " NAC. 4½ D } 22 ½ NAC.
SEE BLUE TABLE S-2 CANGEN D TOT C ENKEL $\frac{3}{4}$ " NAC

SPANTEN AAN HUID $\frac{5}{8}$ " NAC. 7 D. IN VOOR EN ACHTERPIEK EN OLIEBUNKERS $\frac{5}{8}$ " NAC. 5½

TUSSENSPANEN $\frac{5}{8}$ " NAC. 7 D.


BODEMSPANEN AAN HUID EN VRANCEN $\frac{5}{8}$ " NAC. 7 D. VOOR .25 L 5½ D (DOUBBLE)
 " IN OLIEBUNKER $\frac{5}{8}$ " NAC. 5½ D.


SPANTEN AAN KIMKNIELEN 5 - $\frac{3}{4}$ " NAC. 7 DIV. IN PAINTING

BODEMSPANEN VOOR .25 L $\frac{3}{4}$ " NAC ZIG-ZAG. 5½ D.

DERBALKEN IN ONDERRUIHMEN EN M.K. $\frac{3}{4}$ " NAC.

LASWERK

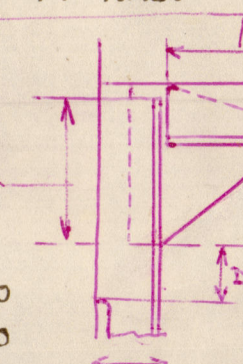RAAMSPANEN AAN HUID	3,5	240		NO SCALLOPS IN WAY OF BRACKETS
TUSSENDEKST. "	3,5	240		
VRANCEN AAN TANKTOP (OPEN)	3,5	240		
OLIE + HUD VR. AANTOP + HUD	5	DOKLEFEND CELAST		
M.Z.H. AAN KIELP.L.T. A.T.TOP	4,5	"		KINKWERK EN LASWERK WASSE NET GENOEGD. IN OOREENSTEMMING MET Lloyd's RULES 1953
CANKT.PLT. AAN HUD	4,5	"		
VR. IN M.K. AAN LANGSDRAGER	5	SCOUT "IN WAY OF MOTOR		TABLE S-2 A 1/4 M 52 H
" TANKTOP	4	240		
SCHOTTEN AAN HUD	3,5	FOURLEND CELAST		NOT AT SEAWN OF TANKS.
DERBALKEN AAN DER	3,5	240		
KIELHOED	d	SEE DETAIL.		

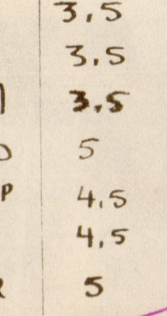

α NIET GROOTER DAN 0,25 D OF 75% L
KIENSTE. AANHOUDEN.
UITZONDERING: RAAMSPANEN. UITSPARING NIET DIEPER DAN 30% L.

Belongs to GRONINGEN Rpt No. 920
VESSEL'S NAME, Vrijheid

Plek
21-1-54

BEHOLDEN FROM APPROVED PLAN
marked or ringed
Blue on white yellow on blue.
Approved by local Surveyor
of by: []
LLOYD'S REGISTER HOLLAND

For Framing See also plan of Shell Expansion

The scantlings as shown and amended are suitable for a summer moulded draught of 3.657 MTR.

HOOFDAFMETINGEN

LENGTE O.A.	70,24 M
LENGTE CWL	64,22 "
LENGTE T.LL	63,25 "
LENGTE VLL TOT ACHT. ROERST.	63,10 "
BREEDTE OP SPT	9,90
HOLTE TOT VRYBOORDDEK	3,70
HOLTE TOT SCHUTTERDEK	5,85
DIEPGANG OP ZOMERMERK	3,67
DIEPST-NIEUWHEID	12,5 MM
HOOFDMOTOR	1100 PK

FRAME SPANNING = 330 Mm ALLOWED.

E.N. NOT TO EXCEED 1075

N.V. SCHEEPSWERF
WATERHUIZEN
J. PATTJE.

GRONINGEN HOLLAND
"ORANJEPOLDER"

UITRUSTING

EN = 1048 Letter m

3 BOECANKERS new rules proposed by Owners
4-STROCHMANKER EN 3-CAL. 305 NC. (ML 381)
325 ML DAMKETTING 36,5% ML NOUGEN 11370
140 ML STROOMWIJKERDARD 87% (4x1)
145 ML ALBERTOOS 87% (4x1)


Plk.
21-1-54

BELONGS TO GRONINGEN Rpt No. 980
VESSEL'S NAME, Orangeville.

N.V. SCHEEPSWERF
WATERHUIZEN
J. PATTJE.
GRONINGEN HOLLAND
"ORANJEPOLDER"

BEWERKT GROOTSPANT

BOUWNUMMER 219

ASSE : LLOYDS REG. 100 A1+ S.I.ONB.V.

219-3

SCHAAL 1:25


Nov. 63

Opzet

005013-005019-0076

★ Orange powder.

RECORDS DEPT.,
LONDON.

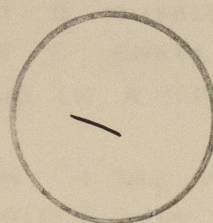

RETAIN

Midship Section

005013- 005019-0076



© 2021

Lloyd's Register
Foundation